

NUMERAZIONE ANTENNA	DISCORSO DI RIFERIMENTO / REFERENCE DRAWINGS	NUMERO DISCORSO / DWG NUMBER
STANDARDIZZAZIONE		

NOTE GENERALI:

- LE TUBAZIONI SARANNO DOTATE DI DRENI NEI PUNTI BASSI E DI SFARI NEI PUNTI ALTI, NON MOSTRATI NEGLI SCHEMI.
- LA LUNGHEZZA DELLE LINEE FUORI TERRA DEVE ESSERE MINIMIZZATA.
- LE LINEE DI INGRESSO E DI USCITA DELLE PSV DOVRANNO ESSERE DRENANTI E SENZA SACCHE E I DIAMETRI DOVRANNO ESSERE CONFERMATI IN FASE DI INGEGNERIA DI DETTAGLIO.

NOTE :

- LE SIGLE DI TUTTI GLI STRUMENTI DEVONO ESSERE CONSIDERATE PRECEDUTE DALLA SIGLA DELLA CENTRALE (00), DAL NUMERO DELL'UNITA' E DAL TRENO CORRISPONDENTE.
- LA MANCANZA SEGNALEZIONE DI VALVOIA CHIUSA ASSOCIATA AL BASSISSIMO LIVELLO GENERA ALLARME DI INCONGRUENZA.
- PREVEDERE UNA PRESA DI ACQUA ED UNA DI ARIA PER LA PULIZIA DEL FILTRO.
- LA PSV SARÀ CONFERMATI IN FASE DI INGEGNERIA DI DETTAGLIO.
- PREVEDERE DUE VALVOLE DI NON RITORNO DI TIPOLOGIA DIVERSA, UNA DELLE DUE DEVE ESSERE DI TIPO NON-SLAM.

LEGENDA:

- TEMPERATURA MASSIMA OPERATIVA
- brng PRESSIONE DI PROGETTO
- FONITORE — LIMITE DI FORNITURA
- ALTRI

LISTA APPARECCHIATURE

360-1-CZ-001

REV.	DATA	REVISIONE / DESCRIZIONE	REVISOR	REVIEW	DATA	REVISIONE / DESCRIZIONE	REVISOR	REVIEW	DATA
03	14/03/13	EMISSIONE FINALE - REV. DOVE INDICATO	G. Cascone	F. Bianchini					
02	19/12/12	EMISSIONE FINALE - REV. DOVE INDICATO	P. Fiasco	F. Bianchini					
01	20/06/12	REMISSIONE PER APPROVAZIONE-REVISIONE GENERALE	Bisioletti	F. Bianchini					
00	18/03/12	EMISSIONE PER APPROVAZIONE	A.Mo the	P. Fiasco					

APPARECCHIATURA	360-1-CZ-001
SERVIZIO	FILTRO GAS PRINCIPALE
PARTE DI PROGETTO	322/5
TEMPERATURA PROGETTO	-20/80

1° TREND DI COMPRESSIONE-FILTRO GAS

UNITA' 360

SCHEMA DI MARCIA

STOCIT	CENTRALE STOCAGGIO GAS ALFONISINE
SNAM RETE GAS	INGEGNERIA DI BASE PER LA REALIZZAZIONE DELLA CENTRALE DI STOCAGGIO GAS

STOCIT	CENTRALE STOCAGGIO GAS ALFONISINE
SNAM RETE GAS	INGEGNERIA DI BASE PER LA REALIZZAZIONE DELLA CENTRALE DI STOCAGGIO GAS


1° TREND DI COMPRESSIONE-FILTRO GAS

UNITA' 360

SCHEMA DI MARCIA

REVISIONE	02	BRFM	12362	1 / 1
-----------	----	------	-------	-------

REVISIONE	02	BRFM	12362	1 / 1
-----------	----	------	-------	-------

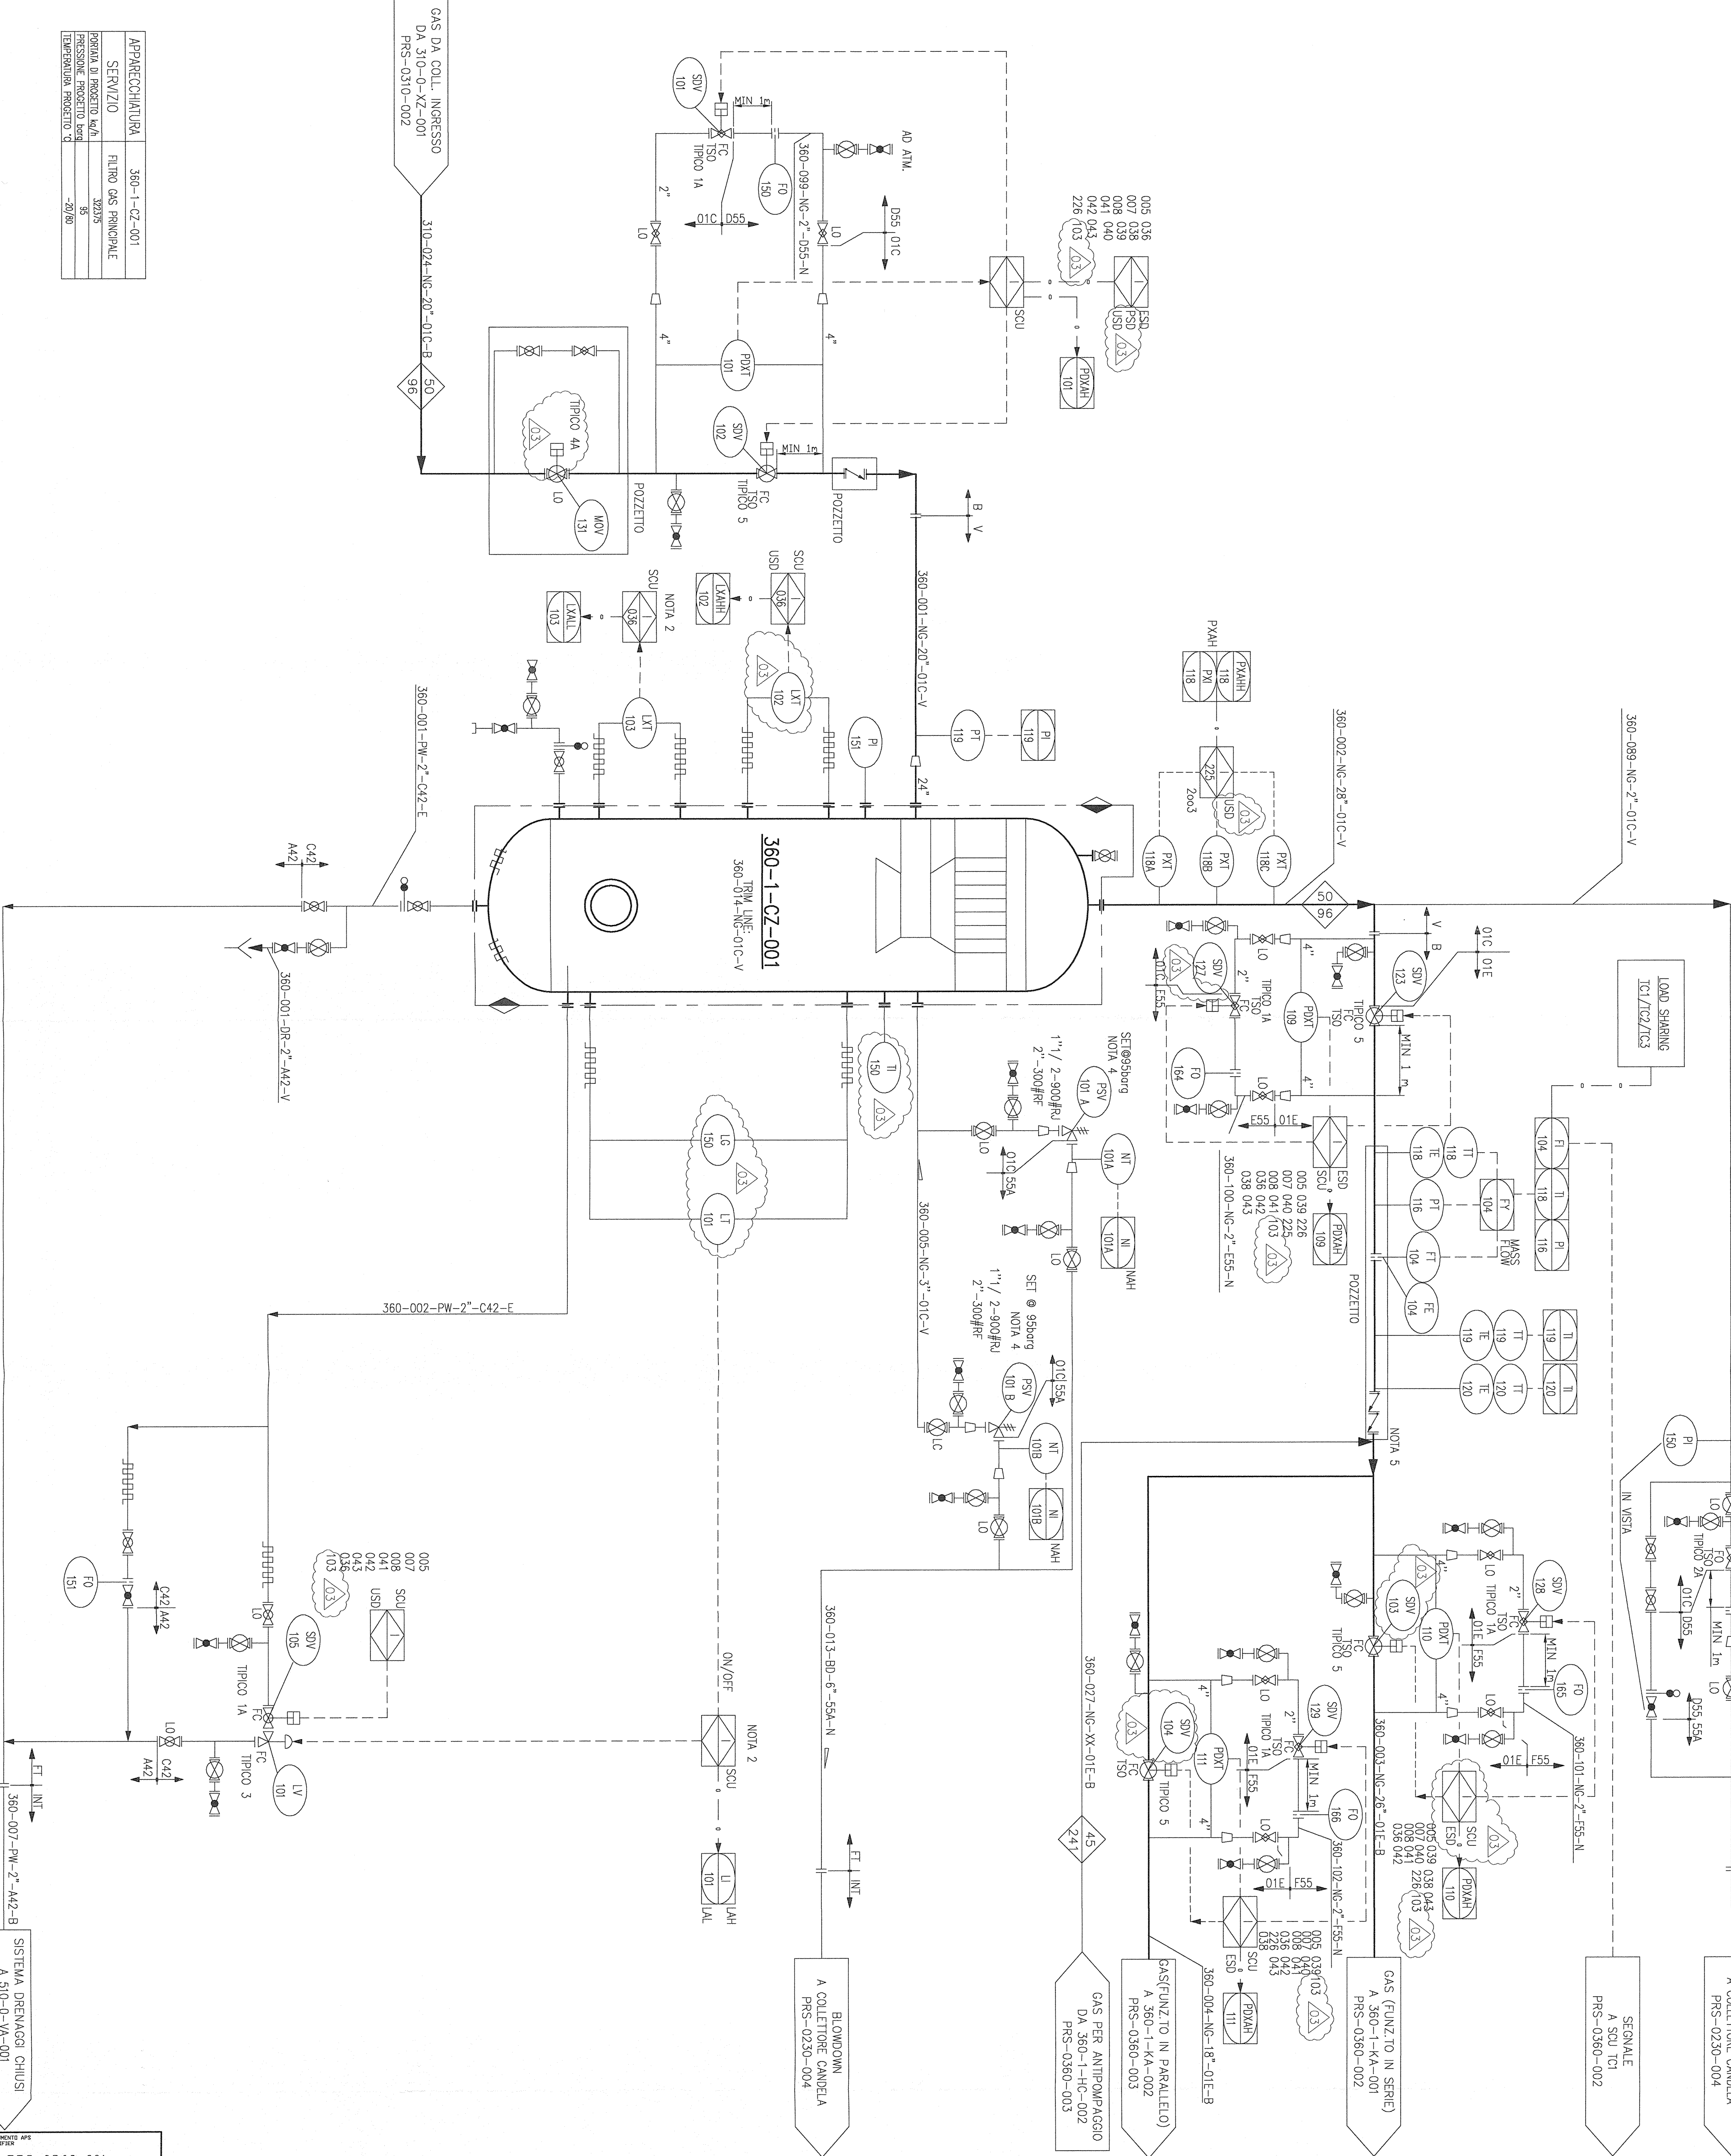

APPARECCHIATURA	360-1-CZ-001
SERVIZIO	FILTRO GAS PRINCIPALE
PARTE DI PROGETTO	322/5
TEMPERATURA PROGETTO	-20/80