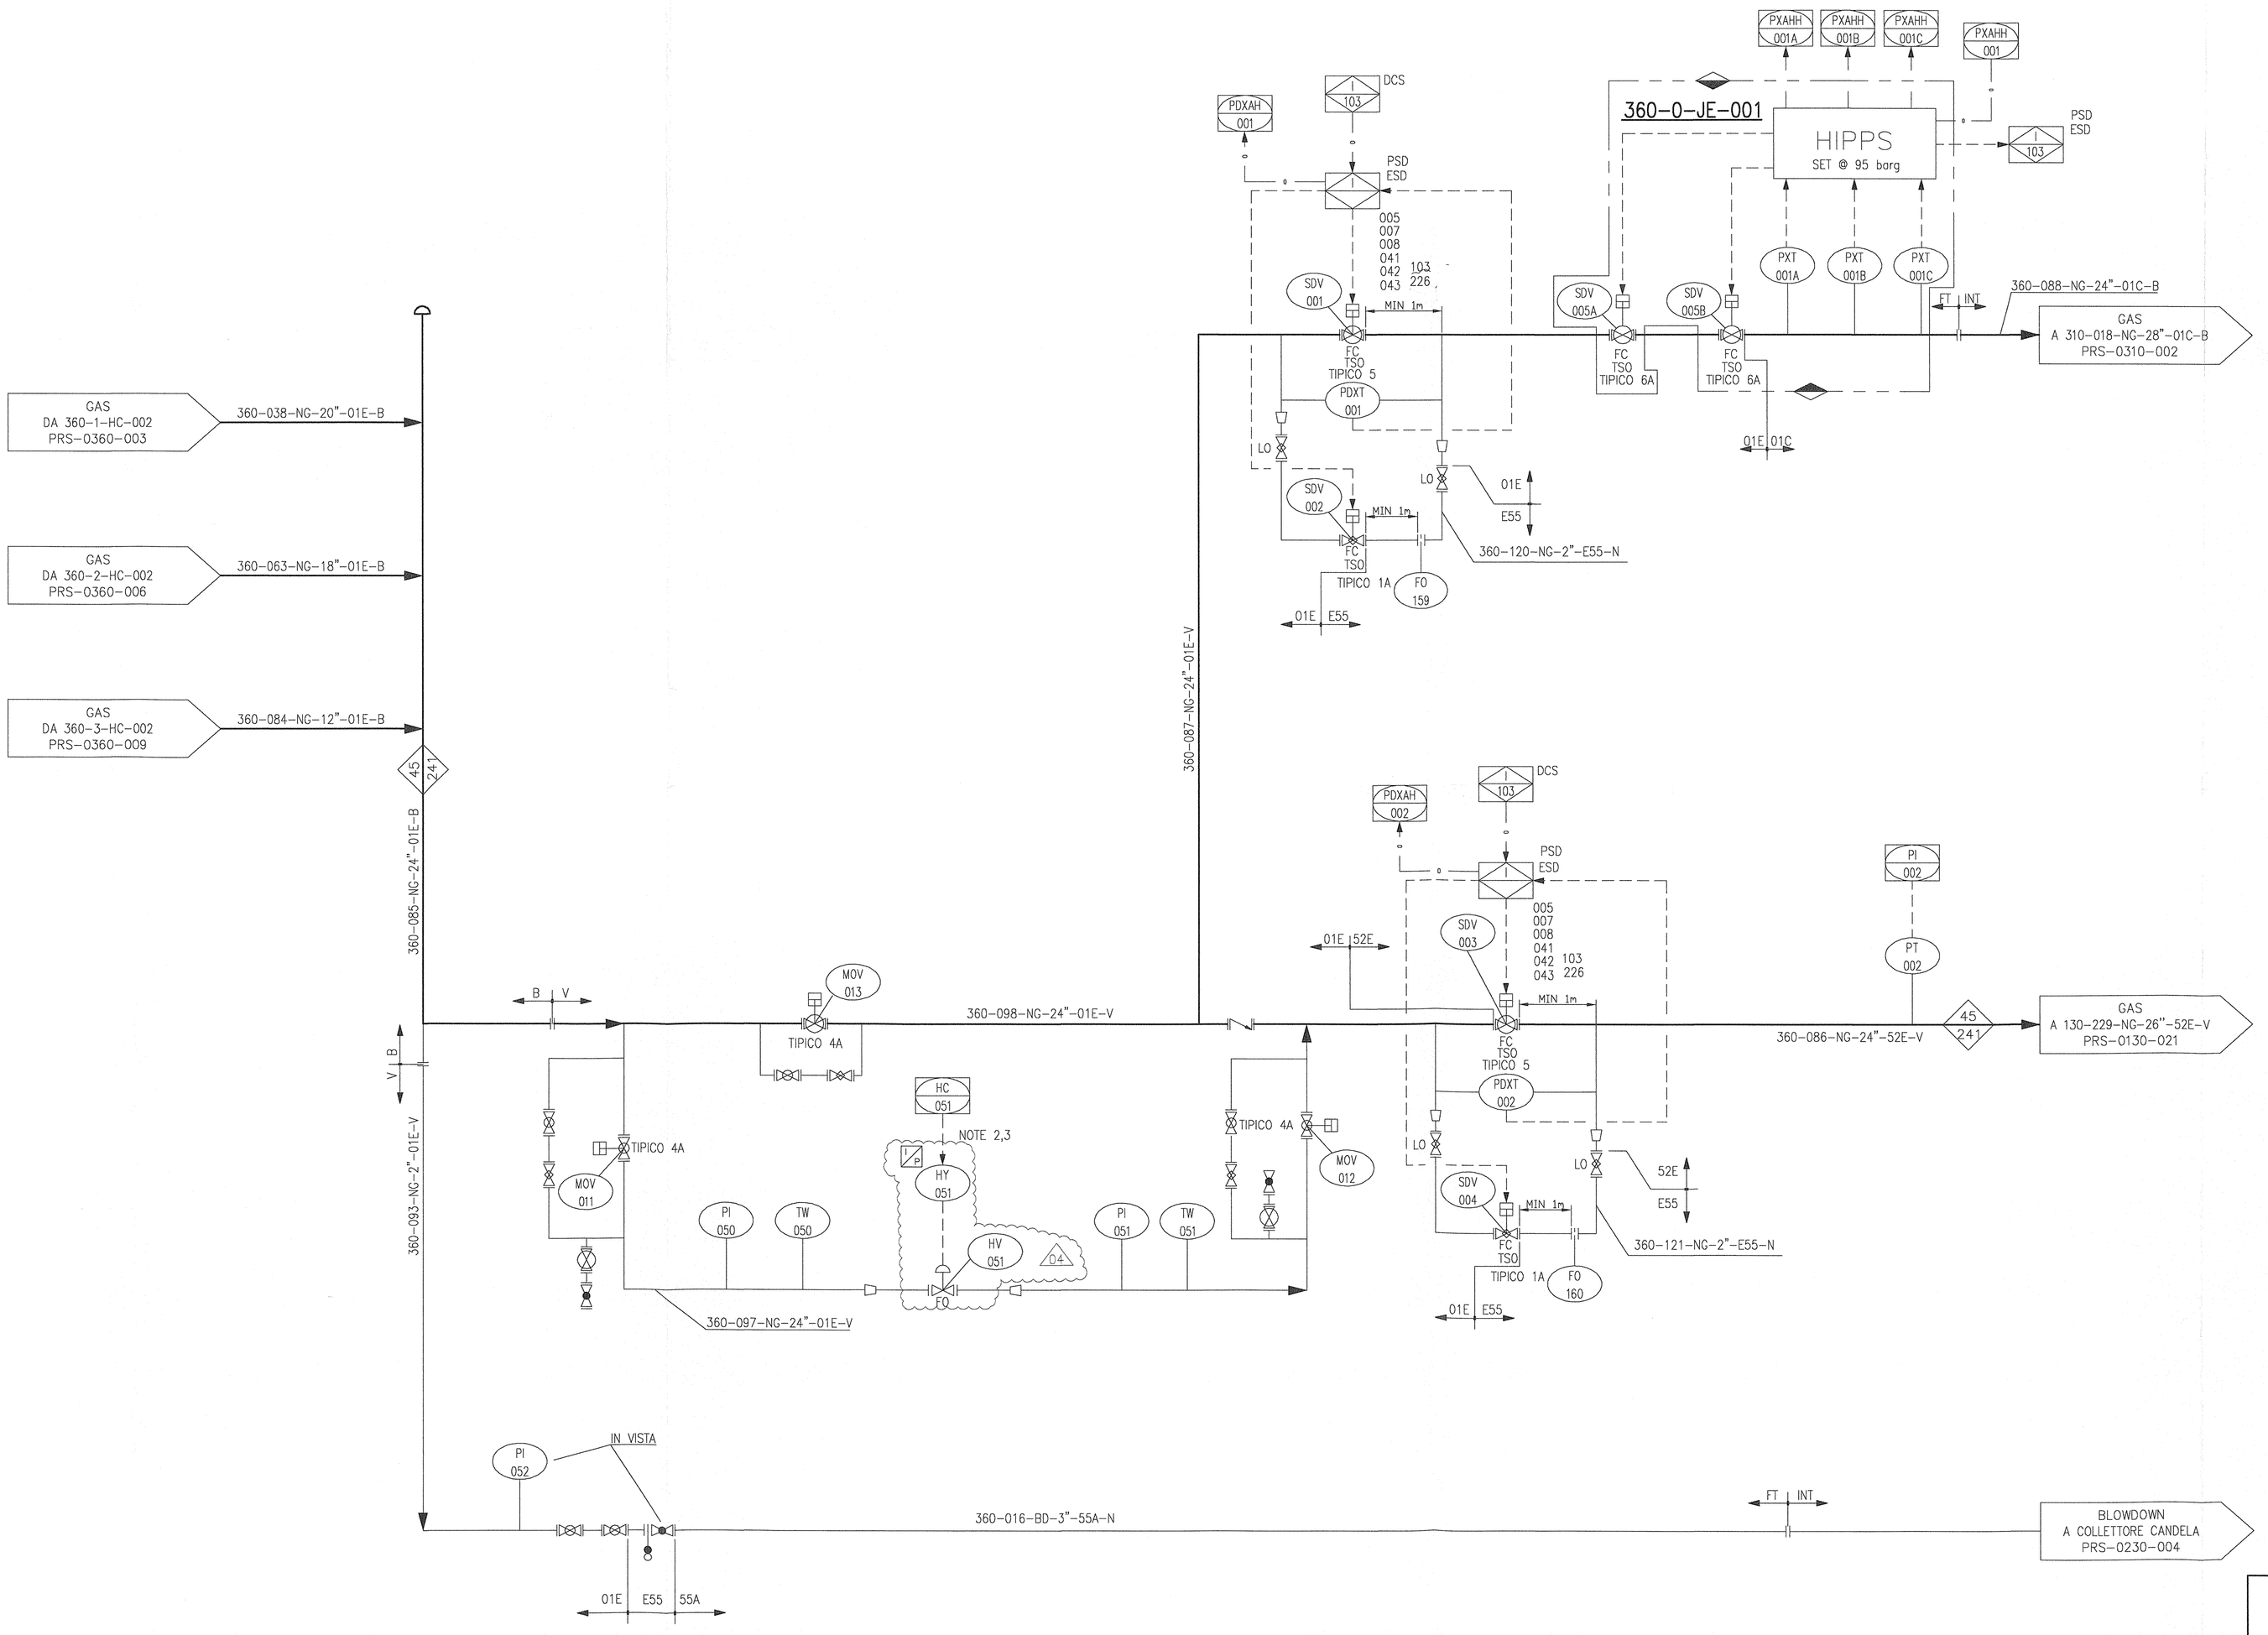

NORMALIZZAZIONE INTERNA STANDARDIZATION	DISEGNI DI RIFERIMENTO / REFERENCE DRAWINGS	NUMERO DISEGNO / DWG. NUMBER

NOTE GENERALI:

- LE TUBAZIONI SARANNO DOTATE DI DRENI NEI PUNTI BASSI E DI SFIATI NEI PUNTI ALTI, NON MOSTRATI NEGLI SCHEMI.
- LA LUNGHEZZA DELLE LINEE FUORI TERRA DEVE ESSERE MINIMIZZATA.

NOTE :

1) LE SIGLE DI TUTTI GLI STRUMENTI DEVONO ESSERE CONSIDERATE PRECEDUTE DALLA SIGLA DELLA CENTRALE (00), DAL NUMERO DELL'UNITA' E DAL TRENO CORRISPONDENTE.
2) VALVOLA DI CONTROLLO A GLOBO PER TEST DI PRESTAZIONE MACCHINE, DOVRA' ESSERE INSONORIZZATA
3) LA VALVOLA SARA' DEFINITA IN FASE D'INGEGNERIA DI DETTAGLIO IN ACCORDO ALLE INDICAZIONI DEI FORNITORI DEI TURBOCOMPRESSORI. 04

LEGENDA:

°C TEMPERATURA MASSIMA OPERATIVA
barg PRESSIONE DI PROGETTO
FORNITORE / ALTRI — LIMITE DI FORNITURA

LISTA APPARECCHIATURE

360-0-JE-001

REV. REV.	DATA DATE	DESCRIZIONE / DESCRIPTION	DISEGN. DRAFT.	CONTR. CHECK'D	APPROV. APPR'D	STATO REVISIONE REV. STATUS
04	08/04/13	RI-EMISSIONE FINALE - REV. DOVE INDICATO	G.Giordano	F.Bianchi	L.Fleschi	
03	26/03/13	RI-EMISSIONE FINALE - REV. DOVE INDICATO	G.Carbone	F.Bianchi	L.Fleschi	
02	19/12/12	EMISSIONE FINALE - REV. DOVE INDICATO	P.Fusco	F.Bianchi	L.Fleschi	
01	20/06/12	RIEMISSIONE PER APPROVAZIONE-REVISIONE GENERALE	B.Silvetti	F.Bianchi	G.DiNatale	
00	28/03/12	EMISSIONE PER APPROVAZIONE	A.Mathe	P.Fusco	G.Di Natale	

STOGIT
SNAM RETE GAS

CENTRALE STOCCAGGIO GAS ALFONSINE
INGEGNERIA DI BASE PER LA REALIZZAZIONE DELLA CENTRALE DI STOCCAGGIO GAS

APS ENGINEERING COMPANY ROMA

COLLETTORE MANDATA COMPRESSIONE UNITA' 360 SCHEMA DI MARCIA

DENOMINAZIONE DOCUMENTO APS
APS DOCUMENT IDENTIFIER
P-1434_PRS-0360-010

SCALA SCALE	SOSTITUISCE IL SUPERSEDES N.	SOSTITUITO DA SUPERSEDED BY N.	AREA IMP. PLANT AREA	UNITA' IMP. PLANT UNIT	DENOMINAZIONE DOCUMENTO DOCUMENT IDENTIFIER	FG. / DI SH. / OF
			0128	02	BPFM 12371	1 / 1

STANDARDIZATION
FILE : P-1434_PRS-0360-010_04
SOFTWARE : AUTOCAD 2010
UNI A1 (594X841)