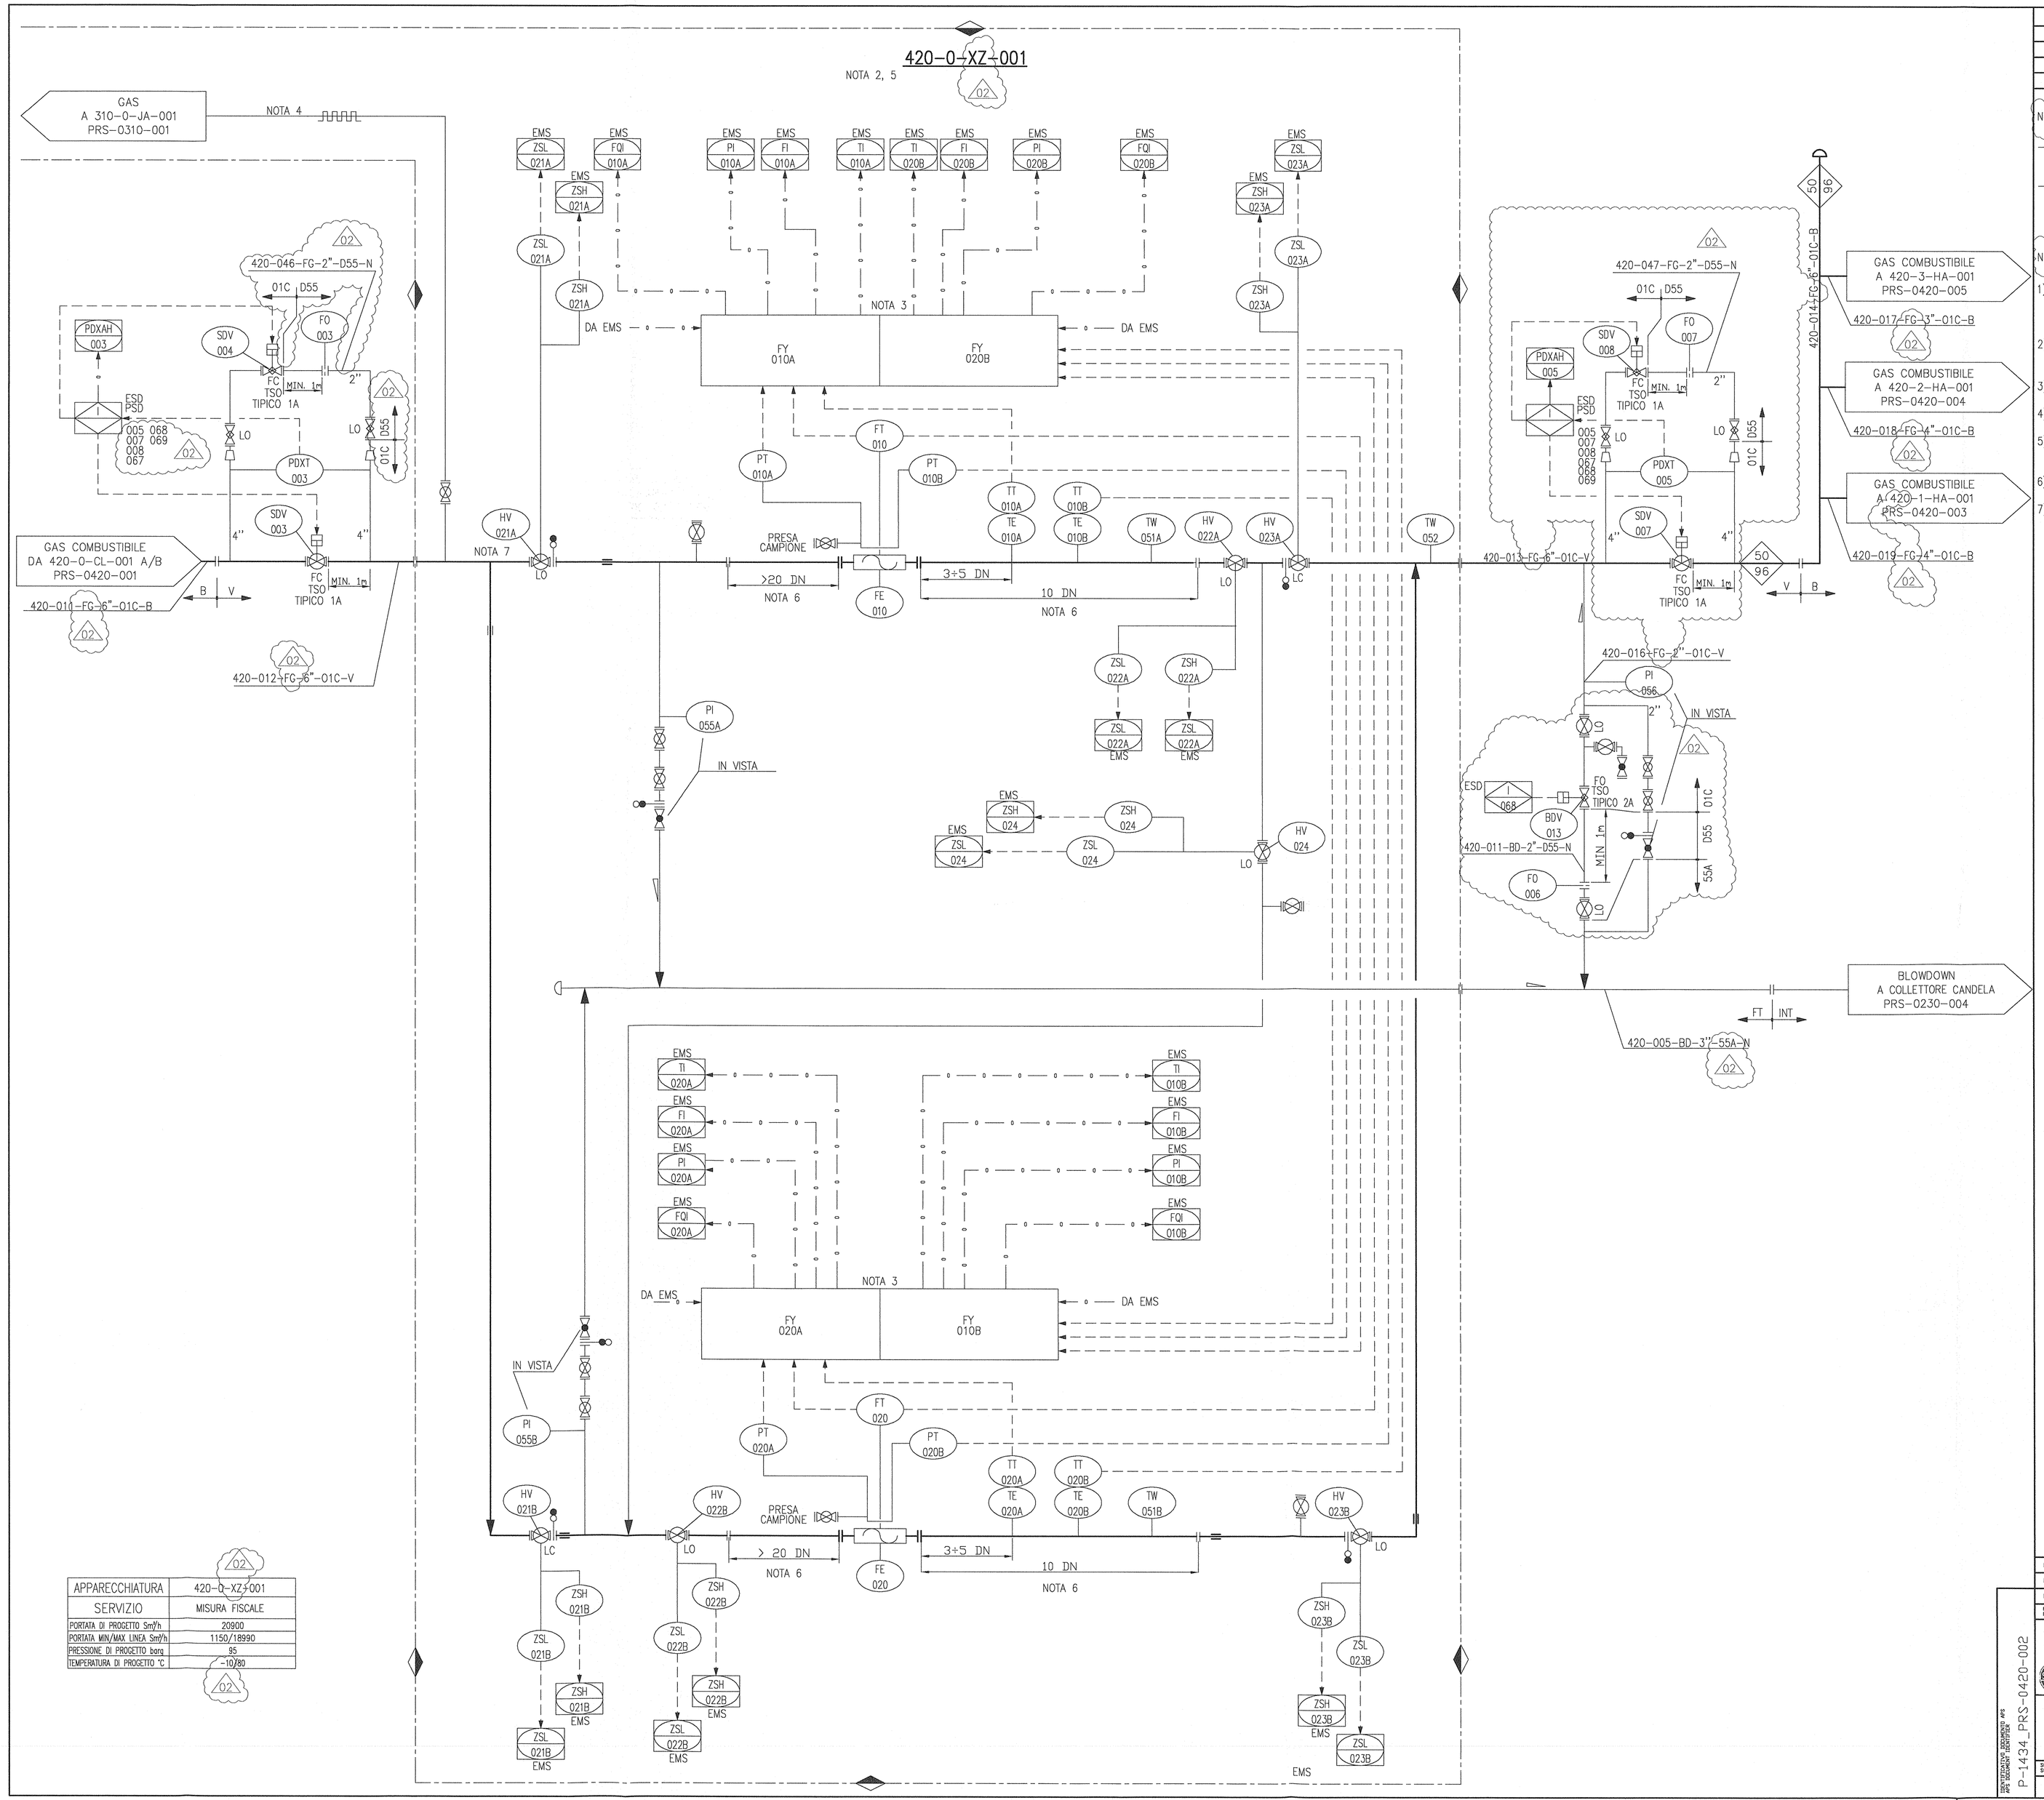

APPARECCHIATURA	420-0-XZ-001
SERVIZIO	MISURA FISCALE
PORTATA DI PROGETTO Sm³/h	20900
PORTATA MIN/MAX LINEA Sm³/h	1150/18990
PRESSIONE DI PROGETTO barg	95
TEMPERATURA DI PROGETTO °C	-10/80

NORMALIZZAZIONE INTERNA STANDARDIZATION	DISEGNI DI RIFERIMENTO / REFERENCE DRAWINGS	NUMERO DISEGNO / DWG. NUMBER

NOTE GENERALI:

- LE TUBAZIONI SARANNO DOTATE DI DRENI NEI PUNTI BASSI E DI SFIATI NEI PUNTI ALTI, NON MOSTRATI NEGLI SCHEMI.
- LA LUNGHEZZA DELLE LINEE FUORI TERRA DEVE ESSERE MINIMIZZATA.

NOTE :

1) LE SIGLE DI TUTTI GLI STRUMENTI DEVONO ESSERE CONSIDERATE PRECEDUTE DAL NUMERO DELL'UNITA' CORRISPONDENTE. LE SIGLE DEGLI STRUMENTI IN CENTRALE DEVONO ESSERE PRECEDUTE DALLA SIGLA DI QUEST'ULTIMA (02).
2) INVIO SEGNALE A SISTEMA DI SUPERVISIONE MISURE FISCALI EMS. IL SISTEMA GESTISCE TUTTI I FLOW COMPUTERS ED IL SISTEMA MULTISTREAM DELL'ANALIZZATORE.
3) FLOW COMPUTER A DOPPIO CANALE D'INGRESSO.
4) LA DISTANZA TRA IL PUNTO DI PRELIEVO E LA CABINA NON DEVE SUPERARE I 15 METRI.
5) TUTTI I SEGNALI ACQUISITI ED ELABORATI DAL SISTEMA EMS SARANNNO TRASMESSI E RESI DISPONIBILI ANCHE AL SICCS.
6) DIAMETRI NOMINALI DA CONFERMARE.
7) IL PUNTO DI PRELIEVO DEVE STARE NEI PRESSI DI QUELLO PER LA MISURA FISCALE DI CENTRALE.

LEGENDA:

°C TEMPERATURA MASSIMA OPERATIVA
barg PRESSIONE DI PROGETTO
FORNITORE ALTRI — LIMITE DI FORNITURA

LISTA APPARECCHIATURE
420-0-XZ-001

REV. REV.	DATA DATE	DESCRIZIONE / DESCRIPTION	DISEGN. DRAFT.	CONTR. CHECK'D	APPROV. APPR'D	STATO REVISI. REV. STATUS
02	29/01/13	EMISSIONE FINALE- REV. DOVE INDICATO	G.Carbone	P.Bianchi	F.Ieschi	
01	20/06/12	RIEMISSIONE PER APPROVAZIONE-REVISIONE GENERALE	P. Trofa	F.Bianchi	G.DiNatale	
00	28/03/12	EMISSIONE PER APPROVAZIONE	F.Bianchi	P.Fusco	G.Di Natale	

STOGIT
SNAM RETE GAS

CENTRALE STOCCAGGIO GAS ALFONSINE
INGEGNERIA DI BASE PER LA REALIZZAZIONE DELLA CENTRALE DI STOCCAGGIO GAS

APS ENGINEERING COMPANY SOMA

MISURA FISCALE GAS COMBUSTIBILE
UNITA' 420
SCHEMA DI MARCIA

DOCUMENTO N° DOCUMENT NO. P-1434_PRS-0420-002

SCALA SCALE	SOSTITUISCE IL SUPERSEDES N.	SOSTITUITO DA SUPERSEDED BY N.	AREA IMP. PLANT AREA	UNITA' IMP. PLANT UNIT	IDENTIFICATIVO DOCUMENTO DOCUMENT IDENTIFIER		FGL / SH. / SH. / OF
			0128	02	BPFM	12385	1 / 1

STANDARDIZATION
FILE : P-1434_PRS-0420-002_02
SOFTWARE : AUTOCAD 2010
UNI A1 (594X841)