


PLANIMETRIA STATO FINALE
SU ESTRATTO CATASTALE
SCALA 1:500

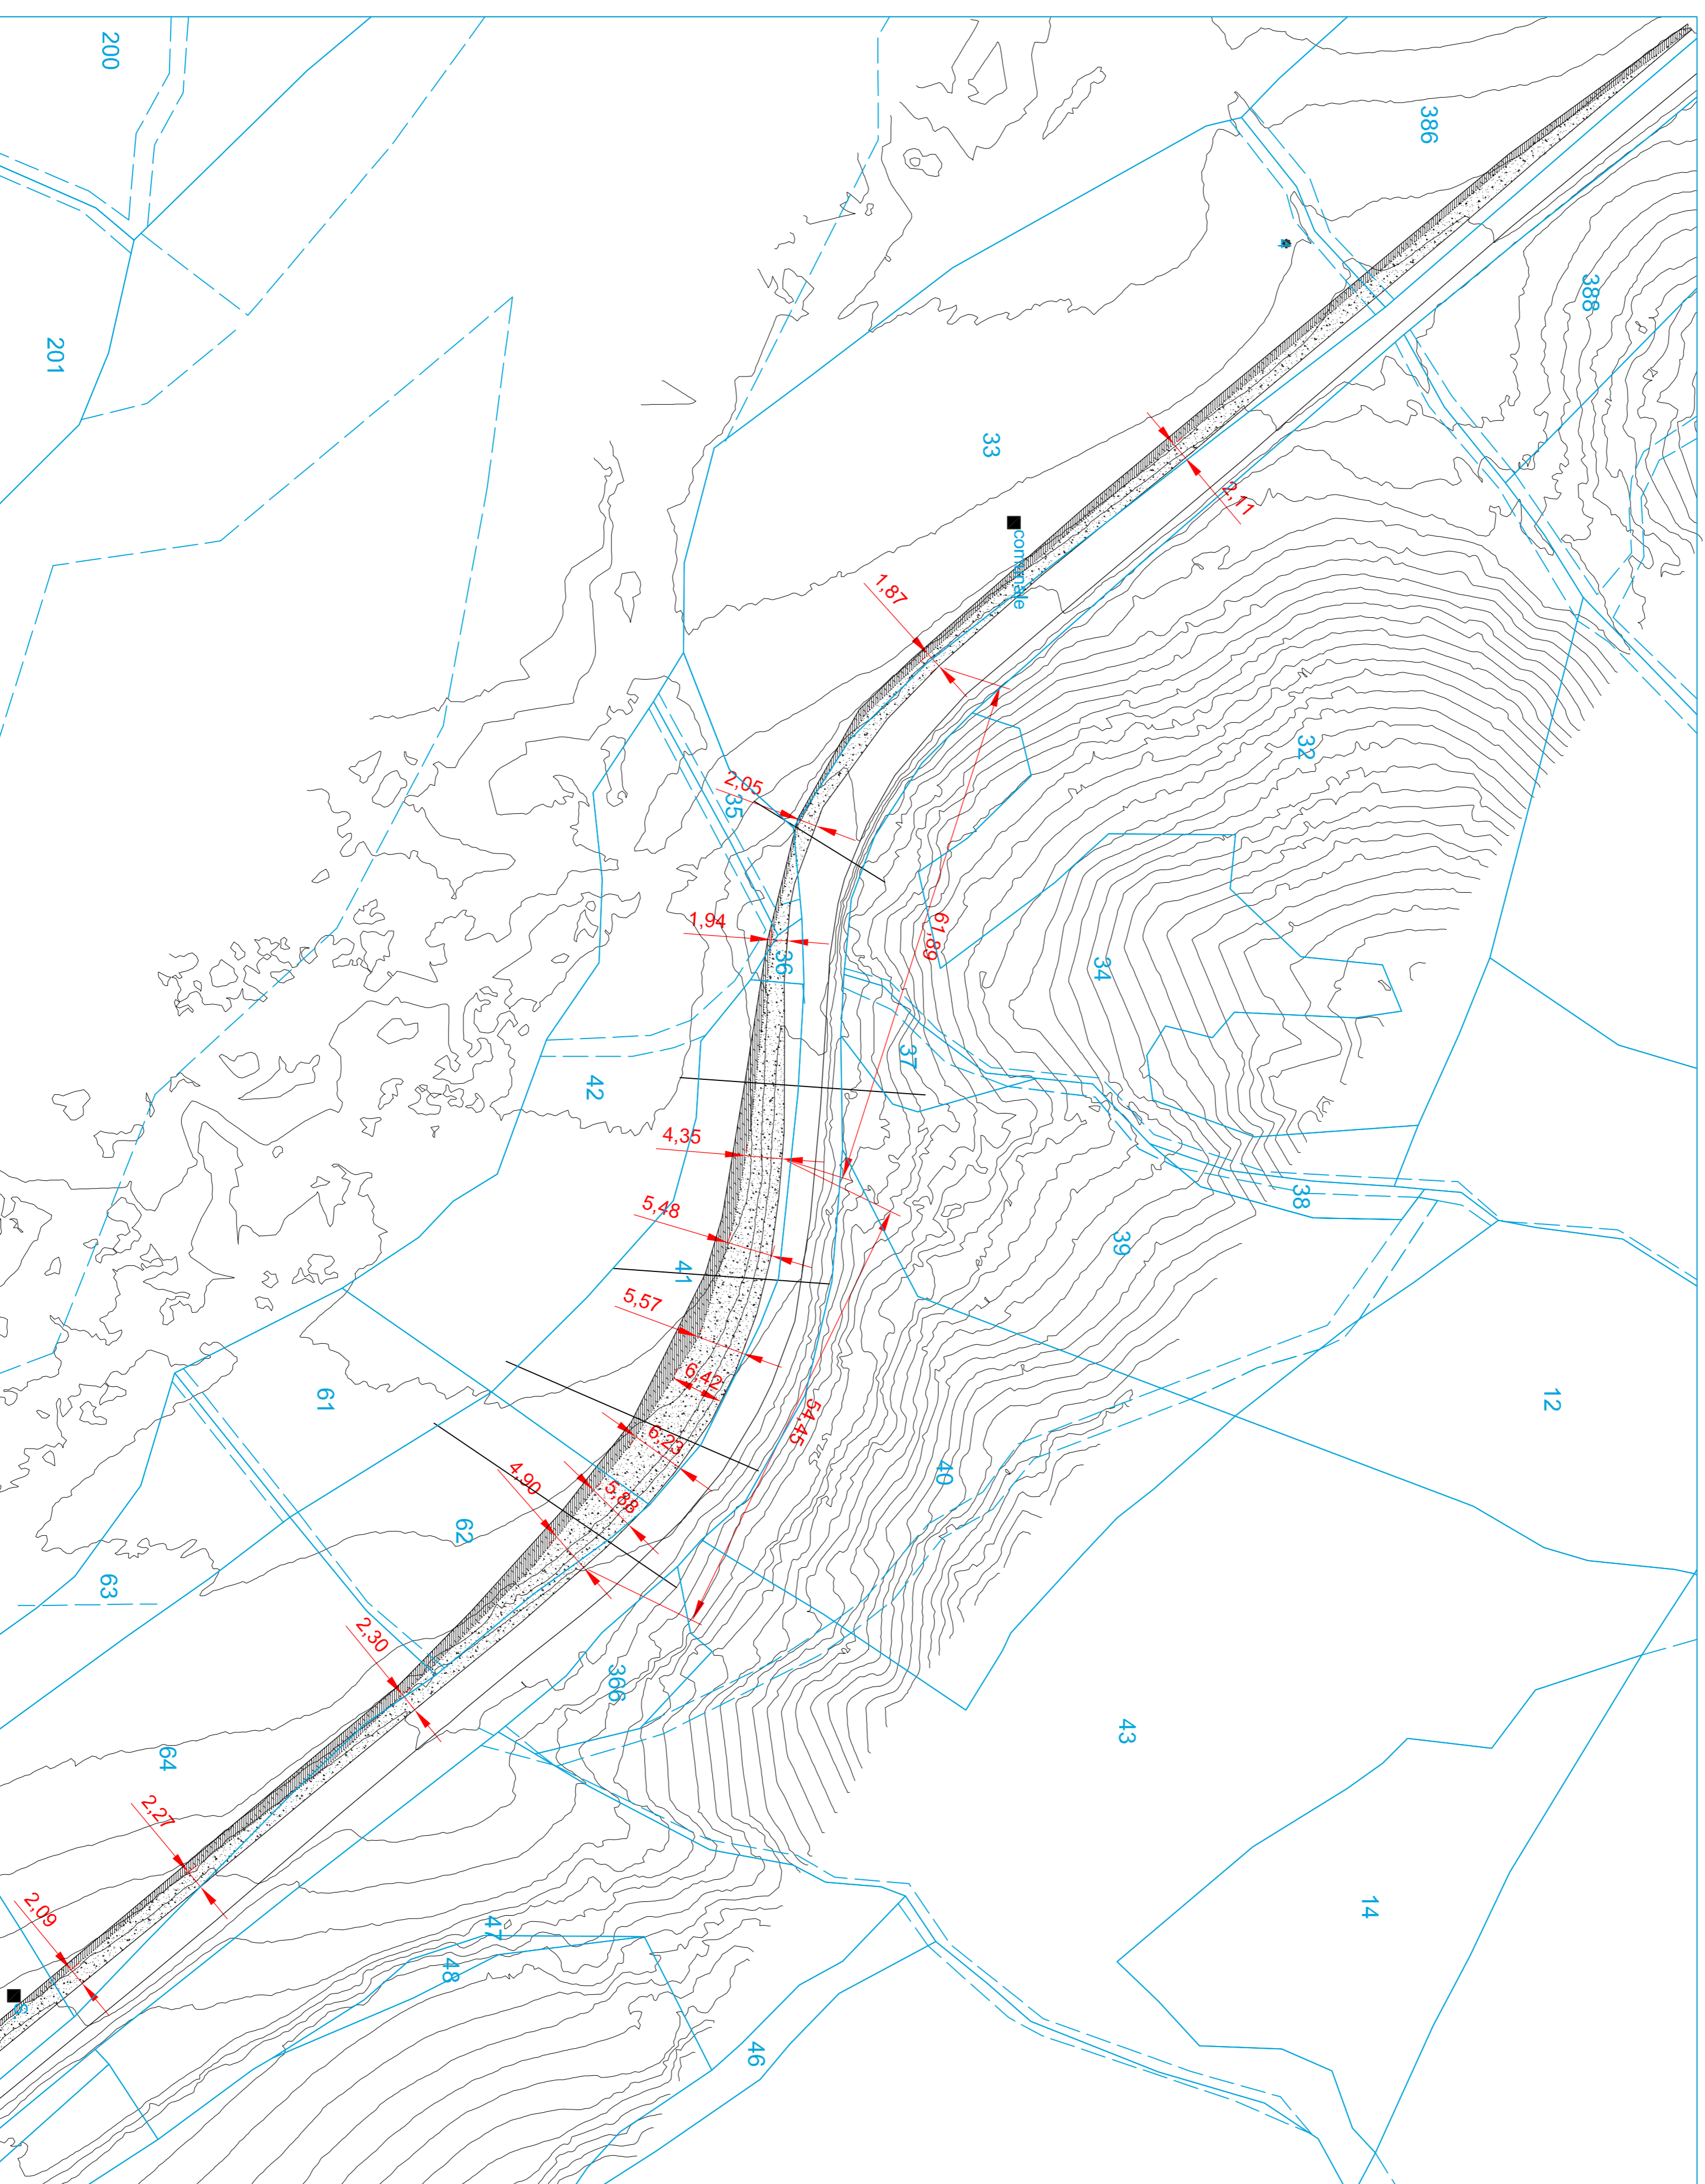

- PARTICELLA CATASTALE
- SCOGLIERA
- ALLARGAMENTO

PARCO EOLICO MONTE GIAROLO

Il Committente: **Via Aldo Moro n. 28
25043, Breno (BS)
P.IVA e C.F. 04324160987**



Oggetto: **ADEGUAMENTO VIABILITA'**

Titolo: **STATO FINALE SU ESTRATTO CATASTALE
PLANIMETRIA DA KM 3+222 A KM 3+513**

Ing. **Silvio Mario Bauducco**



Data	Emis.	Aggiornamento	Data	Contr.	Data	Autur.	SCALA 1:500
11/2022	OMS	Emissione	11/2022	FO	11/2022	SMB	

NOVEMBRE 2022

Commissa	Tip. Impianto	Fase Progetto	Disciplina	Tip. Doc.	Titolo	N. Ediz.	REV
22100	EO	DE	CI	D	04	0012	A

PROSETTAZIONE EDILE, AMBIENTALE, STRUTTURALE ED IMPIANTISTICA A CURA DI:

Collaboratori
Coord. gruppo di progettazione: **Geom. Bertozzi Manuel**
I Tecnici: **Ing. Silvio Mario Bauducco**
Per. Ind. Elisa Emanuele
Arch. Olimpio Perle
Arch. Pelleni Martina

BAUTEL
Sede Amministrativa: via Manzoni, 23 10024 Moncalieri (TO)
Tel. 011 65026115 - 011 65029912 e-mail: amministrazione@bautel.it
Sede operativa Torino - via Manzoni, 23 10024 Moncalieri (TO)
Sede operativa Genova - via Bandiera, 24 16121 Genova (GE)

Fig. Allargamento strada provvisoria.png

TUTTI I DIRITTI SONO RISERVATI. Questo documento è di proprietà esclusiva del progettista IVA inclusa sul quale si riserva ogni diritto. Pertanto, questo documento non può essere copiato, riprodotto, comunicato o divulgato ad altri o usato in qualsiasi maniera, nemmeno per fini sperimentali, senza autorizzazione scritta dallo stesso progettista.