

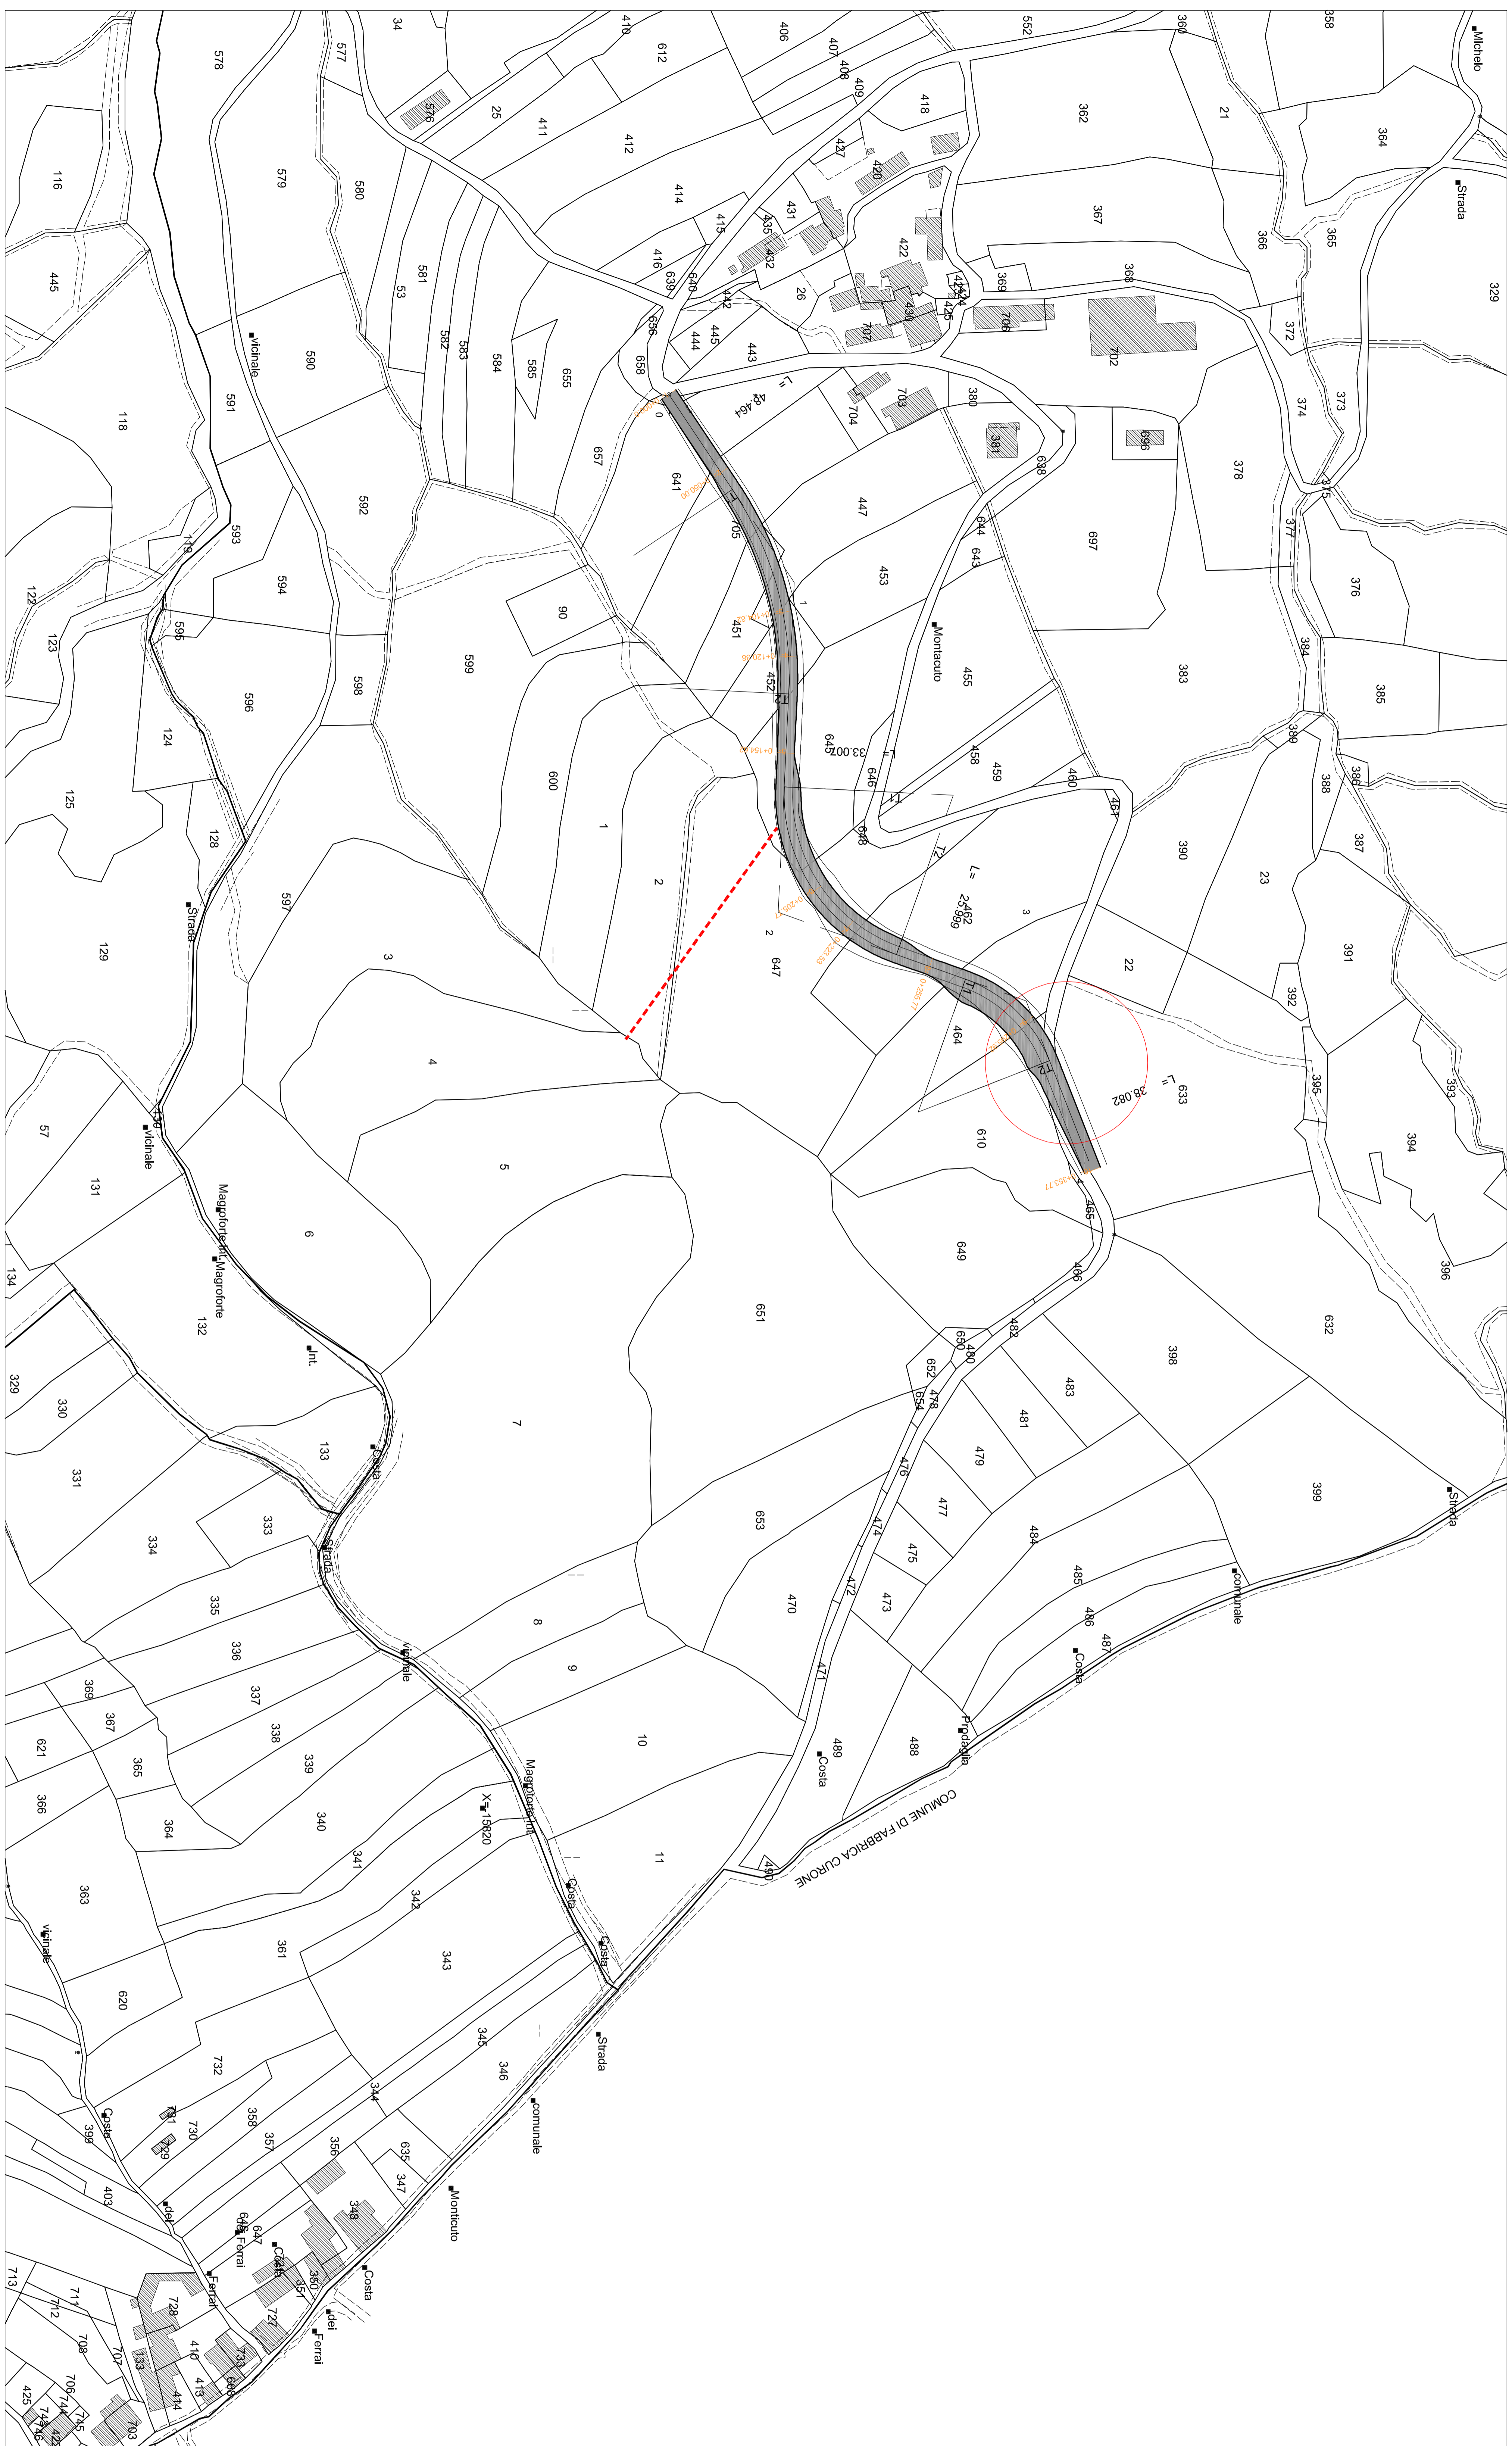


MAPPA CATASTALE - COMUNE DI MONTAUCUTO  
 FOGLIO 5 - MAPPALI  
 447-451-452-453-454-610-633-641-642-645-647-705  
 Scala: 1:1000

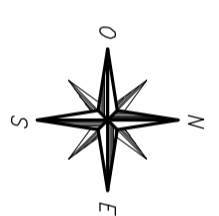


----- prevedere scolo delle acque con canalina interrata  
 ○ prevedere fircoda a raso con strada esistente con appassita separativa

PARCO EOLICO  
 MONTE GIAROLO

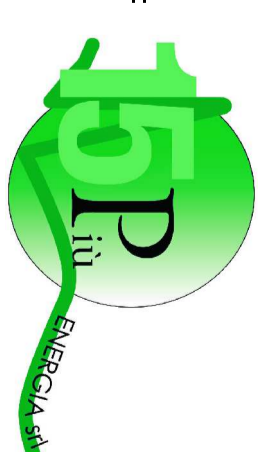

Scala Legale:  
 via Aldo Moro n. 28  
 P.IVA n. C.F. 01524100857

Organismo:  
**ADEGUAMENTO VIABILITA'**  
 Titolo:  
**VARIANTE 1 - INQUADRAMENTO STATO DI PROGETTO SU CATASTRALE E ORTOFOTO**

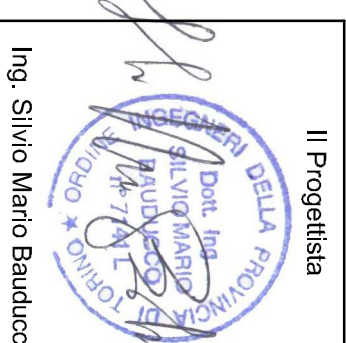


Dati I. Ediz.	Aggiornamento	Data I. Conf.	Data II. Conf.	Aut.	Aut.
10/02/22	MB	10/02/22	FO	10/02/22	SMB






PROGETTO ESECUTIVO - CANTIERE - 2022