NORMALIZZAZIONE INTERNA STANDARDIZATION	DISEGNI DI RIFERIMENTO / REFERENCE DRAWINGS	NUMERO DISEGNO / DWG. NUMBER
	PLANIMETRIA GENERALE CLUSTER "A"	P-1434_HVA-0101-001

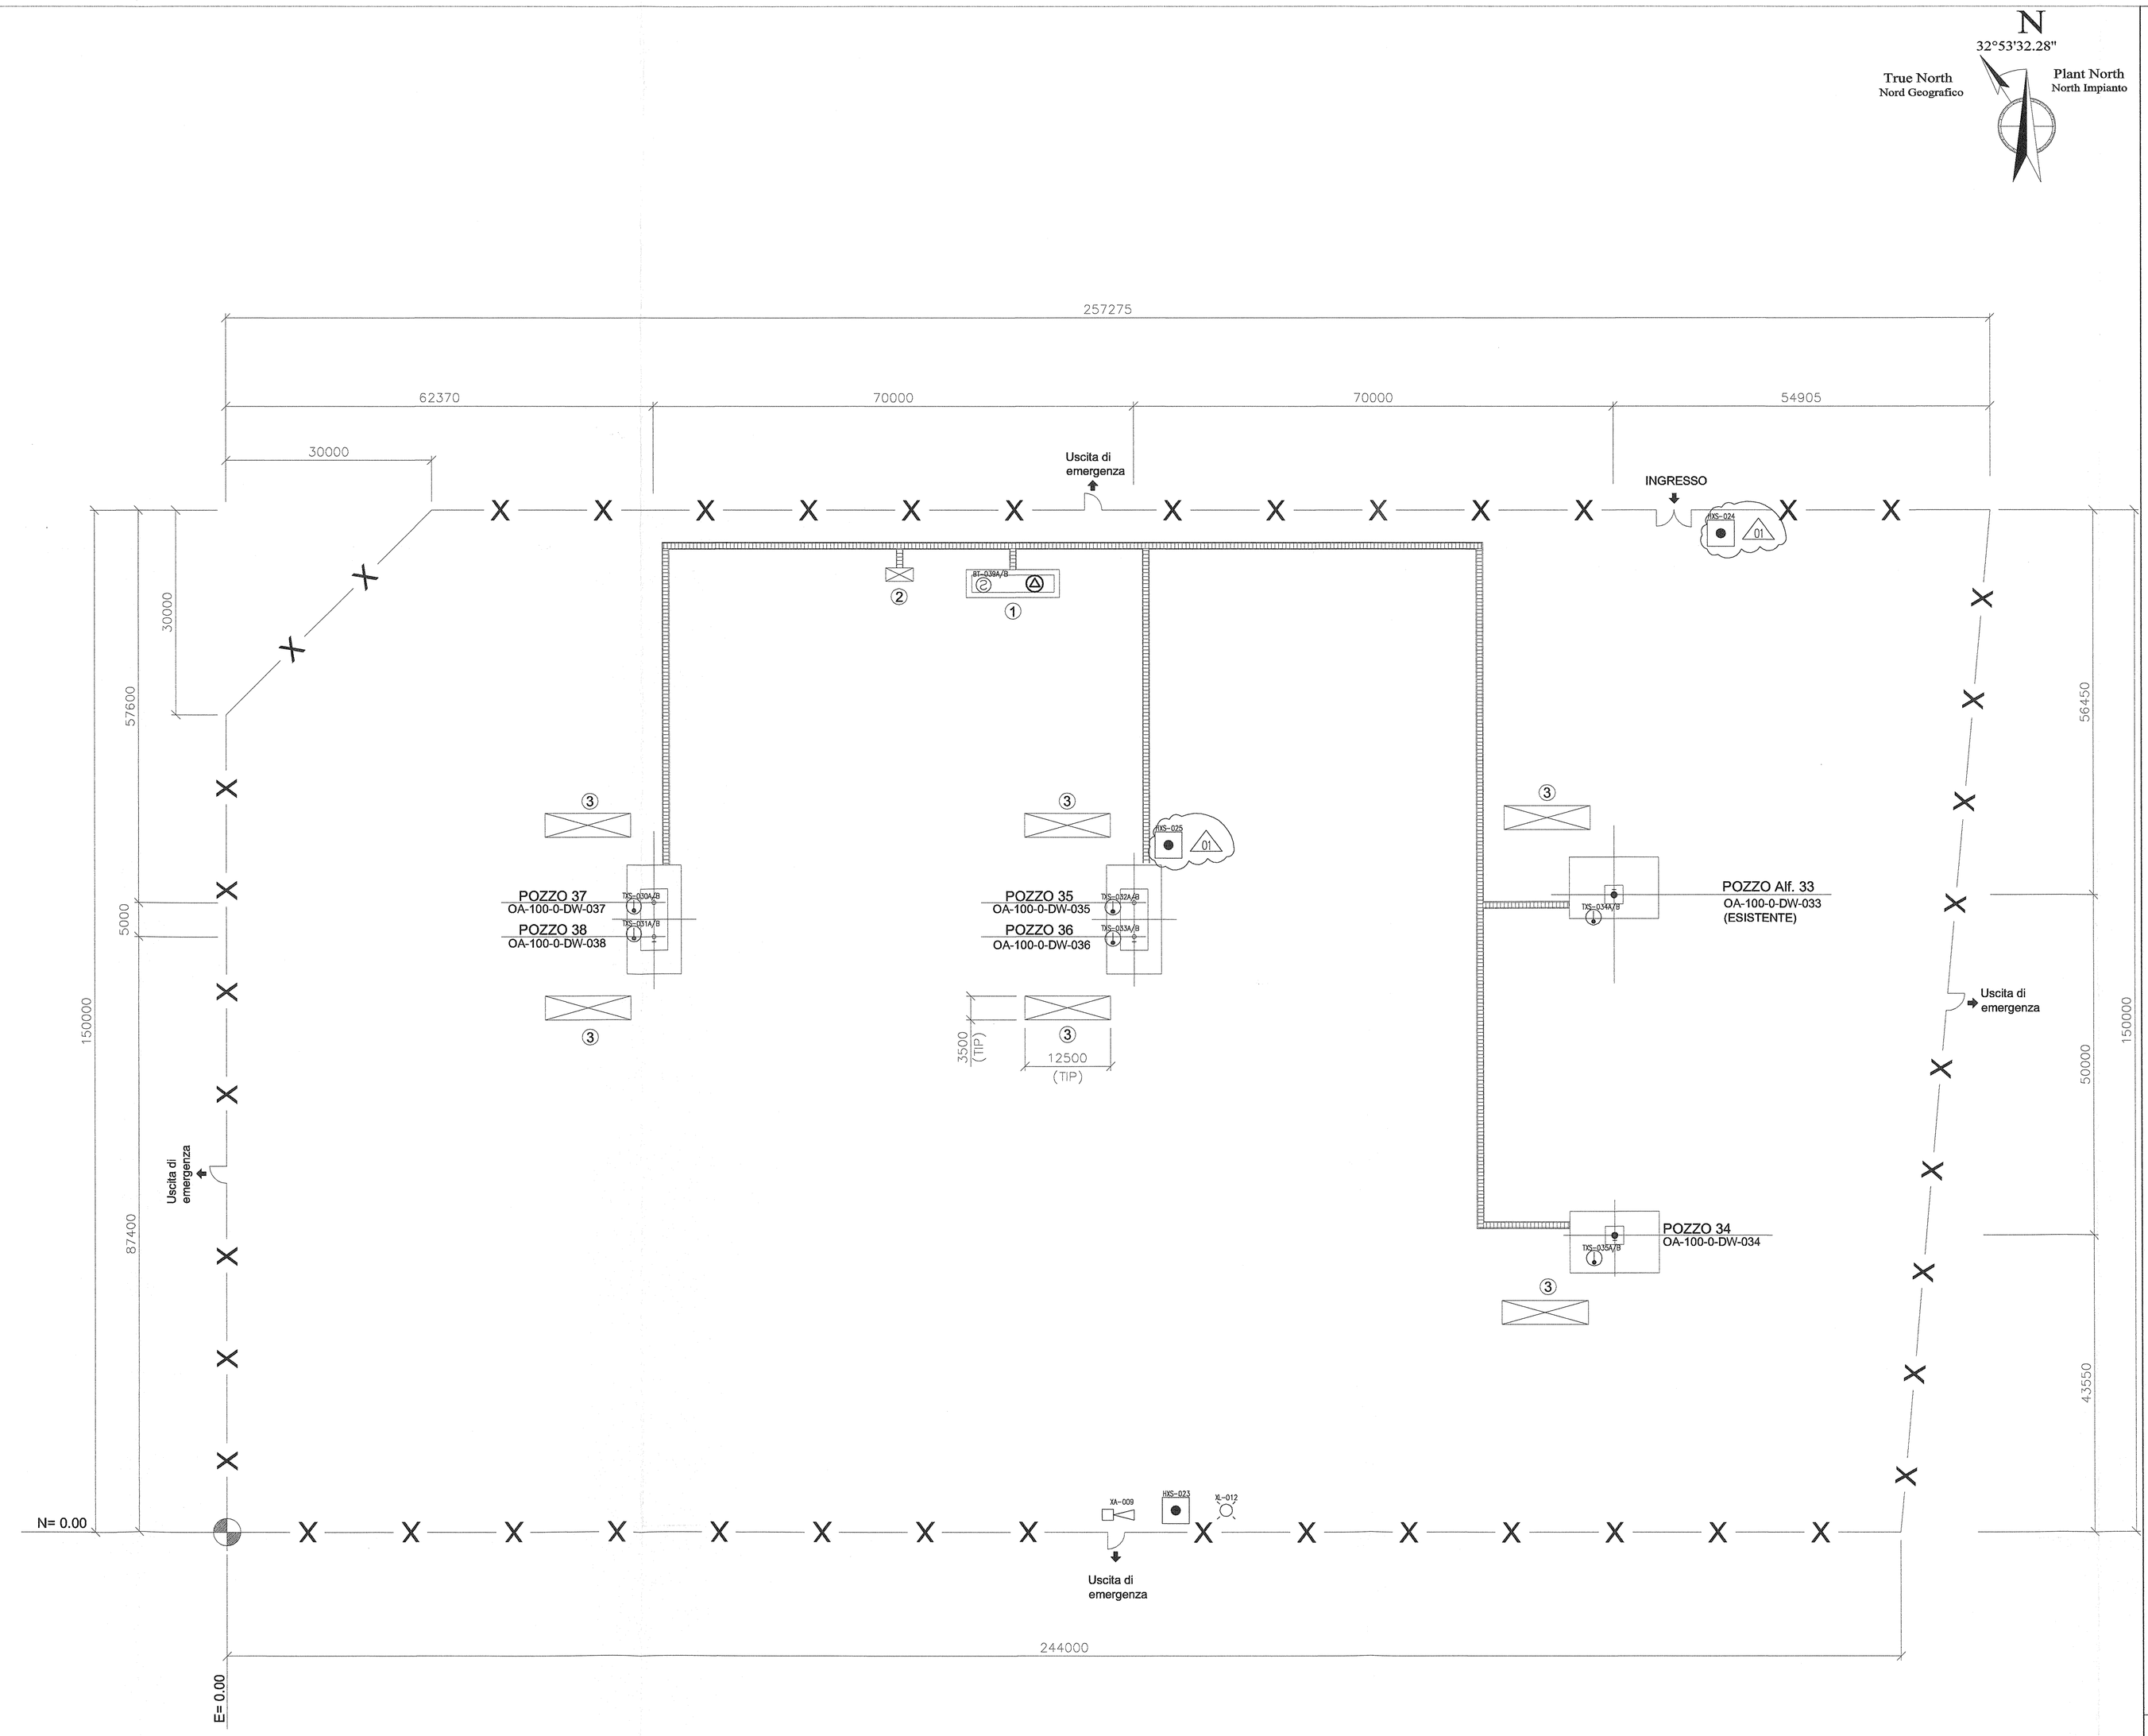

Note:

1)LE QUOTE IN ELEVAZIONE SONO RIFERITE ALLA QUOTA 0.00 DELL'IMPIANTO CORRISPONDENTE ALLA QUOTA m X.XX S.L.M.M.

2)TUTTE LE DIMENSIONI SONO IN mm

3)TUTTE LE COORDINATE SONO IN mm E RIFERITE A N=0.00 E=0.00 CORRISPONDENTI ALLE COORDINATE GEOGRAFICHE N=XXXX E=XXXX

4)LE COORDINATE DEI NUOVI POZZI VERRANNO CONFERMATE DA STOGIT

5) LE SIGLE DEGLI STRUMENTI E DELLE APPARECCHIATURE SONO DA INTENDERSI PRECEDUTE DALLA SIGLA DEL CLUSTER (0A), DAL NUMERO DELL'UNITA' (700) ED INFINE DAL NUMERO DEL TRENO (0).

6) NEI FABBRICATI PRESENTI SIA IN CENTRALE CHE NELLE AREE CLUSTER SONO PREVISTI SISTEMI DI RIVELAZIONE INCENDIO IN ACCORDO ALLA SPECIFICA 0100.00.BSFT.24018 REV.4 E LA PROGETTAZIONE DI QUESTI SARA' A CARICO DEL FORNITORE DEI FABBRICATI.

7) LA CENTRALINA FIRE&GAS PER RILEVAMENTO FUMI DELLE AREE CLUSTER SARA' DEDICATA E COLLEGATA TRAMITE RETE DI FIBRE OTTICHE ALLA CENTRALE (RIF. "SPECIFICA TECNICA SISTEMA DI CONTROLLO INTEGRATO DCS-ESD-F&G").

① CABINATO ELETTRO-STRUMENTALE

② CENTRALINA ELETTRO-IDRAULICA; SERBATOIO E POMPE OLIO CON TETTOIA DI PROTEZIONE

③ AREA PREVISTA PER TRAPPOLA PORTATILE

LEGENDA

SIMBOLO	DESCRIZIONE
	IMPIANTO FISSO DI ESTINZIONE INERGEN AUTOMATICO
TXS	RILEVATORI DI CALORE A CAVI TERMOSENSIBILI
BT	RILEVATORI DI FUMO OTTICI
HXS	PULSANTE MANUALE D'EMERGENZA 01
XA	SIRENA ANTINCENDIO
XL	LUCE FISSA ROSSA PER INCENDIO

REV. REV.	DATA DATE	DESCRIZIONE / DESCRIPTION	DISEGN. DRAFT.	CONTR. CHECKD	APPROV. APPRD	STATO REVIS. REV. STATUS
01	31/03/13	EMISSIONE FINALE	V.Lovaglio	A.Leccese	L.Fieschi	1
00	22/01/13	EMISSIONE PER APPROVAZIONE	V.Lovaglio	A.Leccese	L.Fieschi	0

STOGIT
SNAM RETE GAS

CENTRALE STOCCAGGIO GAS ALFONSINE
INGEGNERIA DI BASE PER LA REALIZZAZIONE DELLA CENTRALE DI STOCCAGGIO GAS

APS ENGINEERING COMPANY ROMA

LISTA E PIANTA LOCAZIONE DEI SISTEMI FIRE&GAS CLUSTER "A"

CODICE IDENTIFICATIVO DOCUMENTO	SCALA SCALE	SOSTITUISCE IL SUPERSEDES N.	SOSTITUITO DAL SUPERSEDED BY N.	AREA IMP. PLANT AREA	UNITÀ IMP. PLANT UNIT	IDENTIFICATIVO DOCUMENTO DOCUMENT IDENTIFIER		FG. / DI SH. / DF
P-1434_PKY-0101-207	1:500			0128	0A	BFDP	Z4163	1 / 1

STANDARDIZATION
FILE :P-1434_PKY-0101-207
SOFTWARE : AUTOCAD 2010
UNI A1 (594X841)