
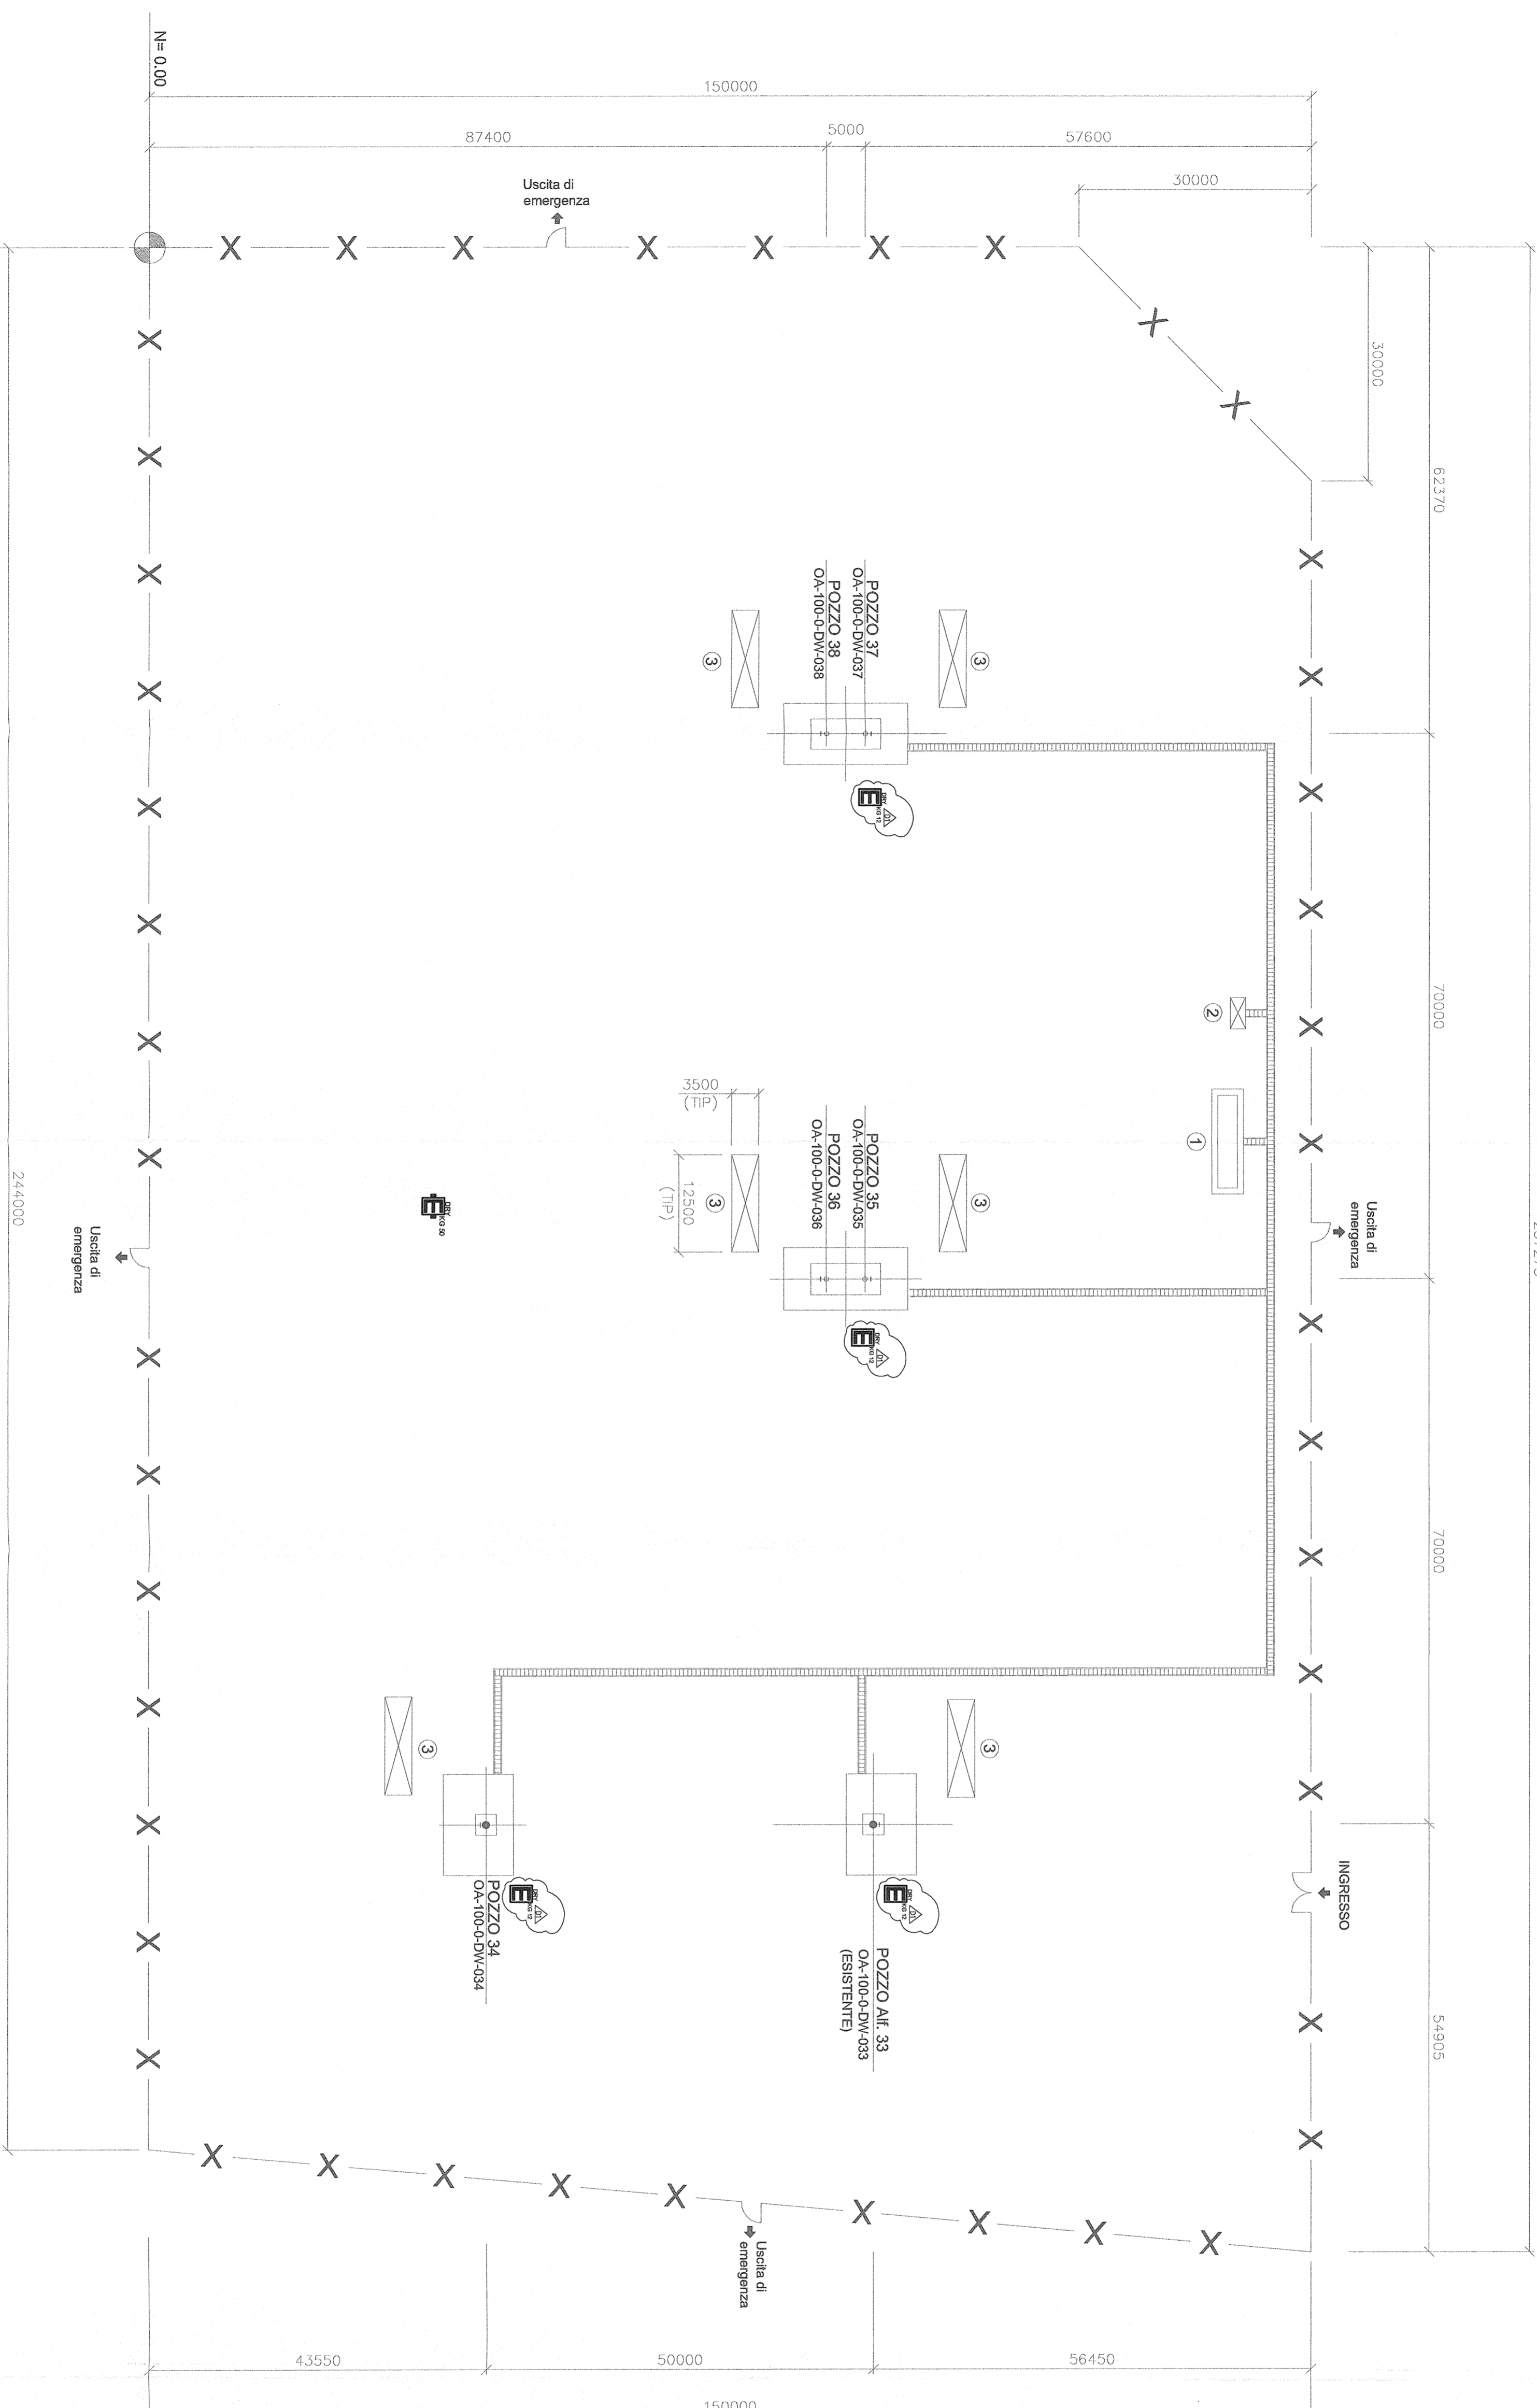


True North
North Geografico
32°53'32,28"
Plant North
North Impianto

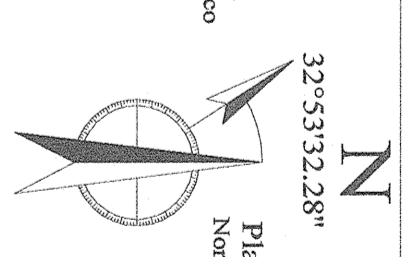

- Note:
- 1) LE QUOTE IN ELEVAZIONE SONO RIFERITE ALLA QUOTA 0.00 DELL'IMPIANTO CORRISPONDENTE ALLA QUOTA m A.XX S.L.M.M.
 - 2) TUTTE LE DIMENSIONI SONO IN mm
 - 3) TUTTE LE COORDINATE SONO IN mm E RIFERITE A N=0.00 E=0.00 CORRISPONDENTI ALLE COORDINATE GEOGRAFICHE N=XXXX E=XXXX
 - 4) LE COORDINATE DEI NUOVI POZZI VERRANNO CONFERMATE DA STOGIT

LEGENDA

SIMBOLO	DESCRIZIONE
①	CABINATO ELETTRO-STRUMENTALE
②	CENTRALINA ELETTRO-IBRIDA, SERBATORIO E POMPE OLIO CON TETTOIA DI PROTEZIONE
③	AREA PREGIATA PER TRAPPOLA PORTATILE
☒	ESTINTORE CARRELATO A POLVERE (DA 50KG/CLASSE DI FUOCO A-B-C)

P-1434_PKY-0101-206

REVISIONI	DATA	DESCRIZIONE	PRODOTTORE	APPROVATORE
01	22/01/13	REVISIONE DOVE INDICATO CON COMMENTI IMPLEMENTAZIONE	M. Longo	M. Longo
00	25/07/12	EMISSIONE PER APPROVAZIONE	M. Longo	M. Longo

STOGIT
CENTRALE STOCCAGGIO GAS ALFONSINE
INGEGNERIA DI BASE PER LA REALIZZAZIONE DELLA CENTRALE DI STOCCAGGIO GAS

APPS
ALFONSINE
CENTRALE STOCCAGGIO GAS

LISTA E PIANTA LOCAZIONE DEI SISTEMI ANTINCENDIO CLUSTER "A"

SOFTWARE: AUTOCAD 2010

UNI AI (594984)