

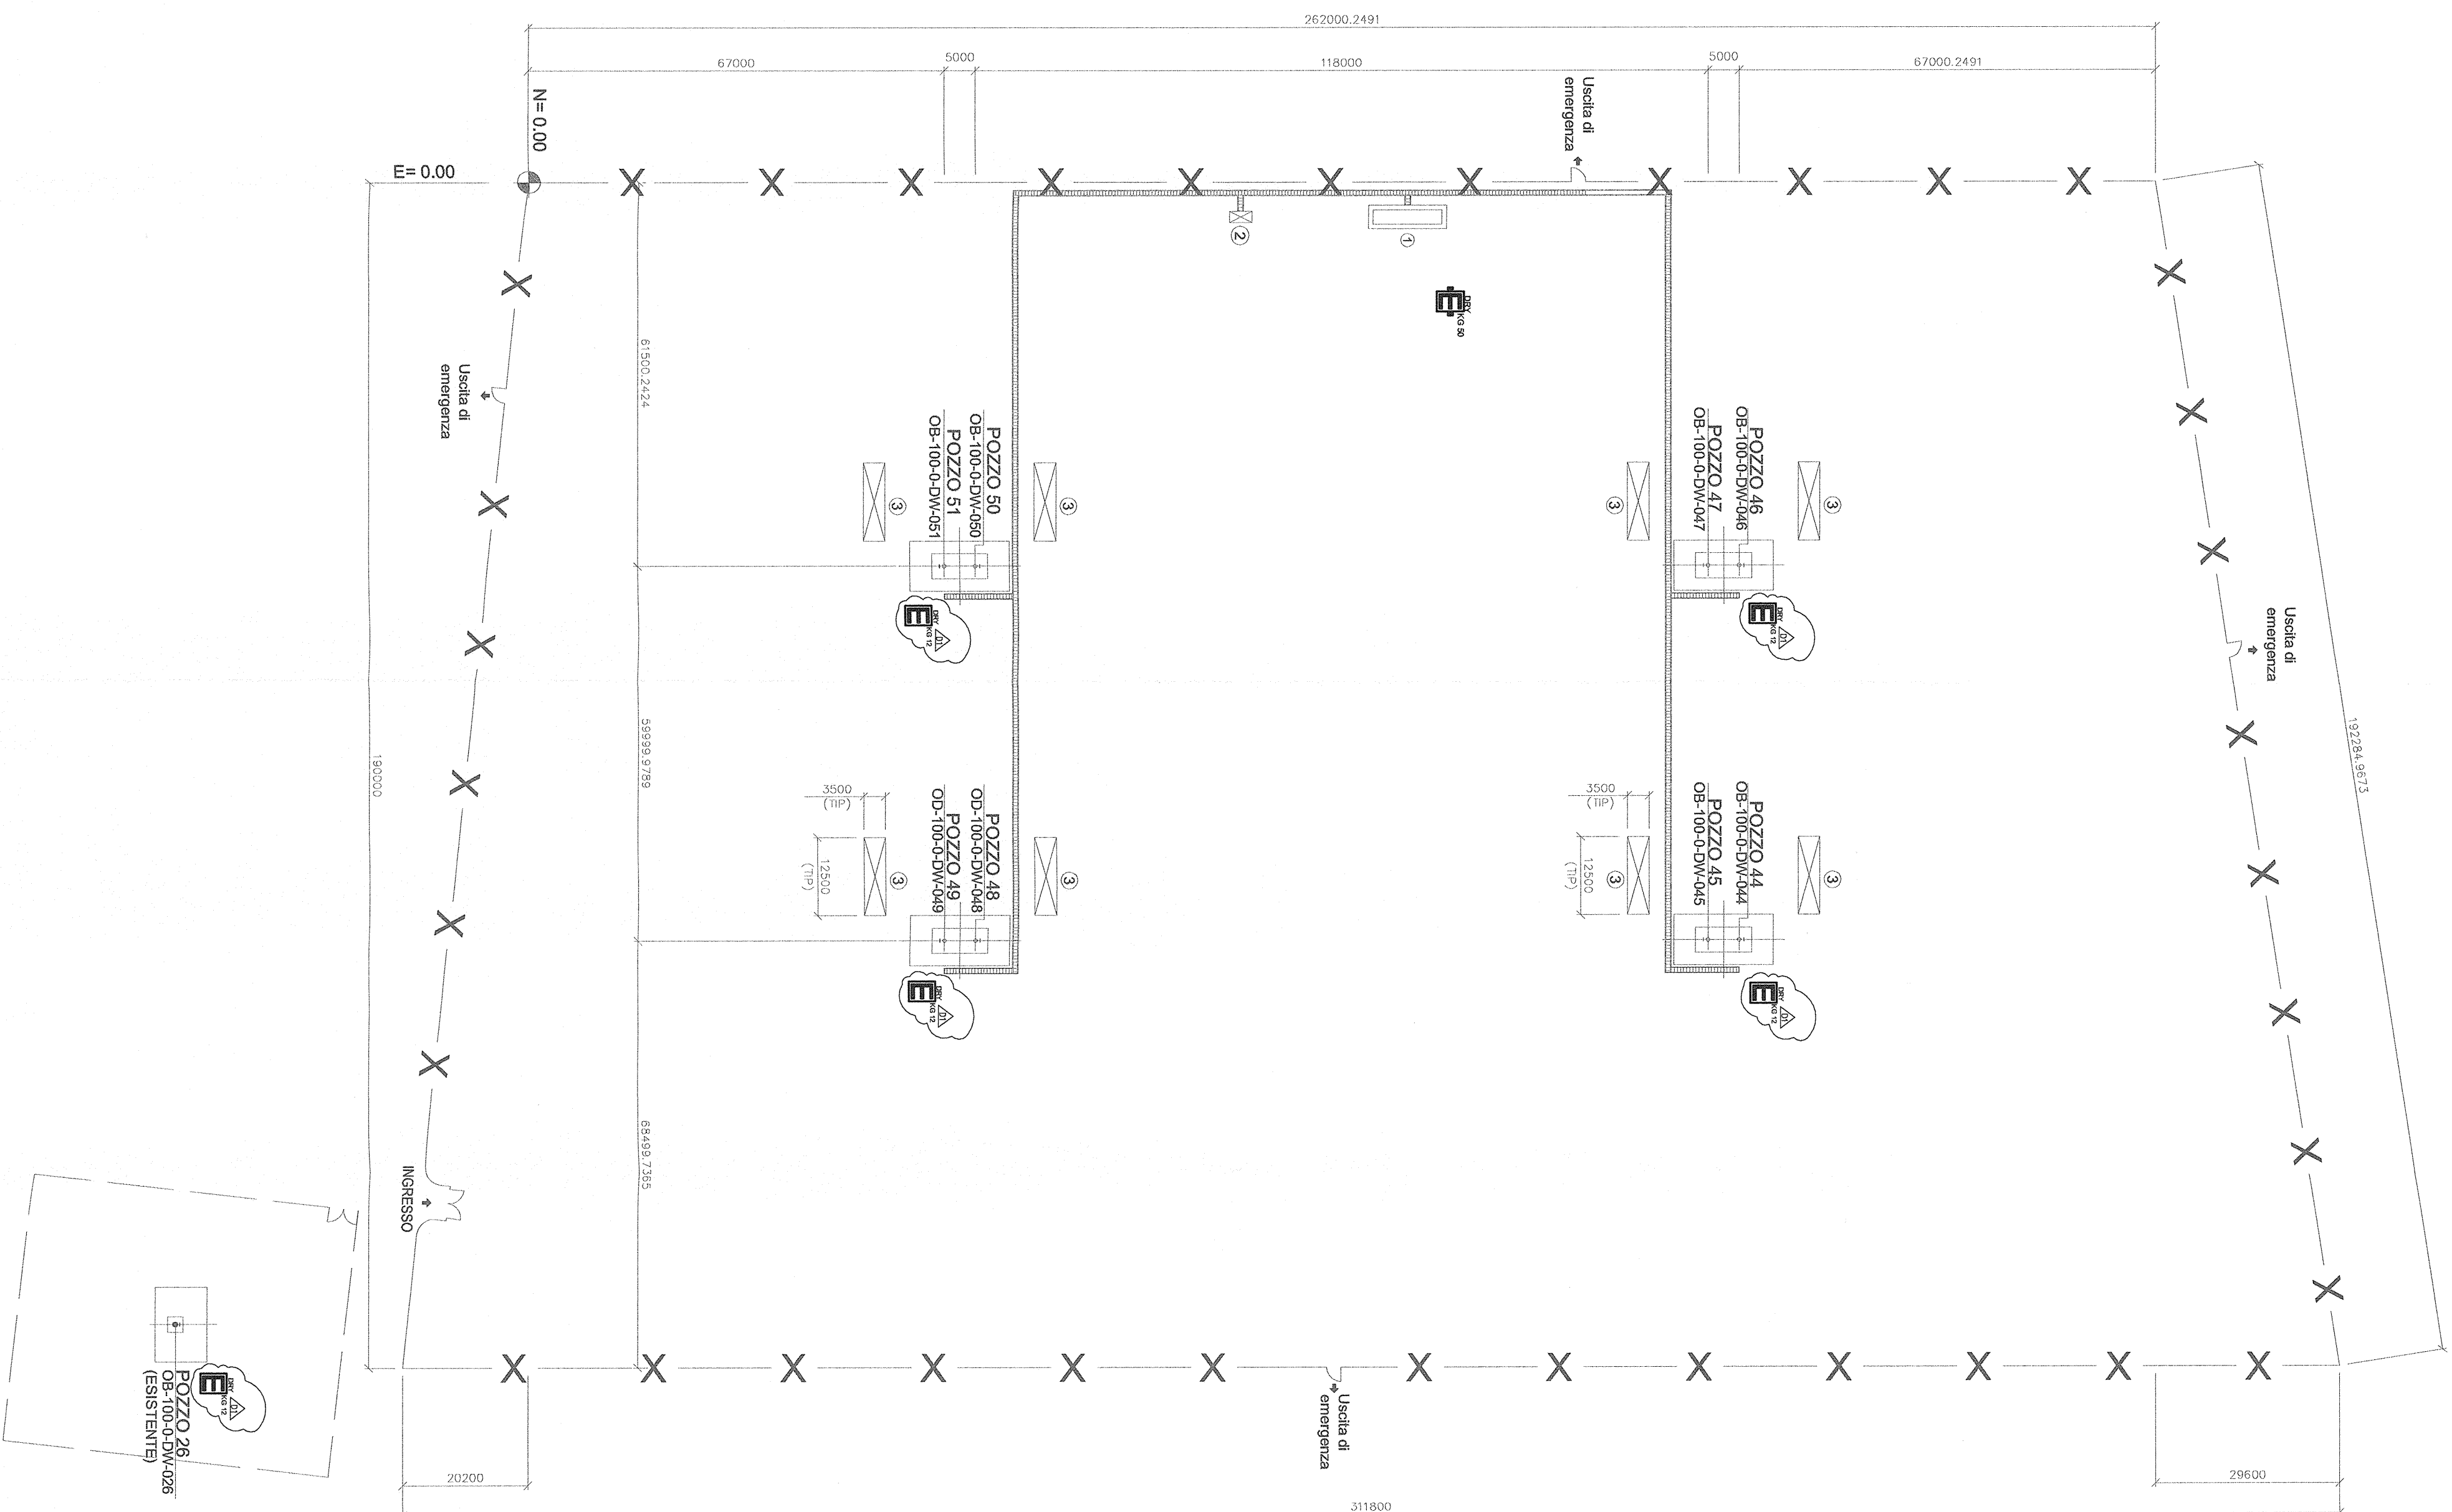
NORMALIZZAZIONE INTERNA STANDARDIZATION	DISCONI DI RIFERIMENTO / REFERENCE RANKINGS	NUMERO DISCONI / DWG. NUMBER
PLANIMETRIA GENERALE CLUSTER "B-D"		P-1434-INT-A-002-001

Note:

- 1) LE QUOTE IN ELEVAZIONE SONO RIFERITE ALLA QUOTA 0,00 DELL'IMPIANTO CORRISPONDENTE ALLA QUOTA m xxx s.l.m.
- 2) TUTTE LE DIMENSIONI SONO IN mm
- 3) TUTTE LE COORDINATE SONO IN mm E RIFERITE A N=0,00 E=0,00 CORRISPONDENTI ALLE COORDINATE GEOGRAFICHE N=xxx E=xxx
- 4) LE COORDINATE DEI NIDI POZZI VERRANNO CONFERMATE DA STOGIT

LEGENDA

SIMBOLO	DESCRIZIONE
	ESTINTORE PORTATILE A POLVERE (DA 12KG/CLASSE DI FUOCO A-B-C)
	ESTINTORE CARRELLO A POLVERE (DA 50KG/CLASSE DI FUOCO A-B-C)

[illegible]