SEZIONI TRASVERSALI DI FATTO
scala 1:200

SEZIONE N. 8

Asse strada 8
PROGR. 0+350.00
QP = 1421.17

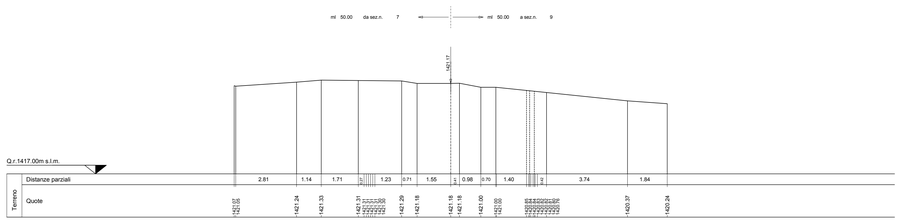

SEZIONE N. 9

Asse strada 9
PROGR. 0+400.00
QP = 1426.17

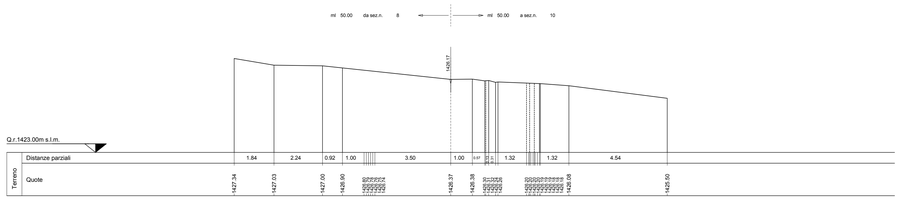
ml 50.00 da sez.n. 8
ml 50.00 a sez.n. 10
1426.17
Q.r.1423.00m s.l.m.
Distanze parziali
1.84 2.24 0.92 1.00 3.50 1.00 0.67 0.33 1.32 1.32 4.54
Terreno
Quote
1427.34
1427.03
1427.00
1426.90
1426.37
1426.38
1426.38 1426.38 1426.38