


INTERFERENZA 462

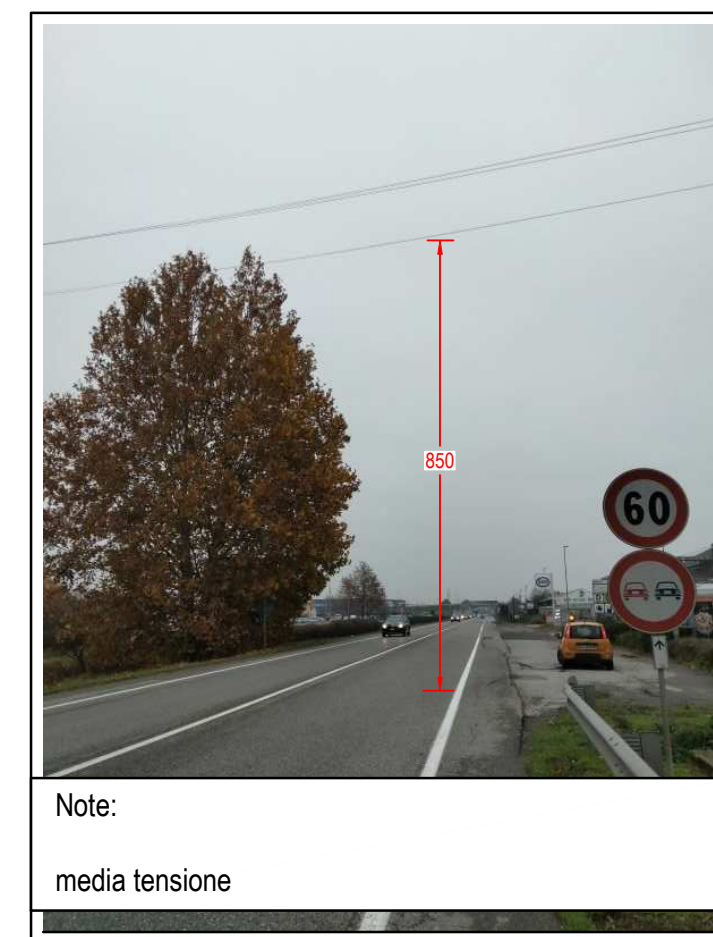

NON INTERFERENTE

INTERFERENZA 463



NON INTERFERENTE

INTERFERENZA 464




POSSIBILE INTERFERENZA

INTERFERENZA 465



POSSIBILE INTERFERENZA

INQUADRAMENTO

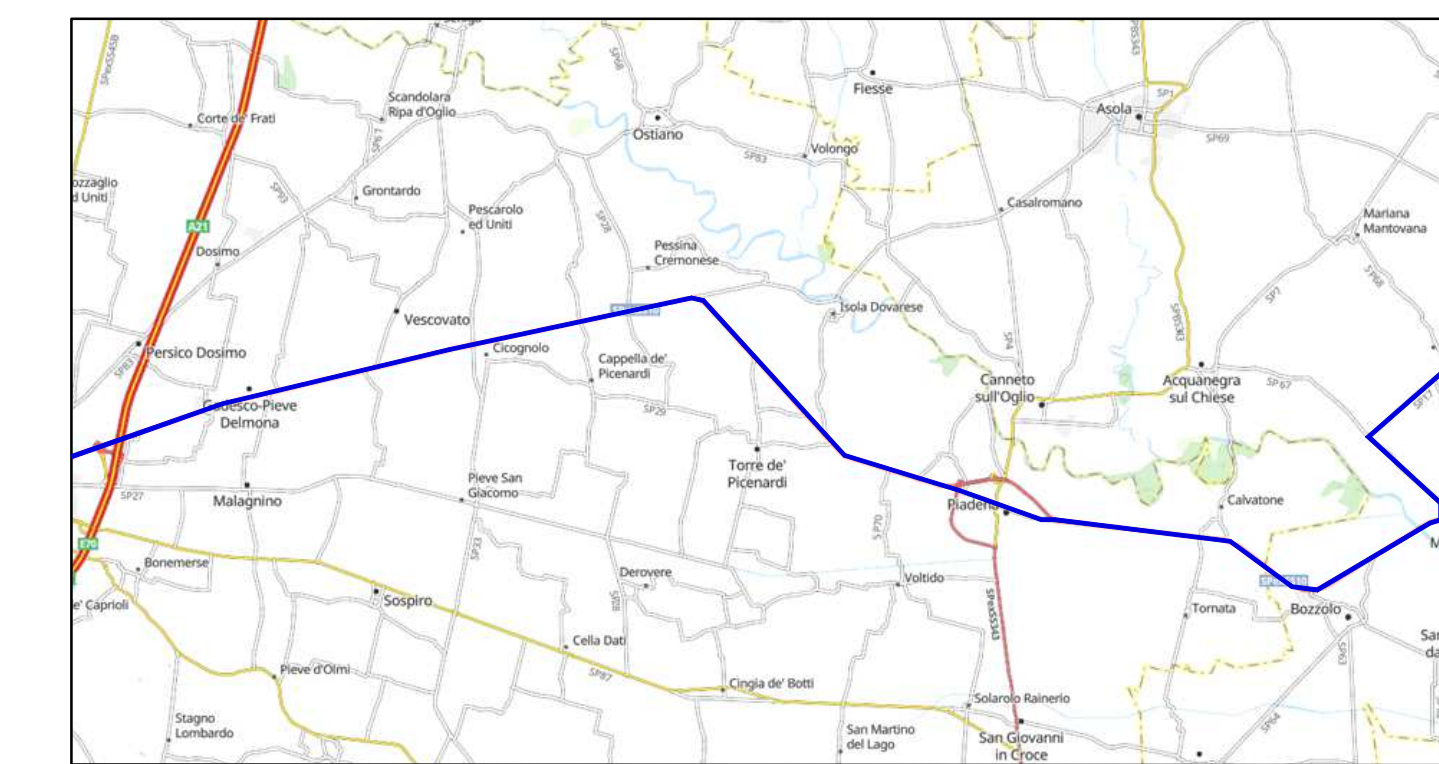

Percorso carichi eccezionali

Note:

- La verifica ultima su:
- percorso proposto ed eventuali varianti
 - le interferenze per i trasporti
 - le portate dei ponti se richieste dagli Enti nei nulla osta di transito
- spetta all'impresa incaricata della movimentazione

LEGENDA

- Interferenza Enel ● 00 mt
- Interferenza Telecom ● 00 mt
- Interferenza viaria / arredo urbano ● 00 mt
- Interferenza non definita ● 00 mt
- Interferenza puntuale vegetazione ● 00 mt
- Interventi generali su vegetazione —

PARCO EOLICO MONTE GIAROLO



Sede Legale: via Aldo Moro n. 28
25043, Bireno (BS)
P.IVA e C.F. 04324160987

Oggetto: INTERFERENZA VIABILITA'

Titolo: IDENTIFICAZIONE SOVRASERVIZI INTERFERENTI COMUNI DI GADESCO-PIEVE DELMONA E CREMONA

Il Progettista
Ing. Silvio Mario Bauducco

Data	Emis.	Aggiornamento	Data	Contr.	Data	Autor.
10/2022	PO	Emissione	10/2022	SMB	10/2022	SMB

SCALA 1:2.000

OTTOBRE 2022

Commessa	Tip. Impianto	Fase Progetto	Disciplina	Tip. Doc.	Titolo	N. Ediz.	REV.
22100	EO	DE	AE	D	02	0058	A

PROGETTAZIONE EDILE, AMBIENTALE, STRUTTURALE ED IMPIANTISTICA A CURA DI:

Coordinatore di progettazione:
Ing. Silvio Mario Bauducco

Collaboratori:
Geom. Benzioni Manuel
Per. Ind. Blasin Emanuele
Ing. Occhiuto Felice
Arch. Ostino Paolo
Arch. Pelleri Martina

BAUTEL S.R.L.
Sede Amministrativa via Marconcelli, 23 10024 Moncalieri (TO)
tel 011 6625113 - 011 6625975 e-mail: amministrazione@bautel.it
Sede operativa Torino - via Marconcelli, 23 10024 Moncalieri (TO)
Sede operativa Genova - via Blandolari, 24 16121 Genova (GE)

TUTTI I DIRITTI SONO RISERVATI - Questo documento è di proprietà esclusiva del progettista e in tutto o in parte non può essere copiato, riprodotto, comunicato o divulgato ad altri in modo o qualità che ne deturbi, ne alteri o ne spunti, senza autorizzazione scritta dal progettista.