


INQUADRAMENTO

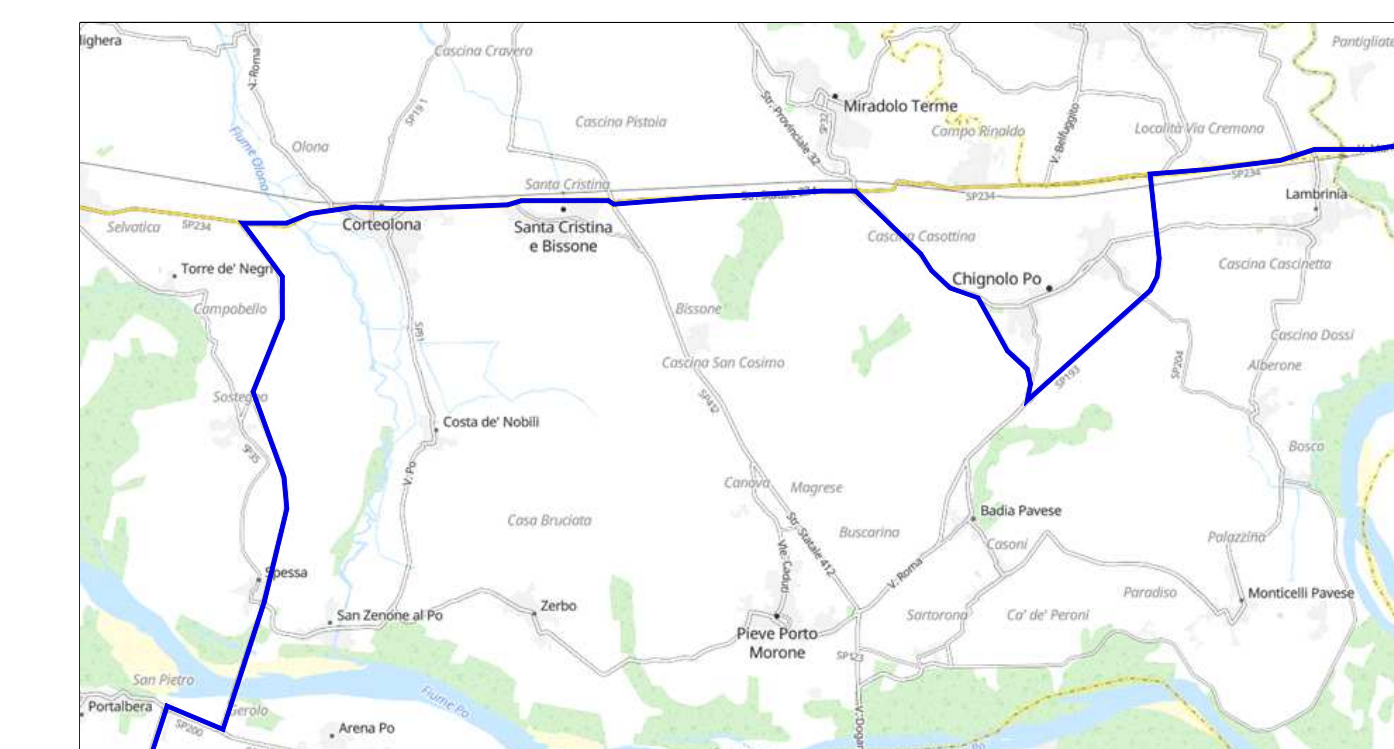

Percorso carichi eccezionali

Note:

La verifica ultima su:


- percorso proposto ed eventuali varianti
- le interferenze per i trasporti
- le portate dei ponti se richiesto dagli Enti nei nulla osta di transito

spetta all'impresa incaricata della movimentazione

LEGENDA

- Interferenza Enel ● int 00
- Interferenza Telecom ● int 00
- Interferenza viaria / arredo urbano ● int 00
- Interferenza non definita ● int 00
- Interferenza puntuale vegetazione ● int 00
- Interventi generali su vegetazione —

INTERFERENZA 381

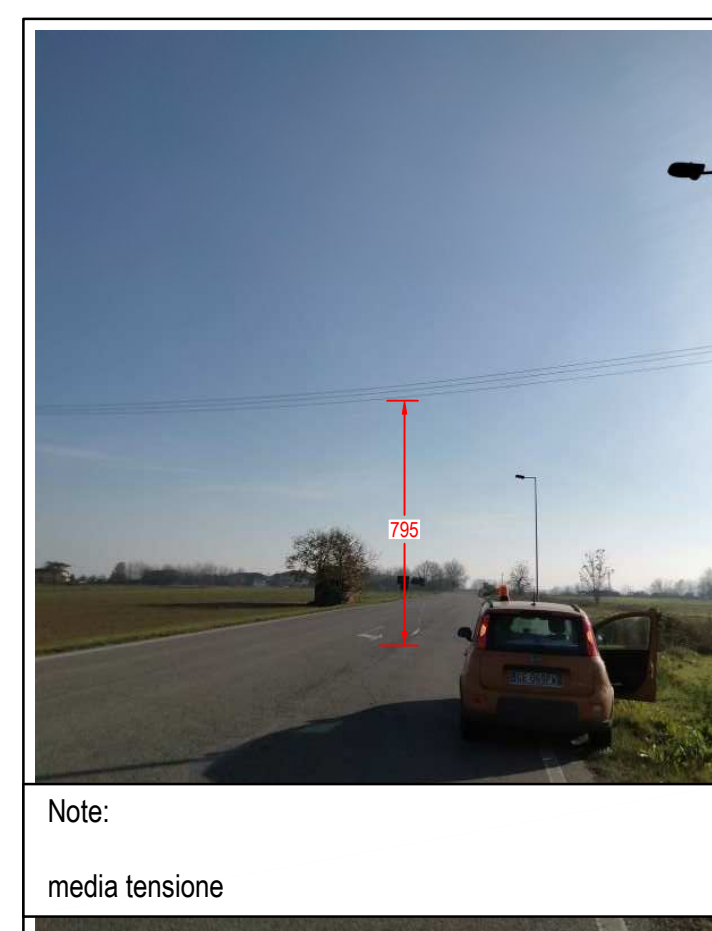

Note:
media tensione

INTERFERENZA 382




Note:
delocalizzare la linea per uso alzapala

INTERFERENZA 383



Note:

- presenza di rotonda viaria, adeguamento temporaneo per passaggio:
- occorre rimuovere le isole, cordoli, in entrata ed in uscita e ripristinarle al termine del cantiere
 - rimozione cartellonistica e segnaletica presente
 - ripristino dello stato dei luoghi al termine del cantiere

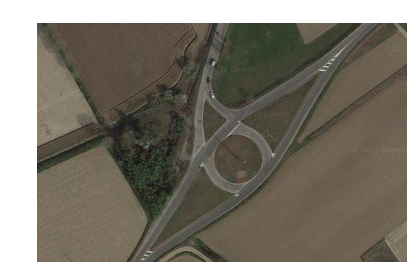

PARCO EOLICO MONTE GIAROLO



Sede Legale: via Aldo Moro n. 28
25043, Sireno (BS)
P.IVA e C.F. 04324160987

Oggetto:
INTERFERENZA VIABILITA'

Titolo:
IDENTIFICAZIONE SOVRASERVIZI INTERFERENTI
COMUNE DI CHIGNOLO PO

Il Progettista

Ing. Silvio Mario Bauducco

| Data | Emis. | Aggiornamento | Data | Contr. | Data | Autor. |
|---------|-------|---------------|---------|--------|---------|--------|
| 10/2022 | PO | Emissione | 10/2022 | SMB | 10/2022 | SMB |

SCALA 1:2.000

OTTOBRE 2022

| Commessa | Tip. Impianto | Fase Progetto | Disciplina | Tip. Doc. | Titolo | N. Ediz. | REV. |
|----------|---------------|---------------|------------|-----------|--------|----------|------|
| 22100 | EO | DE | AE | D | 02 | 0091 | A |

PROGETTAZIONE EDILE, AMBIENTALE, STRUTTURALE ED IMPIANTISTICA A CURA DI:

I Tecnici: Coord. gruppo di progettazione
Ing. Silvio Mario Bauducco

Collaboratori:
Geom. Benzioni Manuel
Per. Ind. Blasin Emanuele
Ing. Cocchiato Felice
Arch. Ostino Paolo
Arch. Pelleri Martina

Sede Amministrativa via Marconcelli, 23 10024 Moncalieri (TO)
tel 011 6625113 - 011 6625975 e-mail: amministrazione@bauducco.it
Sede operativa Torino - via Marconcelli, 23 10024 Moncalieri (TO)
Sede operativa Genova - via Banderari, 24 16121 Genova (GE)

Fid: Tasse viabilità, interferenze sovraservizi edg

TUTTI I DIRITTI SONO RISERVATI - Questo documento è di proprietà esclusiva del progettista e inibito su quale si riserva ogni diritto. Permetto questo documento non può essere copiato, riprodotto, comunicato o divulgato ad altri in modo in qualsiasi maniera, nemmeno per fini sperimentali, senza autorizzazione scritta dallo stesso progettista.