
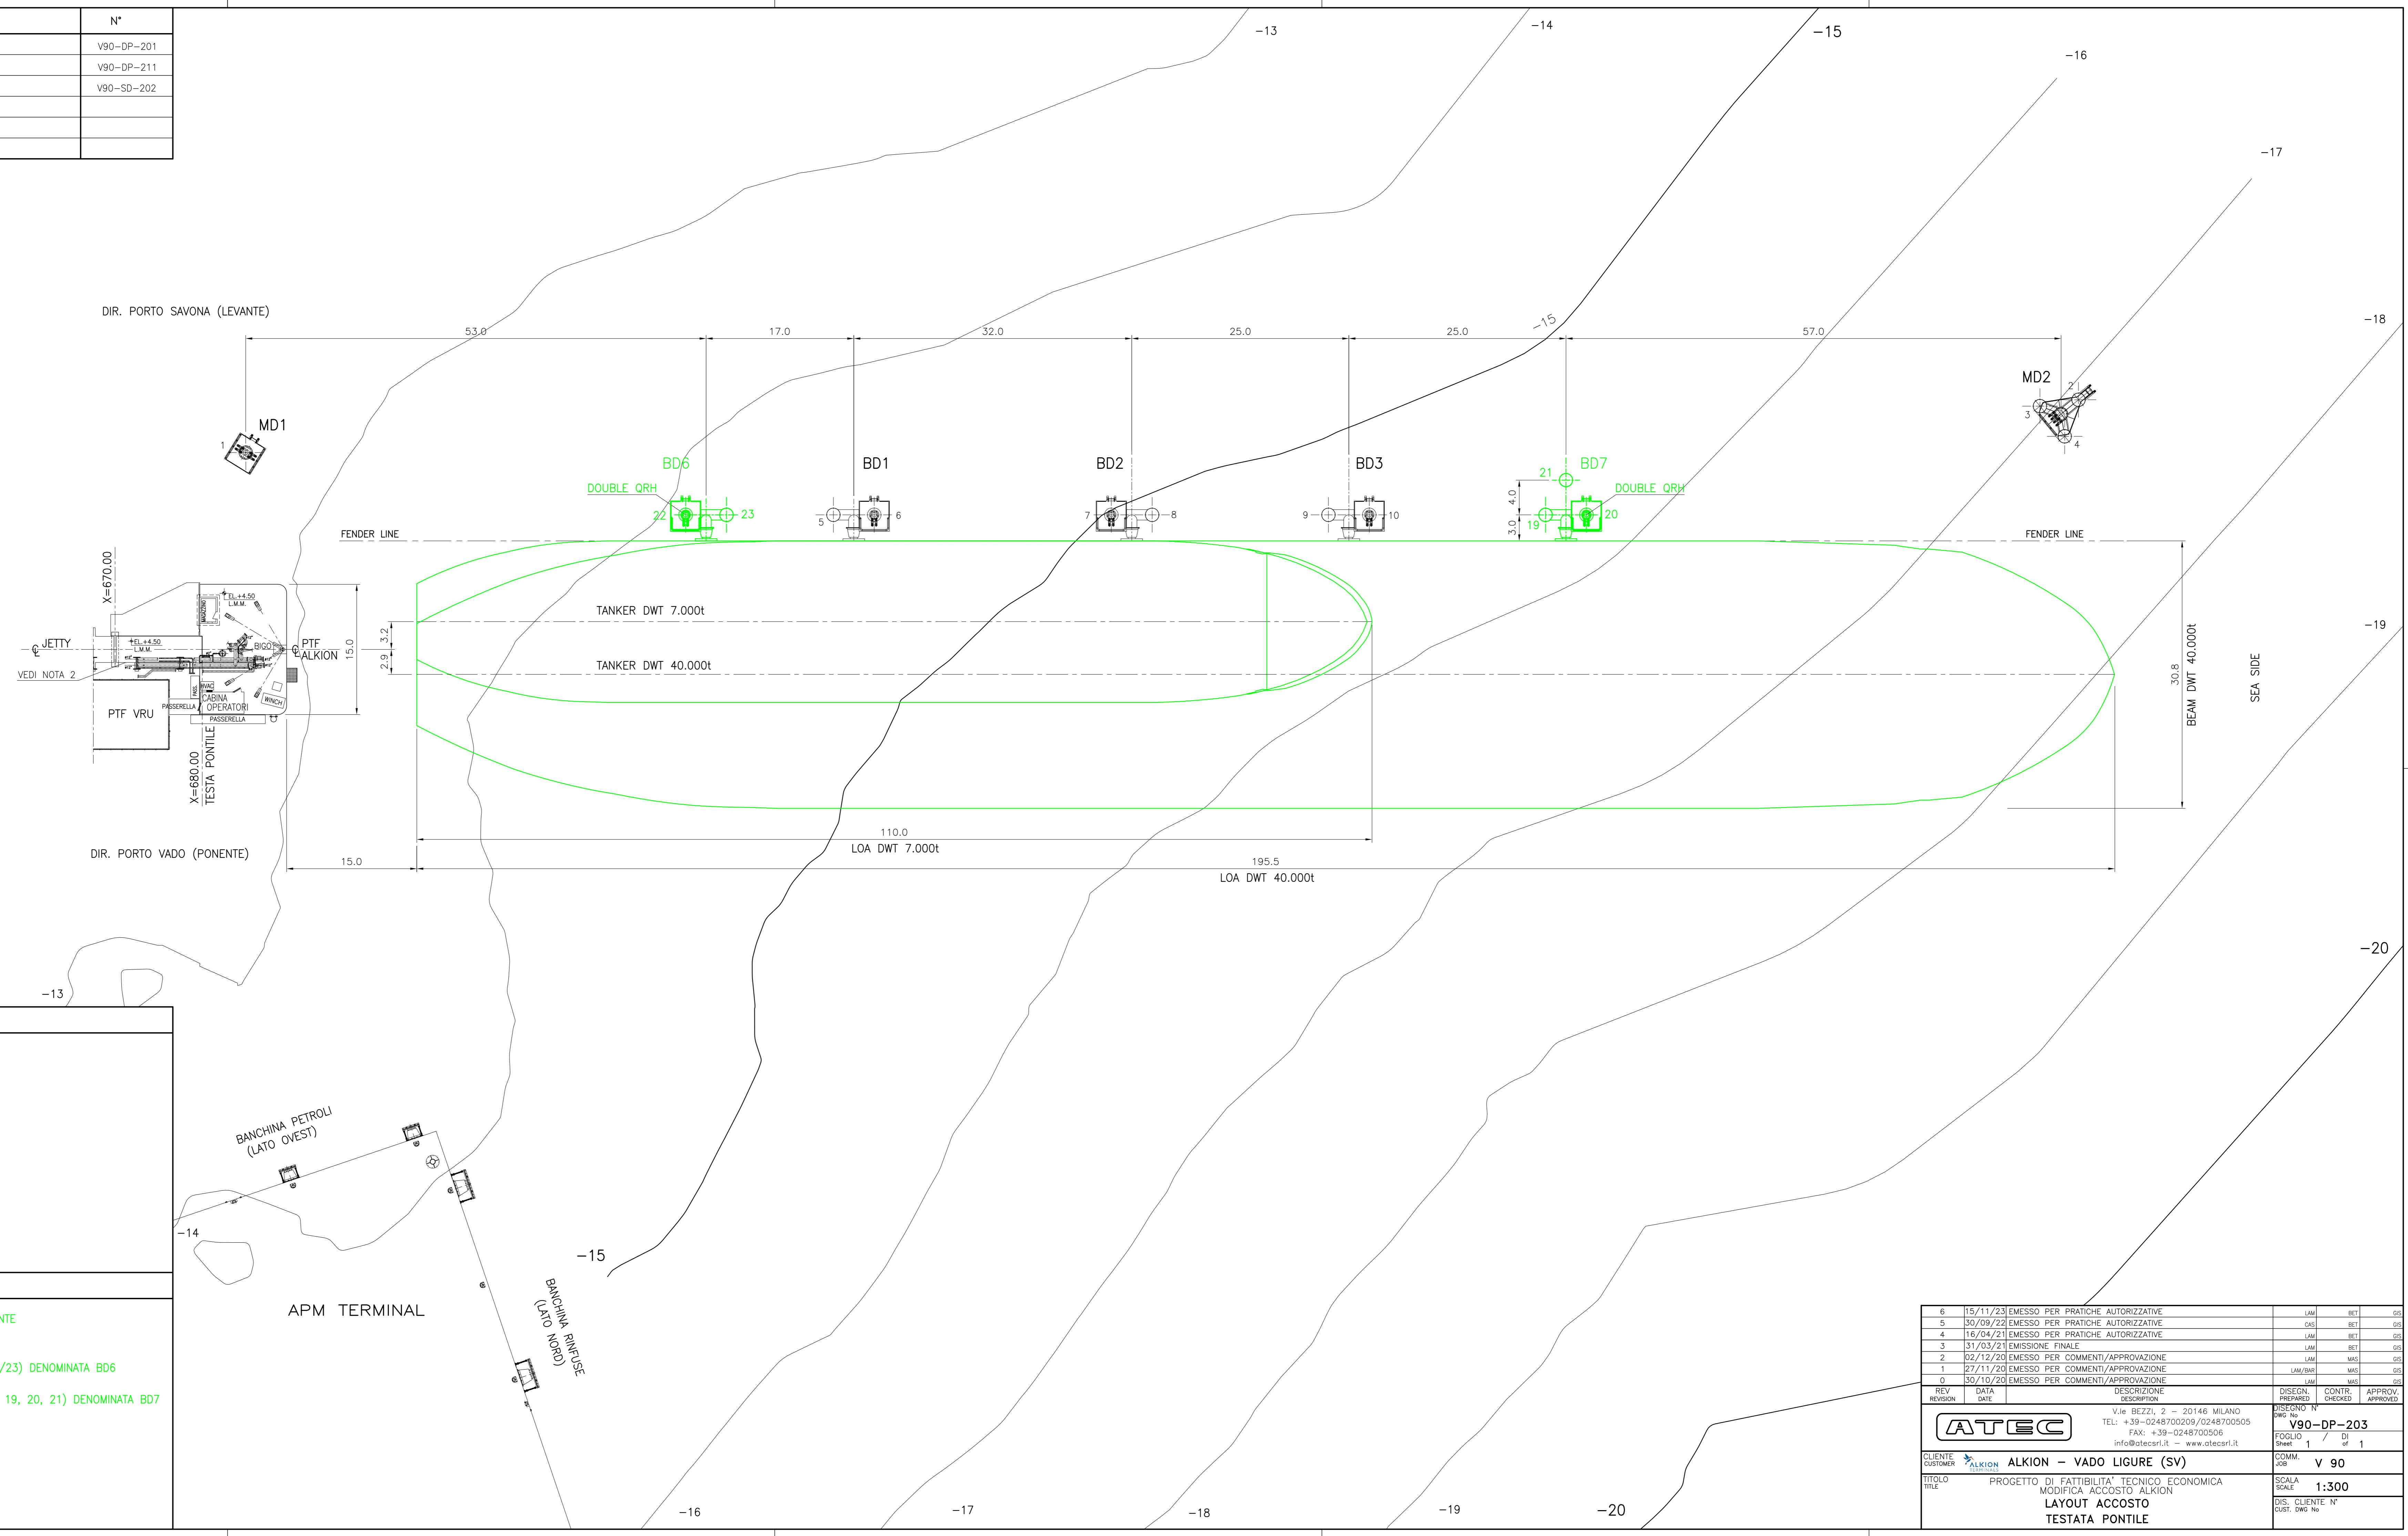


DISEGNI DI RIFERIMENTO REFERENCE DRAWINGS	N°
KEY PLAN PONTILE	V90-DP-201
NUOVE AREE IN CONCESSIONE PONTILE	V90-DP-211
CONFIGURAZIONE STRUTTURE ACCOSTO TESTATA PONTILE	V90-SD-202

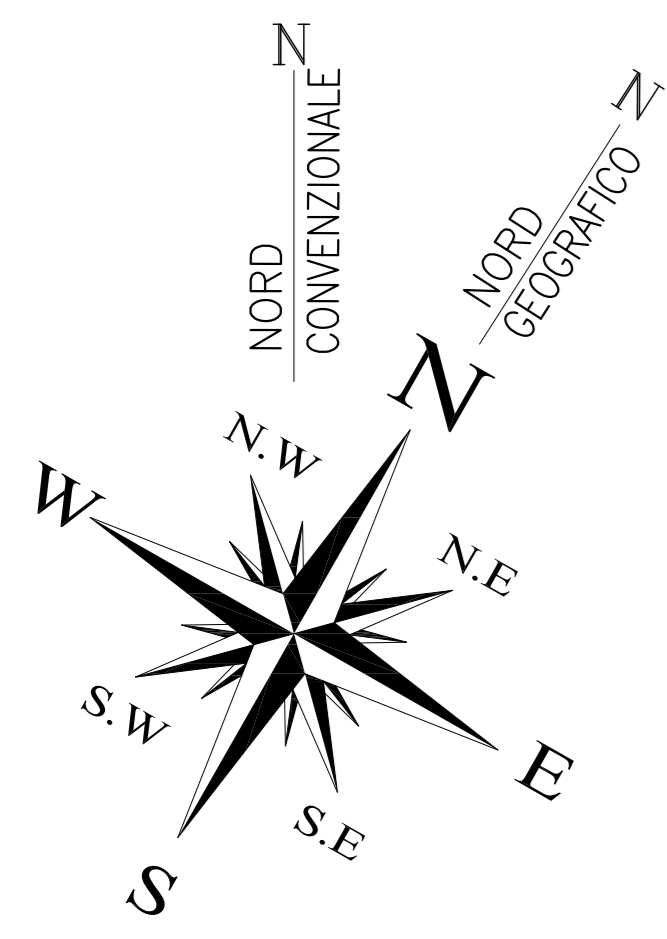

NOTE NOTES

1) QUOTE E DISTANZE ESPRESSE IN METRI

LEGENDA LEGEND

- NUOVE STRUTTURE PER ACCOSTO ALKION ESISTENTE
- N.1 BRICCOLA ACCOSTO/ORMEGGIO BIPALO (N.PALO 22/23) DENOMINATA BD6 DEDICATA A TANKER DWT 7.000t
- N.1 BRICCOLA ACCOSTO/ORMEGGIO A TRE PALI (N.PALI 19, 20, 21) DENOMINATA BD7

REV	REVISION	DATA	DATE	DESCRIZIONE	DESCRIPTION	DISEGNO	CONTR.	APPROV.
PREPARED	CHECKED	APPROVED						
6		15/11/23		EMESSO PER PRATICHE AUTORIZZATIVE		LAM	BET	GIS
5		30/09/22		EMESSO PER PRATICHE AUTORIZZATIVE		CAS	BET	GIS
4		16/04/21		EMESSO PER PRATICHE AUTORIZZATIVE		LAM	BET	GIS
3		31/03/21		EMISSIONE FINALE		LAM	BET	GIS
2		02/12/20		EMESSO PER COMMENTI/APPROVAZIONE		LAM	MAS	GIS
1		27/11/20		EMESSO PER COMMENTI/APPROVAZIONE		LAM/SEA	MAS	GIS
0		30/10/20		EMESSO PER COMMENTI/APPROVAZIONE		LAM	MAS	GIS

		V.le BEZZI, 2 - 20146 MILANO TEL: +39-0248700209/0248700505 FAX: +39-0248700506 info@atecrl.it - www.atecrl.it	
CLIENTE CUSTOMER	ALKION - VADO LIGURE (SV)	DISEGNO N° V90-DP-203	COMM. JOB V 90
TITOLO TITLE	PROGETTO DI FATTIBILITA' TECNICO ECONOMICA MODIFICA ACCOSTO ALKION LAYOUT ACCOSTO TESTATA PONTILE		SCALA SCALE 1:300
		DIS. CLIENTE N° CUST. DWG No	