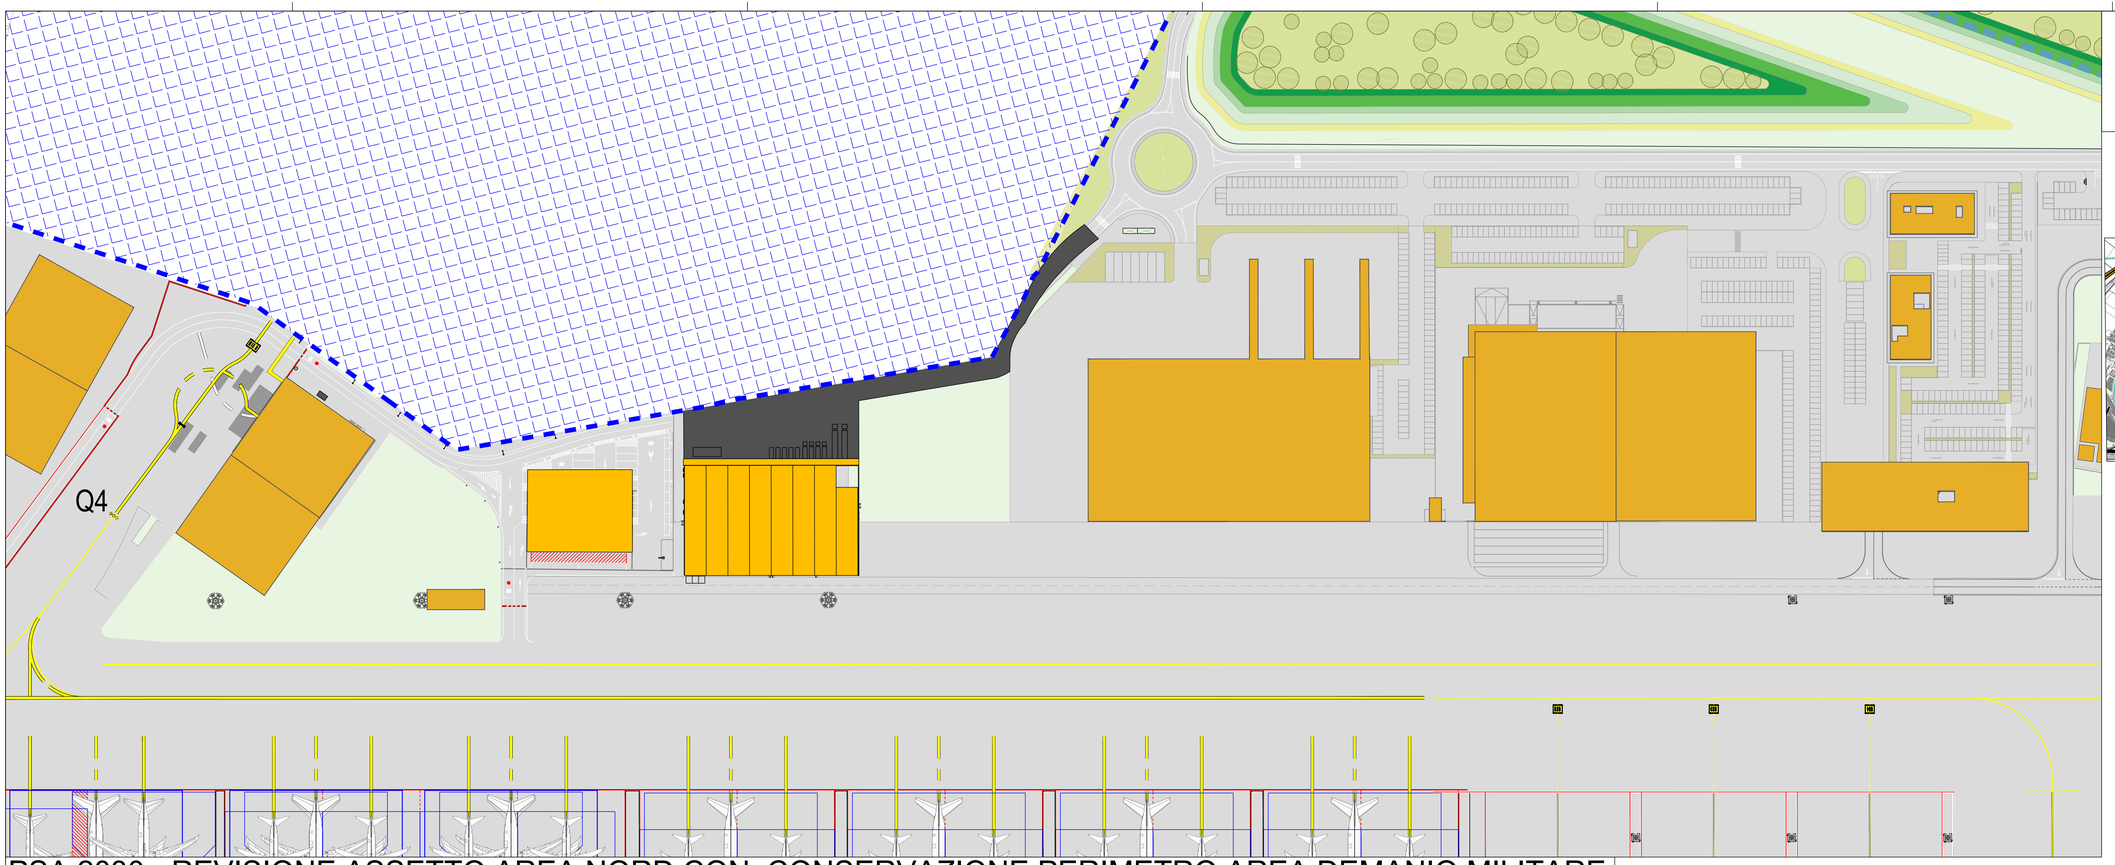

PSA 2030 - REVISIONE ASSETTO AREA NORD CON CONSERVAZIONE PERIMETRO AREA DEMANIO MILITARE

PSA 2030 - STATO AREA NORD AL 2030 - ASSETTO ORIGINARIO

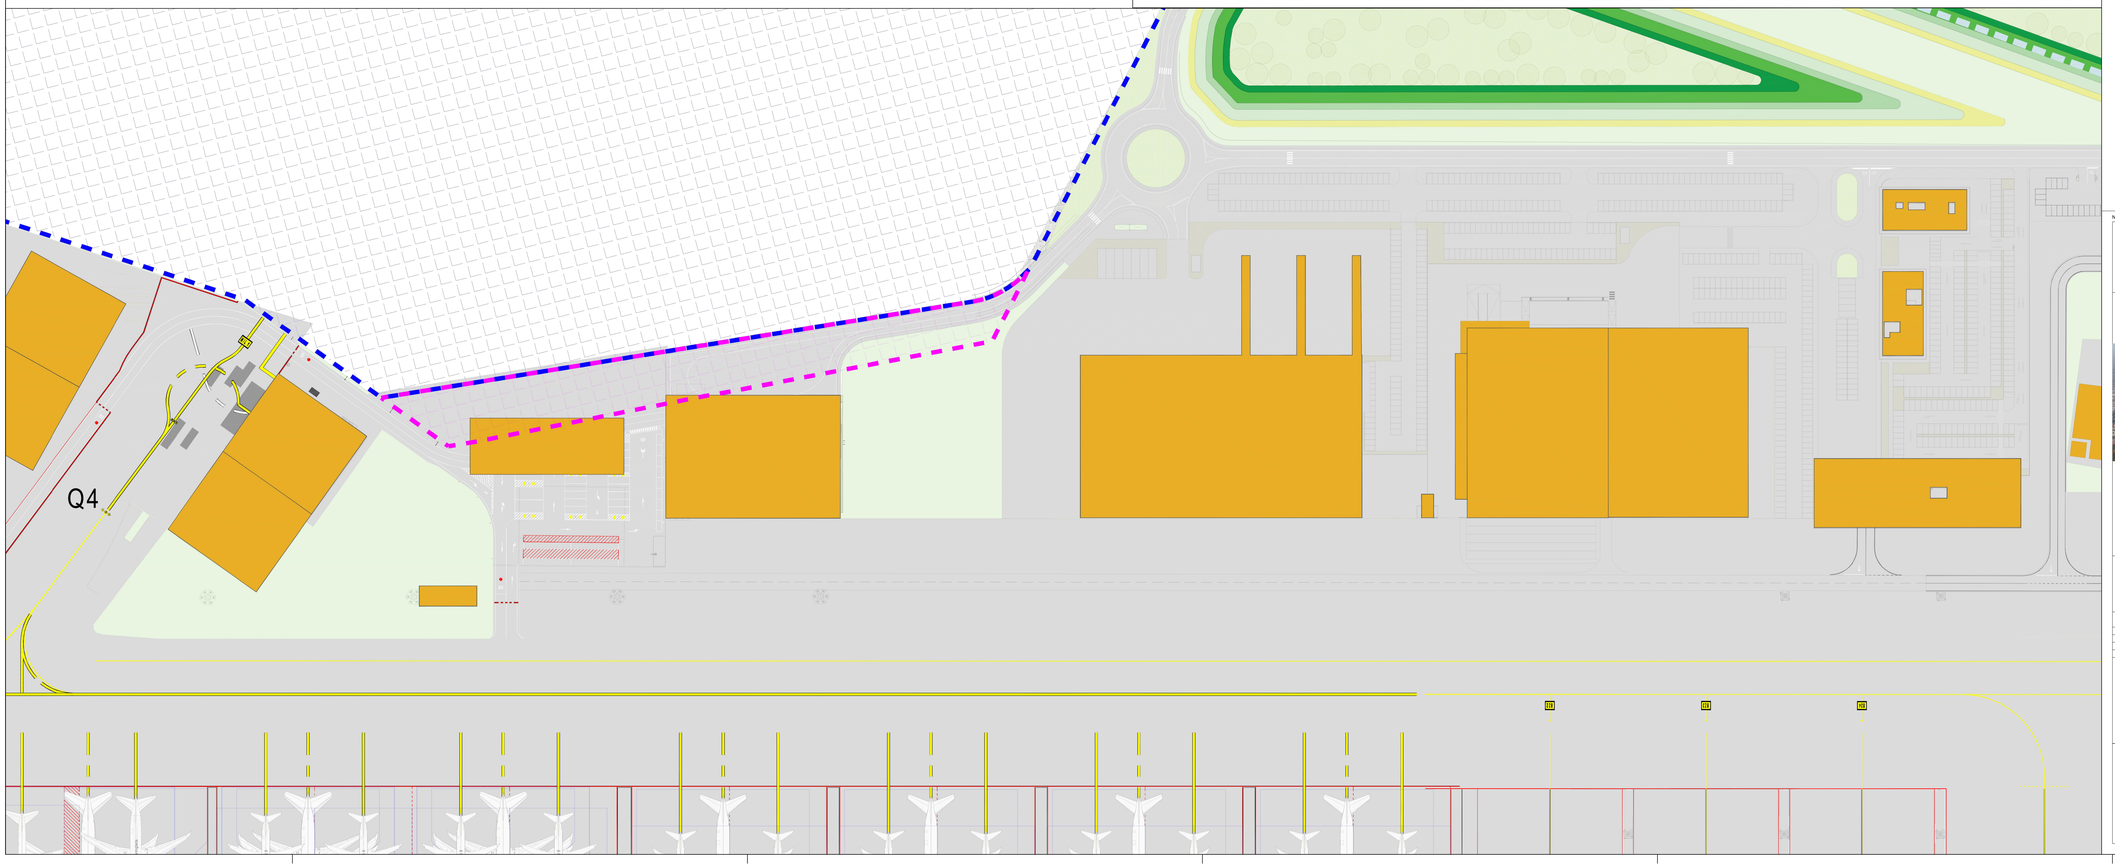

LEGENDA

- Area militare PSA 15-30
- Area militare oggetto di richiesta di transito al Demanio Aeroportuale Civile
- Porzione di sedime interessato dal raffronto

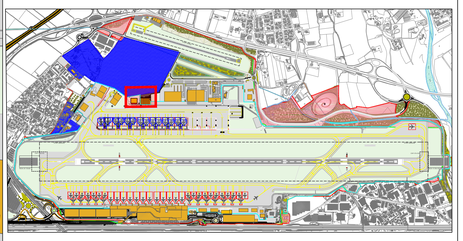

NUMERO ELABORATO 0-00

MINISTERO DELLE INFRASTRUTTURE E DEI TRASPORTI
ENTE NAZIONALE AVIAZIONE CIVILE

MIT — ENAC Ente Nazionale Aviazione Civile

AEROPORTO ORIO AL SERIO DI BERGAMO

Concessionaria del MINISTERO DELLE INFRASTRUTTURE E DEI TRASPORTI

Committente:

Orio al Serio International airport — S.A.C.B.O. S.p.A.

Indirizzo: Via Orio al Serio 49/51
24050 Grassobbio BG
Italia
Tel.: +39 035 326581
Fax: +39 035 326589
Web: www.orioaeroporto.it

Direttore Generale e Accountable Manager: Dott. Emilio Bellingardi
Responsabile del procedimento e PH progettazione: Ing. Alessandro Reina

COMMESSA

INTEGRAZIONE AL PIANO DI SVILUPPO AEROPORTUALE

ELABORATO

PLANIMETRIA RAFFRONTO AREA NORD

COMMESSA: 19AM181

CODICE ELABORATO
P03.D-00

REV.	DATA	DESCRIZIONE	REDAZIONE	VERIFICA	APPROV.
0	02/2023	Emissione	LB/DF/PA/FS	DS	GDC
1	10/2023	Aggiornamento	PDF/RZ/IP	AR	EB

NOME FILE:

FILE DI STAMPA:

SCALA: 1:5.000

PROGETTISTA

ONEWORKS: ONE WORKS S.P.A.
Via Amatore Sciesa 3
20135 Milano, Italia
Telefono: +39 02 655913.1
Fax: +39 02 655913.60
e-mail: Milano@one-works.com

Arch. Giulio De Carli - Ordine Architetti di Venezia n.1853

Collaboratori:
Arch. Domenico Santini, Arch. Maria Strippoli, Ing. Paola Astegiano, Ing. Denise Farese, Ing. Francesca Sirtori

ORDINE ARCHITETTI VENEZIA n° 1853 ARCHITETTO GIULIO DE CARLI

COMMITTENTE

ACCOUNTABLE MANAGER
RUP - RL

DOTT. EMILIO BELLINGARDI

POST HOLDER PROGETTAZIONE

ING. ALESSANDRO REINA

IL PRESENTE DOCUMENTO NON POTRA' ESSERE COPIATO, RIPRODOTTO O ALTRIMENTI PUBBLICATO, IN TUTTO O IN PARTE, SENZA IL CONSENSO SCRITTO DELLA COMMITTENZA, L'USO NON AUTORIZZATO SARA' PERSEGUIBILE A TERMINI DI LEGGE.
THIS DOCUMENT MUST NOT BE COPIED, REPRODUCED OR PUBLISHED, IN FULL OR IN PART, WITHOUT THE WRITTEN PERMISSION BY THE OWNER. UNAUTHORIZED USE WILL BE PROSECUTED BY LAW.