


- ### LEGENDA
- Tracciato Progetto Esecutivo
 - Tracciato DEC/VIA/60 del 24/02/2011
 - Tracciato Studio Preliminare Ambientale
 - svincolo di Ozieri

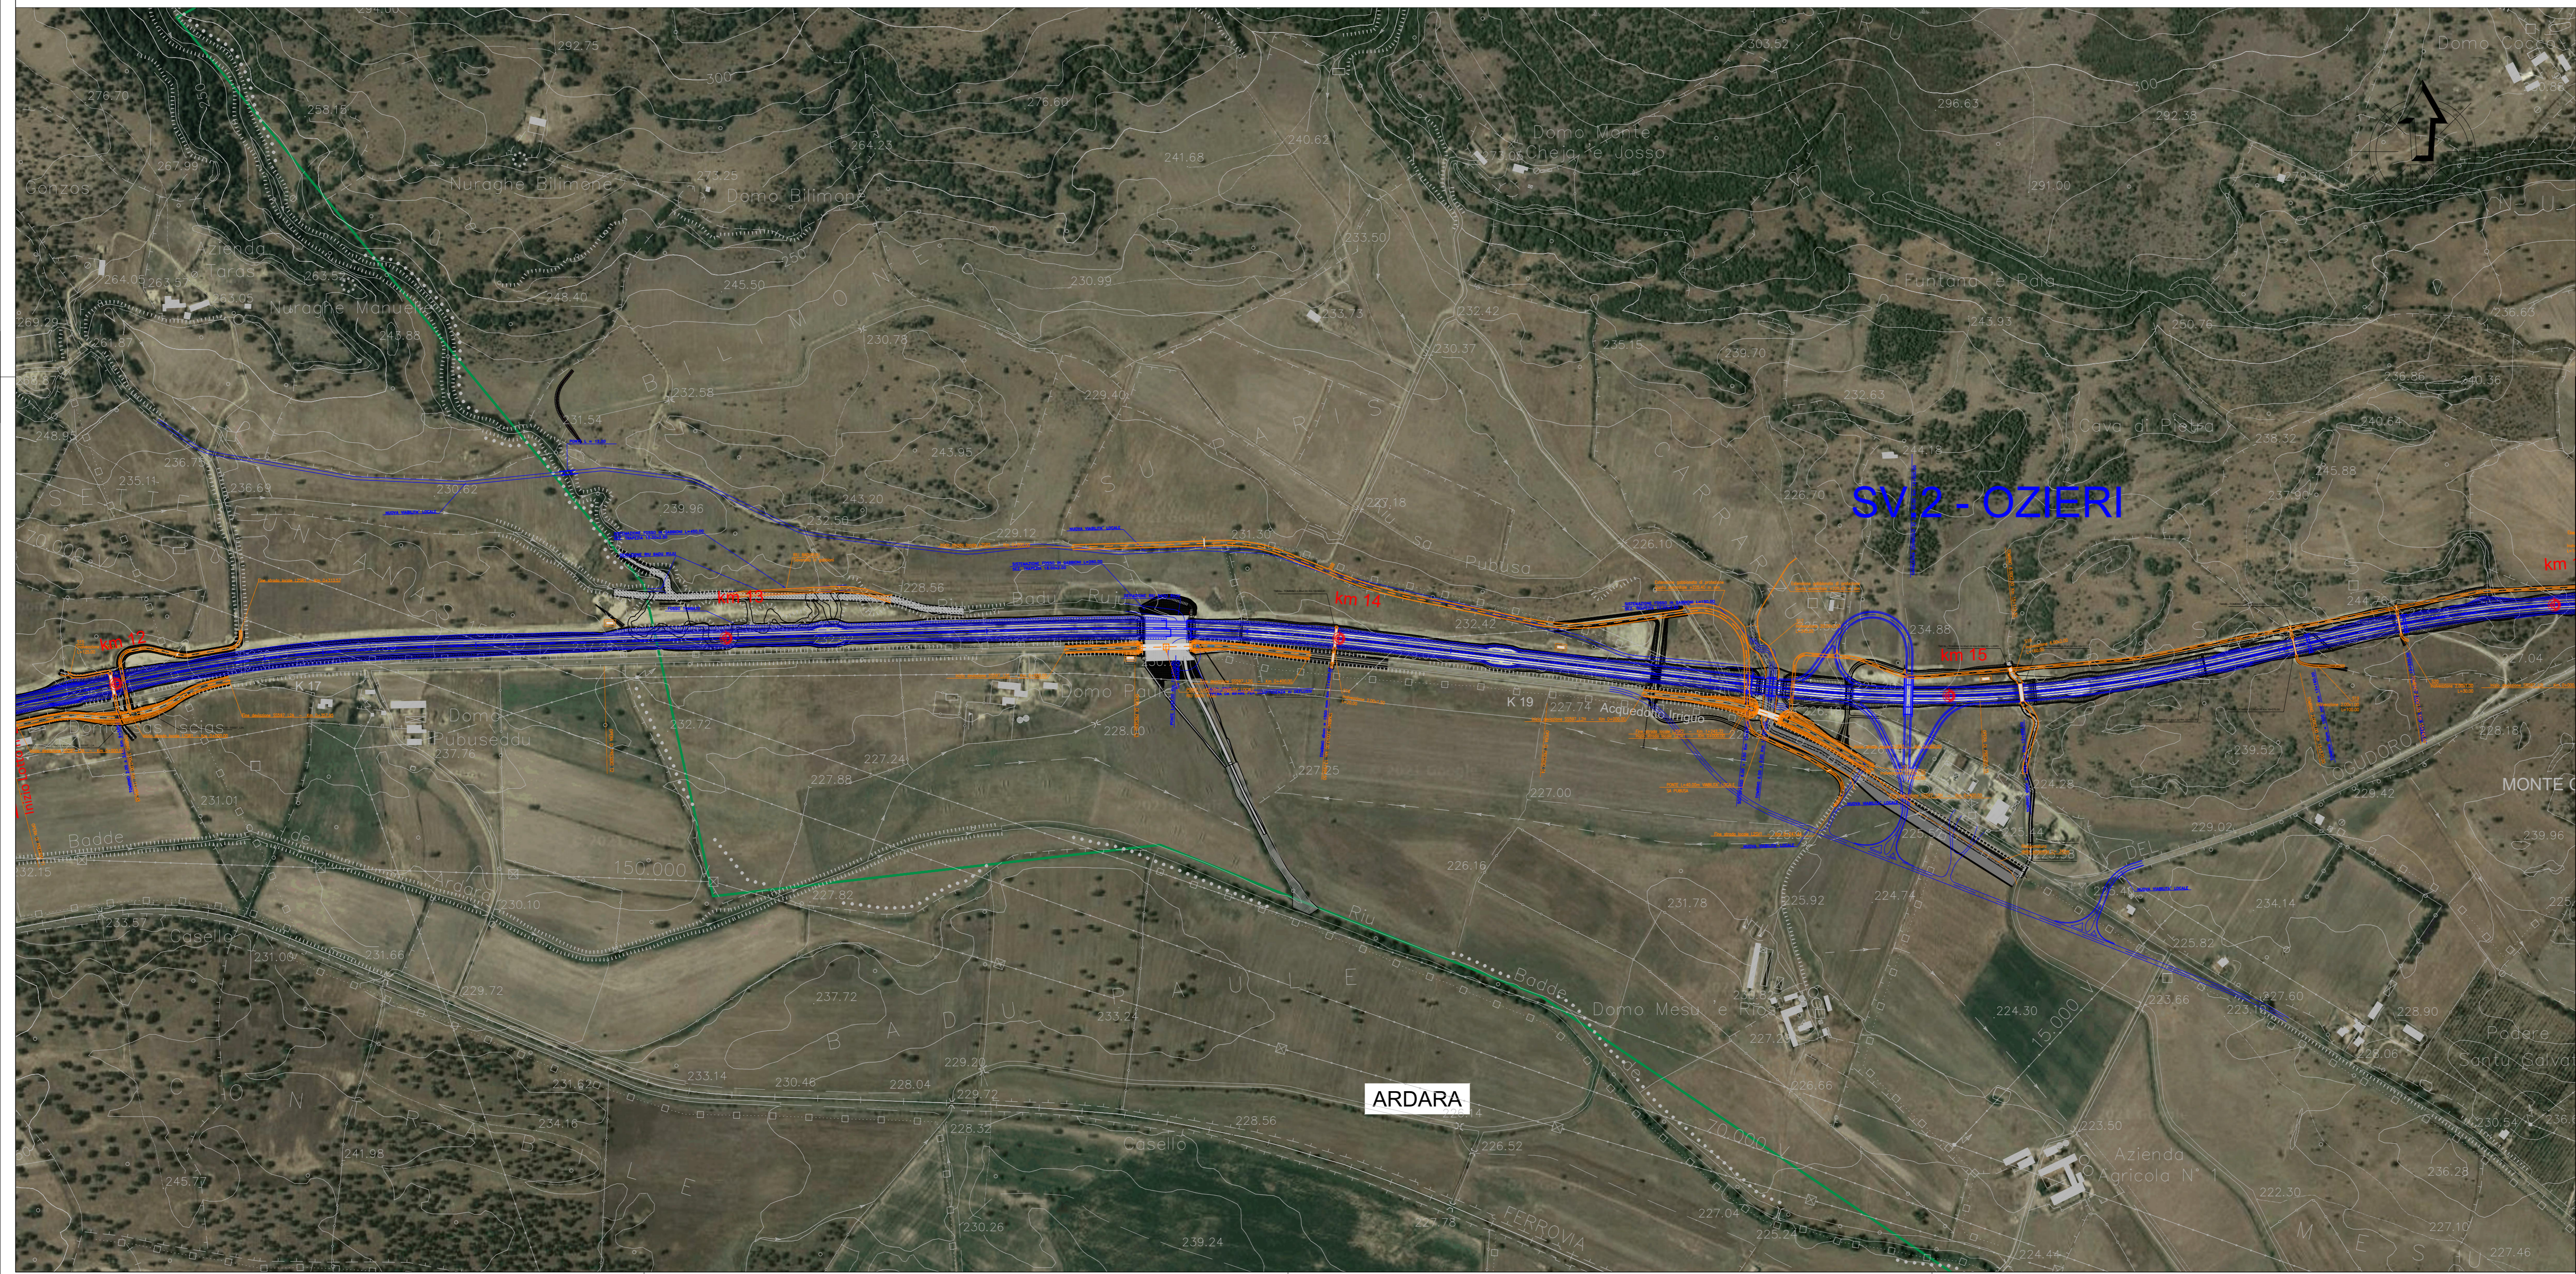

 ANAS S.p.A. <small>GRUPPO FS ITALIANE</small>	 <small>Commissario Governativo Delegato OPCM n. 3869 del 23 aprile 2010 OPCM n. 3895 del 20/8/2010</small>	 <small>REGIONE SARDEGNA</small>															
<p>O.P.C.M. n. 3869 del 23/04/2010. Disposizioni urgenti di protezione civile per fronteggiare l'emergenza determinatasi nel settore del traffico e della mobilità nelle province di Sassari ed Olbia - Tempio, in relazione alla strada statale Sassari - Olbia</p> <p style="text-align: center;">SOGGETTO ATTUATORE ANAS S.p.A.</p> <p style="text-align: center;">ADEGUAMENTO AL TIPO B (4 CORSIE) DELL'ITINERARIO SASSARI-OLBIA</p> <p style="text-align: center;">REITERAZIONE DEL PROCEDIMENTO DI VIA LOTTI DA 0 A 9</p> <p style="text-align: center;">PROGETTO ESECUTIVO</p>																	
<p style="text-align: center;">IPRESA</p>																	
<p style="text-align: center;">TITOLO ELABORATO</p> <p style="text-align: center;">1 - ELABORATI GENERALI</p> <p style="text-align: center;">1.3 - Confronto Progetto VIA - Esecutivo</p> <p style="text-align: center;">1.3.2 - Confronto Progetto VIA (DEC/VIA/60) - Progetto Esecutivo/Opera realizzata Tav. 2</p>																	
<small>CODICE PROGETTO</small> DPCA03 E 2101	<small>CODICE ELABORATO</small> T 00 EG 00 GEN PL 02 A																
<small>COMMESSA</small> : A038	<small>DATA</small> : 12/2021	<small>SCALA</small> : 1:5.000															
<small>NOME FILE</small> : TORREGOGENPL02_A.dwg																	
<small>IL PROGETTISTA</small> ING. ALESSANDRO TANCA	<small>IL RESPONSABILE DEL PROCEDIMENTO per il Lotto 4</small> ING. FRANCESCO CORRIAS	<small>IL RESPONSABILE DEL PROCEDIMENTO per i Lotti 0,1,2,3,5,6,7,8,9</small> ING. FRANCESCO RUGGIERI															
<small>REVISIONI</small> <table border="1" style="width: 100%; border-collapse: collapse;"> <tr> <td style="width: 10%;">A</td> <td style="width: 10%;">12/2021</td> <td style="width: 50%;">Emissione per consegna</td> <td style="width: 10%;">M. L. Massa</td> <td style="width: 10%;">A. Tanca</td> <td style="width: 10%;">A. Tanca</td> </tr> <tr> <td>REV.</td> <td>DATA</td> <td>DESCRIZIONE</td> <td>REDATTO</td> <td>VERIFICATO</td> <td>APPROVATO</td> </tr>
