


KEY PLAN

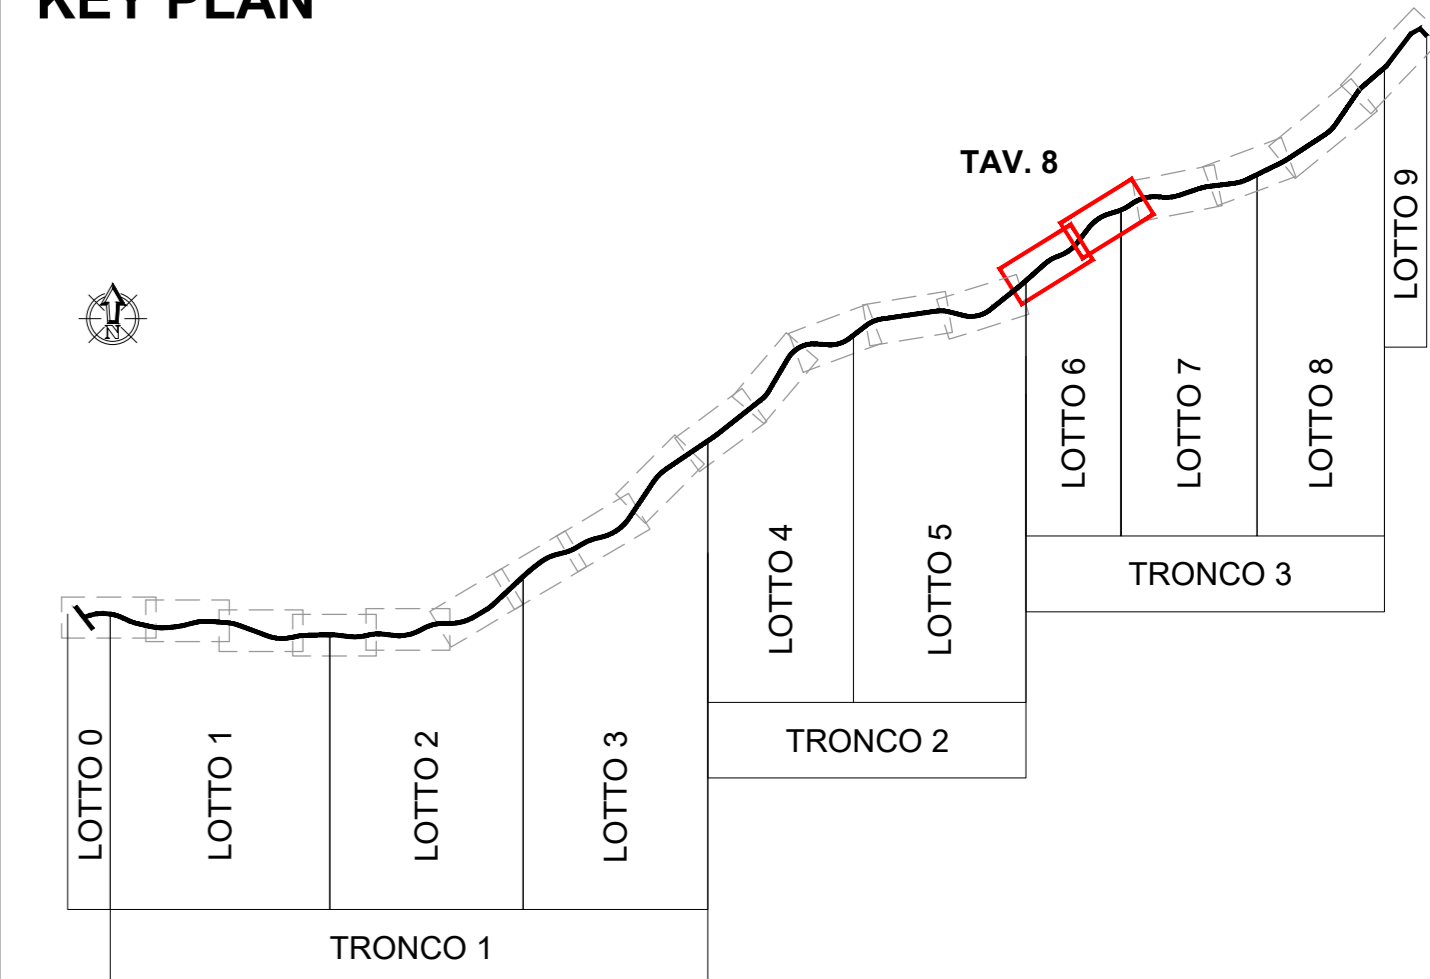

LEGENDA

- Tracciato Progetto Esecutivo
- Tracciato DEC/VIA/60 del 24/02/2011

 GRUPPO FS ITALIANE ANAS S.p.A.	 Commissario Governativo Delegato OPCM n. 3869 del 23 aprile 2010 OPCM n. 3895 del 20/8/2010	 REGIONE SARDEGNA
<p>O.P.C.M. n. 3869 del 23/04/2010. Disposizioni urgenti di protezione civile per fronteggiare l'emergenza determinatasi nel settore del traffico e della mobilità nelle province di Sassari ed Olbia- Tempio, in relazione alla strada statale Sassari - Olbia</p> <p style="text-align: center;">SOGGETTO ATTUATORE ANAS S.p.A.</p> <p style="text-align: center;">ADEGUAMENTO AL TIPO B (4 CORSIE) DELL'ITINERARIO SASSARI-OLBIA</p> <p style="text-align: center;">REITERAZIONE DEL PROCEDIMENTO DI VIA LOTTI DA 0 A 9</p> <p style="text-align: center;">PROGETTO ESECUTIVO</p>		
<p>IMPRESA</p>		
<p>TITOLO ELABORATO</p> <p style="text-align: center;">1 - ELABORATI GENERALI</p> <p style="text-align: center;">1.3 - Confronto Progetto VIA - Esecutivo</p> <p style="text-align: center;">1.3.8 - Confronto Progetto VIA (DEC/VIA/60) - Progetto Esecutivo/Opera realizzata Tav. 8</p>		
CODICE PROGETTO DP CA03 E 2101	CODICE ELABORATO T 00 EG 00 GEN PL 08 A	
COMMESSA: A038	DATA: 12/2021	SCALA: 1:5.000
NOME FILE: TONEGGIOENPLOR_A.dwg		
IL PROGETTISTA ING. ALESSANDRO TANCA	IL RESPONSABILE DEL PROCEDIMENTO per il Lotto 4 ING. FRANCESCO CORRIAS	IL RESPONSABILE DEL PROCEDIMENTO per i Lotti 0,1,2,3,5,6,7,8,9 ING. FRANCESCO RUGGIERI
A 12/2021 Emissione per consegna	M. L. Massa A. Tanca A. Tanca	A. Tanca
REV. DATA DESCRIZIONE	REDATTO VERIFICATO	APPROVATO

MONTI