



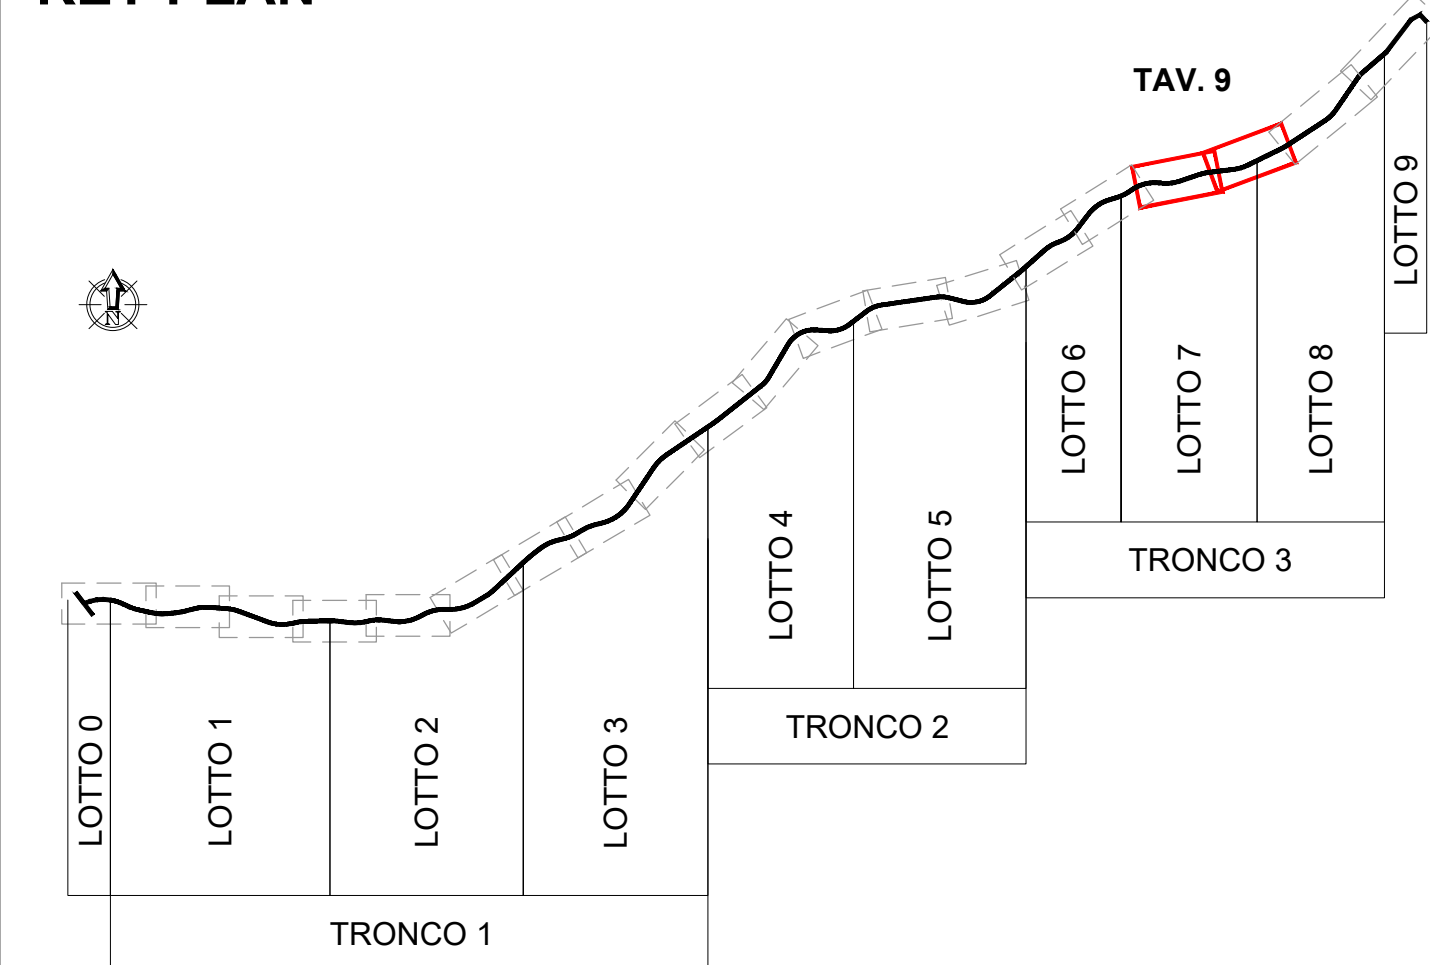


KEY PLAN

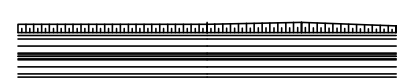

LEGENDA

-  Tracciato Progetto Esecutivo
-  Tracciato DEC/VIA/60 del 24/02/2011



 GRUPPO FS ITALIANE ANAS S.p.A.	 Commissario Governativo Delegato OPCM n. 3869 del 23 aprile 2010 OPCM n. 3895 del 20/8/2010	 REGIONE SARDEGNA												
<p>O.P.C.M. n. 3869 del 23/04/2010. Disposizioni urgenti di protezione civile per fronteggiare l'emergenza determinatasi nel settore del traffico e della mobilità nelle province di Sassari ed Olbia - Tempio, in relazione alla strada statale Sassari - Olbia</p> <p style="text-align: center;">SOGGETTO ATTUATORE ANAS S.p.A.</p> <p style="text-align: center;">ADEGUAMENTO AL TIPO B (4 CORSIE) DELL'ITINERARIO SASSARI-OLBIA</p> <p style="text-align: center;">REITERAZIONE DEL PROCEDIMENTO DI VIA LOTTI DA 0 A 9</p> <p style="text-align: center;">PROGETTO ESECUTIVO</p>														
<p>IMPRESA</p>														
<p>TITOLO ELABORATO</p> <p style="text-align: center;">1 - ELABORATI GENERALI</p> <p style="text-align: center;">1.3 - Confronto Progetto VIA - Esecutivo</p> <p style="text-align: center;">1.3.9 - Confronto Progetto VIA (DEC/VIA/60) - Progetto Esecutivo/Opera realizzata Tav. 9</p>														
CODICE PROGETTO DP CA 03 E 2101		CODICE ELABORATO T 00 EG 00 GEN PL 09 A												
COMMESSA: A038	DATA: 12/2021	SCALA: 1:5.000												
NOME FILE: TONEGGIOENPL09_A.dwg														
IL PROGETTISTA  ING. ALESSANDRO TANCA	IL RESPONSABILE DEL PROCEDIMENTO per il Lotto 4  ING. FRANCESCO CORRIAS	IL RESPONSABILE DEL PROCEDIMENTO per i Lotti 0,1,2,3,5,6,7,8,9  ING. FRANCESCO RUGGIERI												
<table border="1" style="width: 100%; border-collapse: collapse;"> <tr> <td style="width: 33%;">A</td> <td style="width: 33%;">12/2021</td> <td style="width: 33%;">Emissione per consegna</td> <td style="width: 10%;">M. L. Massa</td> <td style="width: 10%;">A. Tanca</td> <td style="width: 10%;">A. Tanca</td> </tr> <tr> <td>REV.</td> <td>DATA</td> <td>DESCRIZIONE</td> <td>REDATTO</td> <td>VERIFICATO</td> <td>APPROVATO</td> </tr> </table>			A	12/2021	Emissione per consegna	M. L. Massa	A. Tanca	A. Tanca	REV.	DATA	DESCRIZIONE	REDATTO	VERIFICATO	APPROVATO
A	12/2021	Emissione per consegna	M. L. Massa	A. Tanca	A. Tanca									
REV.	DATA	DESCRIZIONE	REDATTO	VERIFICATO	APPROVATO									