
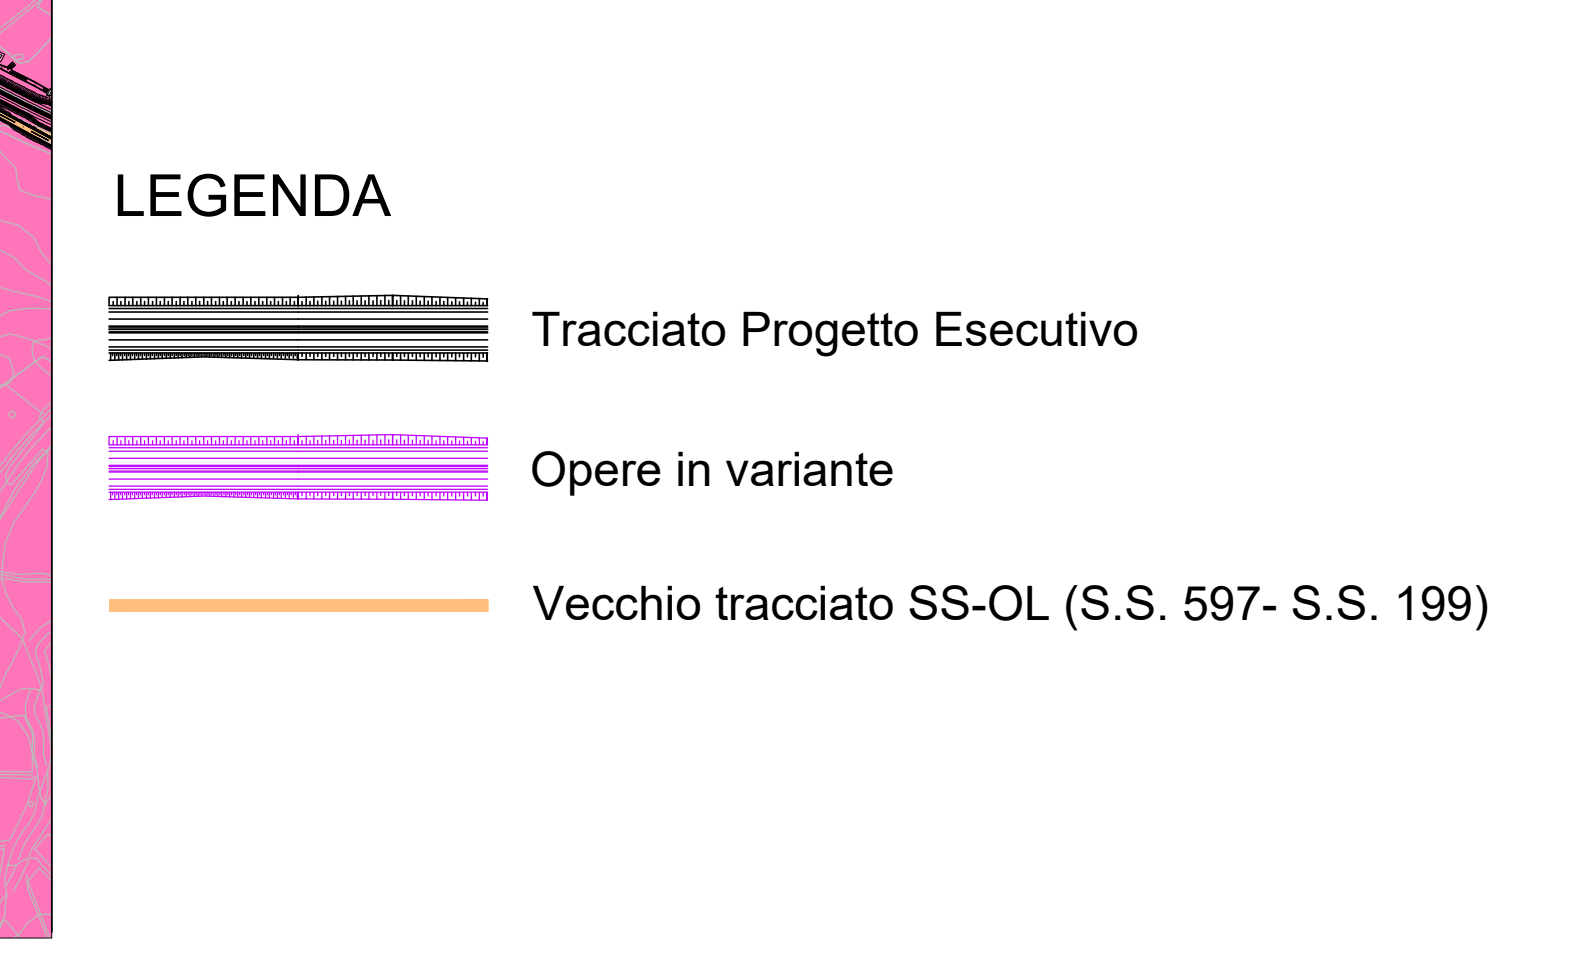
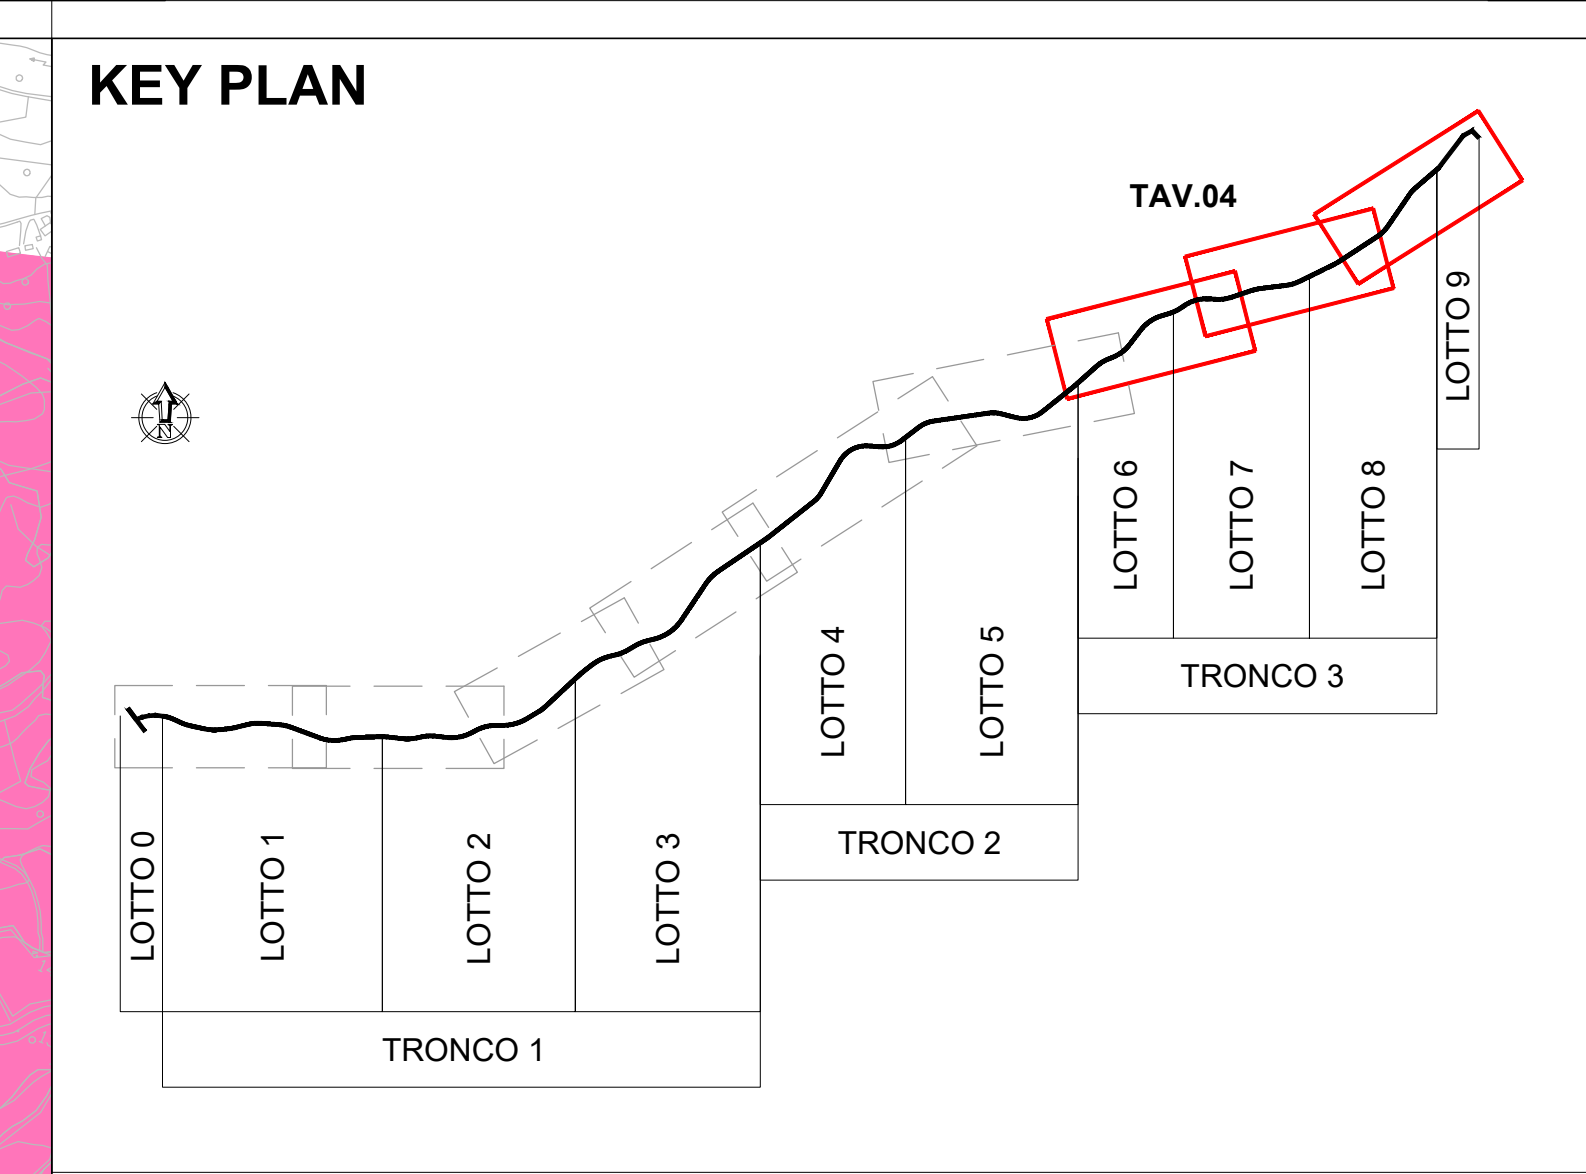
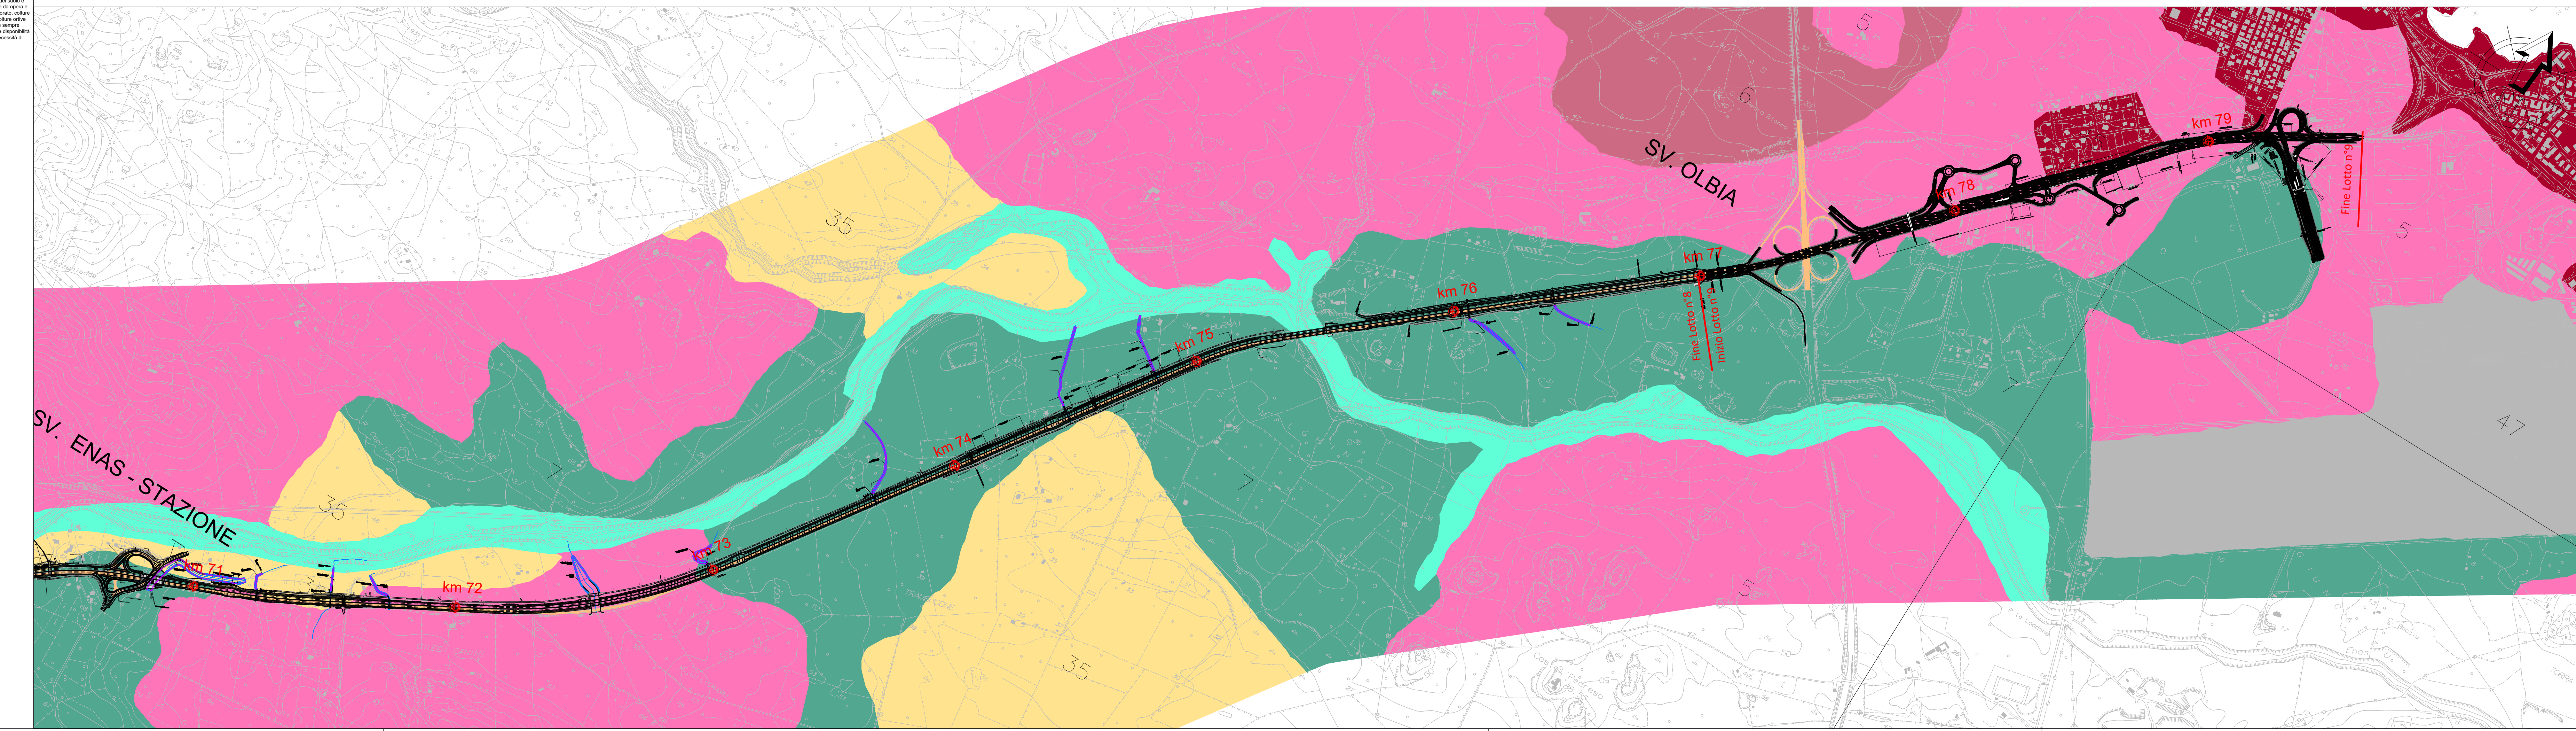
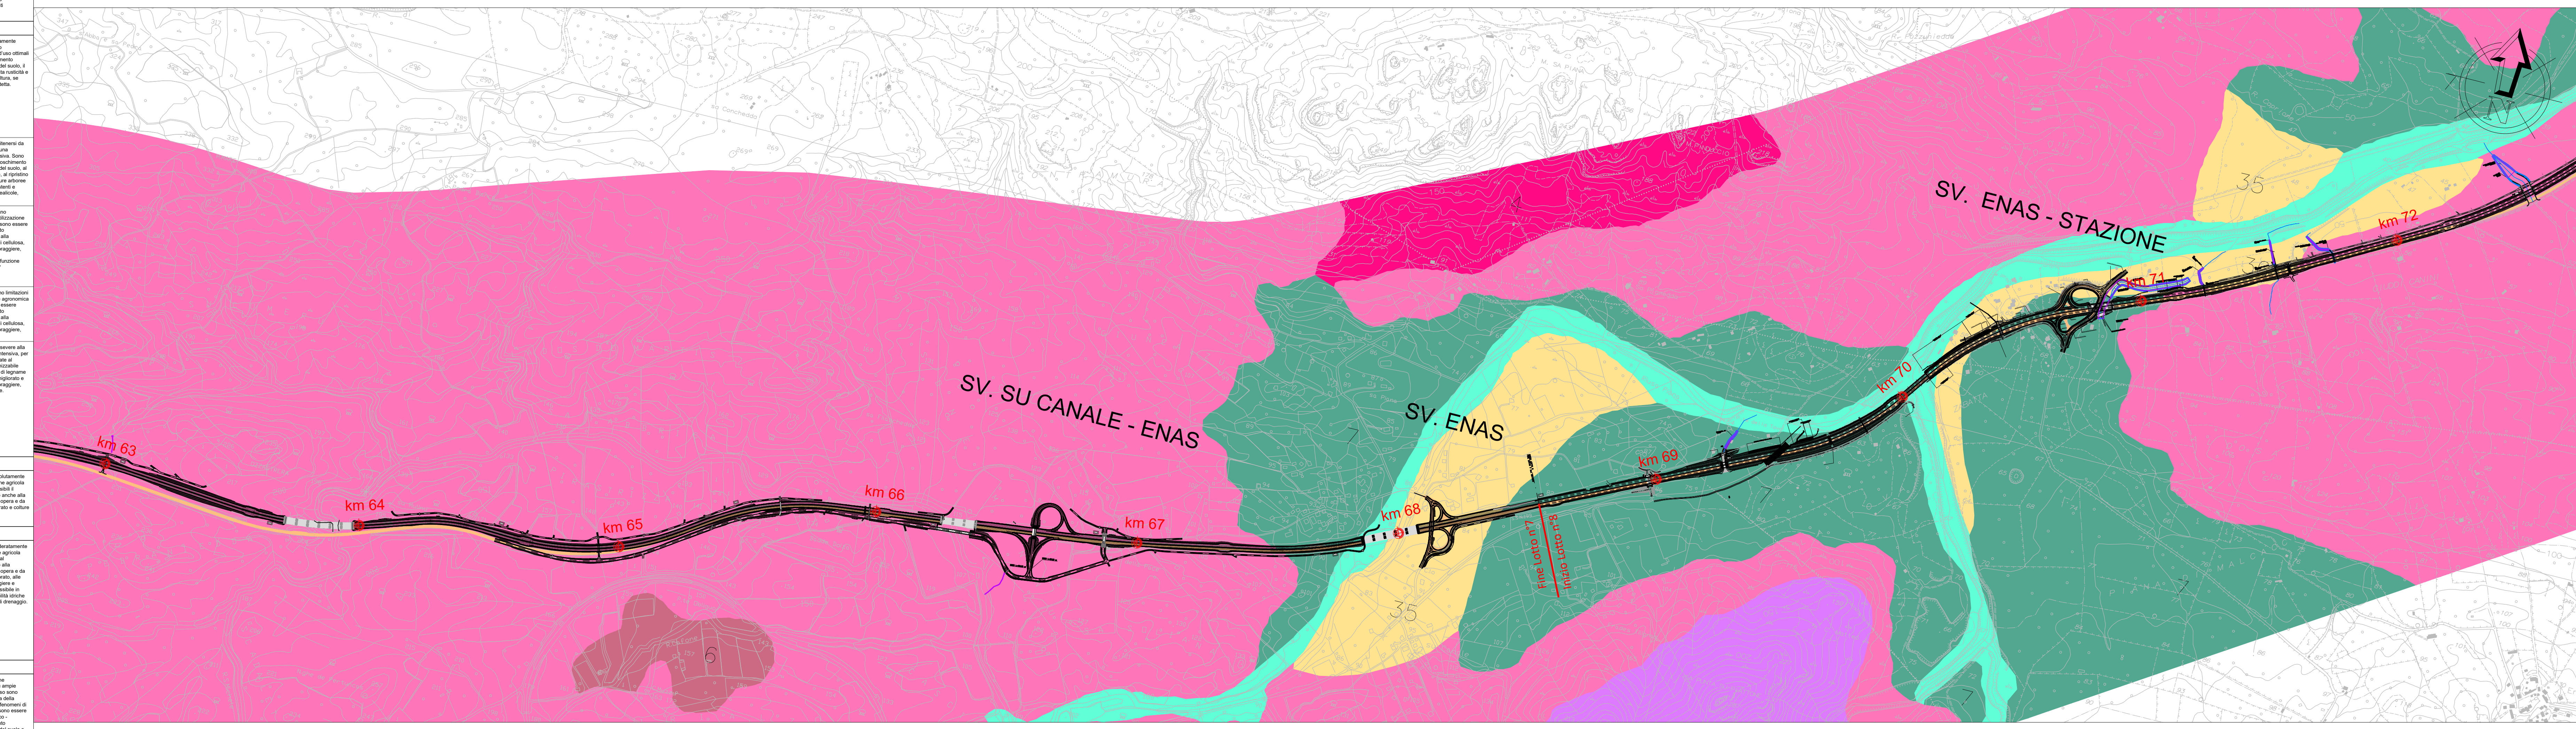


Caratteristiche pedologiche	Suoli (Tabella FAD - 1/100000) (1989)	Destinazioni d'uso


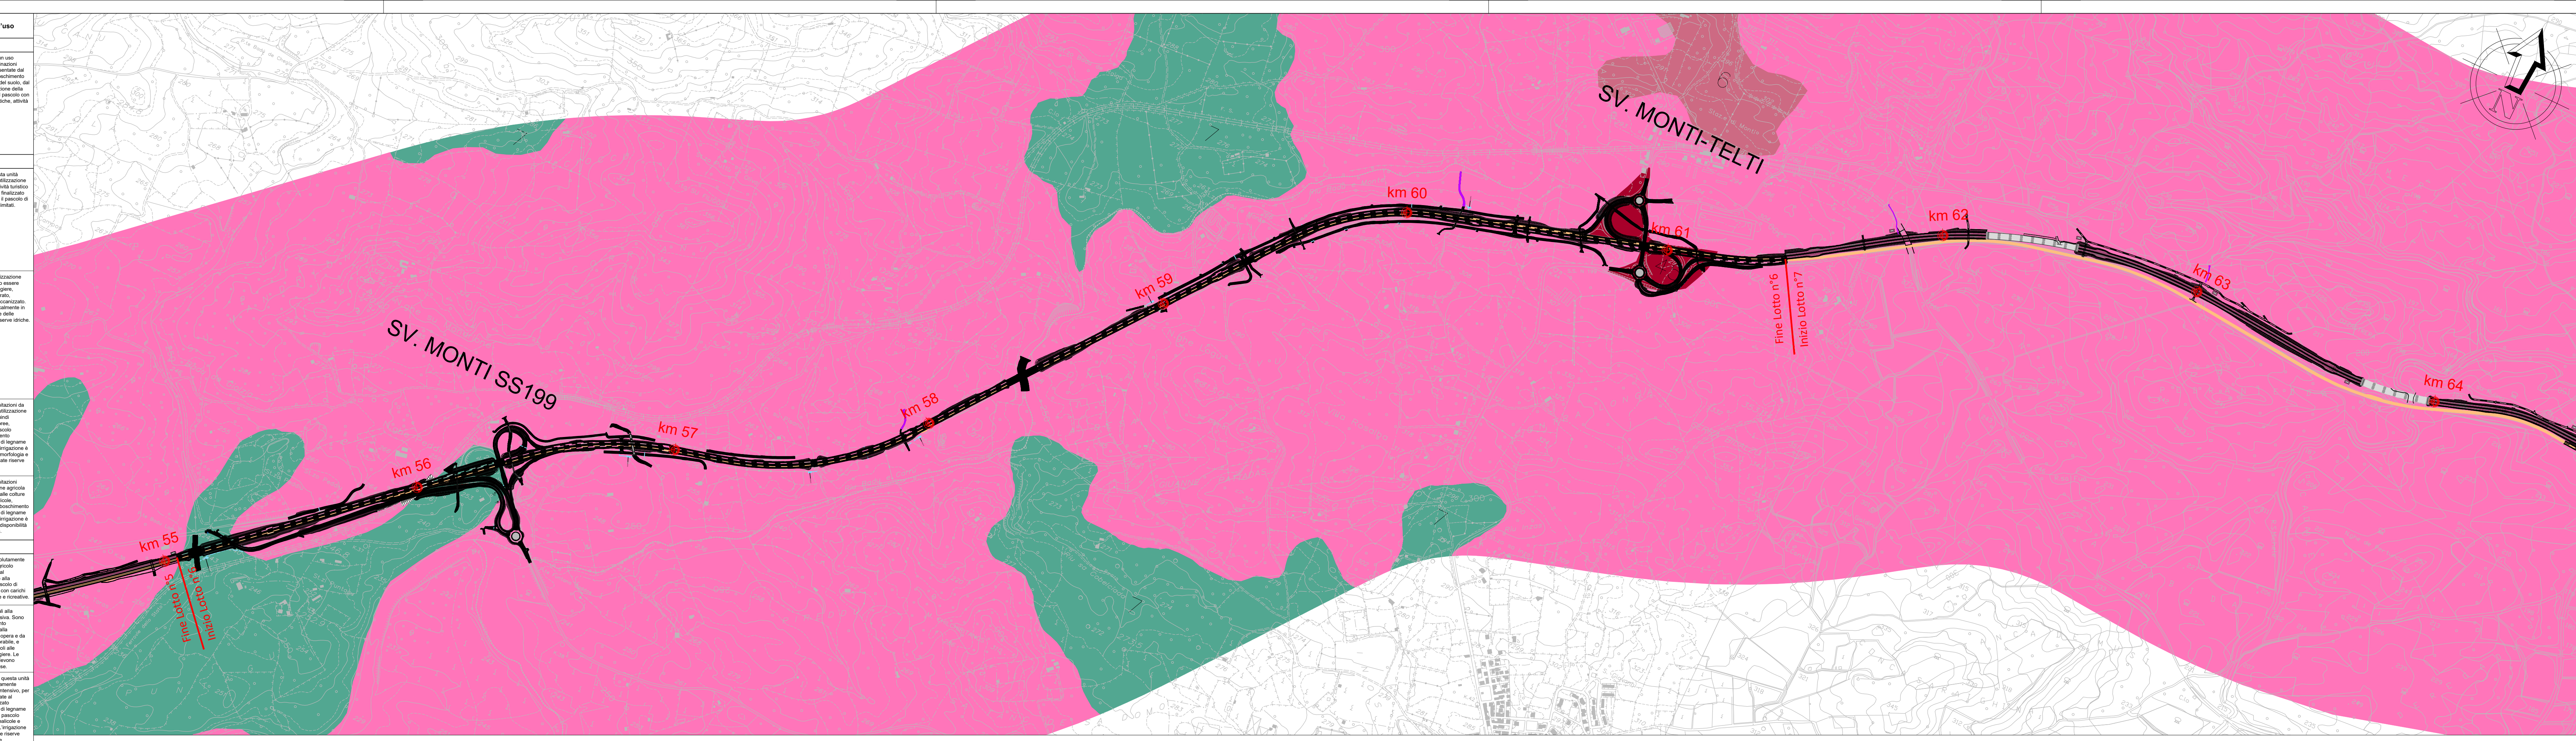

<p>GRUPPO FS ITALIANE ANAS S.p.A.</p>		<p>Commissario Governativo Delegato OPCM n. 3869 del 23 aprile 2010 CIPCM n. 3055 del 20/01/2010</p>	<p>REGIONE SARDEGNA</p>												
<p>O.P.C.M. n. 3869 del 23/04/2010. Disposizioni urgenti di protezione civile per fronteggiare l'emergenza determinatasi nel settore del traffico e della mobilità nelle province di Sassari ed Olbia- Tempio, in relazione alla strada statale Sassari - Olbia</p>															
<p><b>SOGGETTO ATTUATORE ANAS S.p.a.</b></p>															
<p><b>ADEGUAMENTO AL TIPO B (4 CORSIE) DELL'ITINERARIO SASSARI-OLBIA</b></p>															
<p><b>REITERAZIONE DEL PROCEDIMENTO DI VIA LOTTI DA 0 A 9</b></p>															
<p><b>PROGETTO ESECUTIVO</b></p>															
<p>MISURA</p>															
<p>TITOLO ELABORATO:</p> <p><b>5 - QUADRO DI RIFERIMENTO AMBIENTALE</b></p> <p>5.5 - Quadro di riferimento ambientale: Flora e fauna</p> <p>5.5.5 - Carta pedologica</p> <p>Tav. 4</p>															
<p>CODICE PROGETTO</p> <p><b>DPCA03 E 2101</b></p>		<p>CODICE ELABORATO</p> <p><b>T 00 I A 14 AMB CT 09 A</b></p>													
<p>COMMESSA: ANS8</p>		<p>DATA: 12/2021</p>													
<p>SCALA: 1:10.000</p>		<p>NOIOME FILE: T0014AMBCT09_A.dwg</p>													
<p>IL PROGETTISTA</p> <p>ING. ALESSANDRO TANCA</p>		<p>IL RESPONSABILE DEL PROCEDIMENTO PER IL LAVORO 4</p> <p>ING. FRANCESCO CORRIAS</p>													
<p>IL RESPONSABILE DEL PROCEDIMENTO PER I LOTTI 0,1,2,3,5,6,7,9</p> <p>ING. FRANCESCO RUGGIERI</p>															
<table border="1"> <tr> <td>REV</td> <td>DATA</td> <td>DESCRIZIONE</td> <td>RELATTO</td> <td>VERIFICATO</td> <td>APPROVATO</td> </tr> <tr> <td>A</td> <td>12/2021</td> <td>Emissione per consegna</td> <td>M. L. Massa</td> <td>A. Tanca</td> <td>A. Tanca</td> </tr> </table>				REV	DATA	DESCRIZIONE	RELATTO	VERIFICATO	APPROVATO	A	12/2021	Emissione per consegna	M. L. Massa	A. Tanca	A. Tanca
REV	DATA	DESCRIZIONE	RELATTO	VERIFICATO	APPROVATO										
A	12/2021	Emissione per consegna	M. L. Massa	A. Tanca	A. Tanca										