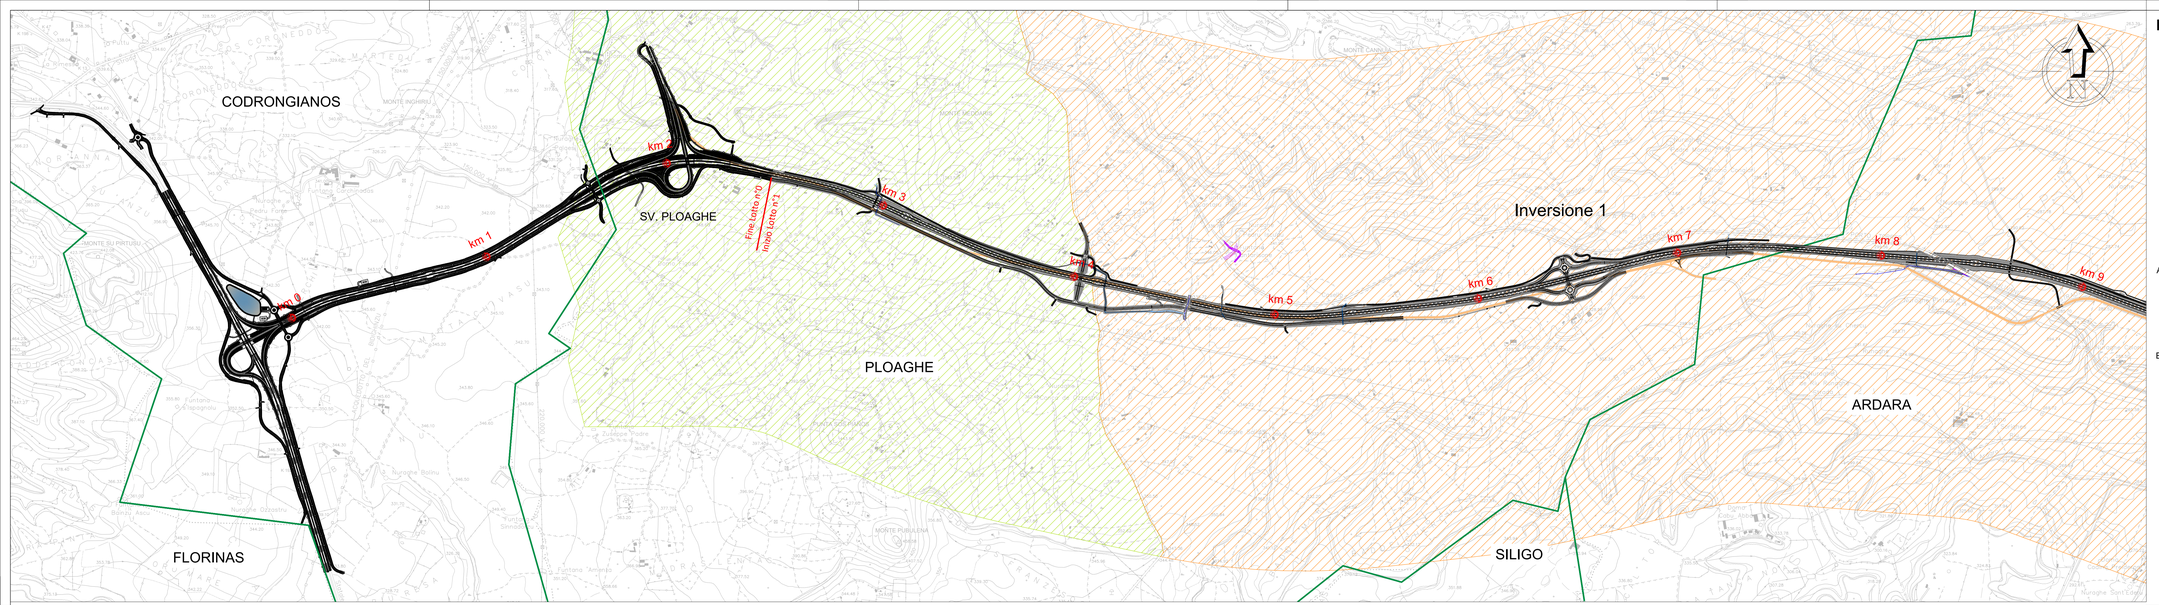

KEY PLAN

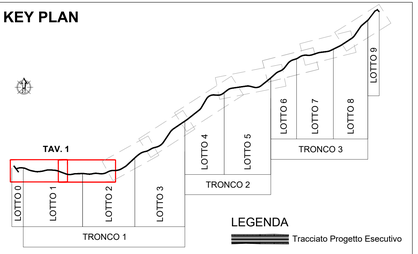

LEGENDA

- Tracciato Progetto Esecutivo
- Opere in variante
- Vecchio tracciato SS-OL (S.S. 597- S.S. 199)
- Confini provinciali
- Confini comunali

AREE DI INTERESSE NATURALISTICO

- SIC ITB 0003 Campo di Ozieri e pianure fra Tula e Oschiri
- SIC ITB 0009 Monte Limbara
- ZPS ITB 013048 Piana di Ozieri, Mores, Ardara, Tula e Oschiri
- Parco Naturale del Limbara
- Riserva Naturale Punta S'Unturzu

ECOSISTEMI AGRICOLI

- ECOSISTEMA 1
  Area vegetata a prato pascolo con una copertura arborea di Quercus suber, Quercus pubescens, Pinus amygdaliformis, insieme anche a Macchia mediterranea mista dominata e oleo-lentiscetum (Olea oleaster e Pistacia lentiscus) con presenza di Falco di palude, Falco pecchiaiolo (migratori non nidificanti), Pernice sarda, Succiacapre, Calandra, Calandrella, Tottavilla, Calandro, Magnanina sarda, Magnanina e Averla piccola.
- ECOSISTEMA 2
  Area Dehesa con prato pascolo permanente con copertura arborea di Quercus ssp. Sempreverde, habitat inserito in Allegato I della Direttiva Habitat 92/43/CEE).
- ECOSISTEMA 3
  Area caratterizzata dalla presenza di colture intensive irrigue ed allevamenti specializzati con elevato carico di bestiame; si riscontra la presenza la presenza nel versante sud del percorso, del Sito di Interesse Comunitario della Piana di Ozieri - Tula - Oschiri. Rilevante per la presenza in tutti i periodi dell'anno della Gallina prataiola (Tetrax tetrax), in periodo riproduttivo e svernante, di Falco di palude, Falco pecchiaiolo (migratori non nidificanti), Pernice sarda, Succiacapre, Calandra, Calandrella, Tottavilla, Calandro, Magnanina sarda, Magnanina e Averla piccola. Nell'area sono presenti numerosi stagni temporanei, alcuni dei quali ricadenti nella nidificazione di Ciconia bianca (Ciconia ciconia), uno dei pochi siti conosciuti in Sardegna, occupato fin dal 1993. Tra le altre specie presenti nell'area vi sono (oggetivamente alle diverse categorie fenologiche): Falco pecchiaiolo (Pernis apivorus), Albanella reale (Circus cyaneus), Albanella minore (Circus pygargus), Falco della regina (Falco eleonorae), Pernice sarda (Alectoris barbara), Gallina prataiola (Tetrax tetrax), Occhione (Burhinus oedicnemus), Succiacapre (Caprimulgus europaeus), Calandra (Melanocorypha calandra), Calandrella (Calandrella brachydactila), Tottavilla (Lullula arborea), Calandro (Anthus campestris), Averla piccola(Lanius collurio)
- ECOSISTEMA 4
  Area a pascolo arborato di Cogninas; con presenza di Glaucium flavum, Papaveri-Agrostidetum con fiori di Salix e Populus alba, con allagamenti e stagni temporanei che permettono la sosta durante ed il passo migratorio di specie legate agli ambienti umidi (Nitticora Nycticorax nycticorax, Garzetta Egretta garzetta, Airone rosso Ardea purpurea, Cicogna nera Ciconia nigra, Fenicottero Phoenicopterus ruber, Falco pecchiaiolo Pernis apivorus, Albanella reale Circus cyaneus, Albanella minore Circus pygargus,Grillaio Falco naumanni, Falco della regina Falco eleonorae, Pellegrino Falco peregrinus, Falco peculiare Pandion haliaetus, Pernice sarda Alectoris barbara, Gru Grus grus, Gallina prataiola Tetrax tetrax, Cavaliere d'Italia Himantopus himantopus, Occhione Burhinus oedicnemus, Pernice di mare Glareola praticola, Piviere dorato Pluvialis apricaria, Combattente Philomachus pugnax, Gabbiano corallino Larus melanocephalus, Mignattino Chlidonias niger, Gufo di palude Asio flammeus, Succiacapre Caprimulgus europaeus, Dirondine rostrata Cecropis geronica, Calandro Melanocorypha calandra, Calandrella Calandrella brachydactila, Tottavilla Lullula arborea, Calandro Anthus campestris, Averla piccola(Lanius collurio).
- ECOSISTEMA 5
  Aree con zone boscate a macchia mediterranea alta (Quercus ilex, Oleo-lentiscetum e Quercus suberico con presenza di specie di rilevante interesse conservazionistico (Pernice sarda, Succiacapre, Calandra, Calandrella, Tottavilla, Calandro, Averla piccola
- ECOSISTEMA 6
  Aree con mosaico di aziende agricole, aree a ruralità diffusa, zone industrializzate e antropizzate che frammentano l'habitat ed è da comparare alla zona dove inizia il percorso, così di minore interesse naturalistico ma non la presenza di specie inserite negli allegati delle direttive "Habitat" e "Uccelli".
- AREA DI BACINO

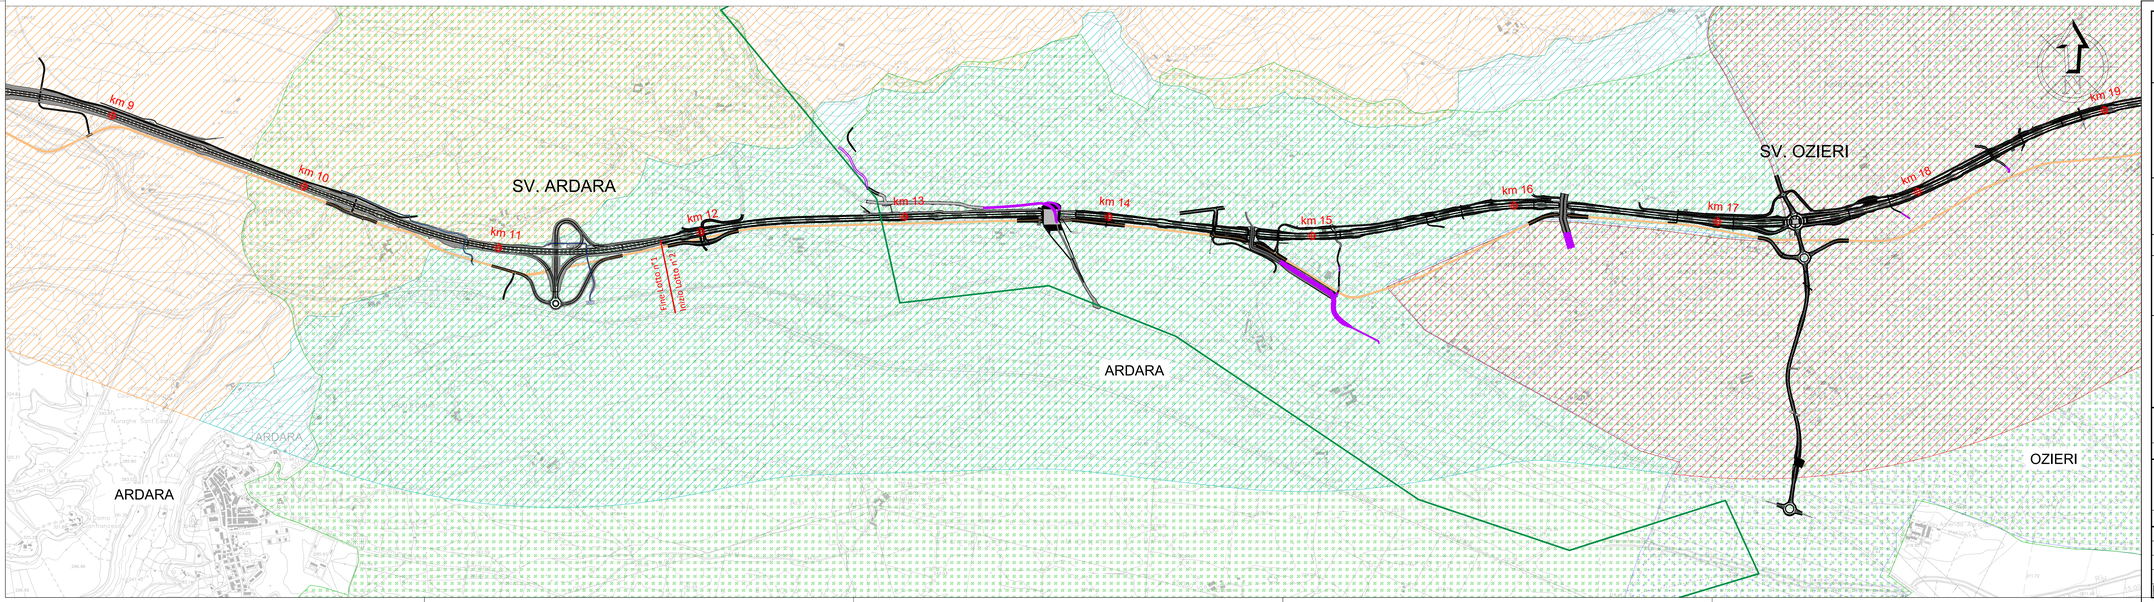

ANAS S.p.A.

Commissario Governativo Delegato OPCM n. 3869 del 23 aprile 2010 OPCM n. 3895 del 20/8/2010

REGIONE SARDEGNA

O.P.C.M. n. 3869 del 23/04/2010. Disposizioni urgenti di protezione civile per fronteggiare l'emergenza determinatasi nel settore del traffico e della mobilità nelle province di Sassari ed Olbia- Tempio, in relazione alla strada statale Sassari - Olbia

SOGGETTO ATTUATORE ANAS S.p.A.

ADEGUAMENTO AL TIPO B (4 CORSIE) DELL'ITINERARIO SASSARI-OLBIA
REITERAZIONE DEL PROCEDIMENTO DI VIA LOTTI DA 0 A 9

PROGETTO ESECUTIVO

IMPRESA

TANCA ALESSANDRO

Firmato digitalmente da TANCA ALESSANDRO Data: 2022.09.02 20:17:54 +02'00'

TITOLO ELABORATO

5 - QUADRO DI RIFERIMENTO AMBIENTALE

5.5 - Quadro di riferimento ambientale: Flora e fauna

5.5.6 - Carta degli ecosistemi

Tav. 1

CODICE PROGETTO								CODICE ELABORATO											
D	P	C	A	0	3	E	2	1	0	1	T	0	0	I	A	1	4	A	M	B	C	T	1	0	A

COMMESSA:	AO38	DATA:	12/2021	SCALA:	1:10.000	NOME FILE:	T00IA14AMBCT10_A.dwg

IL PROGETTISTA	IL COORDINATORE PER LA PROGETTAZIONE	IL RESPONSABILE DEL PROCEDIMENTO
ING. ALESSANDRO TANCA	ING. FRANCESCO CORRIAS	per i Lotti 0,1,2,3,5,6,7,8,9 ING. FRANCESCO RUGGIERI

REV.	DATA	DESCRIZIONE	REDATTO	VERIFICATO	APPROVATO
A	12/2021	Emissione per consegna	M. L. Massa	A. Tanca	A. Tanca