


DATI DEL RILIEVO TOPOGRAFICO	
<b>DATI CARTOGRAFICI</b>	<b>STRUMENTAZIONE IMPIEGATA</b>
Datum: Roma 1940	- Posizionamento: Trimble 5700 RTK con radio
Stereide: Hayford 1924 Int.	modem
Proiezione: GAUSS-BROGGA	
Meridiano centrale: 15°00'00" Est	
Latitudine origine: 0°00'00" Nord	
Falso est: 2.520.000 m	
Falso nord: 0.000 m	
Fattore di scala: 0,9996	
<b>COORDINATE DEI VERTICI</b>	<b>PERIODO DI RILEVAMENTO</b>
N.O. 4205700,7 N	N.E. 4205700,7 N
S.O. 2406548,4 N	S.E. 2407283,1 E
4205700,7 N	4205700,7 N
2406548,4 N	2407283,1 E
<b>CAPOSALDO PLANO-ALTIMETRICO</b>	
Denominazione: BM7	
Descrizione: Borchia Metallica, installata dalla Società Waters-Soll (2009)	
Simbolo:  Coordinate: 4.205.303.148 N	
2.407.283.175 E	
h.3013 m s.l.m.	
<b>LEGENDA</b>	
 XXX	Ø 1 m m. rilevato dalla Società Waters-Soll (2009)
	Muro Paramonte rilevato
	Base Cartografica: Porto di Termini Imerese - Rilievi Topobattimetrici Waters-Soll S.R.L., 2009

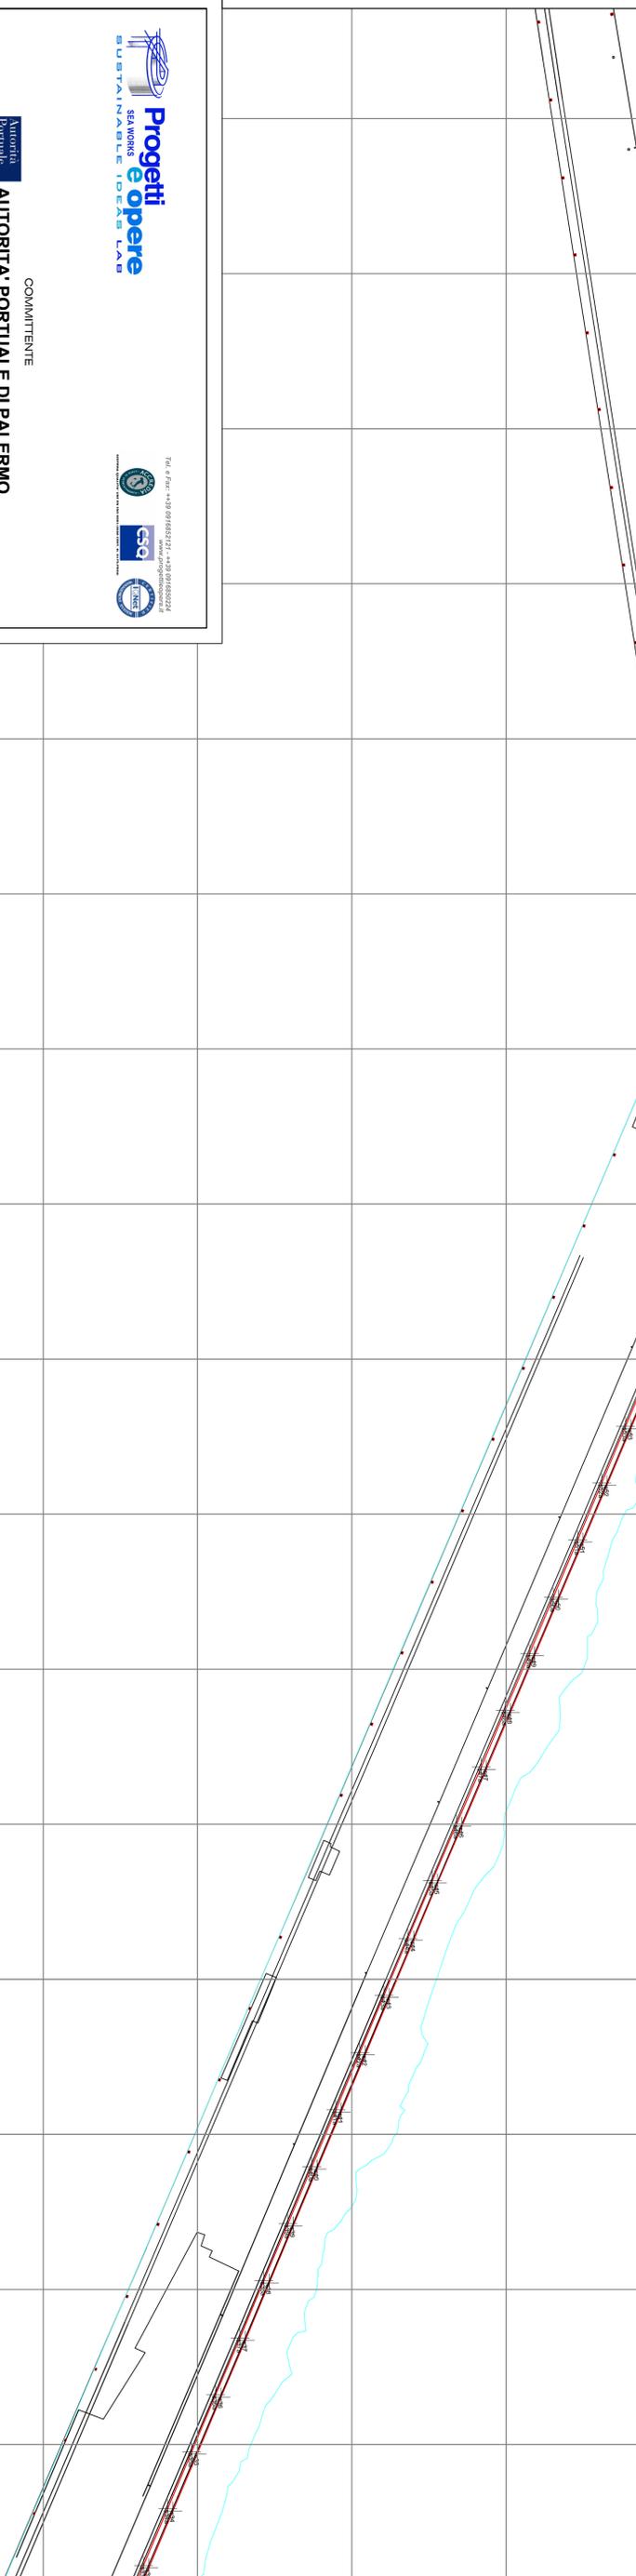

**Progetti e opere**  
SUA WORKS  
SUSTAINABLE IDEAS LAB


COMMITTENTE  
**AUTORITA' PORTUALE DI PALERMO**  
Ports of Palermo and Termini Imerese

**PROLUNGAMENTO DEL MOLO DI SOPRALUTTO  
DEL PORTO DI TERMINI IMERESE**  
INDAGINI TOPO-BATIMETRICHE

TITOLO  
**RESTITUZIONE DEL RILIEVO TOPOGRAFICO**  
Planimetria con indicazione dei punti battuti  
Parte A

CONDIZIONE	REVISIONE	REVISIONE	REVISIONE	REVISIONE	REVISIONE
REL.03.01.A	1-1000	REL.03.01.A.449	ED	GI	EC
DATA	REDAZIONE	REDAZIONE	CONTROLLATO	APPROVAZIONE	
11 Dicembre 2012	Emilio Soria	ED	GI	EC	

IL COMMITTENTE  
Ing. Giancarlo Ingrassia

