


DATI DEL RILIEVO TOPOGRAFICO	
<b>DATI CARTOGRAFICI</b>	<b>STRUMENTAZIONE IMPIEGATA</b>
Datum: Roma 1940	- Posizionamento: Trimble 5700 RTK con radio
Stereide: Hayford 1924 Int.	modem
Proiezione: GAUSS-BOKGA	
Fuso EST	
Meridiano centrale: 15°00'00" Est	
Latitudine origine: 0°00'00" Nord	
Falso est: 2.520.000 m	
Falso nord: 0,00 m	
Fattore di scala: 0,9996	
<b>COORDINATE DEI VERTICI</b>	<b>PERIODO DI RILEVAMENTO</b>
<b>CAPOSALDO PLANO-ALTIMETRICO</b>	
Denominazione: BM7	
Descrizione: Borchia Metallica, installata dalla Società Waters&Sill (2009)	
<b>LEGENDA</b>	
 XXX	Punto battuto e codici identificativo
	Muro Paramonte rilievo
	Ø 1 m m. rilievo dalla Società Waters&Sill (2009)
	Base Cartografica: Porto di Termini Imerese - Rilievi Topobattimenti Waters&Sill S.R.L., 2009

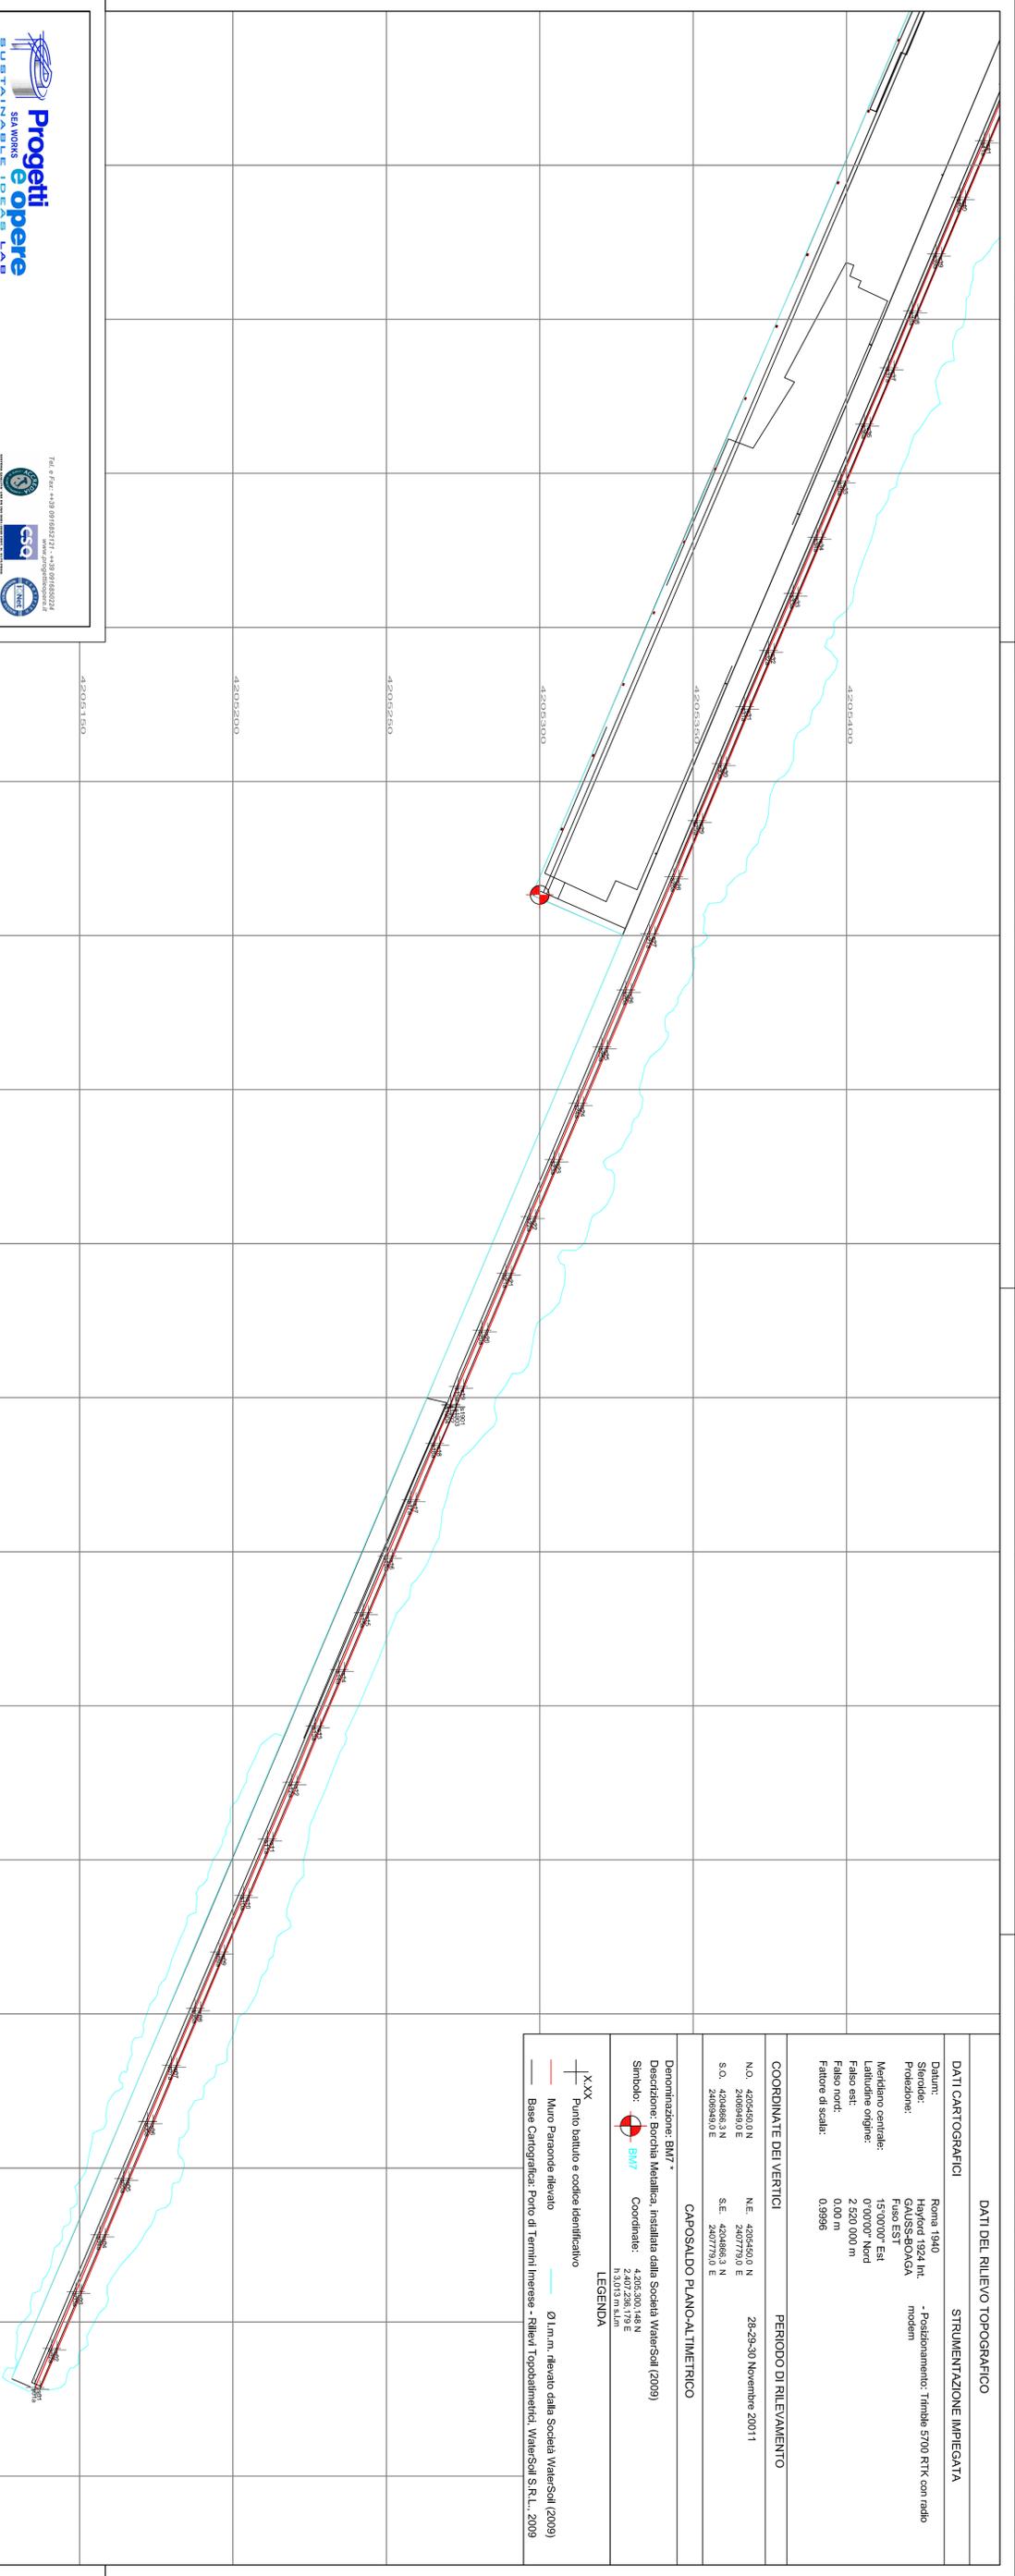

COMMITTENTE  
**AUTORITA' PORTUALE DI PALERMO**  
 Ports of Palermo and Termini Imerese


**PROLUNGAMENTO DEL MOLO DI SOPRALUTTO  
 DEL PORTO DI TERMINI IMERESE**

**INDAGINI TOPO-BATIMETRICHE**

TITOLO  
**RESTITUZIONE DEL RILIEVO TOPOGRAFICO**  
 Planimetria con indicazione dei punti battuti  
 Parte B

CONDIZIONE	REVISIONE	REVISIONE	REVISIONE	REVISIONE	REVISIONE
REL.03.01.8	1-1000	REL.03.01.8.dwg	ED	GI	EC
DATA	REDAZIONE	CONTROLLATO	APPROVAZIONE		
11 Dicembre 2012	Emilio	ED	EC		

IL TECNICO  
 Ing. Giancarlo Insevera

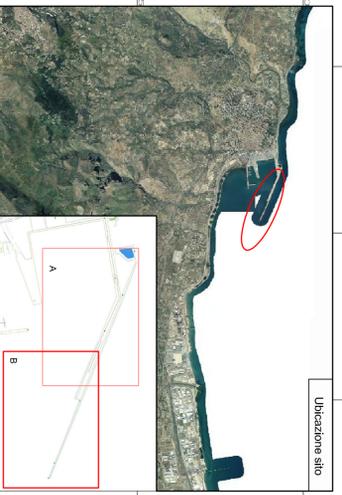

A TERMINO DI LEGGE E' RISERVATO LA PROPRIETA' DI QUESTO ELABORATO CON DIVIETO DI RIPRODURRE, O ANCHE IN PARTE, O DI RENDERSI NOTO A TERZI