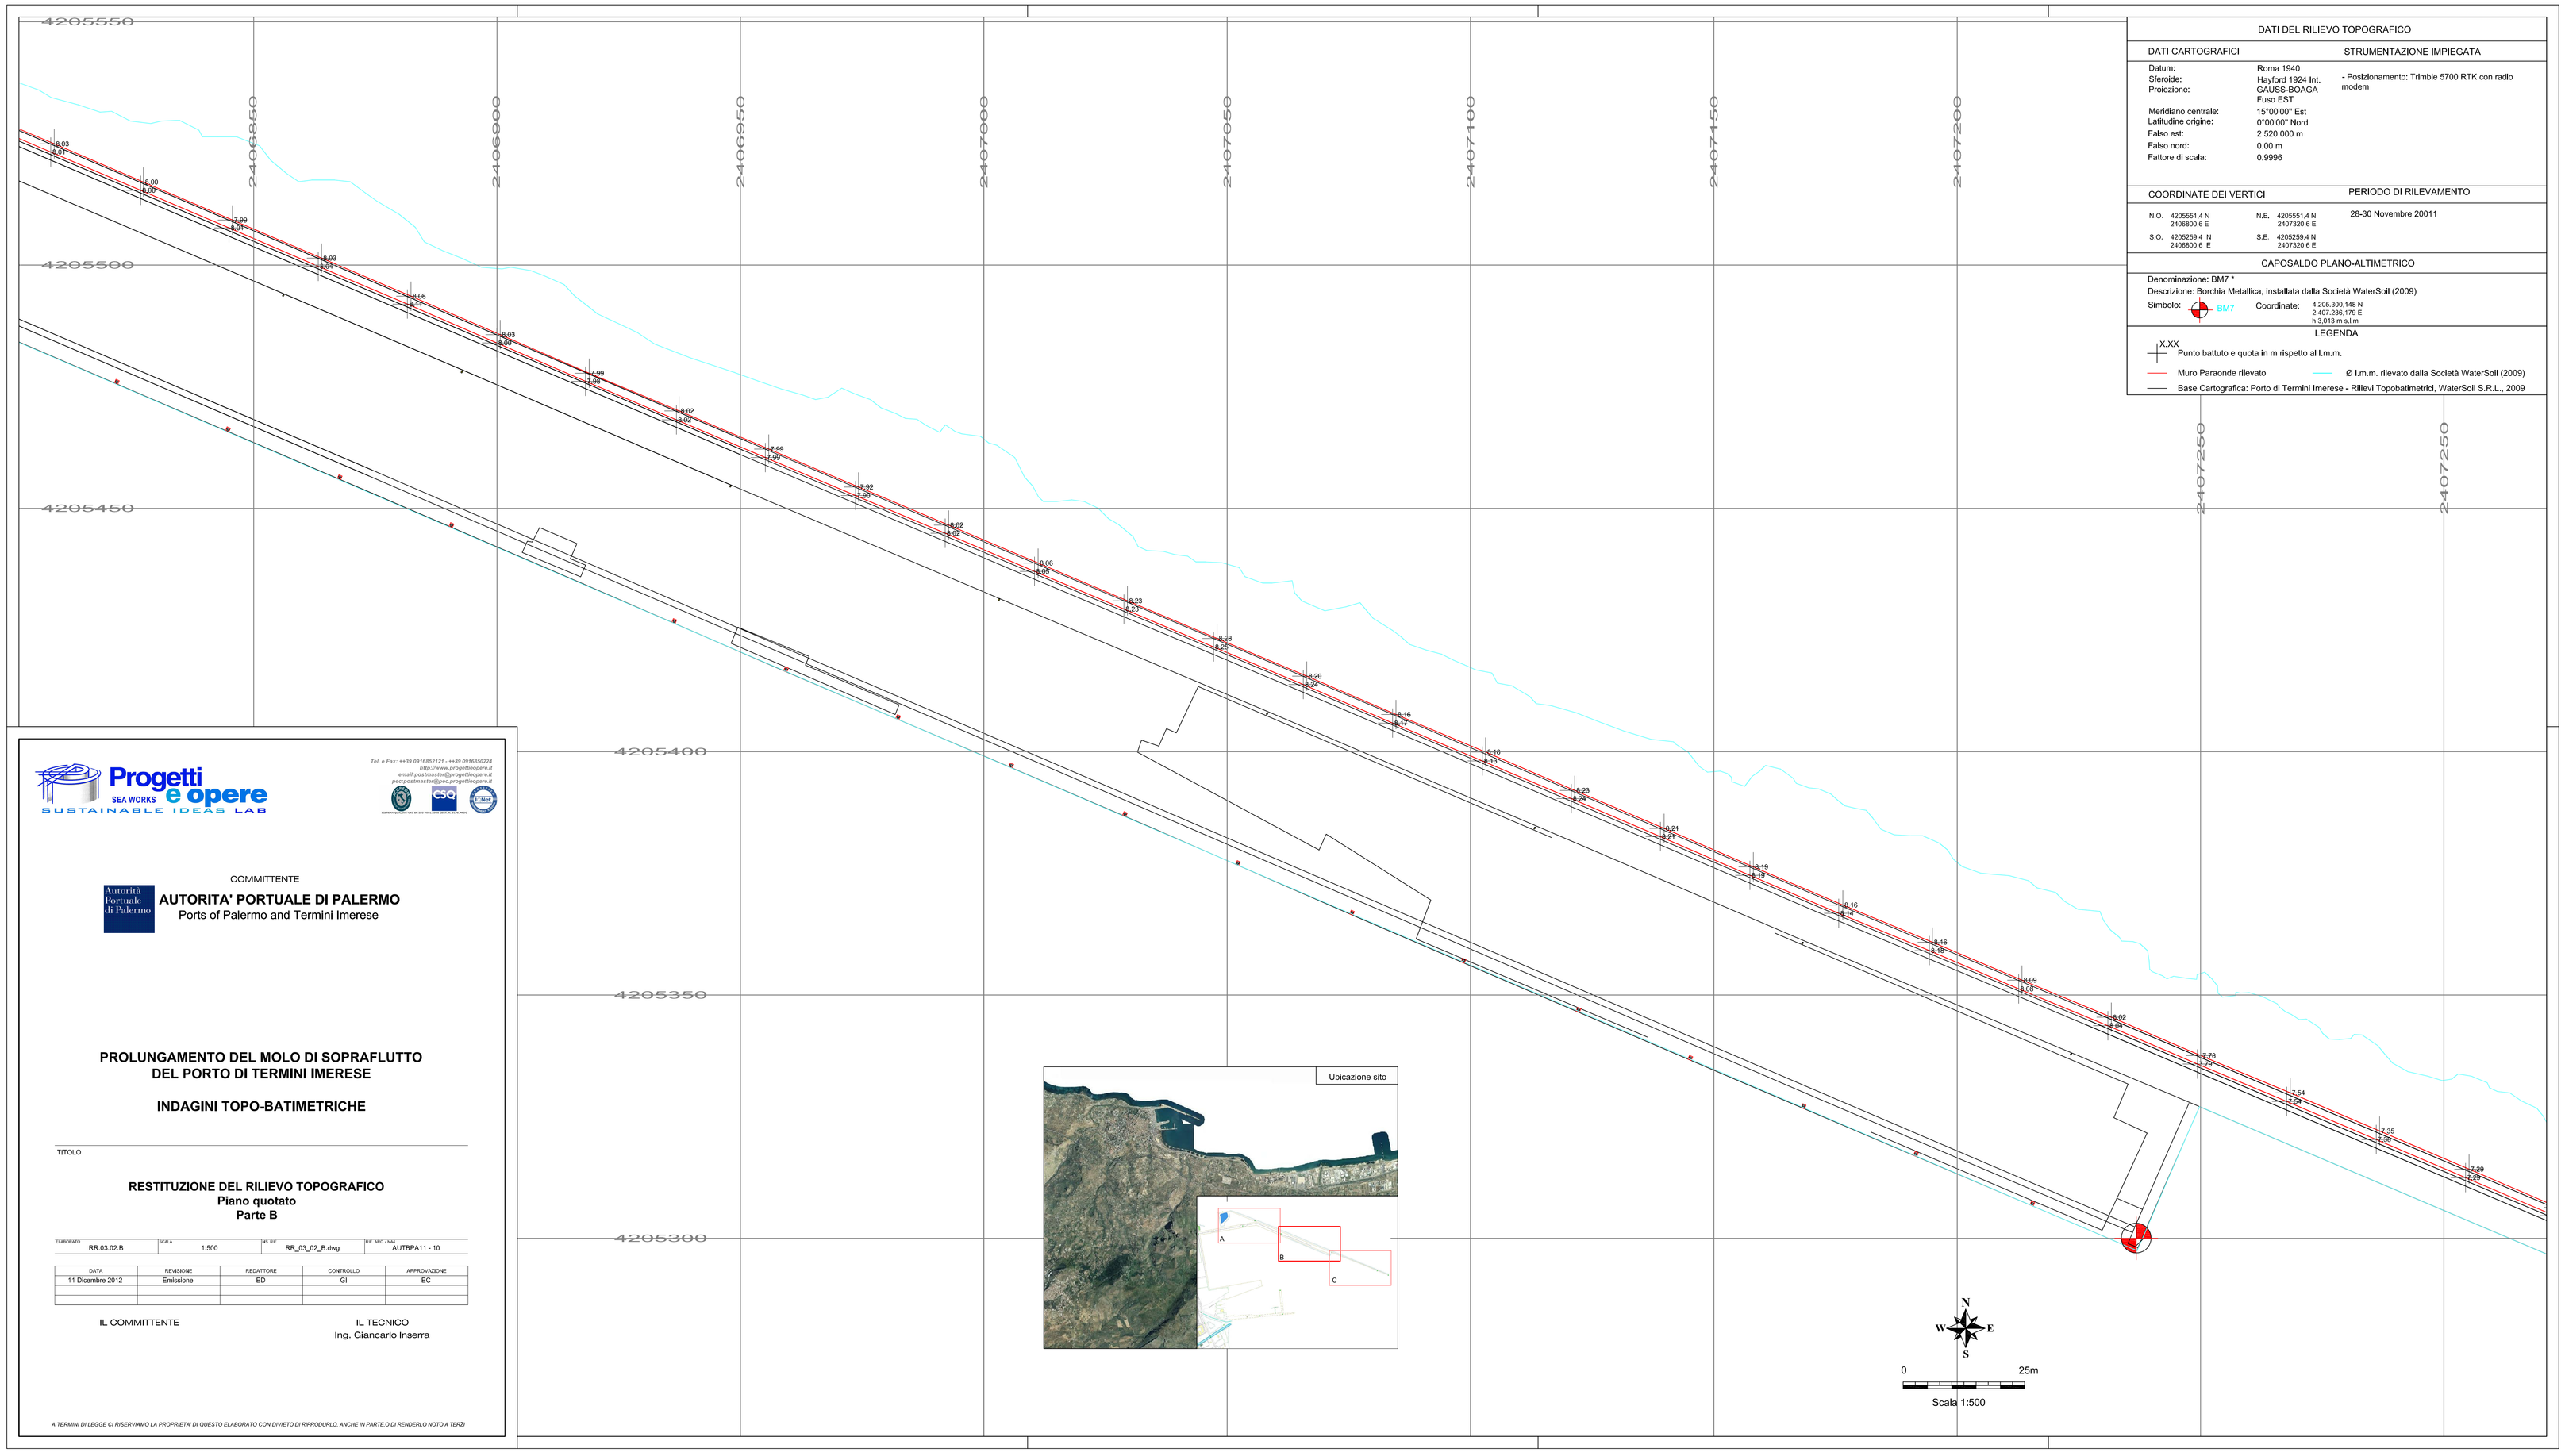

DATI DEL RILIEVO TOPOGRAFICO

DATI CARTOGRAFICI

Datum:	Roma 1940
Sferoide:	Hayford 1924 Int.
Proiezione:	GAUSS-BOAGA Fuso EST
Meridiano centrale:	15°00'00" Est
Latitudine origine:	0°00'00" Nord
Falso est:	2 520 000 m
Falso nord:	0,00 m
Fattore di scala:	0,9996

STRUMENTAZIONE IMPIEGATA

- Posizionamento: Trimble 5700 RTK con radio modem

COORDINATE DEI VERTICI

N.O.	4205551,4 N 2406800,6 E	N.E.	4205551,4 N 2407320,6 E
S.O.	4205259,4 N 2406800,6 E	S.E.	4205259,4 N 2407320,6 E

PERIODO DI RILEVAMENTO

28-30 Novembre 20011

CAPOSALDO PLANO-ALTIMETRICO

Denominazione: BM7 *

Descrizione: Borchia Metallica, installata dalla Società WaterSoil (2009)

Simbolo: BM7

Coordinate: 4.205.300,148 N
2.407.236,179 E
h 3,013 m s.l.m

LEGENDA

X.XX Punto battuto e quota in m rispetto al l.m.m.

Muro Paraonde rilevato

Ø l.m.m. rilevato dalla Società WaterSoil (2009)

Base Cartografica: Porto di Terminii Imerese - Rilievi Topobatimetrici, WaterSoil S.R.L., 2009

Progetti e opere SEA WORKS SUSTAINABLE IDEAS LAB

Tel. e Fax: ++39 0916832121 - ++39 0916830224

COMMITTENTE

Autorità Portuale di Palermo

AUTORITA' PORTUALE DI PALERMO
Ports of Palermo and Termini Imerese

PROLUNGAMENTO DEL MOLO DI SOPRAFLUTTO DEL PORTO DI TERMINI IMERESE

INDAGINI TOPO-BATIMETRICHE

TITOLO

RESTITUZIONE DEL RILIEVO TOPOGRAFICO
Piano quotato
Parte B

ELABORATO	SCALA	NEL FILE	REF. ARC. / NEW
RR.03.02.B	1:500	RR_03_02_B.dwg	AUTBPA11 - 10

DATA	REVISIONE	REDATTORE	CONTROLLO	APPROVAZIONE
11 Dicembre 2012	Emissione	ED	GI	EC

IL COMMITTENTE

IL TECNICO
Ing. Giancarlo Inserra

A TERMINI DI LEGGE CI RISERVIAMO LA PROPRIETA' DI QUESTO ELABORATO CON DIVIETO DI RIPRODURLO, ANCHE IN PARTE, O DI RENDERLO NOTO A TERZI