

AP01\_10-2023 (POST APPALTO)  
Sezione 75  
Progressiva: 1+460.00  
Scala: 1:200  
Quota di riferimento: 510.00

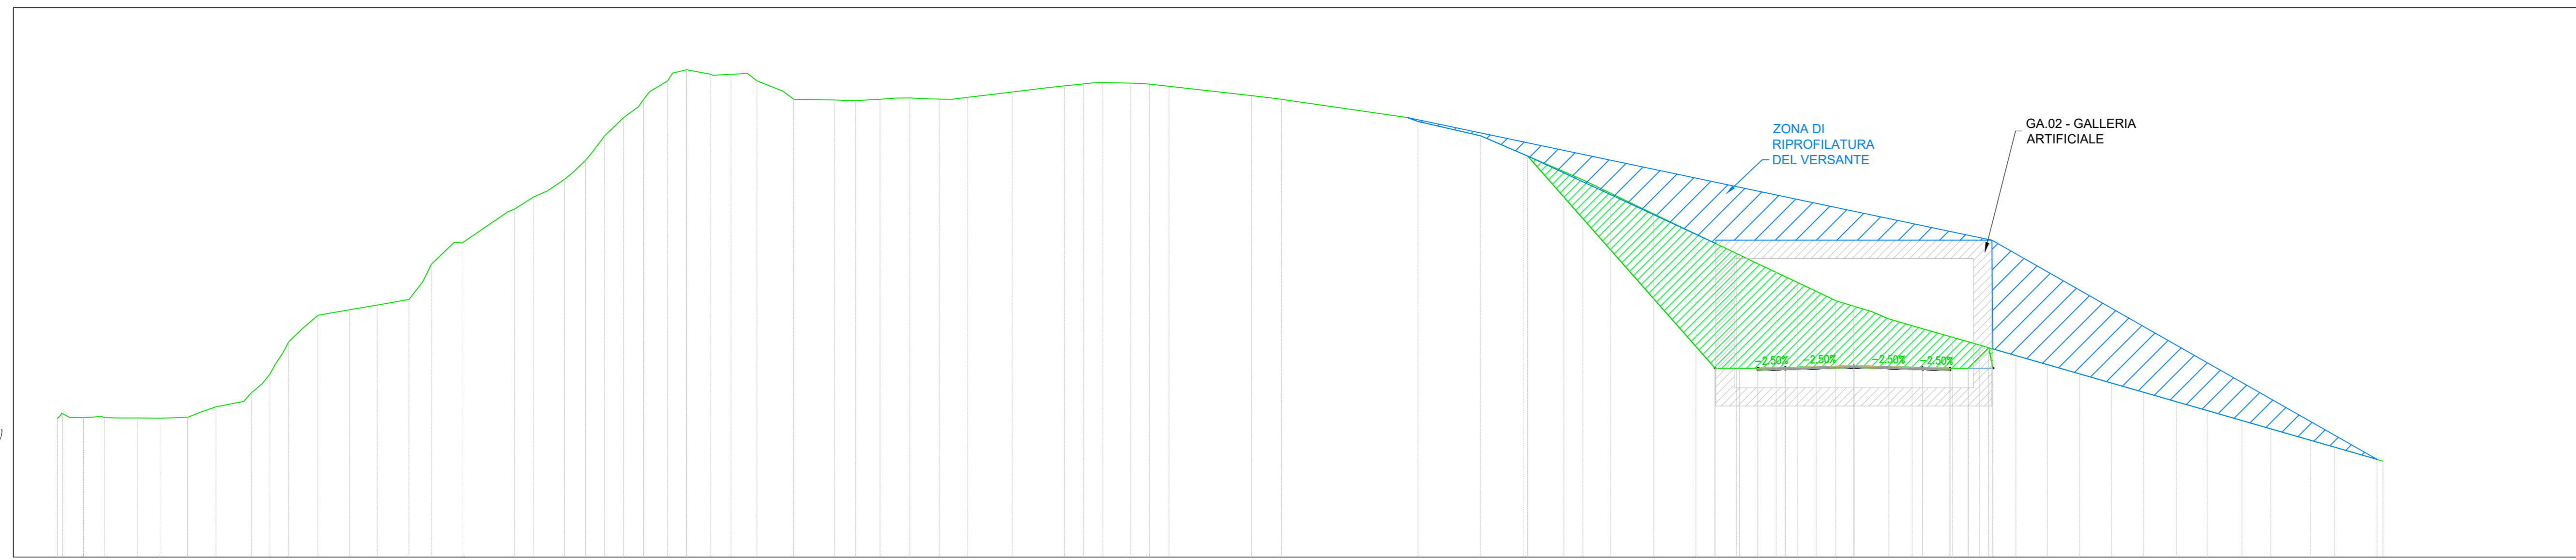





AP01\_10-2023 (POST APPALTO)  
Sezione 76  
Progressiva: 1+480.00  
Scala: 1:200  
Quota di riferimento: 510.00

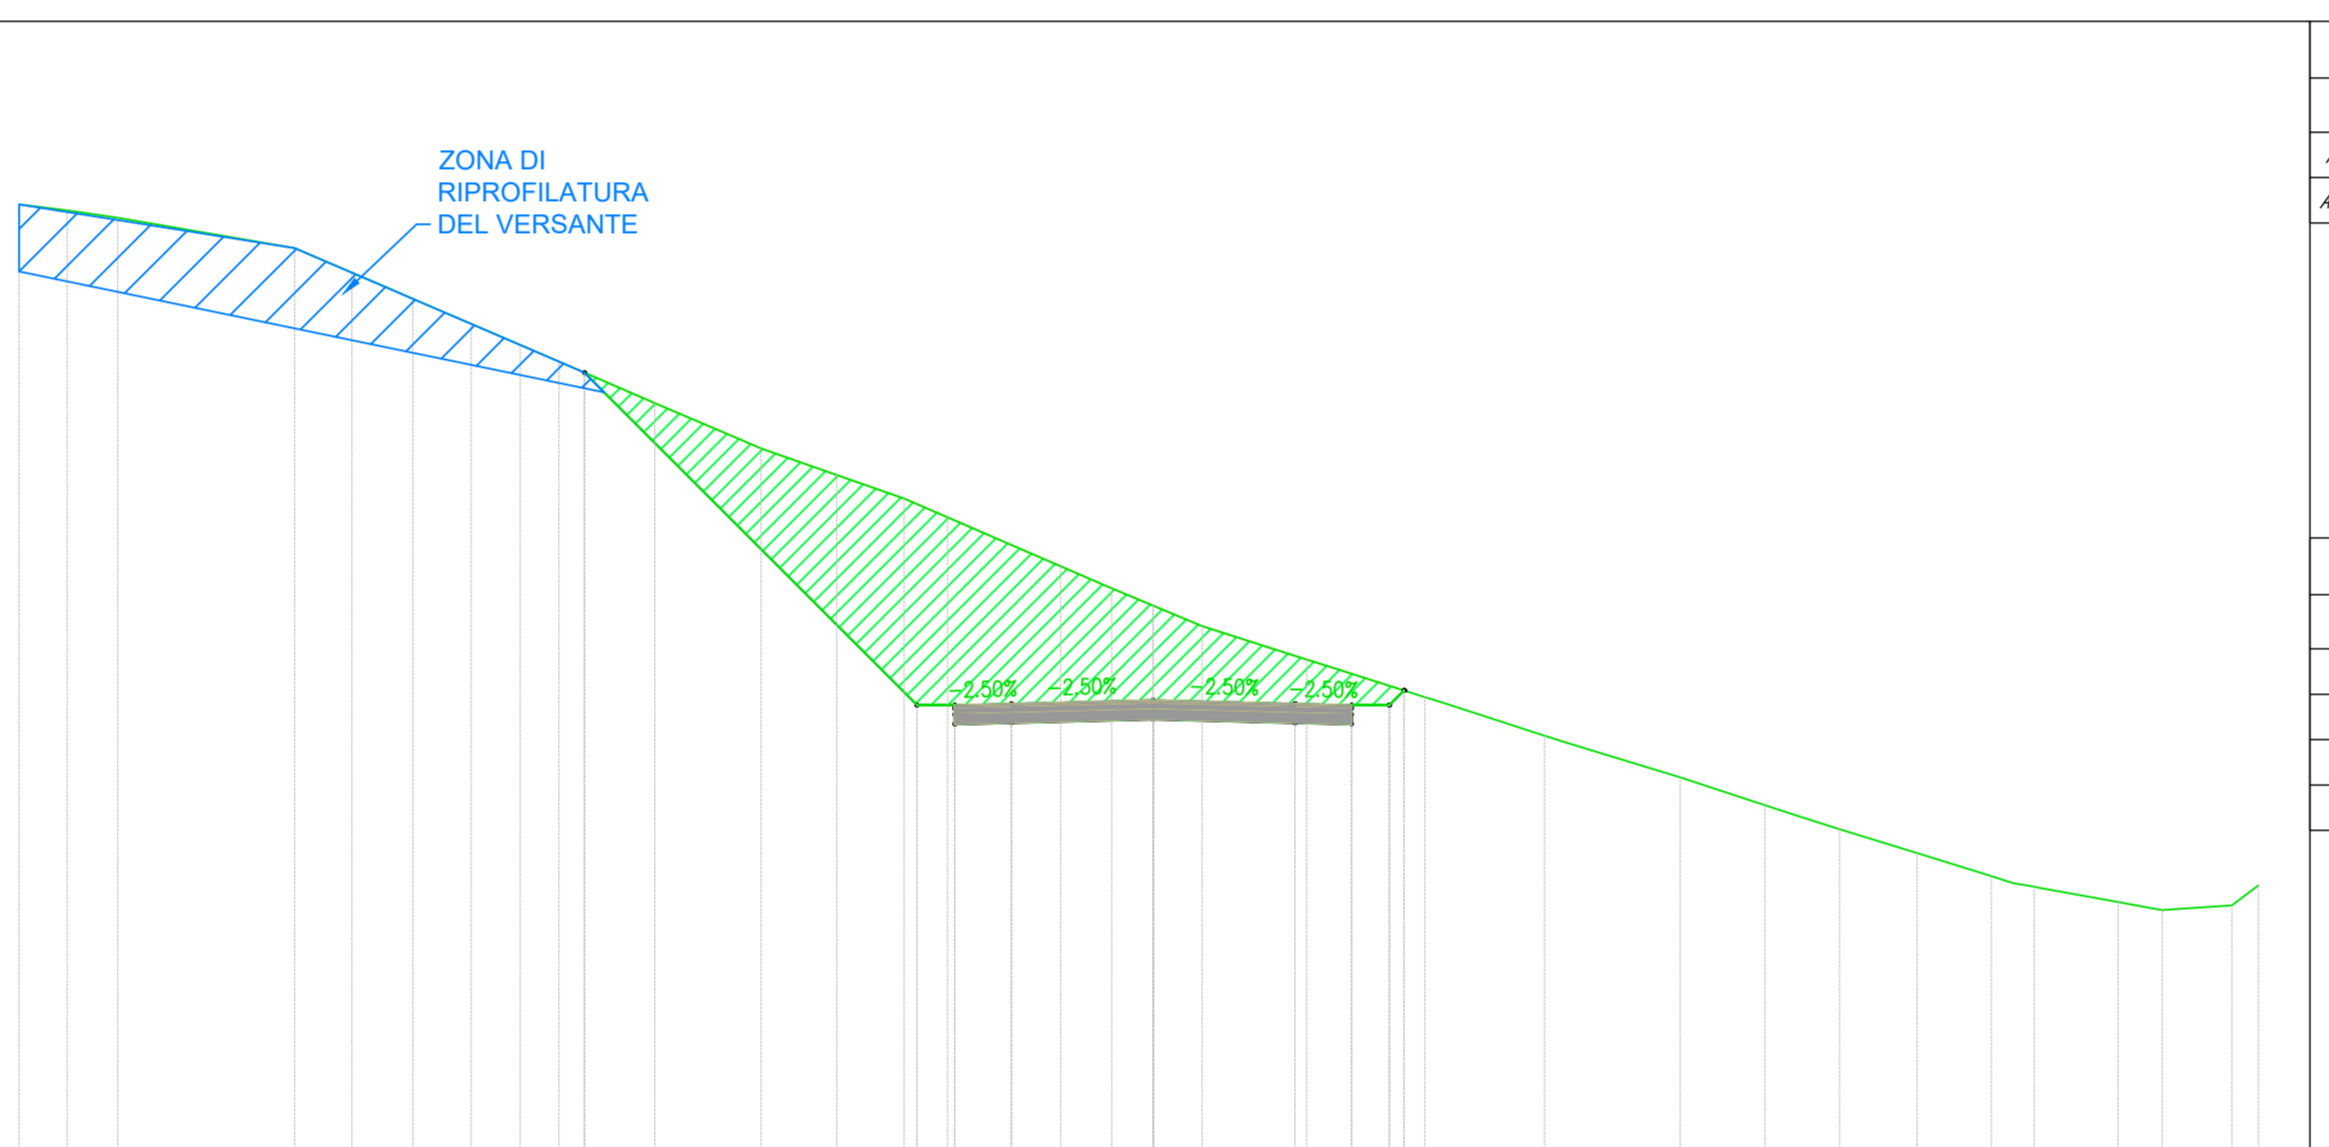





Struttura Territoriale Marche  
Via Venezia, 15 - 00184 Ancona (AN) - Tel: +39 071 7 5091  
Pec: anas.mar@postmaster.stabianas.it - www.stabianas.it  
Anas S.p.A. - Gruppo Ferrovie dello Stato Italiane  
Società con unico soggetto affidatario di direzione e coordinamento di Ferrovie dello Stato Italiane S.p.A. e consociata al sensi del D.L. 138/2002 (convertito con L. 138/2003)  
Via Montebello, 15 - 00185 Roma (RM) - Tel: +39 06 44461 - Fax: +39 06 4456224  
Pec: anas@postmaster.stabianas.it  
Cap. Soc. Euro 2.389.892.000.000 - Imp. R.E.A. 1034981 PVA10213081003 - C.F. 8020450087

**S.S. 78 "SARNANO - AMANDOLA"**  
LAVORI DI ADEGUAMENTO E/O MIGLIORAMENTO TECNICO FUNZIONALE DELLA SEZIONE STRADALE IN T.S. E POTENZIAMENTO DELLE INTERSEZIONI - 2° STRALCIO

**PROGETTO DEFINITIVO**

IMPRESA ESECUTRICE: **DVC** divincenzadimaco

GRUPPO DI PROGETTAZIONE: **S.A.G.I. s.r.l.** (Mandatario) **TREND** (Mandanti) **ELINDO CONTI** **DSD** **TIPS** **SGAI**

RESPONSABILE DEI LAVORI: **ING. MARCO MARCONI (ANAS S.p.A.)**

VISTO: RESPONSABILE UNICO DEL PROCEDIMENTO: **ING. MARCO MARCONI (ANAS S.p.A.)**

PROTOCOLLO: **DATA:**

N. ELABORATO: **D132**

CAPITOLO D - PROGETTO STRADALE  
CAPITOLO D1 - ASSE PRINCIPALE SP 237 - AP01  
Sezioni Trasversali - Stato di Progetto - Tavola 15

CODICE PROGETTO: **PROBECTRASTRZTS**

PROGETTO (LA PRON. ANNO): **2023**

REVISIONE: **A**

SCALA: **1:200**

REV.	DESCRIZIONE	DATA	REDATTO	VERIFICATO	APPROVATO
D					
C					
B					
A	EMISSIONE	Apr 2023			