



PIANTA
 SC. 1:25

FERRI PER ARMATURA					
SAGOMA SHAPE	Ø	N. PEZZI	SAGOMA SHAPE	Ø	N. PEZZI
01 420 L=5880	16	336	08 420 L=8080	16	128 + 128
02 420 L=2600	20	336	09 720 L=8280	20	2+2
03 420 L=5760	16	128	10 720 L=5960	20	2
04 720 L=8380	20	24+24 INF. 22+22 SUP.	11 420 L=2600	16	120
05 720 L=6360	20	66 INF. 64 SUP.	12 500 L=8160	16	4+4
06 370 L=3560	10	40	13 500 L=5920	16	4
07 400 L=2720	16	64			

NOTE:
 - PREVEDERE 1 DISTANZIATORE Ø16/mq PER LA SOLETTA DI BASE
 - PREVEDERE 9 LEGATURE Ø6/mq PER TUTTE LE PARETI

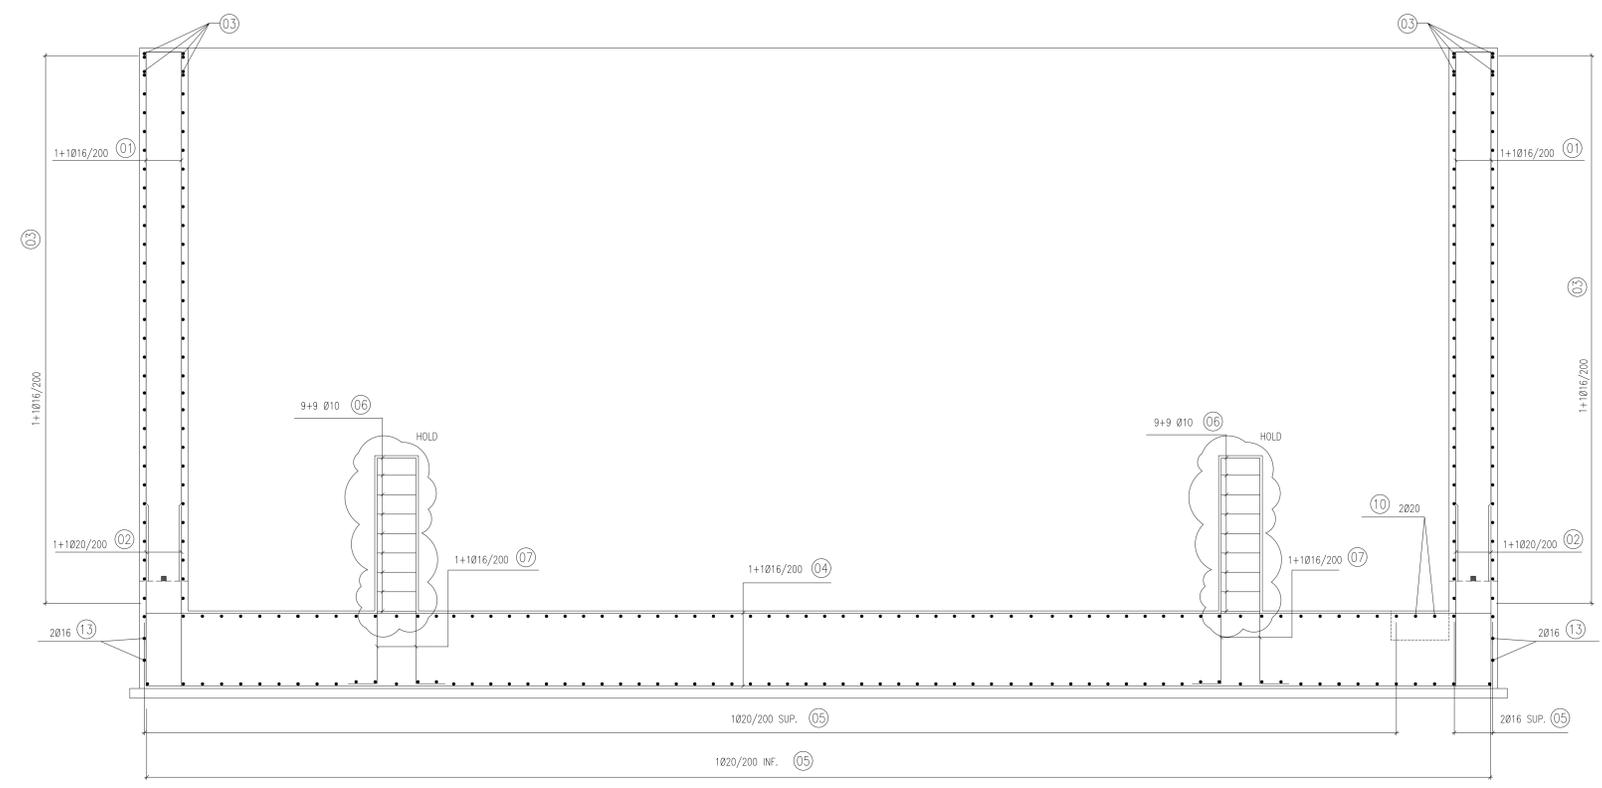

SEZIONE A-A
 SC. 1:25

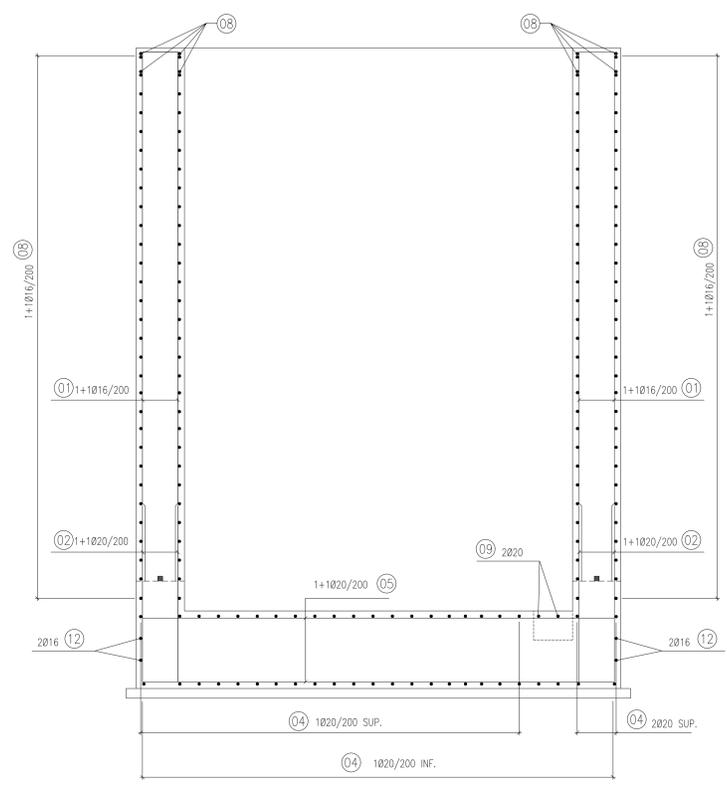

SEZIONE B-B
 SC. 1:25

PER NOTE GENERALI E SUI MATERIALI VEDI FOGLIO 1/2

Developed by:

CD-PE	01	17/10/22	EMISSIONE FINALE	FEM	M.SANTINI	M.SANTINI	D.VALOTTA
CD-PE	00	02/09/22	EMISSIONE PER COMMENTI	FEM	M.SANTINI	M.SANTINI	D.VALOTTA

Nome e logo Company: **Eni S.p.A.** / **eni progetti**

Nome e logo Vendor/Subcontractor: **Eni S.p.A.**

Nome del Progetto: **Sviluppo pozzo Pergola 1 - Esecuzione Ingegneria di FEED**

Identificativo documento Company: **078532BADQ1176**

Identificativo documento Vendor/Sub: **32-CE-B-12000**


Spazio e No. **AREA POZZO PERGOLA 1** / Vasca Serbatoio Raccolta Sfiati e Drenaggi / Casseratura e Armatura

Software: AutoCAD / 21 / 22 / 23 / 24