


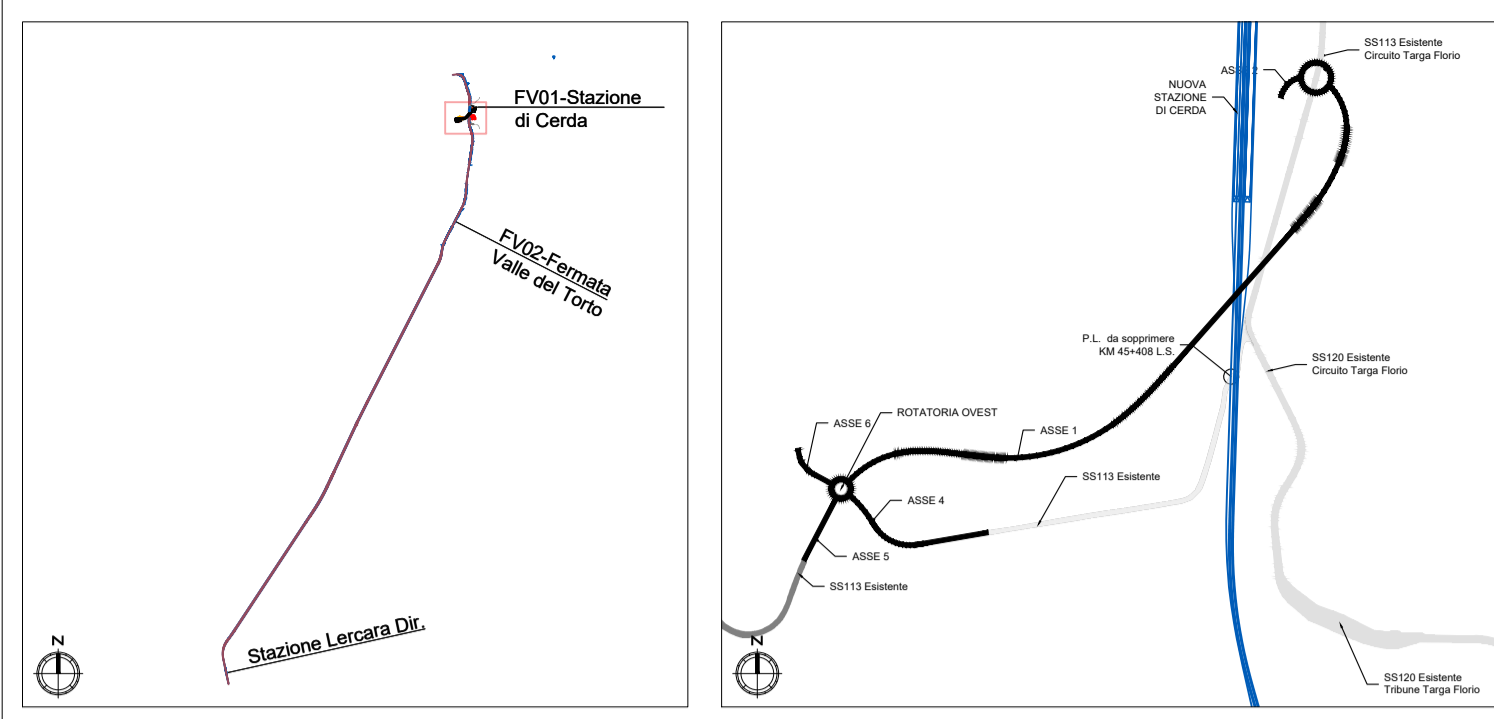

**Key plan**



**LEGENDA**

- Ferrovia esistente
- Tracciato di progetto
- NV02 assoggettata a VIA
- Aree di cantiere
- NV02 modificata
- Aree di cantiere modificate
- Circuito e Tribune della Targa Florio

COMMITTENTE:



PROGETTAZIONE:



U.O. ARCHITETTURA, AMBIENTE E TERRITORIO  
SO AMBIENTE E ENERGY SAVING

**PROGETTO DEFINITIVO**

**DIRETTRICE FERROVIARIA MESSINA - CATANIA - PALERMO  
NUOVO COLLEGAMENTO PALERMO - CATANIA**

**TRATTA FIUMETORTO - LERCARA DIRAMAZIONE (Lotto 1+2)  
Nuova Viabilità NV02**

Sovrapposto planimetria di progetto NV02 assoggettata a VIA/modificata

SCALA:  
1:2.000

COMMESSA LOTTO FASE ENTE TIPO DOC. OPERA/DISCIPLINA PROGR. REV.  
RS90 00 Y 22 P6 IM0000 001 A

Rev.	Descrizione	Redatto	Data	Verificato	Data	Approvato	Data	Autorizzato Data
A	EMISSIONE ESECUTIVA	L.Colacillo	Luglio 2023	G.Dajelli	Luglio 2023	A.Barreca	Luglio 2023	C.Ercolani Luglio 2023