





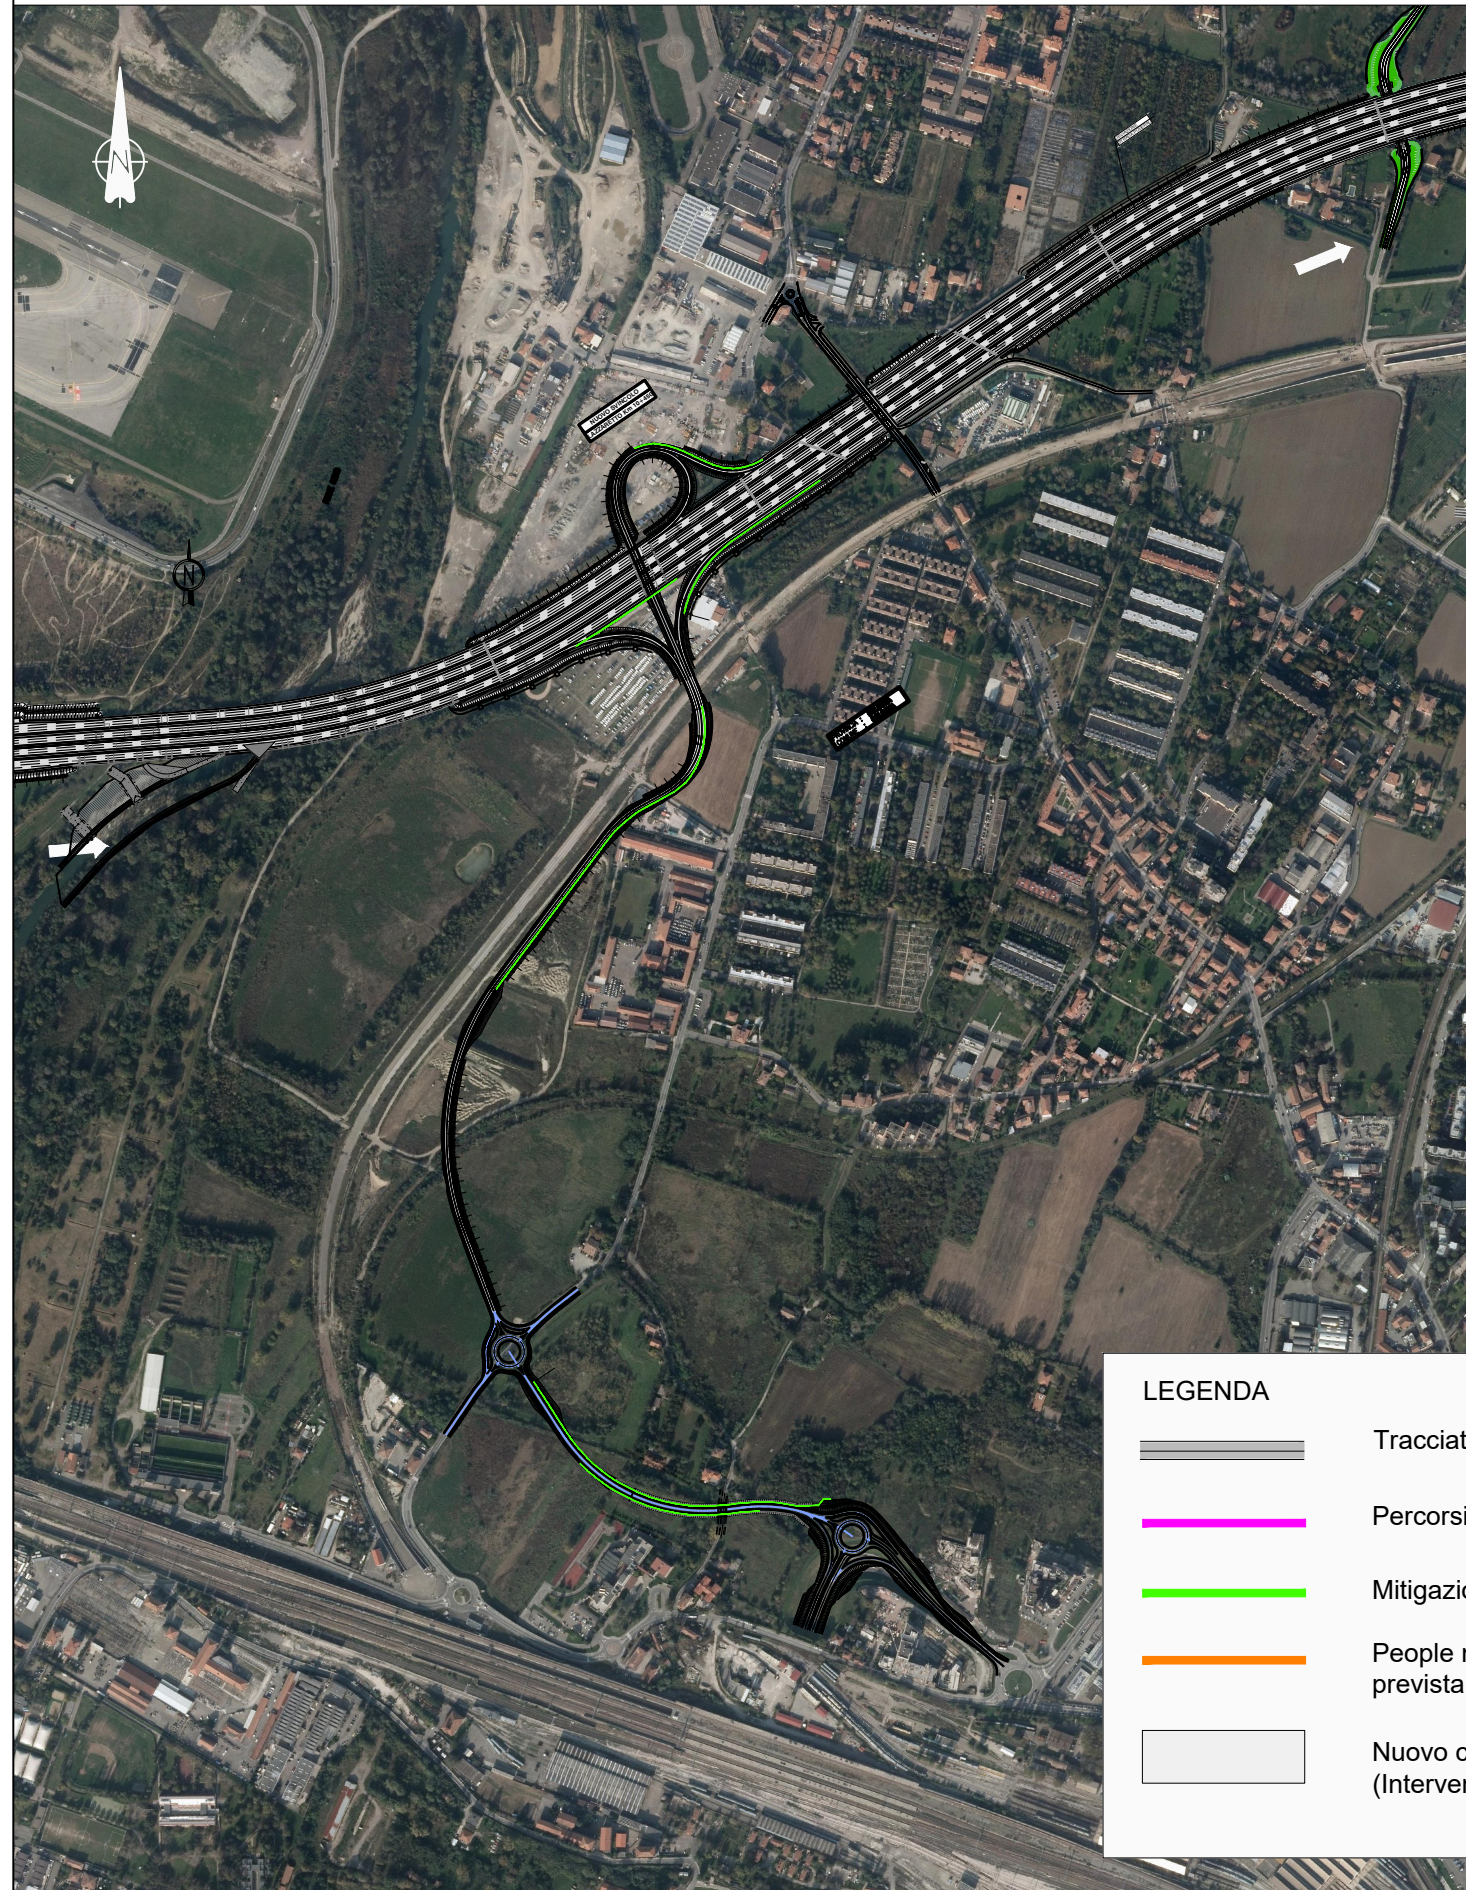


Planimetria - SIA 2017

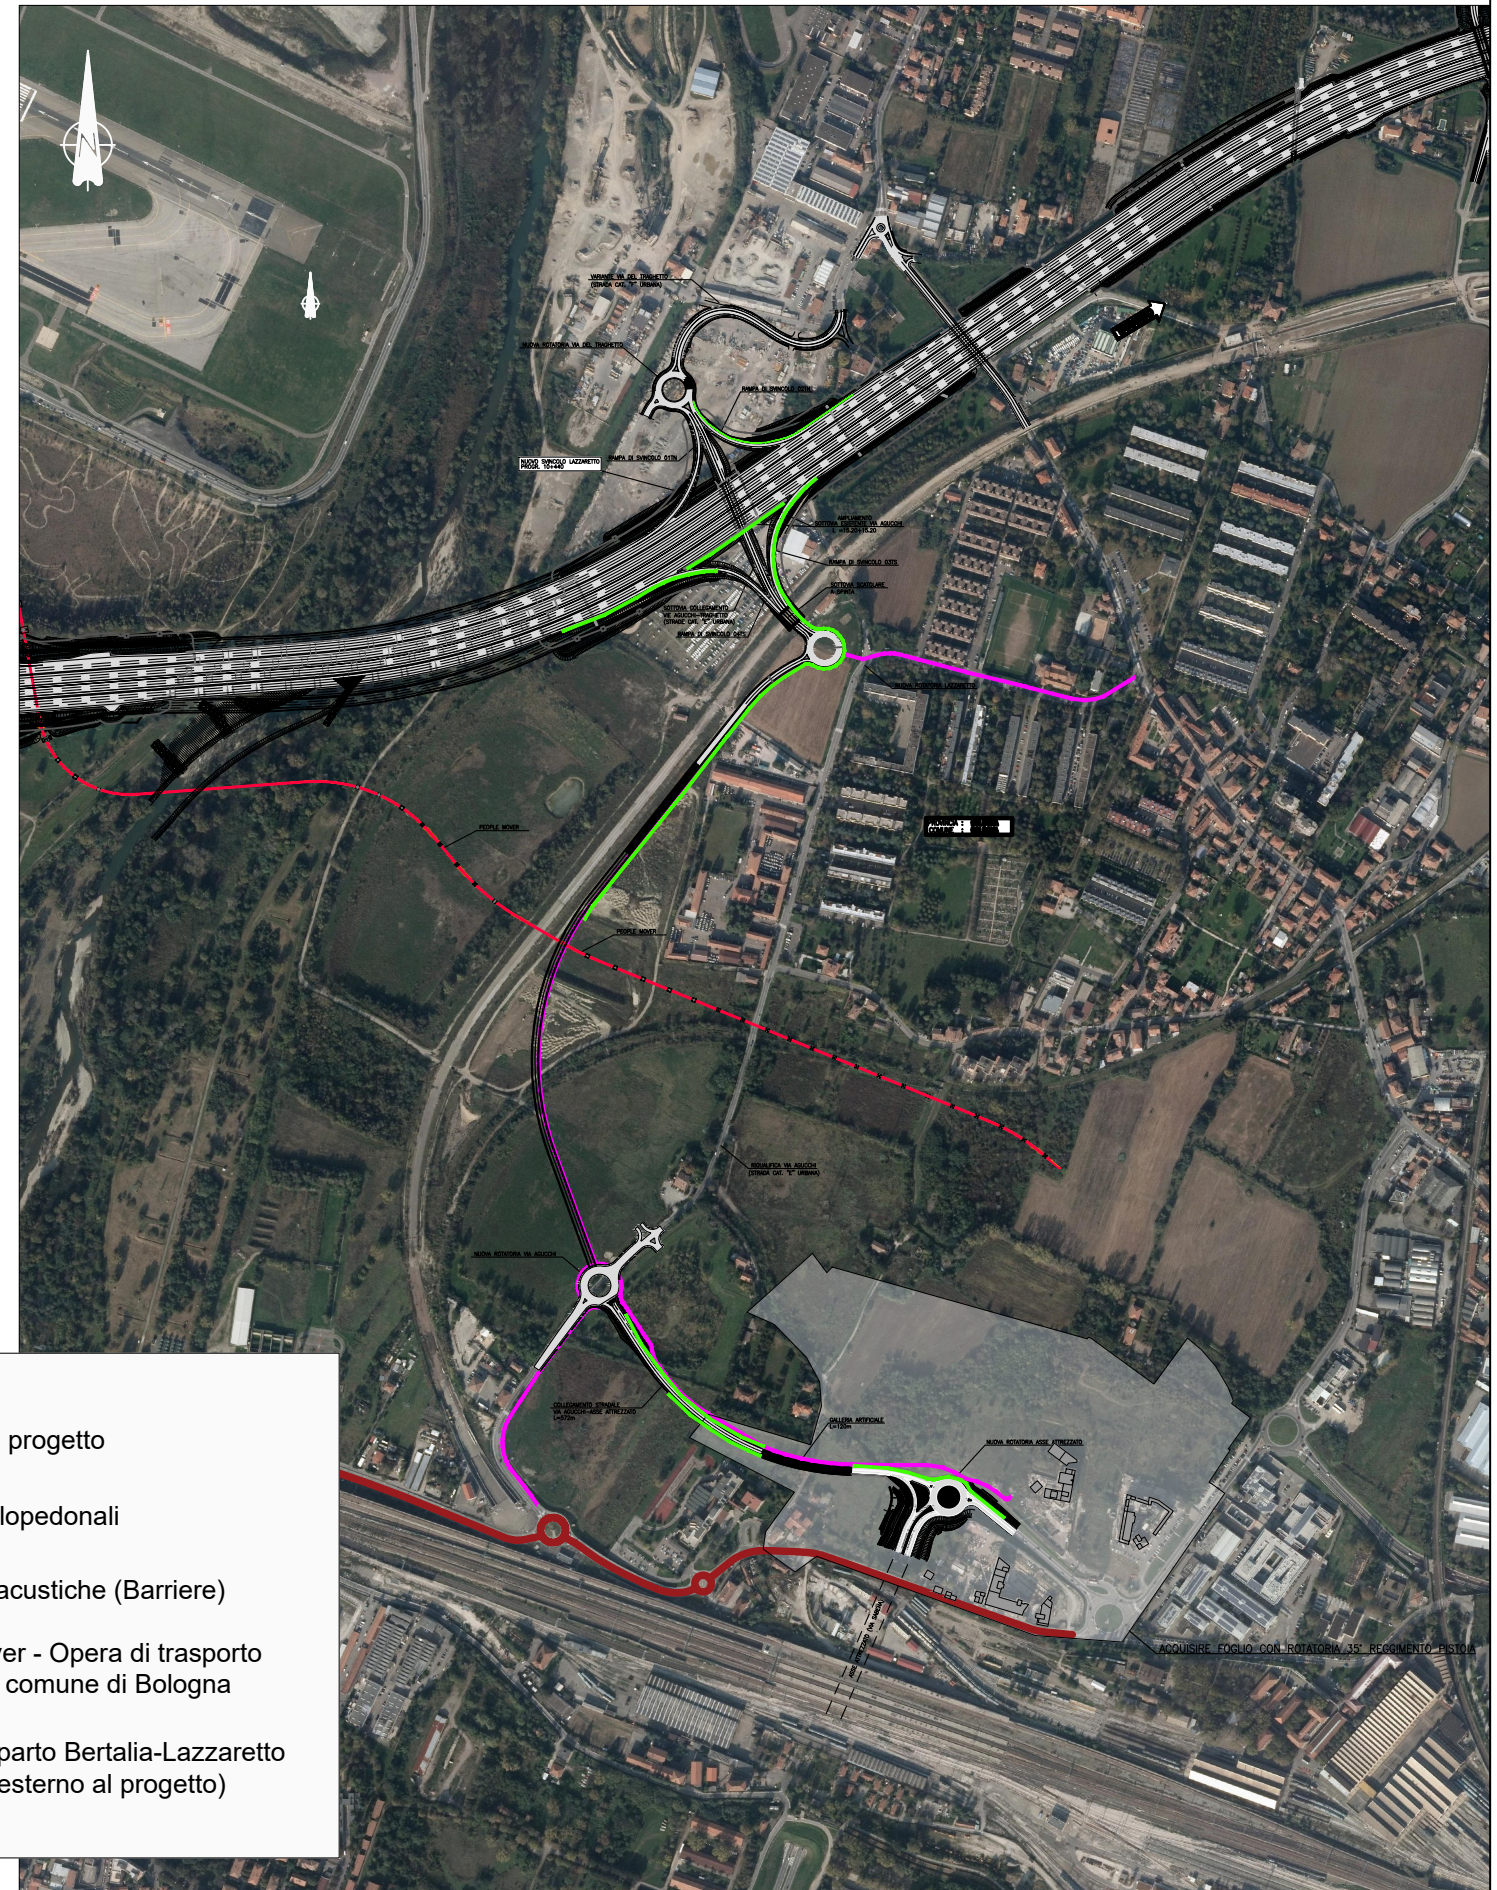

Planimetria di progetto - 2023



LEGENDA

-  Tracciato di progetto
-  Percorsi ciclopedonali
-  Mitigazioni acustiche (Barriere)
-  People mover - Opera di trasporto prevista dal comune di Bologna
-  Nuovo comparto Bertalia-Lazzaretto (Intervento esterno al progetto)