

Arpa
Regione Emilia-Romagna
Rete Geodetica Costiera per il Monitoraggio Topografico e Batimetrico - Vertici GPS stazionabili -

VERTICE: **CAR0700** Aggiornato al 02/2020

Comune: Rimini
 Località:
 Indirizzo:
 Ubicazione: Lungomare C. Triton

Intitolato da:
 Anno: 1984 Denominazione: S/2

Rede di appartenenza:
 Altre reti di appartenenza: Arpa - Rete Regionale di controllo della Lidazione - Anthon Caporali di Lidazione

Denominazione: 132020

Imquadramento geografico

Coordinate geografiche:
 UTM (E): 447099401 UTM (N): 123794244
 Datum: ITRF2000
 Datum: ITRF2000

Coordinate UTM:
 UTM (E): 447099401 UTM (N): 123794244
 Datum: ITRF2000
 Datum: ITRF2000

Quota ortometrica:
 Datum: ITRF2000
 Datum: ITRF2000

PLANIMETRIA

Coordinate Metriche
 UTM 32 - WGS84 (ETRF2000)

Isobata ogni 50 cm

INQUADRAMENTO GENERALE

Scale 1:20000

0 m 500 m 1000 m 1500 m 2000 m 2500 m 3000 m

PARAMETRI GEODETICI

ELLIPSOIDE ETRF2000 (2008) - PROIEZIONE UTM

Fuso:	32	Datum:	WGS84
Fattore di scala:	0.9996000	EPSG:	6707
Falso Est:	500000.00	Semi-asse Maggiore:	6376137
Meridiano Centrale:	00°00'00.00"	Schiacciamento Inverso:	298.2572
Origine delle Latitudini:	00°00'00.00"		

REALIZZAZIONE DI UNA CAMPAGNA DI RILIEVI TOPO-BATIMETRICI MORFOLOGICI DI DETTAGLIO CON TECNOLOGIA SBES

attività eseguita per conto di:

ECOTEC srl


COMUNE DI RIMINI
 Rilievo batimetrico dell'avamposto e della spiaggia di San Giuliano.
 Quote riferite ai capitali RGC-ARPAE

TAVOLA 1

Scale 1:1000

ADRIARILIEVI di Francesco Stechi
 Topografia e GS per l'ambiente e il territorio
 Via Castel San Pietro, 54 - 48121 Ravenna
 Telefono: +39 338 760348
 Web site: www.adriarilievi.it
 e-mail: fstechi@adriarilievi.com

Comm.:	Data Rilievi: 16/04/2021	ID:			
Rev.	Data	Descrizione	Disegnato	Verificato	Approvato

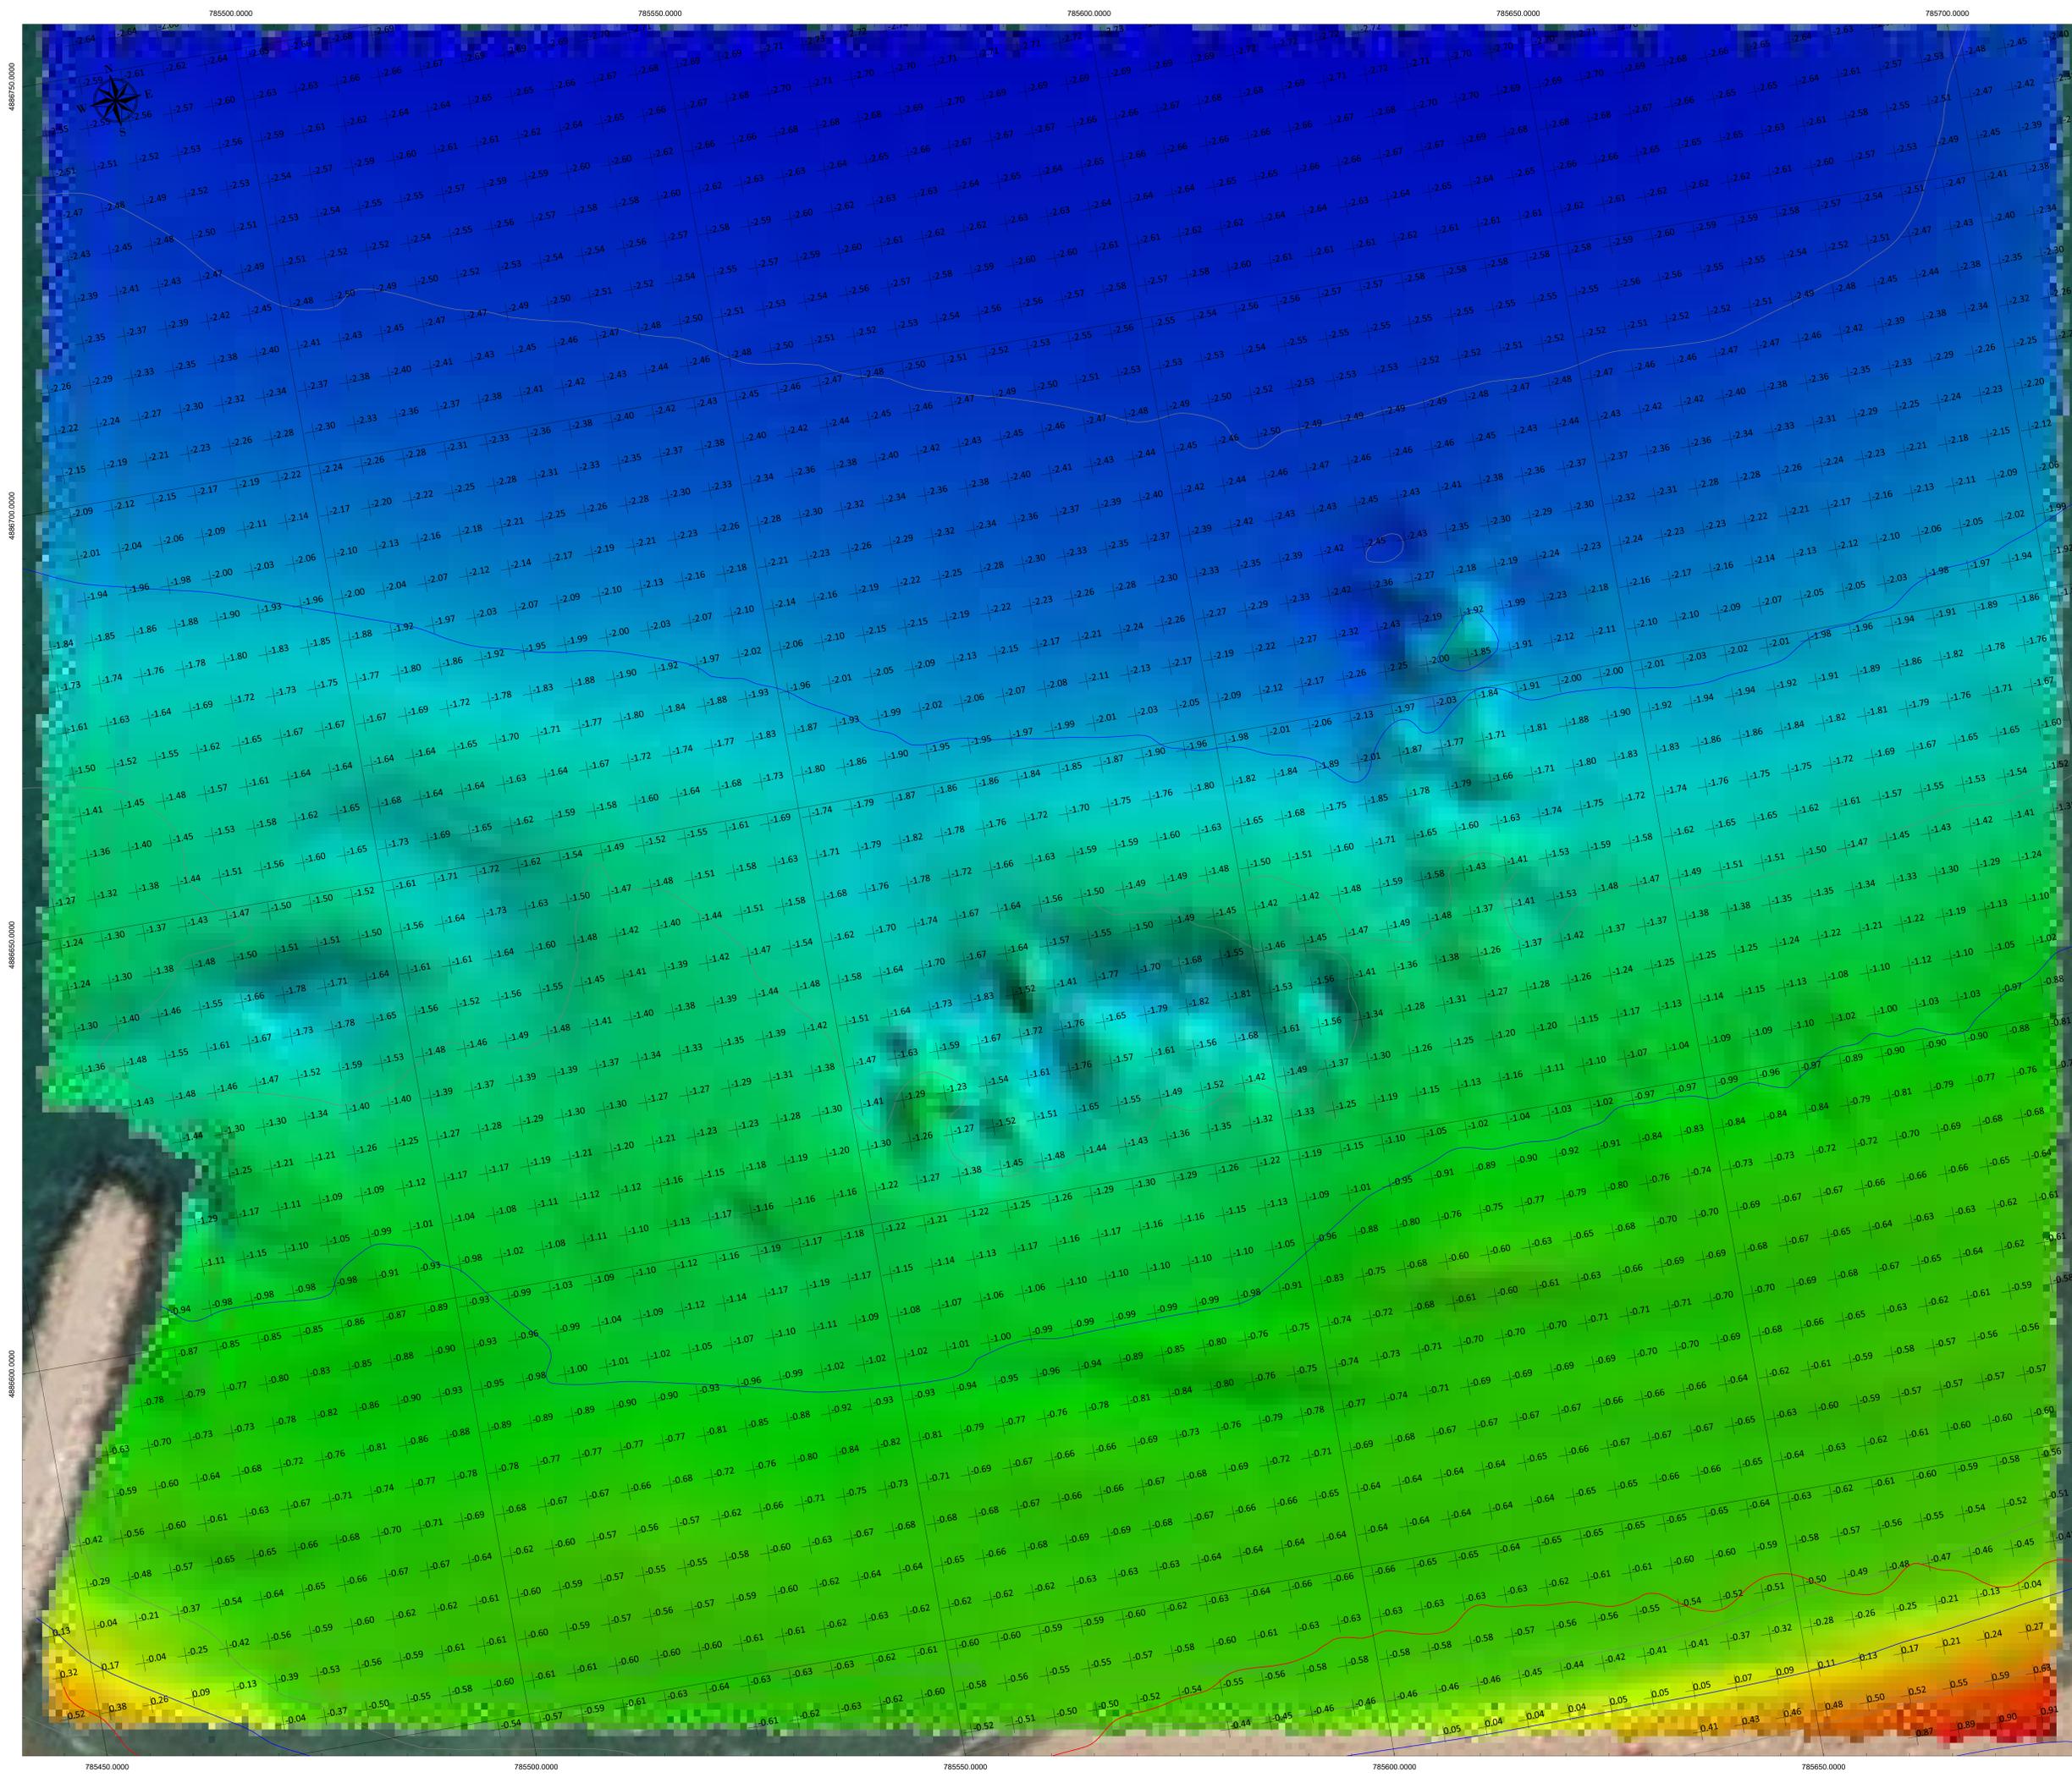

Regione Emilia-Romagna
Rete Geodetica Costiera per il Monitoraggio Topografico e Batimetrico - Vertici GPS stazionari -

VERTICE: **CAR0700** Aggiornato il 02/03

Comune: Rimini Promota: Rimini
 Indirizzo: Località:
 Ubicazione: Lungomare C. Trionfi

Istituto delidat: Anno: 1984 Denominazione: S/2
 Rete di appartenenza:
 Altra rete di appartenenza: Area - Rete Regionale di controllo della Libreria - Anthoni Caporali di Livellazione
 Denominazione: 132000

Inquadramento geografico

Coordinate geografiche
 UTM 32 - WGS84 (ETRF2000)
 Lat (°): 44.0709401 Long (°): 12.5762444 Est (m): 788366.08 Nord (m): 4884836.49

Quota ortometrica: h (m): 41.32 Data di riferimento: 05/02/11
 Quota ETRF2000: h (m): 1.85 Data di riferimento: 05/02/11

PLANIMETRIA

Coordinate Metriche
 UTM 32 - WGS84 (ETRF2000)

Isobata ogni 50 cm

INQUADRAMENTO GENERALE

Scale 1:20000

0 m 500 m 1000 m 1500 m 2000 m 2500 m 3000 m

PARAMETRI GEODETICI

ELLISSOIDE ETRF2000 (2008) - PROIEZIONE UTM


Fuso:	32	Datum:	WGS84
Fattore di scala:	0.9996000	EPSG:	6707
Falso Est:	500000.00	Semi-asse Maggiore:	6378137
Meridiano Centrale:	09°00'00.00"	Schiacciamento Inverso:	298.2572
Origine delle Latitudini:	00°00'00.00"		

REALIZZAZIONE DI UNA CAMPAGNA DI RILIEVI TOPO-BATIMETRICI MORFOLOGICI DI DETTAGLIO CON TECNOLOGIA SBES

attività eseguita per conto di:

COMUNE DI RIMINI
 Particolare del rilievo batimetrico relativo alla zona della scogliera salpata

Quote riferite ai capisaldi RGC-ARPAE

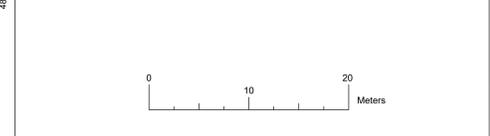


TAVOLA

2

Scale 1:250

Comm.:	Data Rilievi: 16/04/2021	ID:			
Rev.	Data	Descrizione	Disegnato	Verificato	Approvato

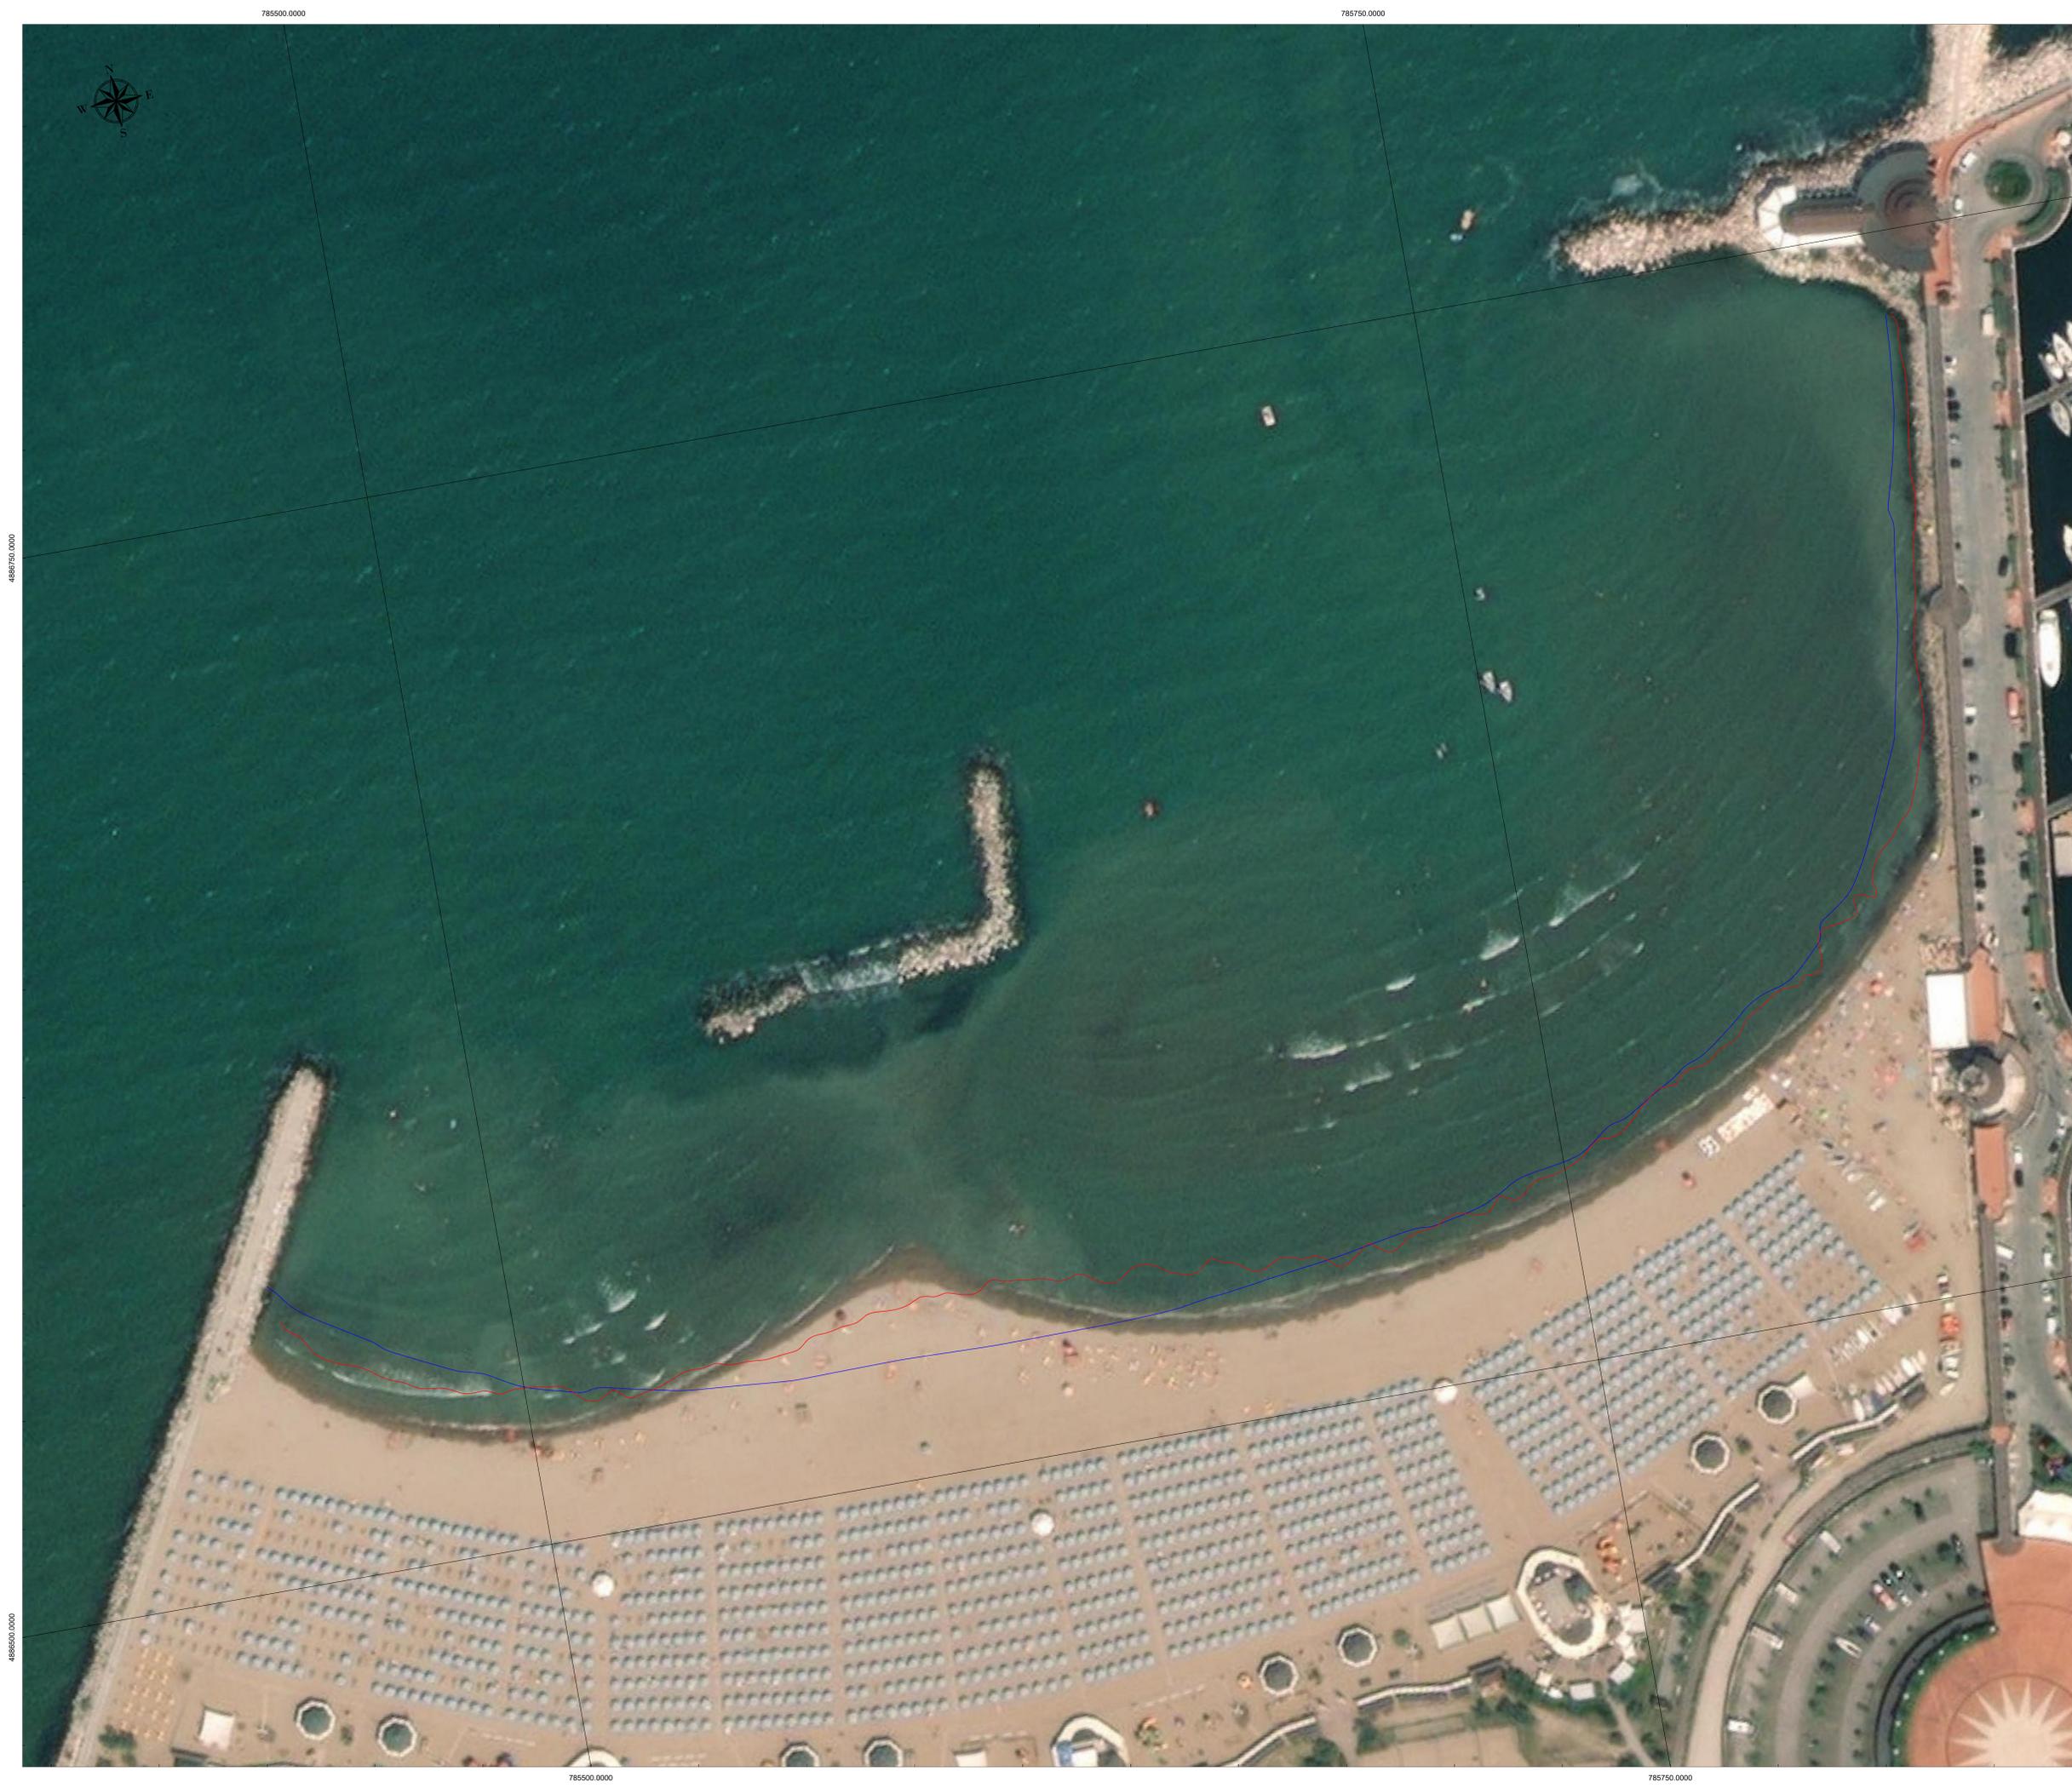

Rete Geodetica Costiera per il Monitoraggio Topografico e Batimetrico - Vertici GPS stazionabili -

VERTICE: **CAR0700** Aggiornato il 02/02/21

Comune: Rimini Provincia: Rimini
 Indirizzo: Località:
 Ubicazione: Lungomare C. Titoni

Istituto dei Rilievi: Anno: 1984 Denominazione: S/2
 Rete di appartenenza:
 Altra rete di appartenenza: Arpa - Rete Regionale di controllo della Subsidenza - Archivi Capitali di Livellazione
 Denominazione: S2200


Inquadramento geografico

Coordinate geografiche
 UTM 32N (ETRF2000) Coordinate datum
 UTM 32N (ETRF2000) ETRF2000 (WGS84)

Lat (°): 44.0709401 Long (°): 12.5762444 Elev (m): 788.906.02 Nord (m): 4884636.49
 Quota ortometrica: 7 (m): 44.32 Data di installazione: 06/04/2017
 Quota ortometrica: 8 (m): 5.85 Data di riferimento: 05/02/11

— Linea di riva Aprile 2021
— Linea di riva Dicembre 2020

PLANIMETRIA
 Coordinate Metriche
 UTM 32 - WGS84 (ETRF2000)
 Isobata ogni 50 cm

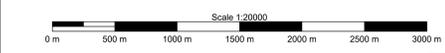

PARAMETRI GEODETICI
 ELLIPSOIDE ETRF2000 (2008) - PROIEZIONE UTM
 Fuso: 32 Datum: WGS84
 Fattore di scala: 0.9996000 EPSG: 6707
 Falso Est: 500000.00 Semi-asse Maggiore: 6378137
 Meridiano Centrale: 00°00'00.00" Schiacciamento Inverso: 298.2572
 Origine delle Latitudini: 00°00'00.00"

REALIZZAZIONE DI UNA CAMPAGNA DI RILIEVI TOPO-BATIMETRICI MORFOLOGICI DI DETTAGLIO CON TECNOLOGIA SBES

attivita' eseguita per conto di:

COMUNE DI RIMINI
 Confronto tra le linee di riva
 Quote riferite ai capitali RGC-ARPAE



TAVOLA 3 Scale 1:500

Comm.:	Data Rilievi: 16/04/2021	ID:	
Rev.	Data	Descrizione	Disegnato Verificato Approvato

4886750.0000

4886500.0000

4886750.0000

4886500.0000

785500.0000

785750.0000

785500.0000

785750.0000