



cbsm

Consorzio
Bonifica
Sardegna
Meridionale

Via Dante, 254 - 09128 CAGLIARI
telefono 070 40951- fax 070 4095340
web: <http://www.cbsm.it> email: cbsm@cbsm.it
Codice Fiscale - Partita IVA 80000710923



MOD. INVIO:

- Racc.
- Raccom. A/R
- Corriere
- Telematica
- Posta P.
- Fax
- P.E.C.
- A Mano

Allegati 2

OGGETTO:

[ID: 9713] Procedura di Valutazione di Impatto Ambientale (V.I.A.), ai sensi dell'art. 23 del D.Lgs. 152/2006, e s.m.i., relativa al progetto di un parco eolico con potenza pari a 55,8 MW, con relative opere di connessione alla RTN, ubicato nei Comuni di Sardara (SU), Villanovaforru (SU), Sanluri (SU) e Lunamatrona (SU). Proponente: Asja Serra S.r.l. - Autorità Competente: Ministero dell'Ambiente e della Sicurezza Energetica (M.A.S.E.). Richiesta osservazioni avviso del 06.12.2023

Conferma parere tecnico del 24.05.2023, prot.n. 6927.

Nota inviata solo a mezzo P.E.C. o email
SOSTITUISCE L'ORIGINALE
ai sensi del D.P.R. 445/2000, art 43, comma 6
d.lgs 82/2005, art 47 commi 1 e 2

E.p.c.

Ministero della Transizione Ecologica
Direzione generale valutazioni ambientali
VA@pec.mite.gov.it
Commissione Tecnica P.N.R.R./P.N.I.E.C.
COMPNIEC@pec.mite.gov.it

Regione Autonoma della Sardegna
Assessorato della Difesa dell'Ambiente
Direzione Generale dell'Ambiente
Servizio Valutazione Impatti e Incidenze Ambientali.
difesa.ambiente@pec.regione.sardegna.it

Direttore Vicario Area Tecnico Ambientale
Ing. Andrea Mandras
andrea.mandras@cbsm.it

Capo Settore Gestione Irrigua
Geom. Paolo Cassaro
paolo.cassaro@cbsm.it

Capo Settore Distretto 3
San Gavino - Villacidro
Geom. Riccardo Musanti
riccardo.musanti@cbsm.it

Tecnico incaricato Distretto 3
Geom. Gabriele Putzolu
gabriele.putzolu@cbsm.it

Tecnico incaricato Distretto 3
P.I. Pier Franco Curreli
pierfranco.curreli@cbsm.it

Si fa riferimento alla nota di Codesta Direzione Generale dell'Ambiente Servizio Valutazione Impatti e Incidenze del competente Assessorato Regionale della Difesa dell'Ambiente con prot. n° 36855 in data 10.12.2023, acquisita al protocollo consortile in data 11.12.2023 con il n° 18029, relativamente alla istanza di cui all'oggetto, per comunicare quanto segue.

VISTA, la comunicazione alla richiesta di osservazioni del M.A.S.E. relativa ad una nuova fase di consultazione finalizzata all'esame delle integrazioni trasmesse dal proponente.

SI CONFERMA, quanto già espresso da questo Consorzio in termini di rilascio di Parere Tecnico con la nota allegata n. 6927 del 24.05. 2023..

Distinti saluti.

Il Direttore Vicario dell'Area Agraria
(Dott. Agr. Paolo Podda)

AREA AGRARIA
cbsm@cbsm.it

Capo Settore: Nicola Dessi
Funzionario Istruttore: Stefano Porcelli.
Funzionario Istruttore: Carlo Monari
MITE/Assessorato Difesa/ Asja Serra srl
11/12/2023



cbsm

Consorzio
Bonifica
Sardegna
Meridionale

Via Dante, 254 - 09128 CAGLIARI
telefono 070 40951- fax 070 4095340
web <http://www.cbsm.it> email cbsm@cbsm.it
Codice Fiscale - Partita IVA 80000710923


Associazione Nazionale
Bonifiche e Irrigazione

MOD. INVIO:

- Racc.
- Raccom. A/R
- Corriere
- Telematica
- Posta P.
- Fax
- P.E.C.
- A Mano

Allegati ___1___

OGGETTO:

[ID: 9713] Procedura di Valutazione di Impatto Ambientale (V.I.A.), ai sensi dell'art. 23 del D.Lgs. 152/2006, e s.m.i., relativa al progetto di un parco eolico con potenza pari a 55,8 MW, con relative opere di connessione alla RTN, ubicato nei Comuni di Sardara (SU), Villanovaforru (SU), Sanluri (SU) e Lunamatrona (SU). Proponente: Asja Serra S.r.l. - Autorità Competente: Ministero dell'Ambiente e della Sicurezza Energetica (M.A.S.E.). Richiesta contributi istruttori. Parere tecnico.

Nota inviata solo a mezzo P.E.C. o e-mail
SOSTITUISCE L'ORIGINALE
ai sensi del D.P.R. 445/2000, art 43, comma 6
d.lgs 82/2005, art 47 commi 1 e 2

Si fa riferimento alla nota di Codesta Amministrazione con prot. n° 15802 in data 22.05.2023, acquisita al protocollo consortile in data 23.05.2023 con il n° 6821 con la quale, relativamente all'intervento in oggetto è stata allegata la documentazione progettuale al fine della acquisizione del parere tecnico dello scrivente Consorzio.

Al riguardo si comunica che dalla analisi della cartografia presentata le opere in progetto, interferiscono, in parte, con opere pubbliche di irrigazione della rete tubata, rete di dreno e scolo, pertanto, comunica che l'atto di nullaosta potrà essere concesso solo in esito alle fasi conclusive di idoneo sopralluogo congiunto dove saranno evidenziate le modalità tecniche di risoluzione delle interferenze, nonché saranno regolamentati gli aspetti di natura amministrativa.

Area Agraria
cbsm@cbsm.it

Capo Settore: Nicola Dessi
Funzionario Istruttore: Stefano Porcelli
Funzionario Istruttore: Carlo Monari
Assessorato Difesa/ Asja Serra S.r.l.
23/05/2023

Spett.le

Regione Autonoma della Sardegna
Assessorato della Difesa dell'Ambiente
Direzione Generale dell'Ambiente
Servizio Valutazione Impatti e Incidenze
Ambientali.

difesa.ambiente@pec.regione.sardegna.it

E,p.c

Direttore Vicario Area Tecnico Ambientale
Ing. Andrea Mandras
andrea.mandras@cbsm.it

Capo Settore Gestione Irrigua
Geom. Paolo Cassaro
paolo.cassaro@cbsm.it

Capo Settore Distretto 3
San Gavino - Villacidro
Geom. Riccardo Musanti
riccardo.musanti@cbsm.it

Collaboratore tecnico Distretto 3
Dott. Massimiliano Cocco
massimiliano.cocco@cbsm.it

Tecnico incaricato Distretto 3
P.I. Pier Franco Curreli
pierfranco.curreli@cbsm.it

Al fine di rendere più esaustiva la descrizione delle citate interferenze si allega un file in formato pdf, recante i distretti irrigui consortili interessati.

Il presente parere non autorizza in alcun modo l'esecuzione dei lavori.

Appare opportuno ribadire quanto sia importante porre la giusta attenzione alle opere del Demanio dello Stato che il Consorzio ha il compito istituzionale di vigilare al fine di garantire, inoltre, la continuità del servizio di pubblica utilità ai sensi della legge 12 Giugno 1990 n 146, necessario alla salvaguardia della sicurezza della collettività e della filiera produttiva del mondo agricolo.

Si comunica pertanto, che permane la necessità, ai fini del rilascio definitivo del certificato di Nulla Osta, di ricevere idonei elaborati progettuali, a seguito di sopralluogo, con i quali si propone la soluzione tecnica per il superamento delle interferenze individuate, oltre alla necessità di materializzare i punti del tracciato dell'opera, proprio in corrispondenza delle opere Consortili, al fine di determinare l'esatta consistenza delle reali interferenze e ciò sarà da effettuarsi congiuntamente con i tecnici consortili, per superare anche con la presentazione di nuovi elaborati esecutivi e relativi dettagli, le interferenze.


Al fine di volere procedere con speditezza alla verifica dei luoghi si richiede alla Società interessata alle opere private di prendere contatto con i tecnici consortili ed in particolare del Responsabile del Distretto 3, ufficio di San Gavino - Villacidro, Geom. Riccardo Musanti, raggiungibile al n. 070 9339483 - 329 9043392; Area Tecnico Ambientale reti di dreno e scolo, frangivento, Geom. Carlo Monari 070 4095353 - 3299043390, o mediante indirizzi di posta elettronica dedicati.

Distinti saluti.

Il Direttore Vicario dell'Area Agraria
(Dott. Agr. Paolo Podda)



INQUADRAMENTO GENERALE IMPIANTO SU ORTOFOTO - SCALA 1:20.000

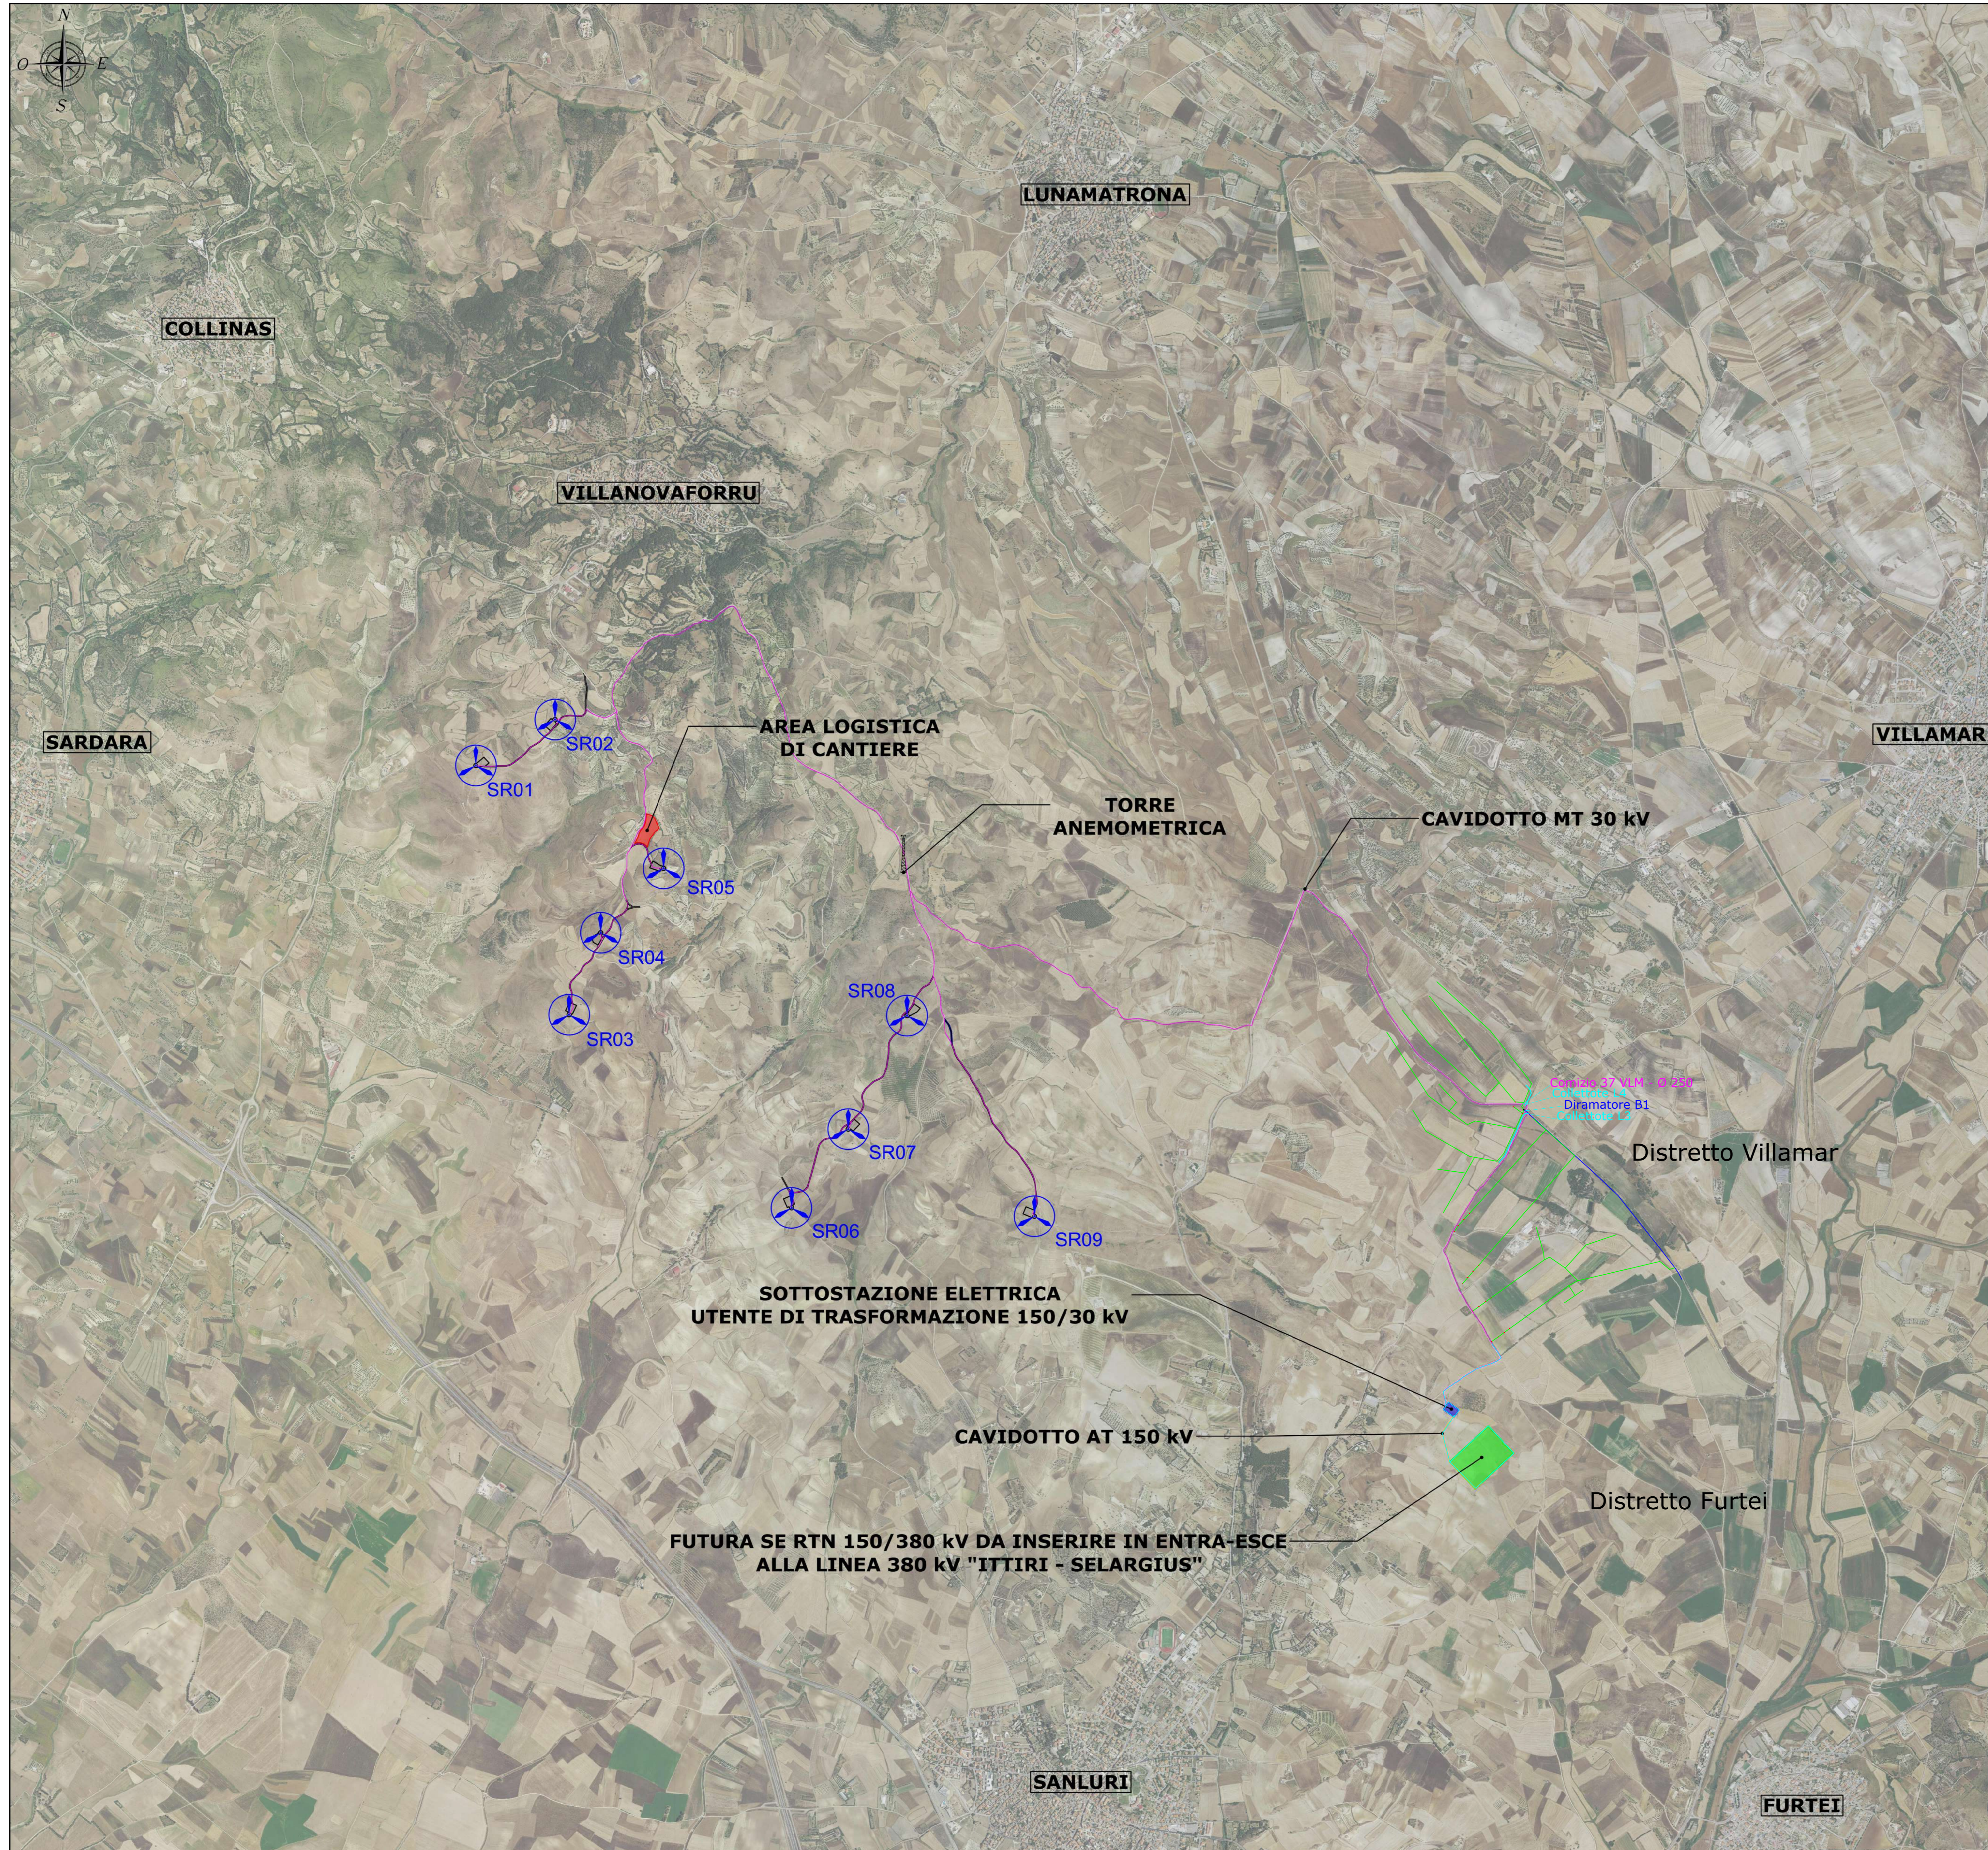

LEGENDA	
SIMBOLO	DESCRIZIONE
	Aerogeneratori in progetto
	Torre anemometrica
	Piazzole di cantiere
	Viabilità di impianto
	CAVIDOTTO MT 30 kV
	CAVIDOTTO AT 150 kV
	Area logistica di cantiere
	Futura SE RTN 150/380 kV da inserire in entra-esce alla linea 380 kV "Ittiri - Selargius"
	SSE Utente di trasformazione 150/30 kV
	Corsi d'acqua

	Distretto irriguo Villamar
	Condotte principali
	Condotte comiziali
	Canali CBSM

Regione: Sardegna
 Provincia: Sud Sardegna
 Comune: Sanluri - Villanovaforru - Sardara - Lunamatrona
 Località: Serras

PARCO EOLICO "SERRAS"
 Progetto Definitivo

Titolo: Inquadramento generale impianto su Ortofoto

CODICE ELABORATO GRAFICO
IT / EOL / E-SERRA / PDF / C / PLN / 018 - a

Visti / Timbri:

Note:

REVISIONI					
Data	Rev.	Descrizione revisioni	Elaborato:	Controllato:	Approvato:
06/03/2023	a	Emissione	IAT	Asja Serra s.r.l.	IAT(GP)