



Sistema di coordinate
UTM-WGS 1984 - fuso33

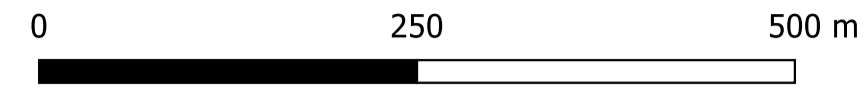

Legenda

Area Occupata dalla Centrale Agrovoltaica

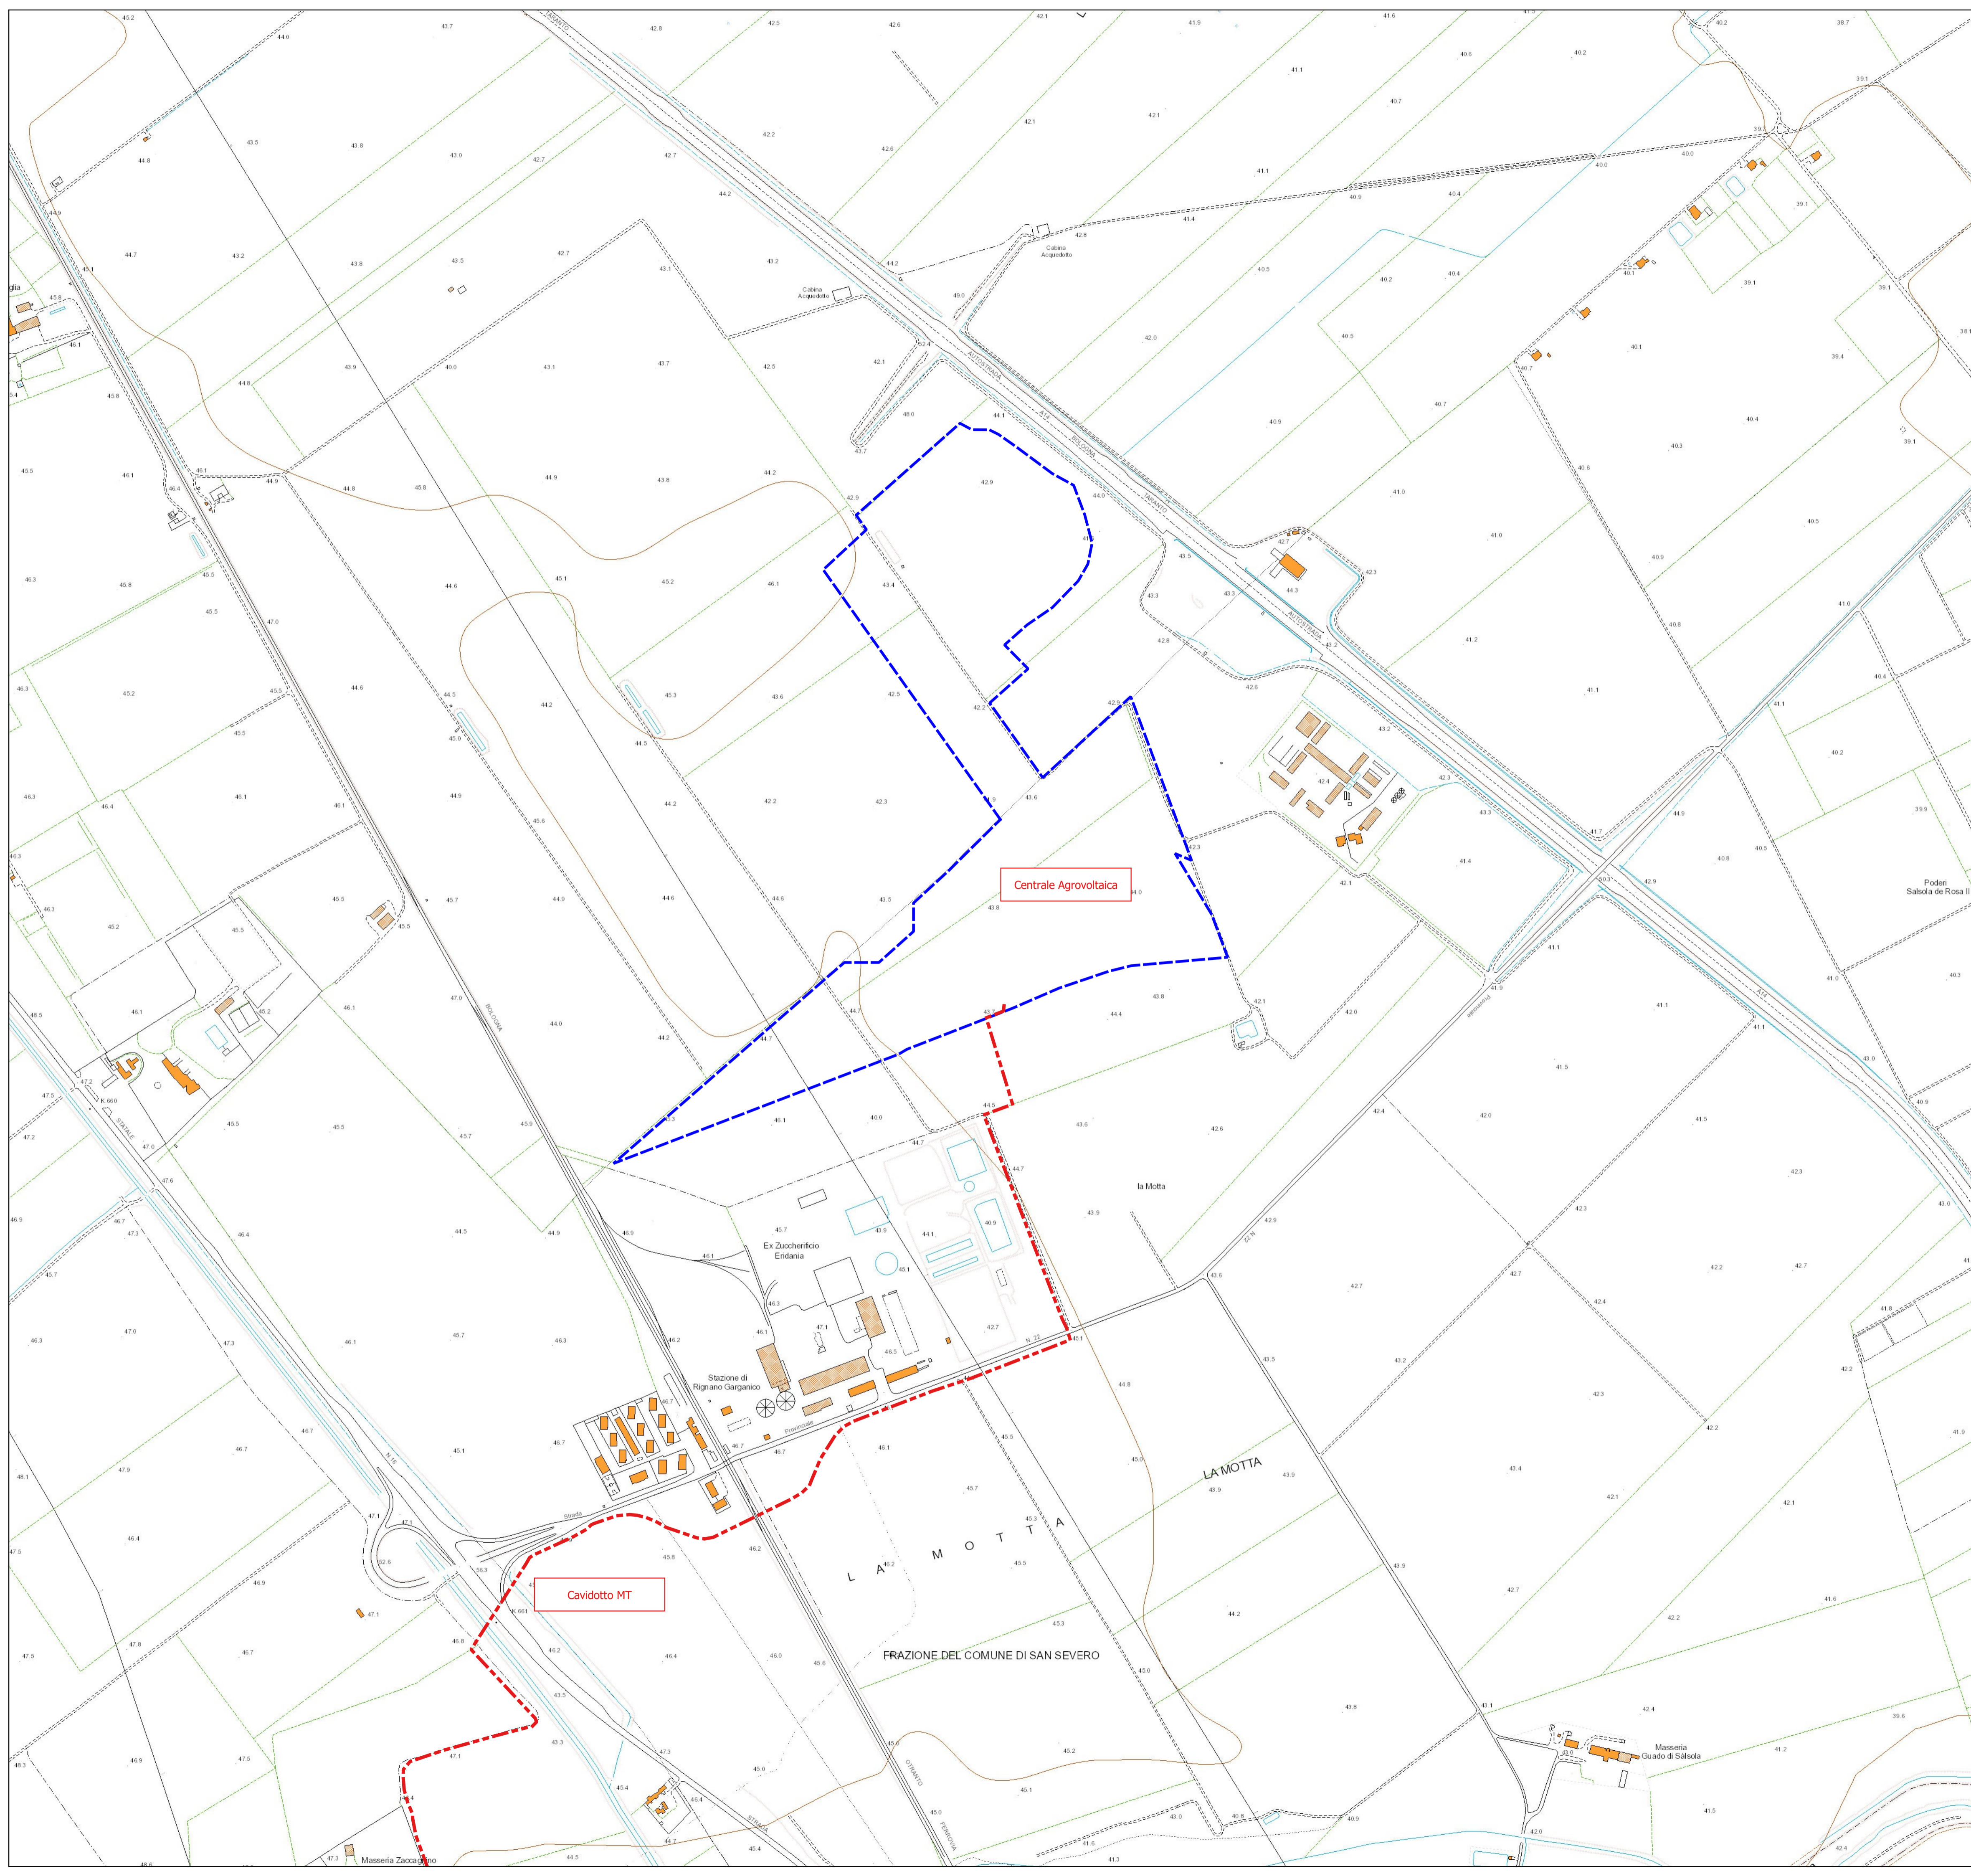

AGROVOLTAICO "LA MOTTA"

Progetto per la costruzione e l'esercizio di un impianto agrovoltaico per la produzione di energia elettrica da fonte fotovoltaica e delle relative opere ed infrastrutture connesse, della potenza elettrica di 30,7664 MW DC 26,14 MW DC* e 30,00 MW AC 25,00 MW AC*, con contestuale utilizzo del terreno ad attività agricole di qualità e apicoltura, da realizzare nel Comune di Foggia (FG) e nel Comune di San Severo (FG) in località "La Motta"

* Revisione n. 1: Modifiche al progetto consistenti nella variazione planimetrica all'area interessata dall'impianto agrovoltaico, ora ricadente in aree idonee di cui al D.lgs. 199/2021 s.m.i., nella riduzione della superficie totale occupata dal sistema agrovoltaico (S to) e nella riduzione della potenza elettrica.

PROGETTO DEFINITIVO

<p>Proponente dell'impianto FV: ILOS INE FOGGIA 1 Srl A Company of ICS New Energy S.p.A. INE FOGGIA 1 S.r.l. Piazza di Sant'Anastasia n. 7, 00186, Roma (RM) PEC: inefoggia1srl@legalmail.it</p>		<p>Gruppo di progettazione: Ing. Giovanni Montanarella - progettazione generale e progettazione elettrica Arch. Giuseppe Pulizzi - progettazione generale e coordinamento gruppo di lavoro Ing. Salvatore Di Croce - progettazione generale, studi e indagini idrologiche e idrauliche Dott. Arturo Urso - studi e progettazione agronomica Ing. Angela Cuonzo - studio d'impatto ambientale e analisi territoriale Geom. Donato Lensi - studio d'impatto ambientale e rilievi topografici Dott. Geologo Baldassarre F. La Tessa - studi e indagini geologiche, geotecniche e sismiche Dott. Archeologo Antonio Saponara - studi e indagini archeologiche Ing. Nicola Robles - valutazione d'impatto acustico Ing. Filippo A. Filippetti - valutazione d'impatto acustico</p>	
<p>CHIERICONI SERGIO Documento firmato digitalmente, ai sensi del D.Lgs. 28.12.2000 n. 445 s.m.i. e del D.Lgs. 7.03.2005 n. 82 s.m.i.</p>		<p>Elaborato redatto da: Ing. Salvatore Di Croce Ordine degli Ingegneri - Provincia di Potenza - n. 1733</p>	
<p>Partner del progetto agronomico e Coordinatore generale e progettazione: m2 energia M2 ENERGIA S.r.l. Via C. D'Ambrosio n. 6, 71016, San Severo (FG) m2energia@gmail.com - m2energia@pec.it</p>		<p>Spazio riservato agli uffici:</p>	
<p>GIANCARLO FRANCESCO DIMAURO Documento firmato digitalmente, ai sensi del D.Lgs. 28.12.2000 n. 445 s.m.i. e del D.Lgs. 7.03.2005 n. 82 s.m.i.</p>			
<p>Titolo elaborato: PD Planimetria stato di fatto su CTR</p>		<p>Codice elaborato: PD01_11_01</p>	
<p>N. progetto: FG0Fo02</p>	<p>Codice identificativo MASE - ID: 9119</p>	<p>Codice A.U.: SBR9AC8</p>	<p>Protocollo:</p>
<p>Redatto il: 26/09/2022</p>	<p>Revisione: Revisione n. 1 del 27/10/2023</p>	<p>Scala: 1:5.000</p>	<p>Formato di stampa: A1</p>
<p>Nome_file o Identificatore: FG0Fo02_PD01_11_01_StatoAttualeCTR</p>			