

NOTA

L'area interessata dall'impianto, intesa come la superficie totale occupata dal sistema agrovoltatico nella nuova configurazione progettuale, ovvero la (Stot) richiamata nelle "Linee guida in materia di Impianti Agrovoltatici" (Giugno 2022) pubblicate dal MITE, viene rimodulata. Nella nuova configurazione l'area interessata dall'impianto è stata selezionata e perimetrata in modo da rispettare i requisiti richiesti per la definizione di aree idonee ai sensi dell'art. 20 del D.lgs. 8/11/2021, n. 199 e s.m.i.

Nello specifico, l'area interessata dall'impianto (Stot) non è ricompresa nel perimetro dei beni sottoposti a tutela ai sensi del D.lgs. 22/01/2004, n. 42 e s.m.i.

Inoltre, nella nuova configurazione l'impianto agrovoltatico proposto interessa unicamente aree agricole definite idonee ai sensi dell'art. 20, comma 8, lettera c-ter, punto 3) e ai sensi dell'art. 20, comma 8, lettera c-quater) del D.lgs. 8/11/2021, n. 199 e s.m.i.

Le aree suddette, infatti:

- sono in parte adiacenti alla autostrada E55 (A14 Adriatica) e ricadono entro una distanza di 300 metri dall'area catastale della rete autostradale;

- per la restante parte non sono ricomprese nel perimetro dei beni sottoposti a tutela ai sensi del D.lgs. 22/01/2004, n. 42 e s.m.i. e non ricadono nella fascia di rispetto, determinata considerando una distanza di cinquantotto metri dal perimetro di beni sottoposti a tutela ai sensi della Parte seconda oppure dell'articolo 136 del D.lgs. 22/01/2004, n. 42 e s.m.i., dei beni sottoposti a tutela. In tal senso il bene più vicino è il "regio trattorello Motta - Villanova" che dista da essi 500 metri.

LEGENDA

Componenti dell'impianto agrovoltatico e opere connesse

- Area Impianto agrovoltatico (Stot)
Cavidotto MT di collegamento tra l'impianto e la sottostazione 30/36 kV

Impianto agrovoltatico - Aree idonee - art. 20 del D.lgs. 8/11/2021, n. 199 e s.m.i.

- Area idonea, ai sensi dell'art. 20, comma 8, lettera c-ter, punto 3)
Area idonea ai sensi dell'art. 20, comma 8, lettera c-quater)

Aree vincolate ai sensi della Parte II del D.lgs. 22/01/2004, n. 42 e s.m.i.

Area catastale tratturi


Autostrada E55 (A14 Adriatica)

Area catastale autostrada

Buffer

- Buffer di 500 metri da area catastale tratturi
Buffer di 300 metri da area catastale autostrada

CTR Puglia

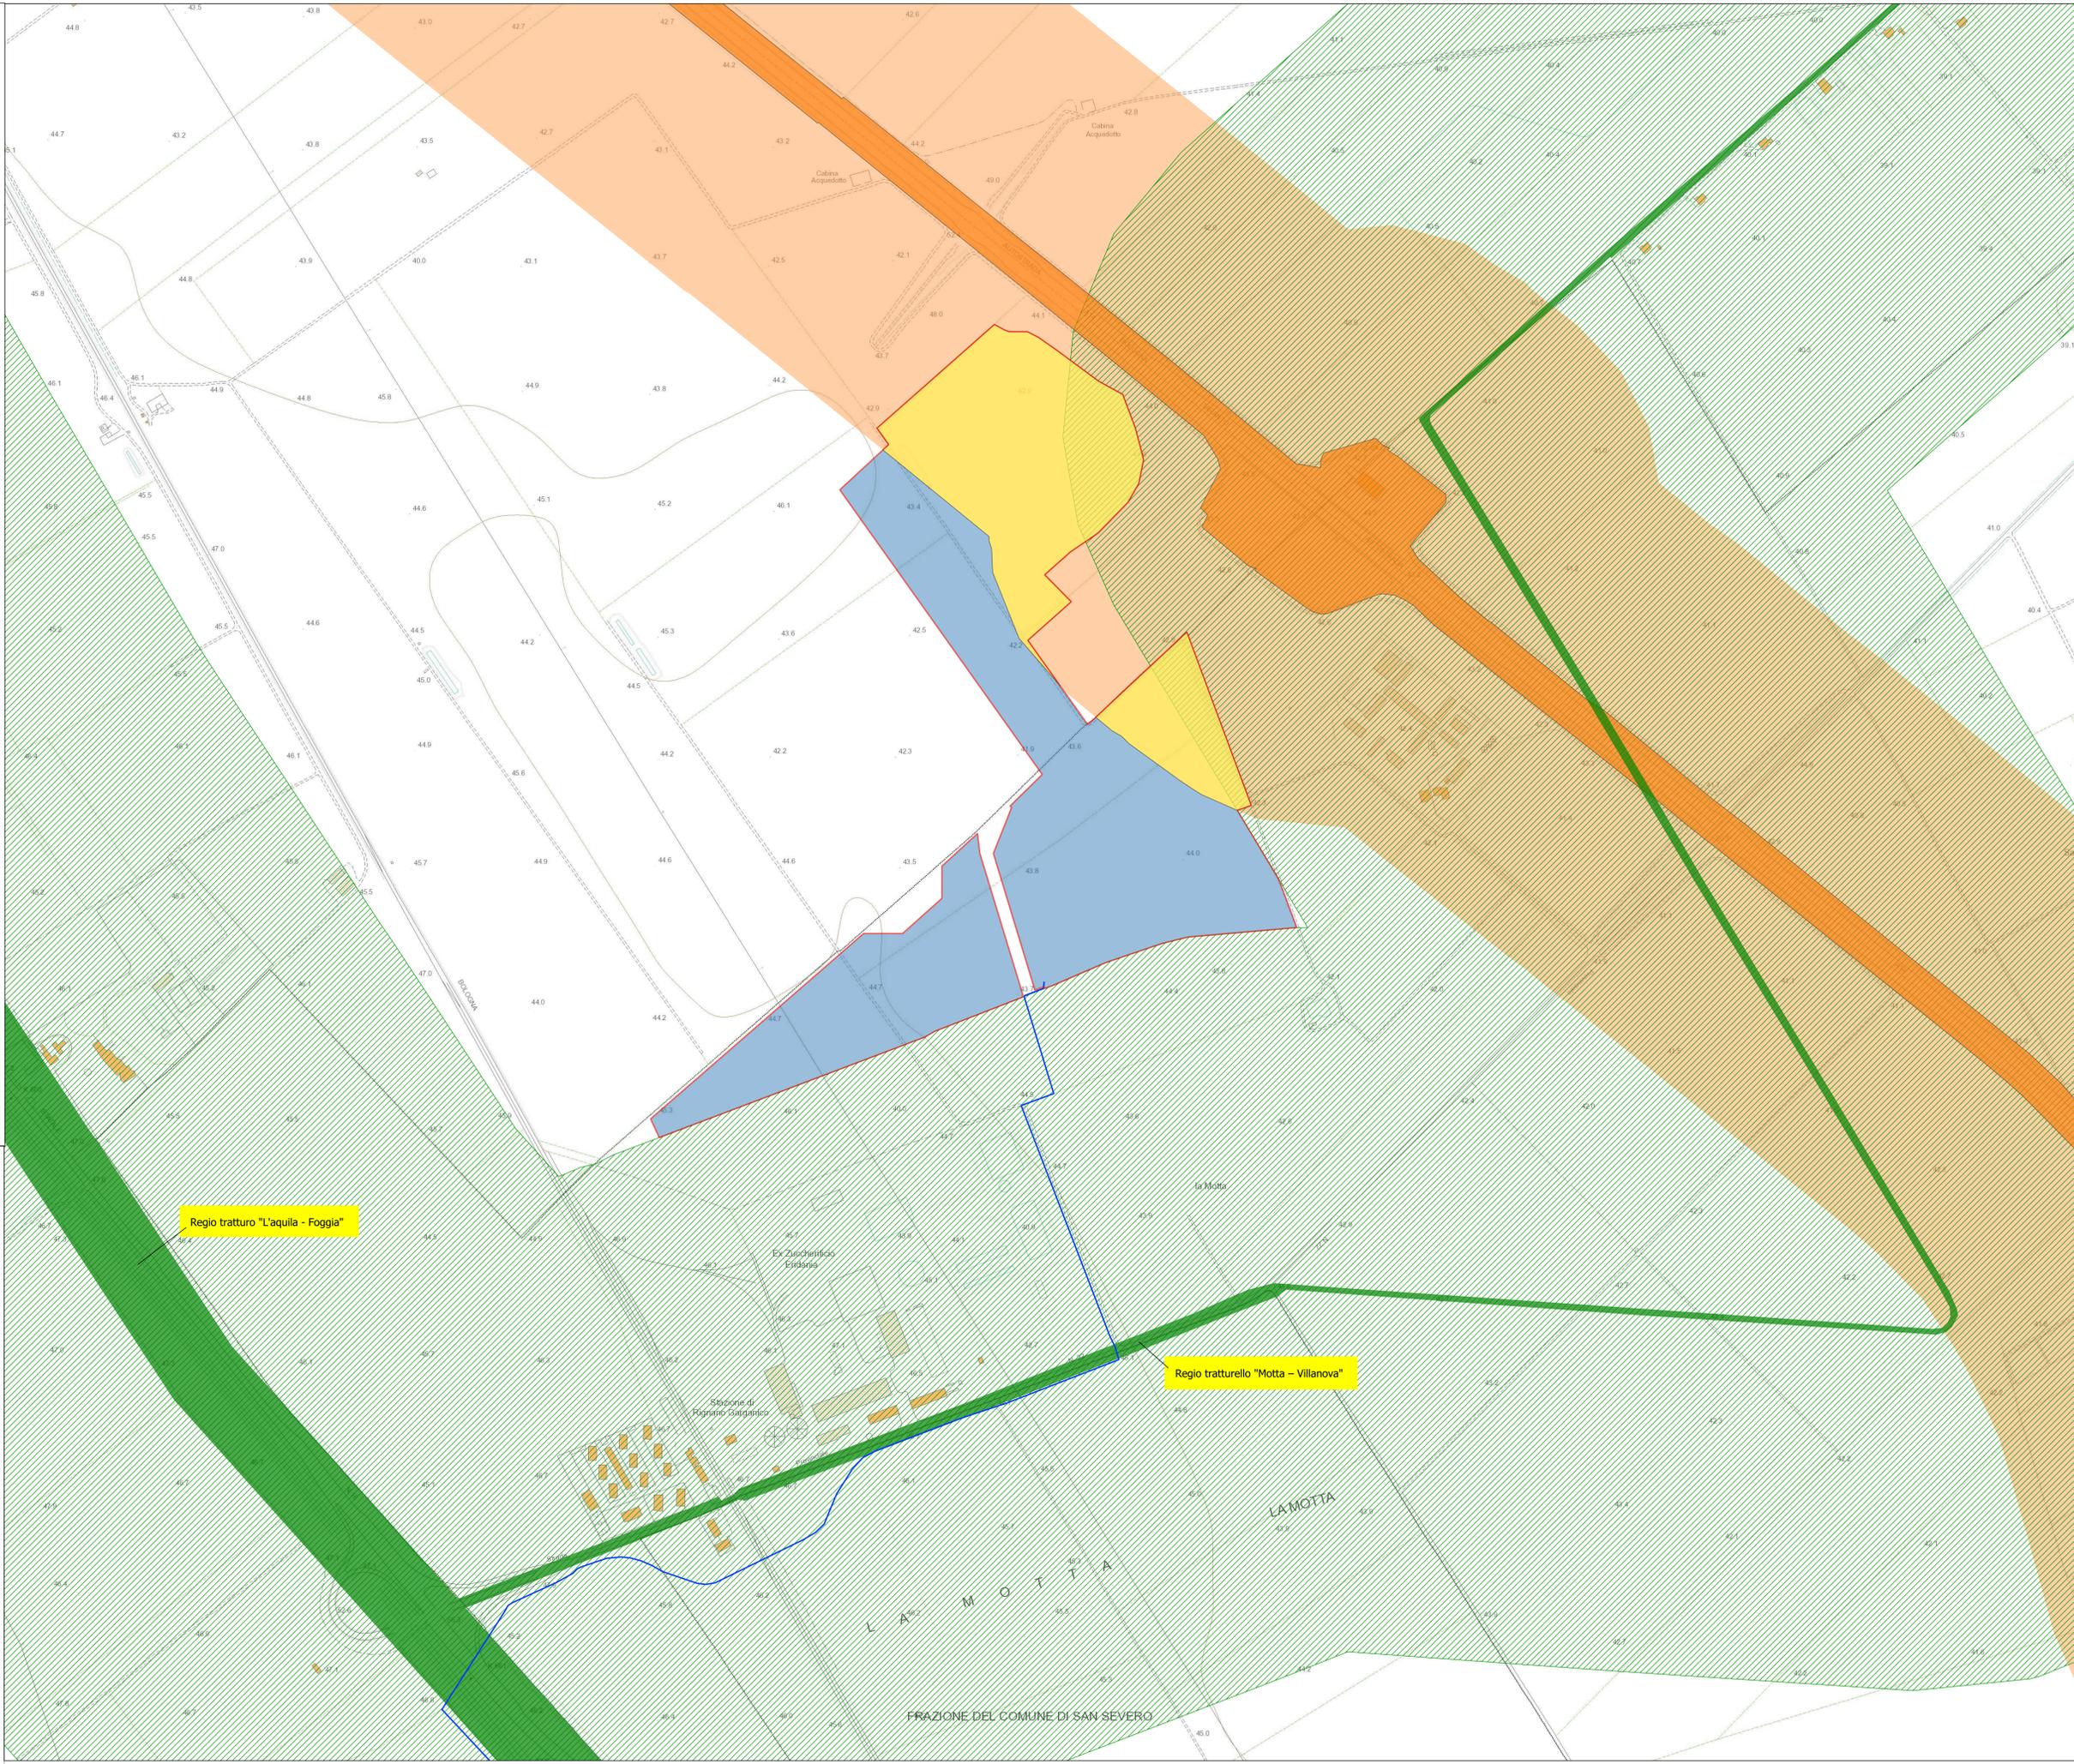

Administrative and technical information block containing logos of Regione Puglia, Provincia di Foggia, Comune di Foggia, and Comune di San Severo. It includes the project title 'AGROVOLTAICO "LA MOTTA"', a detailed description of the photovoltaic system, and lists of project partners, consultants, and technical specifications.

Table with project metadata including project number (FC07602), revision number (27/10/2023), and technical codes (MASE, SBRWAICB).