
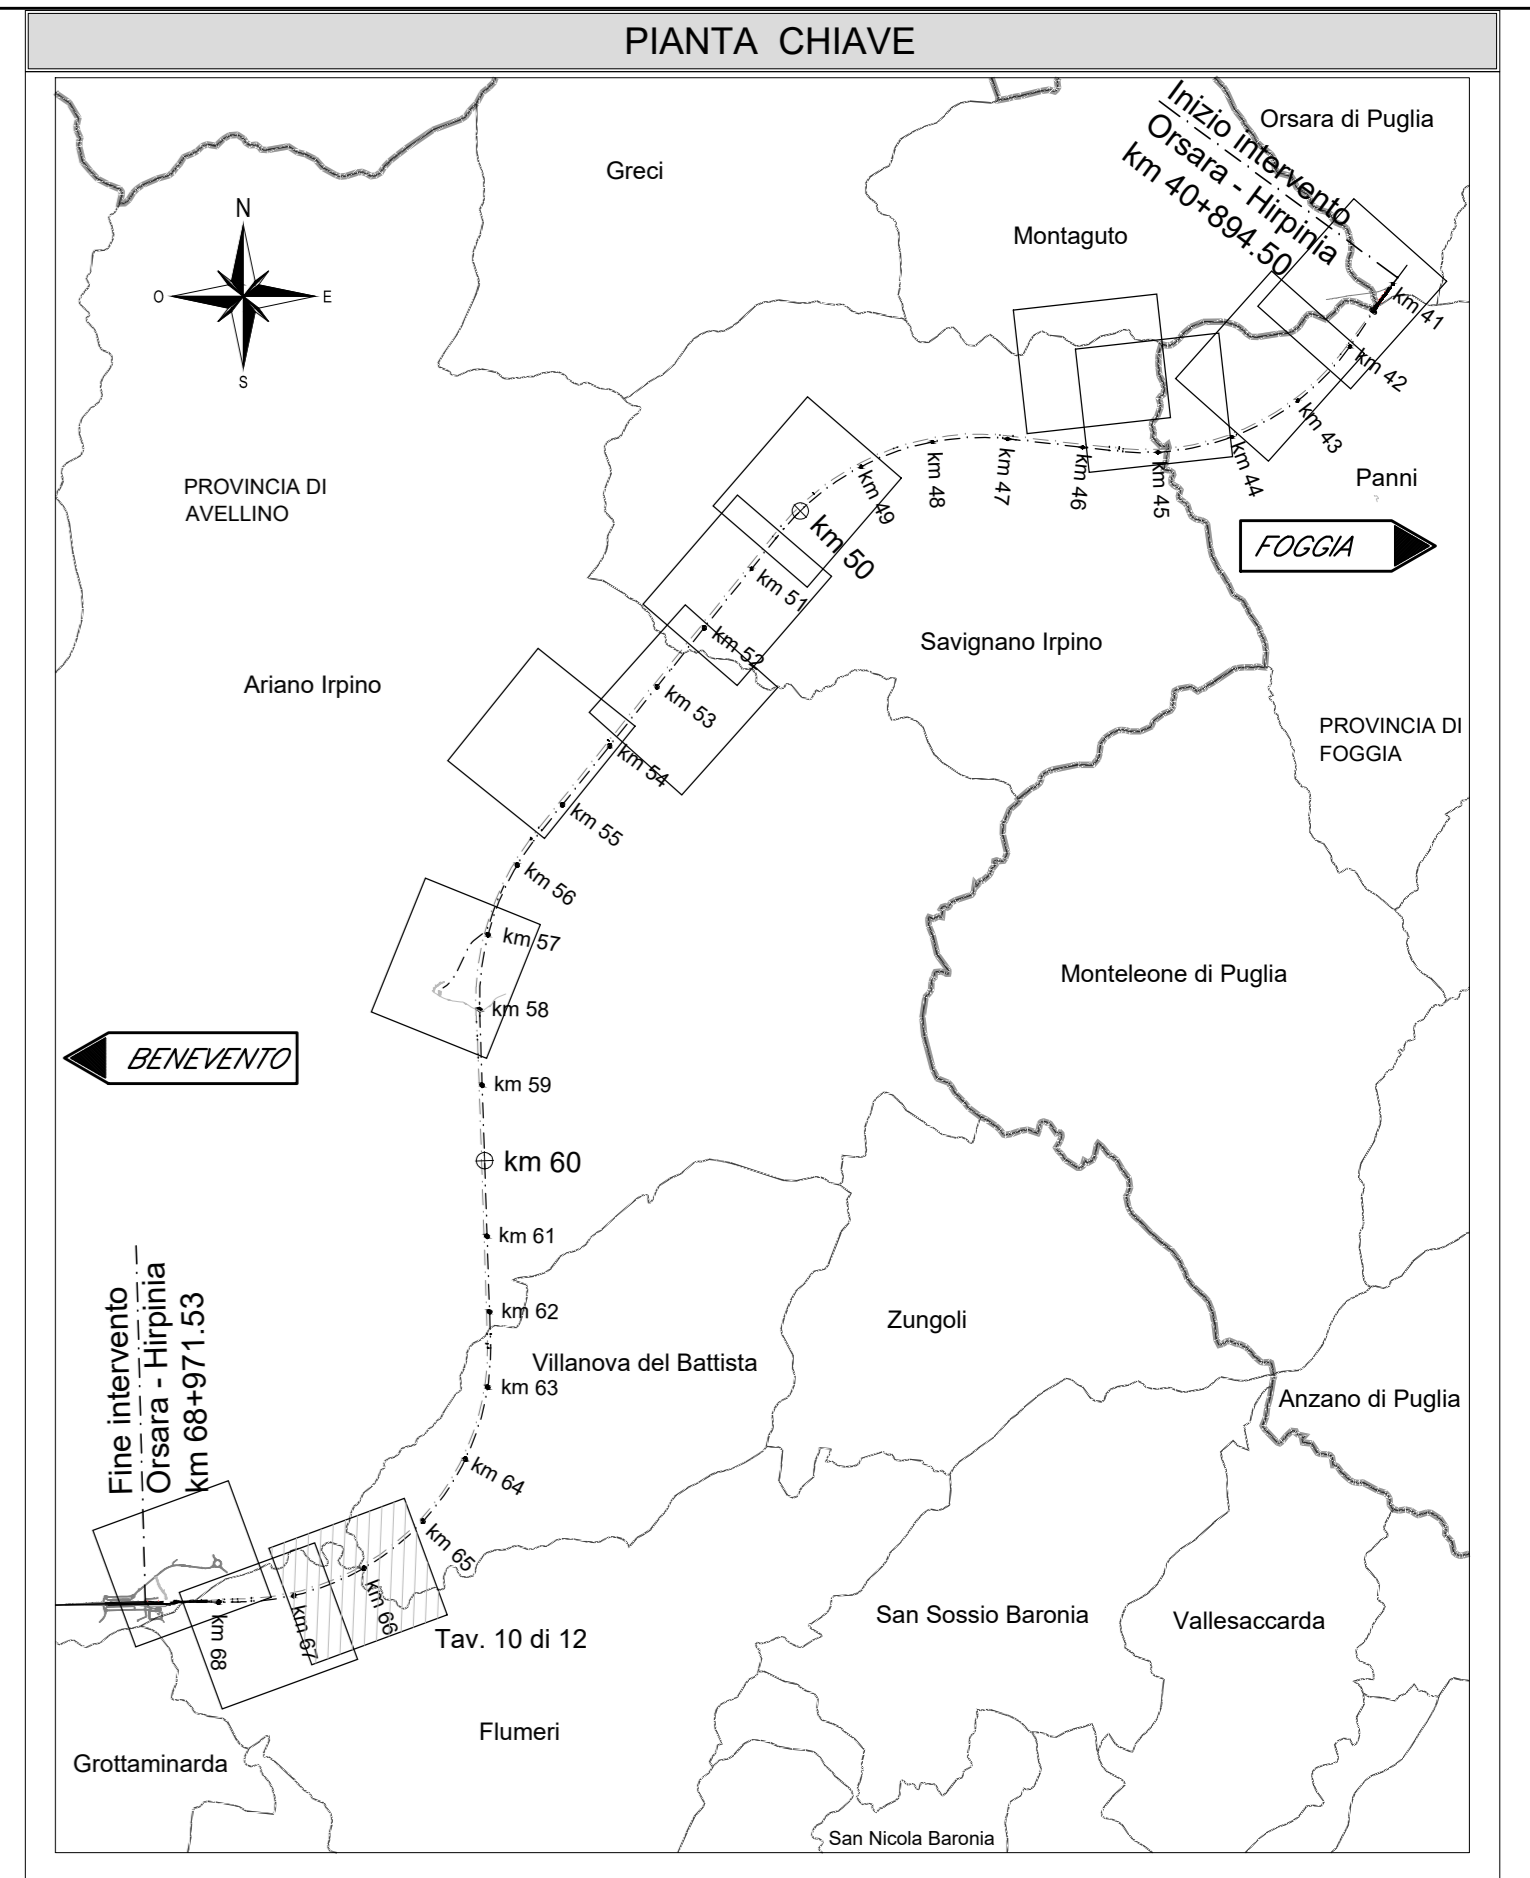


| AREE DI OCCUPAZIONE TEMPORANEA PREVISTA DA P.E. | |
|---|------------------------|
| NOME CANTIERE DI RIFERIMENTO | AREA (m ²) |
| AT01.1 | 2683,70 |
| CO02.1 | 28552,60 |
| NV01.1 | 6360,10 |
| AS02.1 | 30818,10 |
| AS03.1 | 15627,60 |
| CO03.1 | 18644,10 |
| CB01.1 | 37223,30 |
| AS04.1 | 62512,20 |
| AT04.1 | 3102,00 |
| CB02.1 | 9003,10 |
| AS07.1 | 14435,00 |
| CO06.1 | 17198,30 |
| CO07.1 | 9335,50 |
| NV02.1 | 9011,00 |
| CO08.1 | 4692,16 |
| AF01.1 | 2058,00 |
| AS08.1 | 48094,90 |
| CO09.1 | 123308,90 |
| CB03.1 | 30863,20 |
| TOTALE: | 474381,76 |
| AREA DI ESPROPRIO PREVISTA DA P.E. | |
| NOME CANTIERE DI RIFERIMENTO | AREA (m ²) |
| IN01.1 | 1280,80 |
| TOTALE: | 1280,80 |

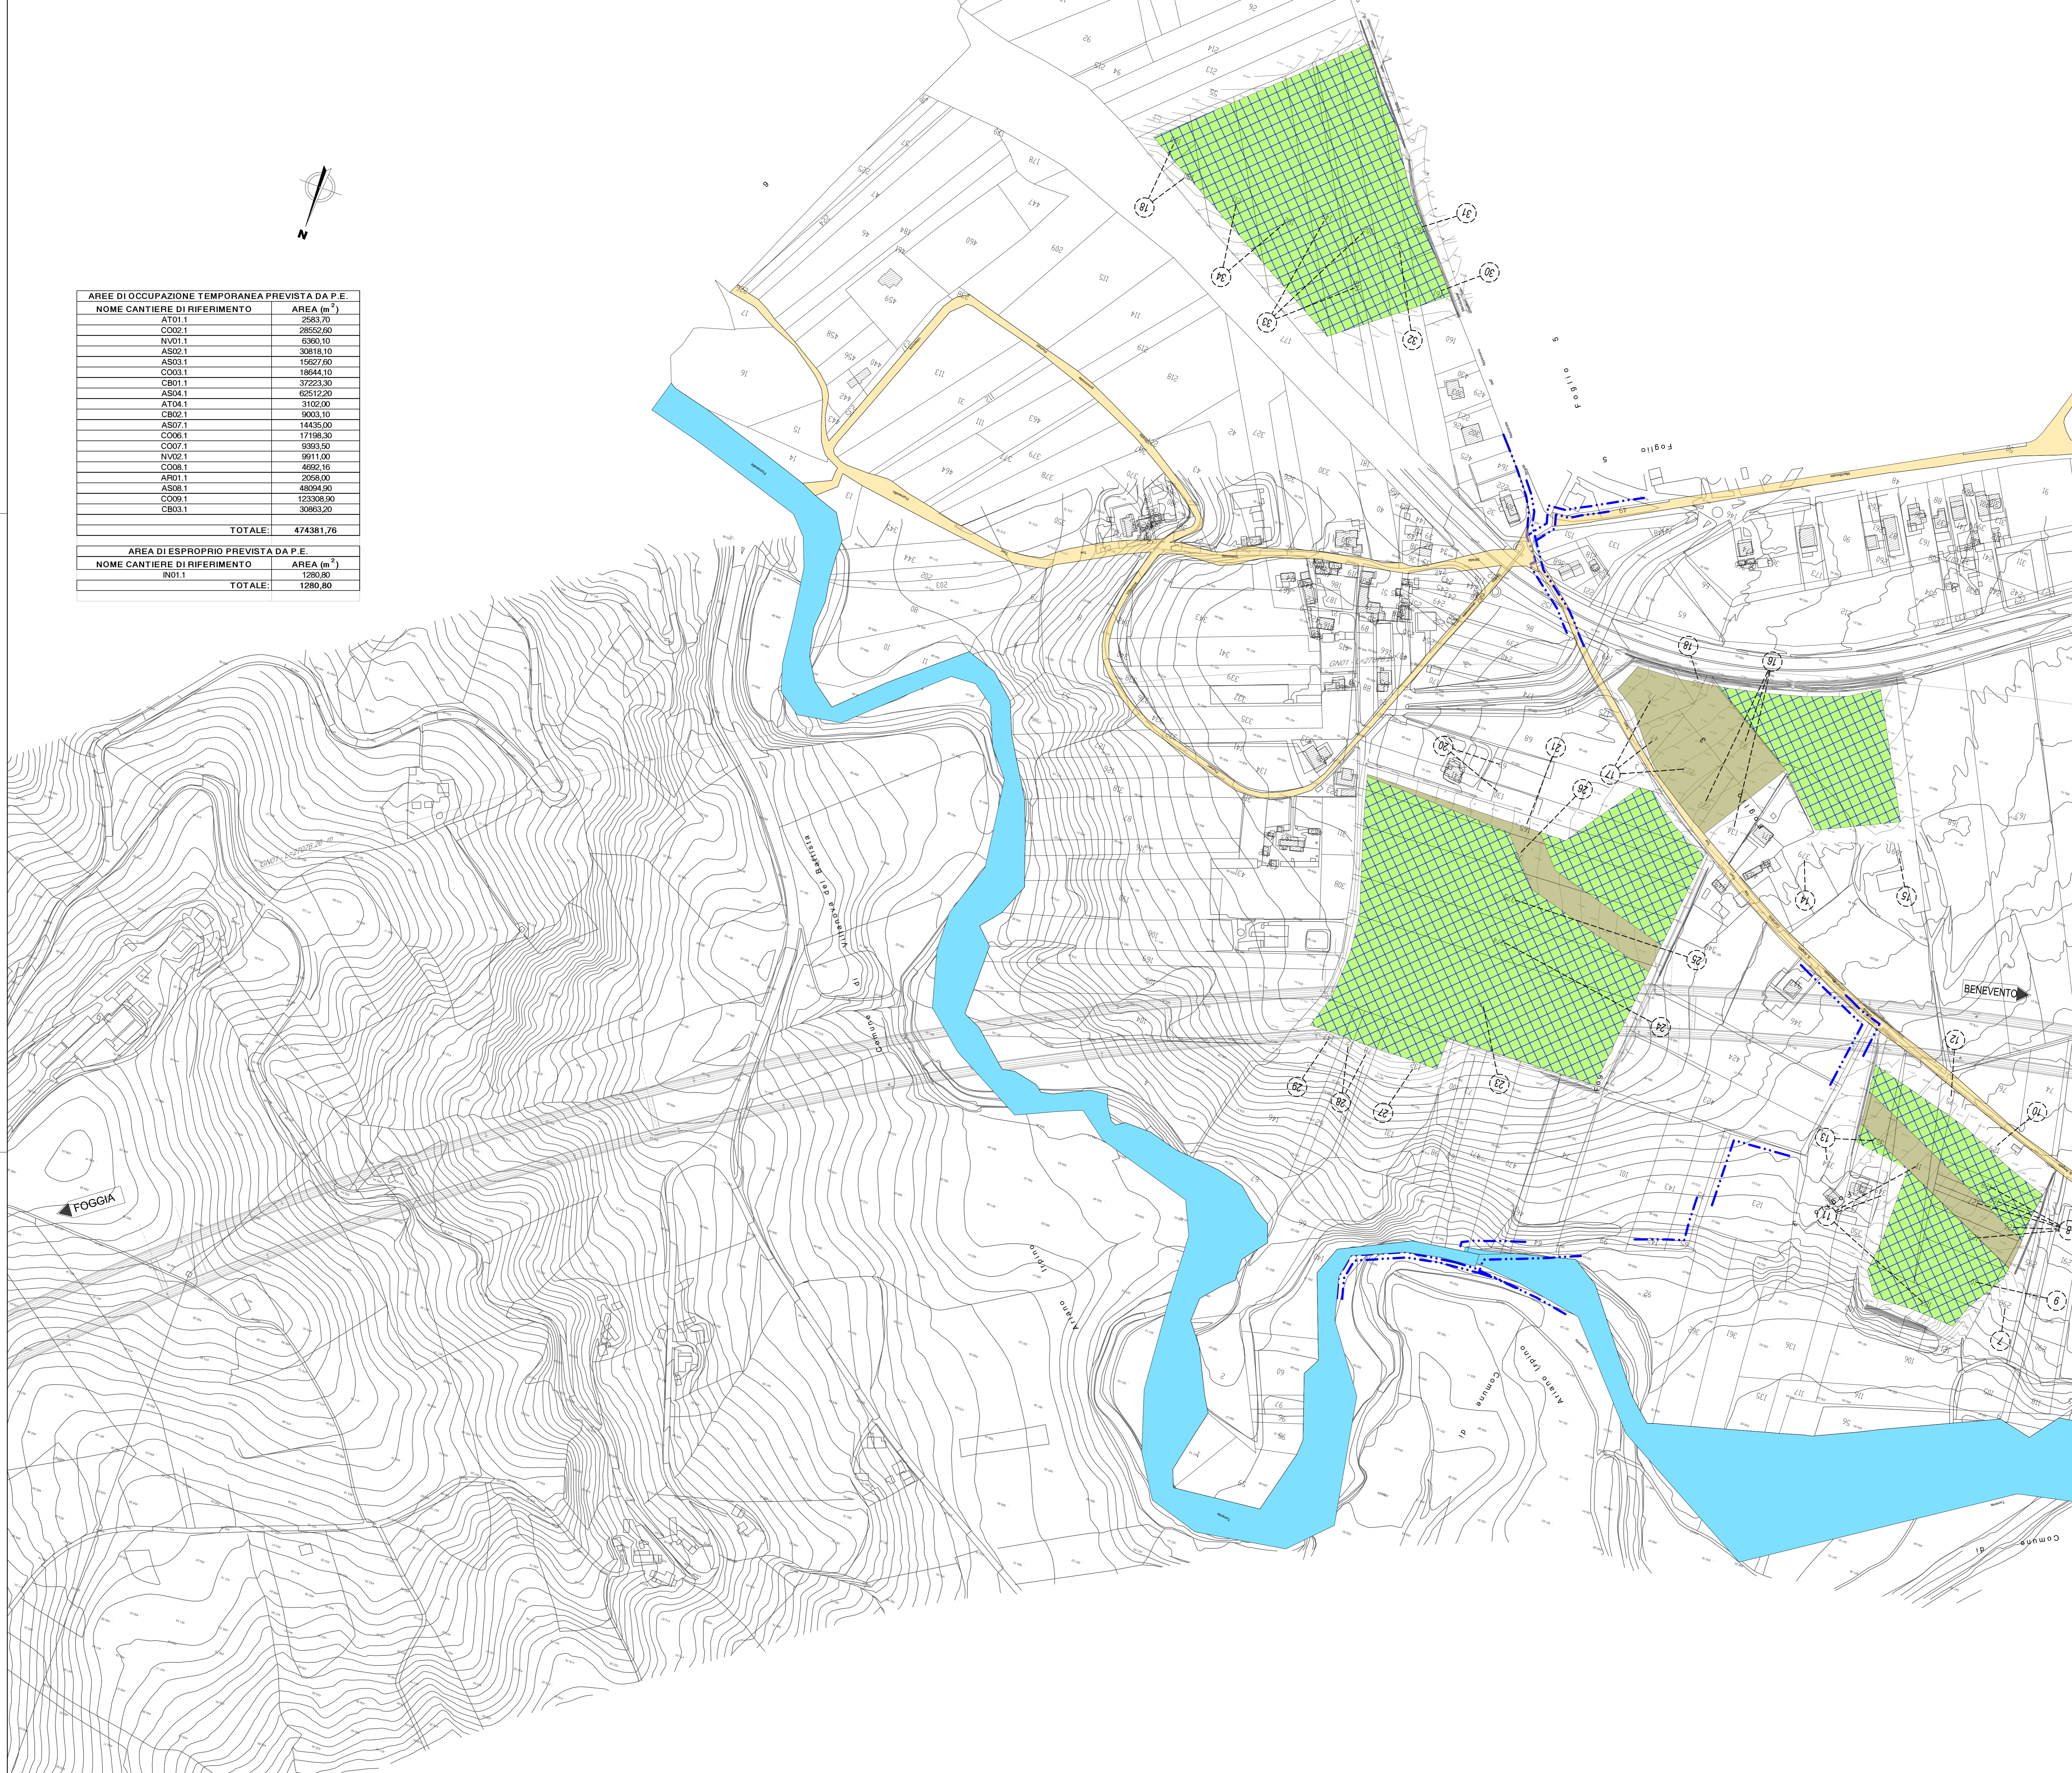

| LEGGENDA | |
|---------------------------------|---|
| TIPOLOGIA DI AREA | TIPOLOGIA DI AREA : |
| Area di Cantiere di riferimento | P.E. |
| Rita 1/850 - NOME WBS | AREE DI OCCUPAZIONE TEMPORANEA RICHIESTE PER PROGETTO ESECUTIVO |
| Area(m ²): AREA | |

| LEGGENDA AREE | |
|---------------------|--|
| SIMBOLO | DESCRIZIONE |
| [Blue hatched box] | AREE DI OCCUPAZIONE TEMPORANEA PREVISTE NEL P.E. |
| [Red hatched box] | AREE DI ESPROPRIO AGGIUNTIVE PREVISTE NEL P.E. |
| [Green hatched box] | OCCUPAZIONE PREVISTA NEL P.D. NON PIU' NECESSARIA |
| [Red dashed line] | PERIMETRO AREE IN OCCUPAZIONE TEMP. O ESPROPRIO PREVISTE NEL P.E. |
| [Blue dashed line] | SCARICHI ACQUE DI PRIMA PIOGGIA E ALTRE, CANALE O TRATTO DI CONDOTTA |

| LEGGENDA AREE GIA' CENSITE ED OGGETTO DEL PROGETTO DEFINITIVO | |
|---|---|
| [Grey box] | SEDE ATTUALE FERROVIA |
| [Pink box] | ESPROPRIAZIONI PER NUOVA SEDE FERROVIARIA E SUE DIPENDENZE |
| [Brown box] | ESPROPRIAZIONI PER DEVIAZIONI DI STRADE, PARCHEGGI, CANALI, FOSSI |
| [Orange box] | ESPROPRIAZIONI PER OPERE DI MITIGAZIONE AMBIENTALE |
| [Green box] | RELIQUATI |
| [Purple box] | ASSERVIMENTI |
| [Light green box] | OCCUPAZIONE TEMPORANEA NON PREORDINATA ALL'ESPROPRIO |
| [Light purple box] | ASSERVIMENTI PER MITIGAZIONE AMBIENTALE |
| [Green grid box] | AREE DA SOTTOPORRE AD OCCUPAZIONE TEMPORANEA (ED ADIBIRE A DEPOSITO TEMPORANEO DEI MATERIALI DA SCAVO) QUALORA VENISSE A MANCARE TEMPORANEA LA DISPONIBILITA' DI UNO O PIU' SITI DI CONFERIMENTO TRA QUELLI INDIVIDUATI NEL PIANO DI UTILIZZO DELLE TERRE |
| [Yellow box] | DEMOLIZIONI |
| [Orange box] | STRADE ESISTENTI |
| [Blue box] | CORSI D'ACQUA |
| [Grey box] | AREE OGGETTO DI ALTRO INTERVENTO |
| [Green box] | FABBRICATI |
| [Circle with N] | NUMERO DI PIANO |
| [Dashed line] | CONFINI PARTICELLA |
| [Blue dashed line] | LIMITE FOGLIO DI MAPPA |

COMMITTENTE: **RFI** INFRASTRUTTURE FERROVIARIE ITALIANE - GRUPPO FERROVIE DELLO STATO ITALIANE

DIREZIONE LAVORI: **ITALFERR** GRUPPO FERROVIE DELLO STATO ITALIANE

APPALTA TORE: **HIRPINIA - ORSARA AV**

CONSORZIO: **webuild Italia**

SOCI: **PIZZAROTTI**

PROGETTAZIONE: **ROKSOIL** S.p.A.

MANDATARIA: **NET** CONSULTING

MANDANTI: **OPINI**, **GM**, **GCF**, **RELIQUATI-PM**

PROGETTO ESECUTIVO

ITINERARIO NAPOLI - BARI RADDOPPIO TRATTA APICE - ORSARA II LOTTO FUNZIONALE HIRPINIA - ORSARA CANTIERIZZAZIONE

GENERALE
Planimetria con indicazione delle aree di occupazione temporanea per P.E.
Tavola 10 di 12

| | | |
|---|--|---|
| APPALTA TORE | DIRETTORE DELLA PROGETTAZIONE | PROGETTISTA |
| Consorzio HIRPINIA - ORSARA AV Il Direttore Tecnico Ing. F. M. Gianvittorio 08/06/2022 | Il Responsabile integrazione fra le varie prestazioni specialistiche Ing. G. Casarini | NET CONSULTING Ing. R. Zanoni |

| | | | | | | | | |
|----------|-------|------|------|-----------|------------------|--------|--------|--------------|
| COMMESSA | LOTTO | FASE | ENTE | TIPO DOC. | OPERA/DISCIPLINA | PROGR. | REV. | SCALA: |
| I | F3 | A | 02 | E | ZZ | P6 | CA0000 | 022 B 1:2000 |

| Rev. | Descrizione | Redatto | Data | Verificato | Data | Approvato | Data | Autorizzato Data |
|------|-------------------------------------|----------|----------|--------------|----------|-----------|----------|------------------|

File: IF3A02EZZP8CA000022B.dwg