



LEGENDA

-  PERIMETRO AREA DI CANTIERE PFTE (A=3442.60 mq)
-  PERIMETRO AREA DI CANTIERE PE (A=2563.36 mq)
-  PERIMETRAZIONE VIABILITA' ESISTENTE DA IMPIEGARE PER LA FASE DI CANTIERE
-  ALBERI CENSITI DA TUTELARE
-  ALBERI CENSITI AD ALTO FUSTO
-  AREE CARRABILI
-  AREE DI DEPOSITO DA IMPERMEABILIZZARE
-  REGIMENTAZIONE ACQUE DI CANTIERE
-  FARO DI ILLUMINAZIONE CON LIMITATA EMISSIONE UV, SCHERMATO ED ORIENTATO VERSO IL BASSO

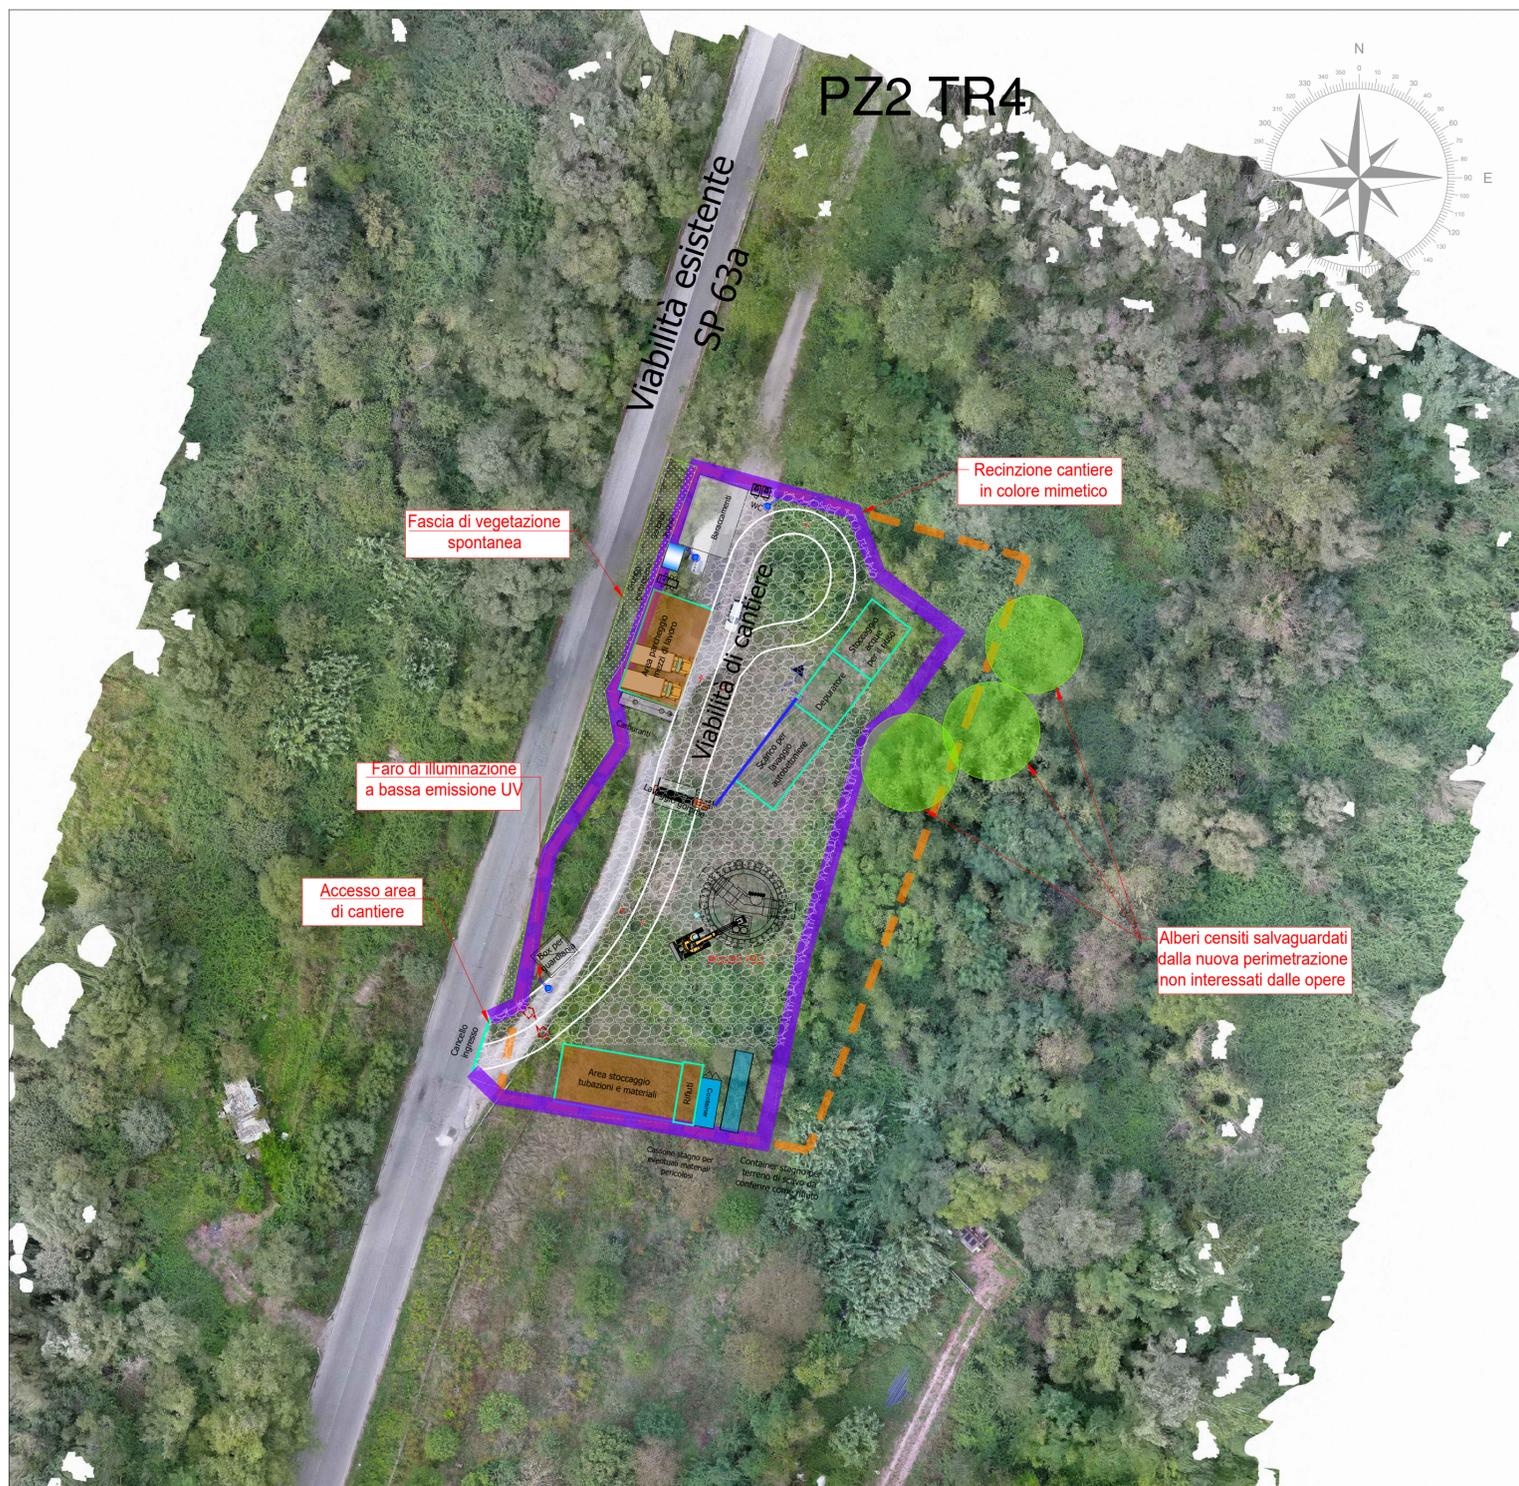

**SI RIMANDA ALLA TAVOLA DEI
DETTAGLI DI CANTIERE PER
ULTERIORI PARTICOLARI**

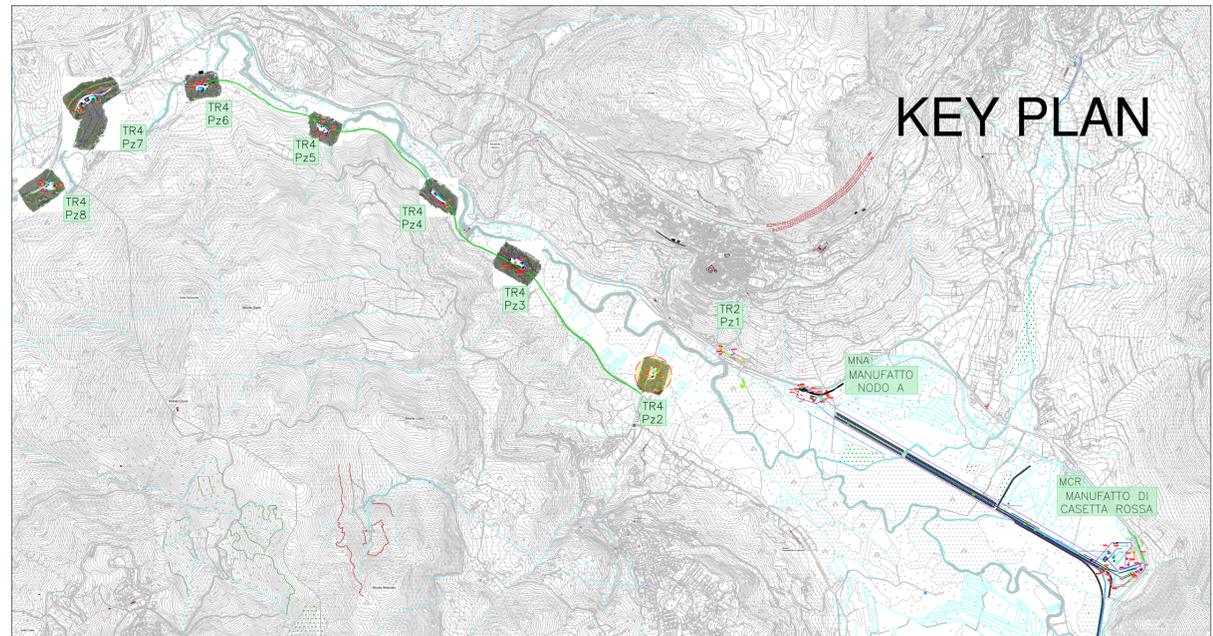

PRESIDENZA DEL CONSIGLIO DEI MINISTRI
MESSA IN SICUREZZA DEL SISTEMA
ACQUEDOTTISTICO DEL PESCHIERA PER
L'APPROVVIGIONAMENTO IDRICO
DI ROMA CAPITALE E DELL'AREA METROPOLITANA
IL COMMISSARIO STRAORDINARIO ING. PhD MASSIMO SESSA
SUB COMMISSARIO ING. MASSIMO PATERNOSTRO

 ACEA ATO 2 SPA	 IL RESPONSABILE DEL PROCEDIMENTO Ing. PhD Alessia Delle Site	SUPPORTO AL RESPONSABILE DEL PROCEDIMENTO Ing. Daniela Illi Ing. Michele Sartori Dott. Avv. Vittorio Gennari Sig.ra Claudia Iacobelli Ing. D'Agostini Martina																												
ELABORATO A250PES D064A 0	Progetto di sicurezza e ammodernamento dell'approvvigionamento della città metropolitana di Roma "Messa in sicurezza e ammodernamento del sistema idrico del Peschiera", L.n.108/2021, ex DL n.77/2021 art. 44 Allegato IV																													
COD. ATO2 AAM10118	DATA OTTOBRE 2023	SCALA 1:500																												
<table border="1" style="width: 100%; border-collapse: collapse;"> <thead> <tr> <th>AGG. N.</th> <th>DATA</th> <th>NOTE</th> <th>FIRMA</th> </tr> </thead> <tbody> <tr><td>1</td><td></td><td></td><td></td></tr> <tr><td>2</td><td></td><td></td><td></td></tr> <tr><td>3</td><td></td><td></td><td></td></tr> <tr><td>4</td><td></td><td></td><td></td></tr> <tr><td>5</td><td></td><td></td><td></td></tr> <tr><td>6</td><td></td><td></td><td></td></tr> </tbody> </table>	AGG. N.	DATA	NOTE	FIRMA	1				2				3				4				5				6				Sottoprogetto NUOVO ACQUEDOTTO MARCIO – I LOTTO DAL MANUFATTO ORIGINE AL SIFONE CERASO (con il finanziamento dell'Unione europea – Next Generation EU)	
AGG. N.	DATA	NOTE	FIRMA																											
1																														
2																														
3																														
4																														
5																														
6																														
RESPONSABILE UNITÀ COSTRUZIONE Ing. Marco Meroni il Direttore dei Lavori Ing. Paolo Piccoli il Coordinatore della Sicurezza in fase di Esecuzione Geom. Mirco Via			PROGETTO ESECUTIVO																											
Impresa aggiudicataria Consorzio ETERIA Consorzio (Capogruppo):			Il Direttore Tecnico di Commessa: Ing. Egidio Altomare Raggruppamento temporaneo tra Finalca Ingegneria S.r.l. e PROGER S.p.A. il Progettista Ing. Alessandro Maria Salvia Capogruppo:																											
																														