
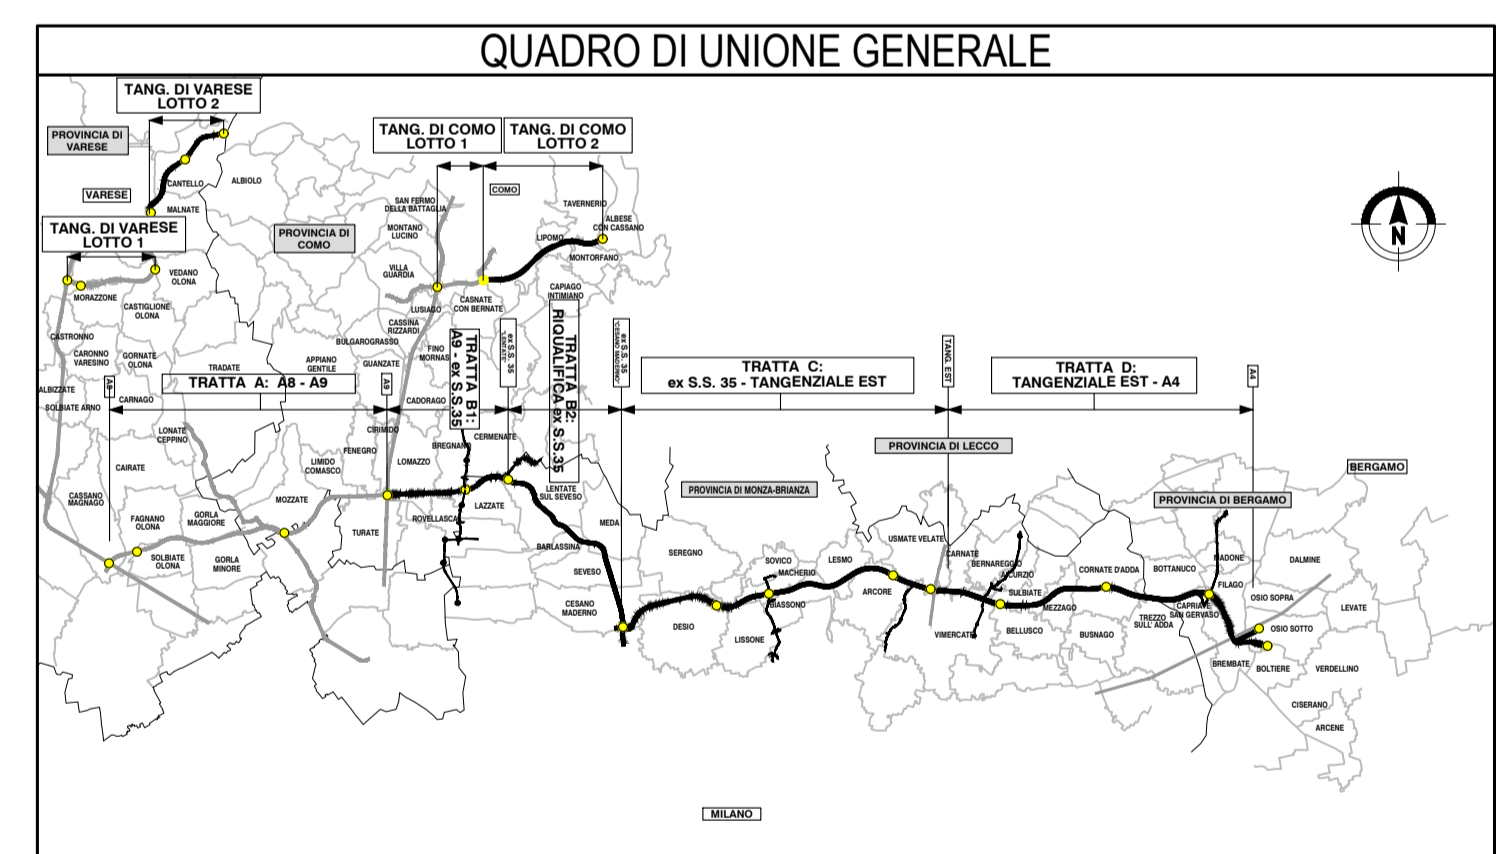


LEGENDA

- PD 2009
- PROGETTO ESECUTIVO
- FASCE DI SALVAGUARDIA STRADALI (DA SIA 2006 A SIA 2009)
- IDENTIFICAZIONE CORRIDOIO LOCALIZZATIVO (Art. 169 DLGS n° 163/2006)
- MODIFICHE RICONDUCIBILI A PRESCRIZIONI CIPE
- MODIFICHE/OTTIMIZZAZIONI RICHIESTE DAI COMUNI
- OTTIMIZZAZIONI DA PD A PE
- MODIFICHE OGGETTO DELL'APPALTO, GIÀ REALIZZATE O SOGGETTE AD ALTRI APPALTI

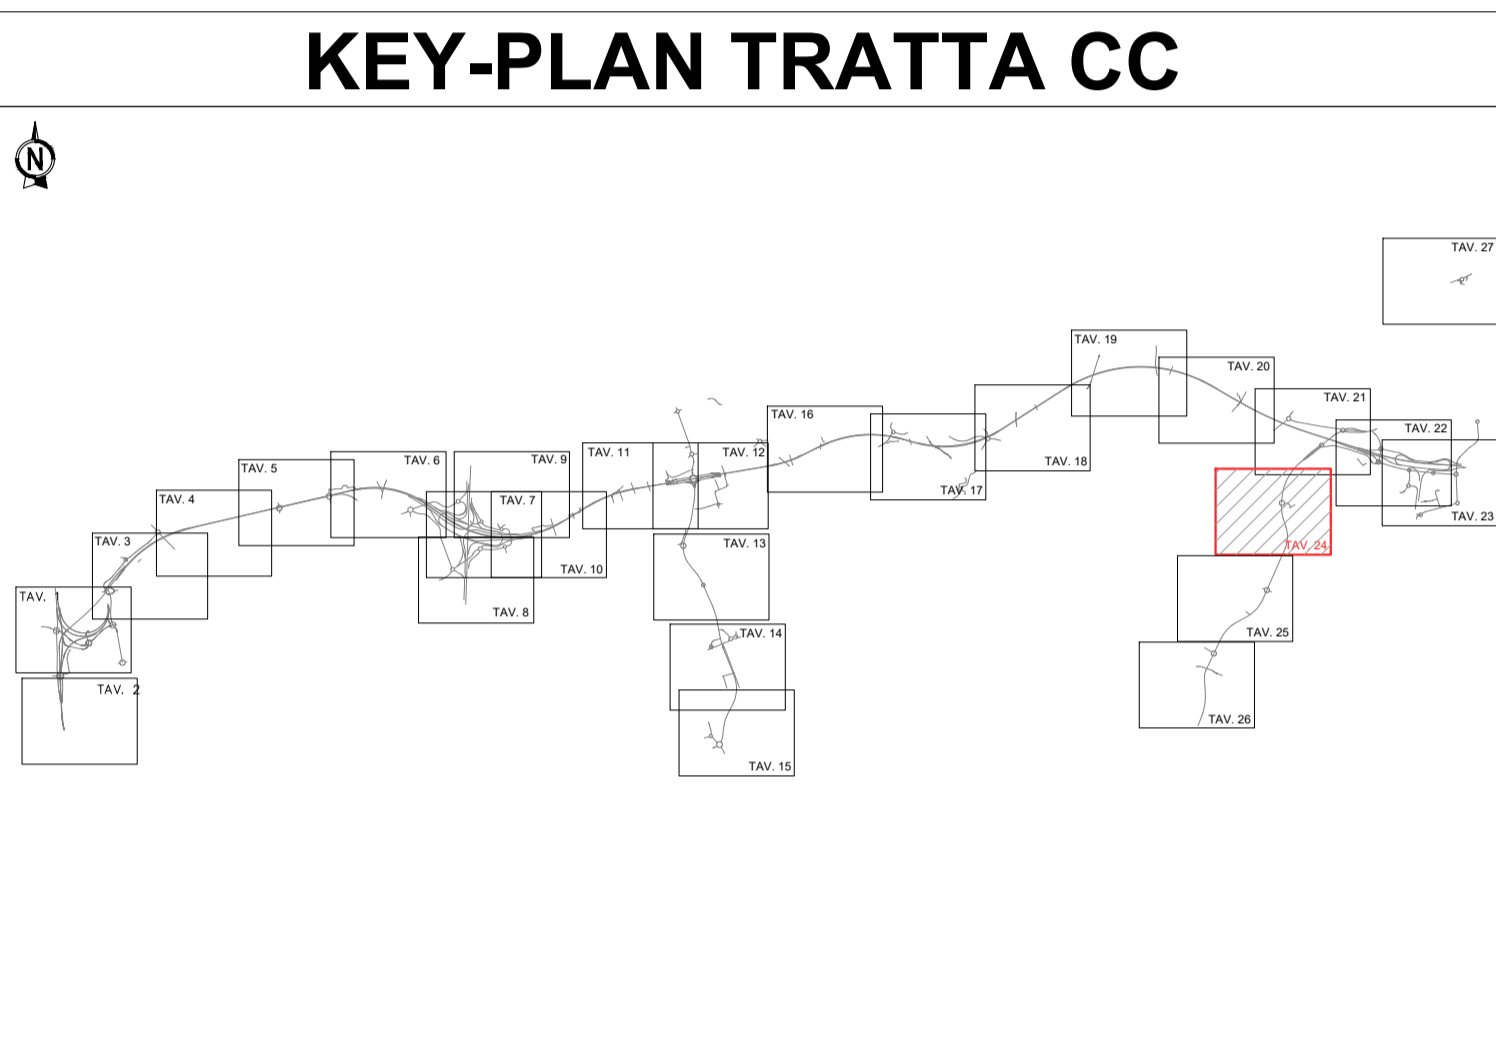

COLLEGAMENTO AUTOSTRADALE DALMINE-COMO-VARESE-VALICO DEL GAGGIOLO E OPERE AD ESSO CONNESSE

CODICE C.U.P. F119060027007

PROGETTO ESECUTIVO TRATTA C

INQUADRAMENTO GENERALE

CONFRONTO PD 2009 - PE 2023 TAVOLA 24/27

IDENTIFICAZIONE ELABORATO				CONTRAENTE GENERALE			
FASE PROGETTUALE	AMBITO	TRATTA	CATEGORIA	PARTE DI OPERA	TIPO ELABORATO	PROGRESSIVA	REVISIONE ESTERNA
	GE	CC	000	GE	000	PL	024 A
CONCEDENTE CONCESSIONI AUTOSTRADALI LOMBARDE				CONTRAENTE GENERALE PEDELOMBARDA NUOVA S.p.A.			
DATA 30/08/2023 SCALA 1:2000				DATA 30/08/2023 REVISIONE Emissione per commenti		ELABORAZIONE PROGETTUALE	
						PROGETTISTI PROGER	
						RESPONSABILE PRESTAZIONI SPECIALISTICHE Ing. Calligaris	
						PROGETTISTA PROGER	

Il presente documento non potrà essere copiato, riprodotto o altrimenti pubblicato in tutto o in parte senza il consenso scritto di Autorisposta Pedemontana Lombarda S.p.A. Ogni utilizzo non autorizzato sarà perseguito a norma di legge. This document may not be copied, reproduced or published either in part or entirely without the written permission of Autorisposta Pedemontana Lombarda S.p.A. Unauthorized use will be persecuted by law.