

Nome	Ascissa	Ordinata	Quota
1	162219.6931	240887.2811	211.0000
2	162229.2462	240997.4757	211.0000
3	162225.3615	240901.2900	211.0000
4	162230.8646	240906.8790	211.0000
5	162234.7433	240903.0656	211.0000
6	162243.5065	240911.9767	211.0000
7	162314.9793	240921.2912	211.0000
8	162417.3240	240777.7670	210.3187
9	162419.3648	240773.0824	210.3000
10	162432.0387	240743.9897	210.1555
11	162435.4571	240727.8026	210.0877
12	162437.4598	240718.1734	210.0604
13	162441.8678	240698.8030	210.0000
14	162444.4159	240701.7190	210.0181
15	162342.0143	240714.4668	210.0449
16	162332.9891	240719.5446	210.0182
17	162320.9320	240736.4271	210.0983
18	162316.8657	240733.5231	210.0983
19	162313.9568	240737.5919	210.1175
20	162312.1695	240736.3133	210.1200
21	162310.4259	240738.7547	210.1292
22	162316.2851	240742.9392	210.1292
23	162307.7904	240742.4449	210.1463
24	162306.4199	240746.7568	210.1633
25	162311.1475	240750.1329	210.1633
26	162302.5311	240762.5733	210.2235
27	162295.9481	240766.9047	210.3399
28	162293.2660	240795.0307	210.3791
29	162296.4500	240849.6300	210.0404
30	162239.6206	240898.8708	210.1175
31	162232.5112	240885.8230	211.0000
32	162227.0712	240879.8341	211.0000
33	162309.5964	240913.3426	210.9601
34	162308.0713	240911.0904	210.9488
35	162296.1872	240893.5417	210.8608
36	162284.2971	240875.9841	210.7727
37	162272.4130	240858.4353	210.6846
38	162363.2716	240836.4657	210.5953
39	162362.0103	240835.5648	210.5907
40	162345.9406	240824.0168	210.5311
41	162339.7373	240819.6579	210.5086
42	162370.4201	240826.4563	210.5479
43	162369.1588	240825.5554	210.5432
44	162352.9891	240814.0073	210.4836
45	162346.8658	240809.6485	210.4611
46	162372.8931	240824.9403	210.5405
47	162370.7280	240823.3582	210.5328
48	162354.5583	240811.8102	210.4732
49	162379.1031	240816.0190	210.4986
50	162359.8960	240804.6164	210.4391
51	162338.3895	240800.2563	210.4136
52	162322.2108	240788.7082	210.3539
53	162314.0975	240782.9138	210.3240
54	162309.0435	240772.9390	210.2743
55	162343.5181	240793.0625	210.3794
56	162327.3485	240781.5144	210.3198

Nome	Ascissa	Ordinata	Quota
57	162319.2351	240775.7200	210.2899
58	162378.7518	240812.1232	210.4795
59	162362.8019	240803.9475	210.4198
60	162346.4240	240788.9936	210.3601
61	162330.2544	240777.4455	210.3005
62	162322.1410	240771.6512	210.2706
63	162314.0765	240765.8916	210.2409
64	162307.6209	240803.123	210.4407
65	162384.0022	240804.7717	210.4447
66	162386.9081	240800.7028	210.4254
67	162367.8325	240793.2236	210.3851
68	162370.7384	240789.1547	210.3658
69	162351.8547	240781.8697	210.3254
70	162354.5606	240777.6006	210.3061
71	162335.4850	240770.1216	210.2658
72	162338.3272	240766.1419	210.2469
73	162327.3717	240764.3272	210.2359
74	162320.2776	240760.2583	210.2166
75	162322.2131	240754.4988	210.1869
76	162318.9153	240754.7459	210.1874
77	162406.0351	240738.3087	210.3198
78	162402.8007	240738.4565	210.3199
79	162405.6838	240734.4130	210.3007
80	162386.6279	240766.9061	210.2602
81	162389.5338	240762.8373	210.2410
82	162370.4501	240765.3522	210.2006
83	162373.3560	240751.2834	210.1813
84	162354.2804	240743.8041	210.1410
85	162357.1963	240738.7353	210.1217
86	162346.1671	240738.0098	210.1111
87	162349.0730	240732.9409	210.0918
88	162338.1026	240732.2502	210.0814
89	162340.9881	240728.2100	210.0622
90	162327.2864	240729.5507	210.0566
91	162413.0093	240768.5434	210.2735
92	162410.9342	240767.0614	210.2658
93	162394.7645	240755.5133	210.2062
94	162378.5867	240743.9594	210.1466
95	162362.4170	240732.4113	210.0870
96	162354.3094	240726.6211	210.0571
97	162355.5328	240721.2252	210.0565
98	162361.6708	240727.2522	210.0754
99	162360.4571	240720.3582	210.0634
100	162381.4133	240722.0157	210.0866
101	162390.3965	240715.1217	210.0827
102	162410.5787	240711.5338	210.0483
103	162413.2865	240711.9688	210.0470

LEGENDA

Simbologia	Descrizione
	TIPO 1 - Recinzione
	TIPO 2 - Recinzione con pannelli fonoassorbenti

LEGENDA

Simbologia	Descrizione
	Delimitazione aree piazzole
	Delimitazione aree baracche


LEGENDA

Simbologia	Descrizione
	Superficie asfaltata
	Plataea di fondazione in cls
	Superficie non pavimentata


LEGENDA

Simbologia	Descrizione
	Duna
	Bacino di accumulo acque seconda pioggia per riutilizzo
	Bacino di infiltrazione acque meteoriche in eccesso. Specie vegetali per fitoimpedio

Localizzazione campo base su ortofoto

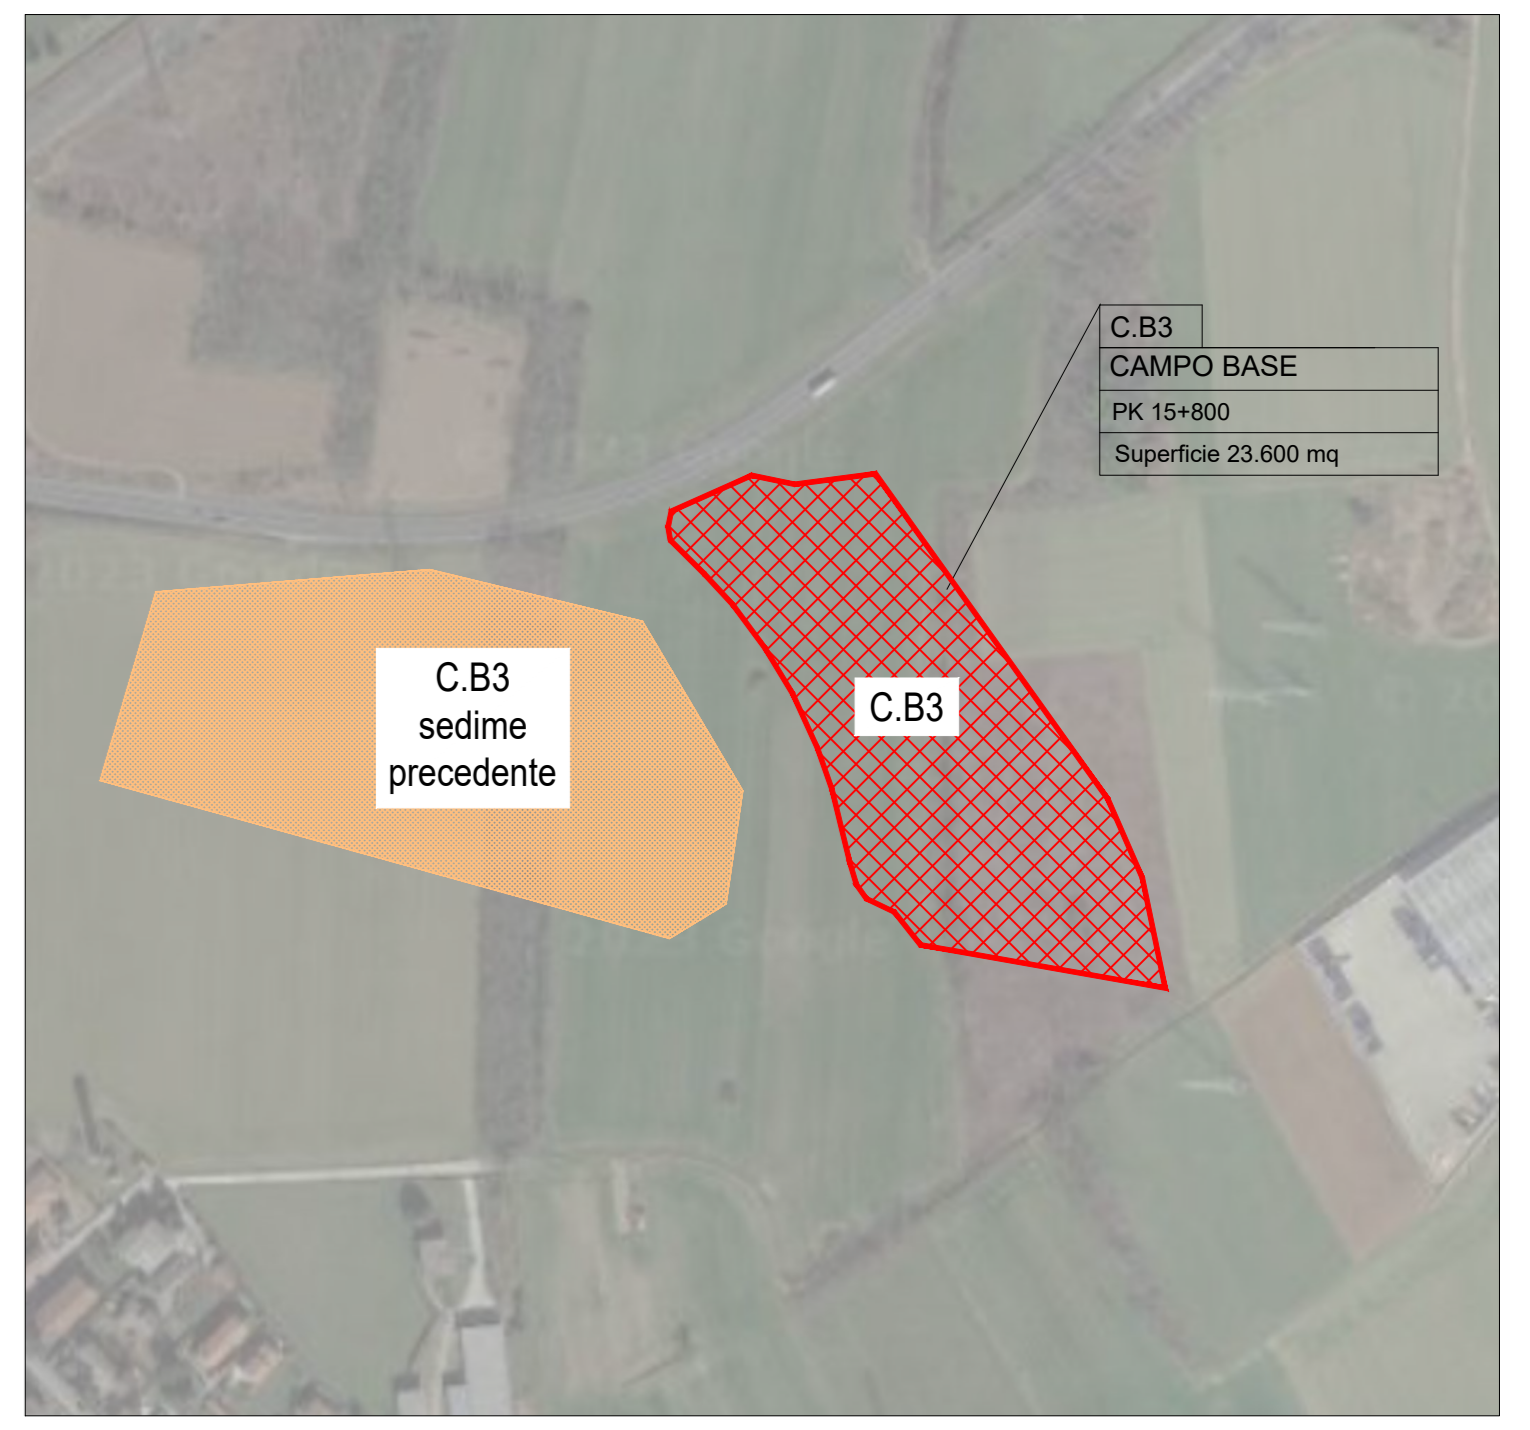

NOTA: La progettazione del campo C.B3 tiene conto della Variante che ha comportato una variazione alla viabilità riducendo notevolmente le superfici del campo previste a PD

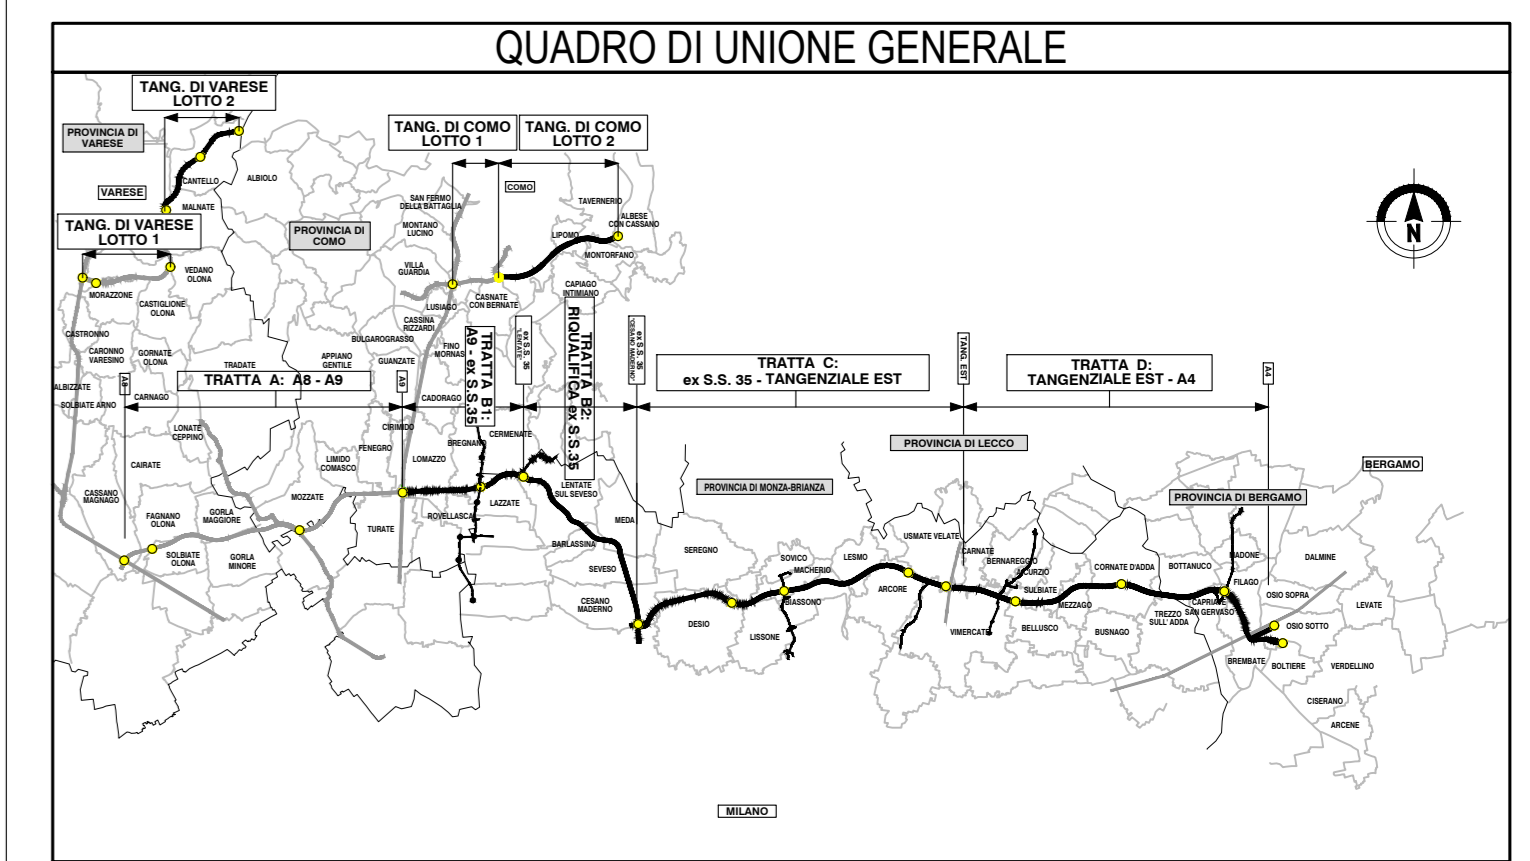

COLLEGAMENTO AUTOSTRADALE DALMINE-COMO-VARESE-VALICO DEL GAGGIOLO E OPERE AD ESSO CONNESSE

PROGETTO ESECUTIVO TRATTA C

PROGETTO STRADALE ORGANIZZAZIONE DEI CANTIERI DEFINIZIONE DELLA CANTIERIZZAZIONE DELL'OPERA PLANIMETRIA TRACCIAMENTO DEL CANTIERE C.B3

IDENTIFICAZIONE ELABORAZIONE		CONTRAENTE GENERALE	
PROGETTO TRATTA OPERA PANNELLO PANNELLO PANNELLO PANNELLO	DATA 21 Agosto 2023 DATA 21 Agosto 2023	PEDELOMBARDA NUOVA S.p.A.	DATA 21 Agosto 2023 DATA 21 Agosto 2023