
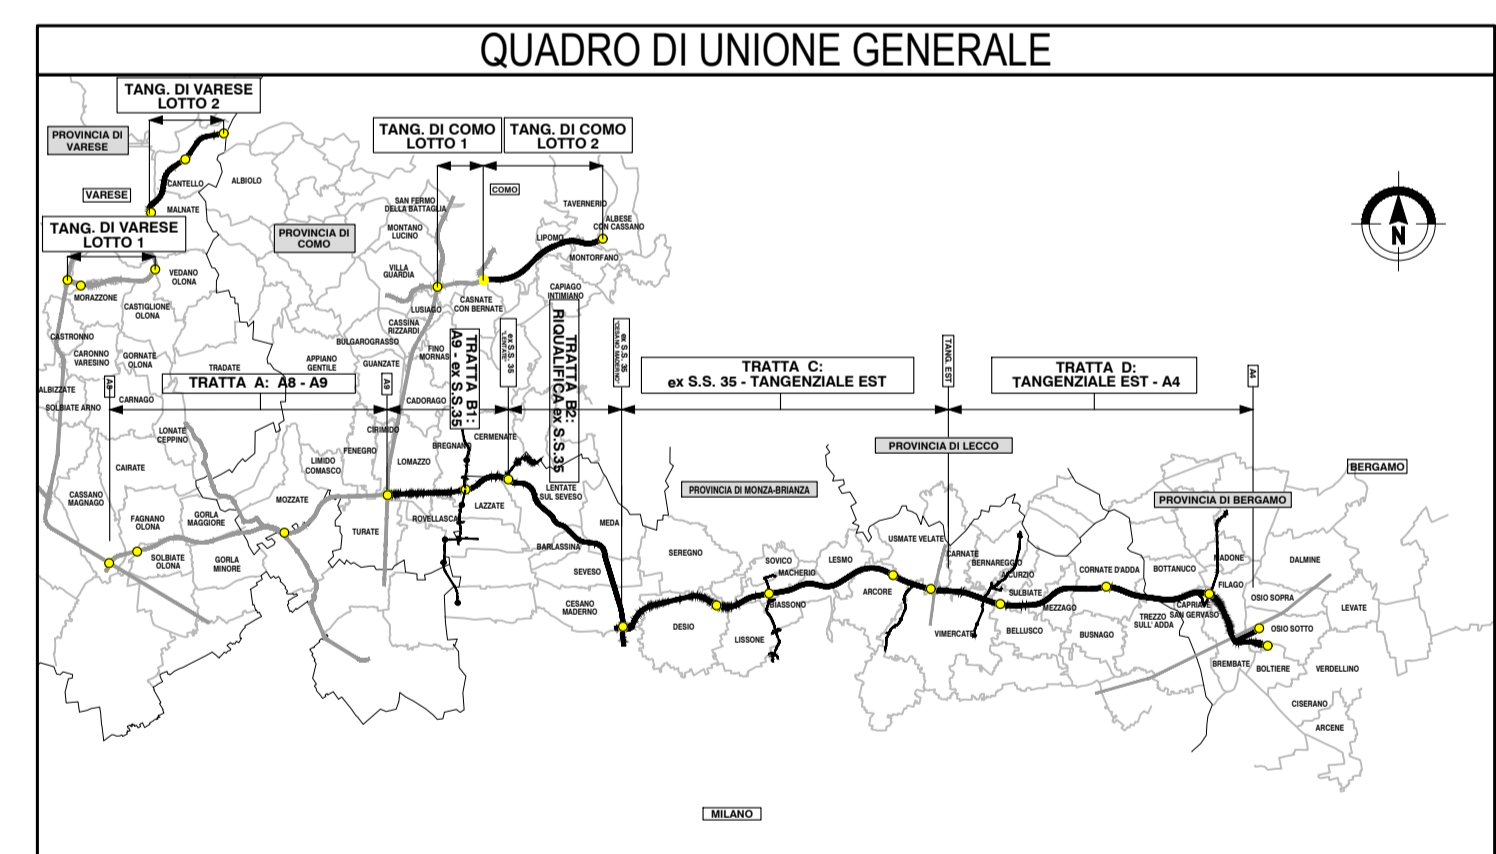


- ### LEGENDA
- PD 2009
 - PROGETTO ESECUTIVO
 - FASCE DI SALVAGUARDIA STRADALI (DA SIA 2006 A SIA 2009)
 - IDENTIFICAZIONE CORRIDOIO LOCALIZZATIVO (Art. 169 DLGS n° 163/2006)
 - MODIFICHE RICONDUCIBILI A PRESCRIZIONI CIPE
 - MODIFICHE/OTTIMIZZAZIONI RICHIESTE DAI COMUNI
 - OTTIMIZZAZIONI DA PD A PE
 - MODIFICHE OGGETTO DELL'APPALTO, GIÀ REALIZZATE O SOGGETTE AD ALTRI APPALTI

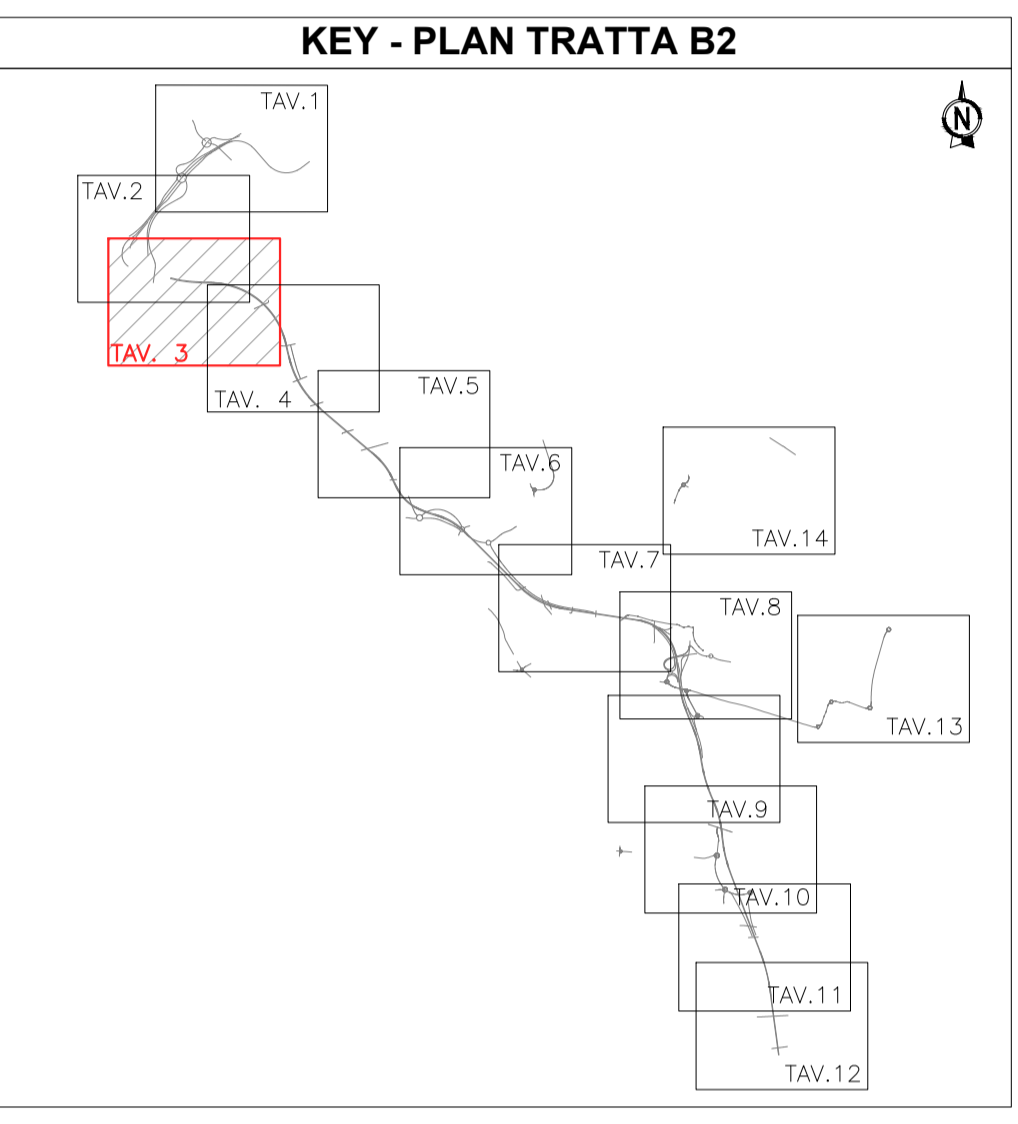

CONCESSIONI AUTOSTRADALI LOMBARDE **Autorisita Pedemontana Lombarda**
COLLEGAMENTO AUTOSTRADE DALMINE-COMO-VARESE-VALICO DEL GAGGIOLO E OPERE AD ESSO CONNESSE
CODICE C.U.P. F11B060027007
PROGETTO ESECUTIVO
TRATTA B2
INQUADRAMENTO GENERALE
CONFRONTO PD 2009 - PE 2023 TAVOLA 3/14

IDENTIFICAZIONE ELABORATO				CONTRAENTE GENERALE			
FASE PROGETTUALE	AMBITO	CATEGORIA	OPERA	PEDELOMBARDA NUOVA S.p.A.	DATA	REVISIONE	ELABORAZIONE PROGETTUALE
GE	B2	000	GE000	PL	003	A	PROGETTISTI RESPONSABILE INTEGRAZIONE PRESTAZIONI SPECIALISTICHE Ing. C. Listeri
DATA: 30/08/2023 SCALA: 1:2000				CONCESSIONARIO CONCESSIONI AUTOSTRADALI LOMBARDE			
CONCESSIONE CONCESSIONI AUTOSTRADALI LOMBARDE				PROGETTISTA PROGER			

Il presente documento non può essere copiato, riprodotto o altrimenti pubblicato in tutto o in parte senza il consenso scritto di Autorisita Pedemontana Lombarda S.p.A. Ogni utilizzo non autorizzato sarà perseguito a norma di legge. This document may not be copied, reproduced or published in part or entirely without the written permission of Autorisita Pedemontana Lombarda S.p.A. Unauthorized use will be prosecuted by law.