




LEGENDA

- PD 2009
- PROGETTO ESECUTIVO
- FASCE DI SALVAGUARDIA STRADALI (DA SIA 2006 A SIA 2009)
- IDENTIFICAZIONE CORRIDOIO LOCALIZZATIVO (Art. 169 DLGS n° 163/2006)
- MODIFICHE RICONDUCEBILI A PRESCRIZIONI CIPE
- MODIFICHE/OTTIMIZZAZIONI RICHIESTE DAI COMUNI
- OTTIMIZZAZIONI DA PD A PE
- MODIFICHE OGGETTO DELL'APPALTO, GIÀ REALIZZATE O SOGGETTE AD ALTRI APPALTI

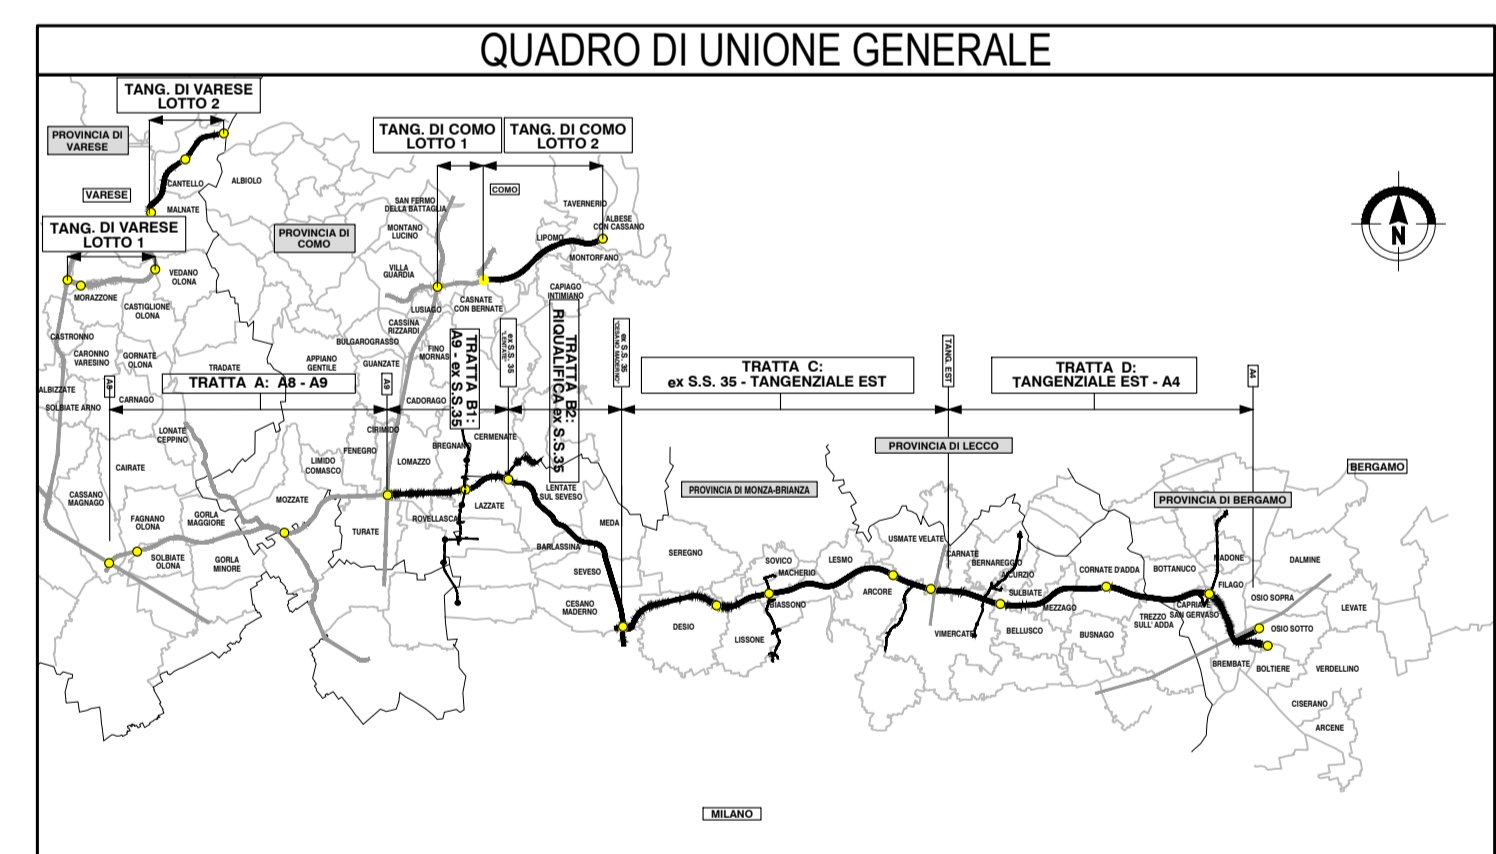

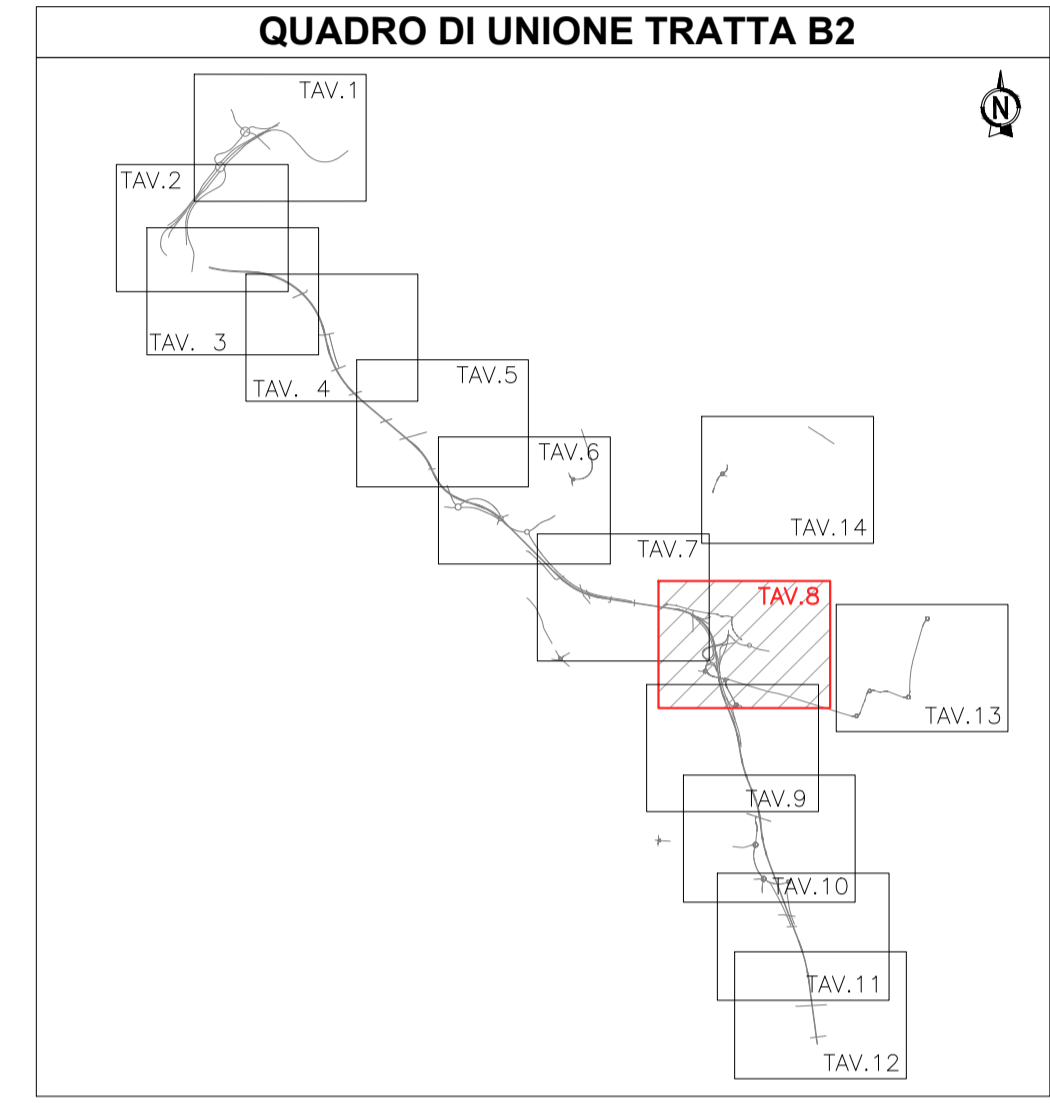

**COLLEGAMENTO AUTOSTRADALE
DALMINE-COMO-VARESE-VALICO DEL GAGGIOLO E OPERE AD ESSO CONNESSE**

CODICE C.U.P. F11B060027007

**PROGETTO ESECUTIVO
TRATTA B2**

INQUADRAMENTO GENERALE

CONFRONTO PD 2009 - PE 2023 TAVOLA 8/14

IDENTIFICAZIONE ELABORATO				CONTRAENTE GENERALE			
FASE PROGETTUALE	AMBITO	CATEGORIA	OPERA	PEDELOMBARDA NUOVA S.p.A.			
GE	B2	000	GE000				
PL	008	A		ELABORAZIONE PROGETTUALE			
DATA 30/08/2023 SCALA 1:2000				DATA REVISIONE 30/08/2023 Emissione per commenti A01		PROGETTISTI RESPONSABILE INTEGRAZIONE PRESTAZIONI SPECIALISTICHE Ing. C. Listeri	
CONCEDENTE				CONCESSIONARIO			
CONCESSIONI AUTOSTRADALI LOMBARDE				Autorisorsa Pademontana Lombarda			
CONCESSIONI AUTOSTRADALI LOMBARDE				PROGER			

Il presente documento non potrà essere copiato, riprodotto o altrimenti pubblicato in tutto o in parte senza il consenso scritto di Autorisorsa Pademontana Lombarda S.p.A. Ogni utilizzo non autorizzato sarà perseguito a norma di legge. This document may not be copied, reproduced or published either in part or entirely without the written permission of Autorisorsa Pademontana Lombarda S.p.A. Unauthorized use will be persecuted by law.