





LEGENDA

- PD 2009
- PROGETTO ESECUTIVO
- FASCE DI SALVAGUARDIA STRADALI (DA SIA 2006 A SIA 2009)
- IDENTIFICAZIONE CORRIDOIO LOCALIZZATIVO (Art. 169 DLGS n° 163/2006)
- MODIFICHE RICONDUCIBILI A PRESCRIZIONI CIPE
- MODIFICHE/OTTIMIZZAZIONI RICHIESTE DAI COMUNI
- OTTIMIZZAZIONI DA PD A PE
- MODIFICHE OGGETTO DELL'APPALTO, GIÀ REALIZZATE O SOGGETTE AD ALTRI APPALTI

KEY - PLAN TRATTA B2

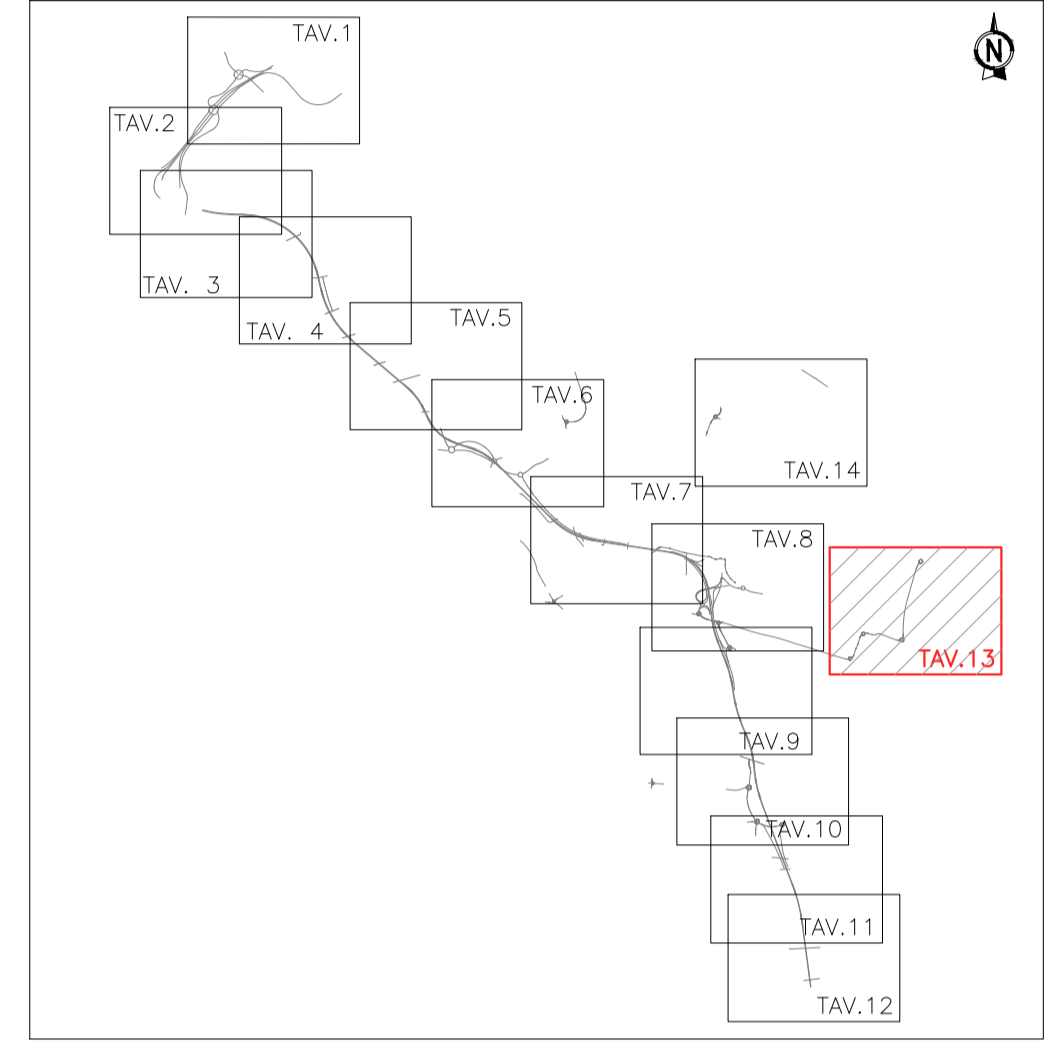

QUADRO DI UNIONE GENERALE

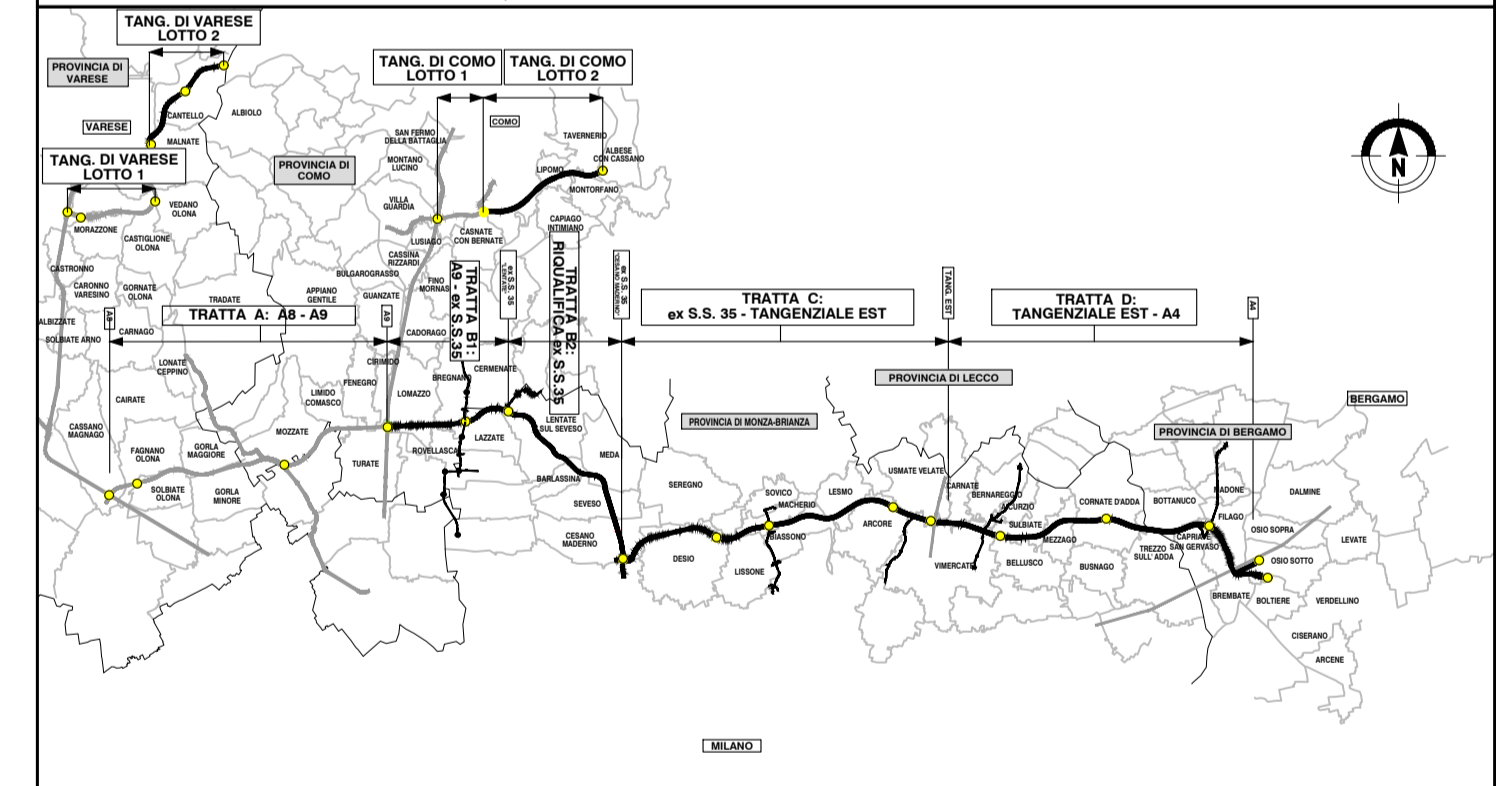

**COLLEGAMENTO AUTOSTRADALE
DALMINE-COMO-VARESE-VALICO DEL GAGGIOLO E OPERE AD ESSO CONNESSE**

CODICE C.U.P. F11B060027007

**PROGETTO ESECUTIVO
TRATTA B2**

INQUADRAMENTO GENERALE

CONFRONTO PD 2009 - PE 2023 TAVOLA 13/14

IDENTIFICAZIONE ELABORATO				CONTRAENTE GENERALE			
FASE PROGETTUALE	AMBITO	TRATTA	CATEGORIA	OPERA	PARTE DI OPERA	PROGRESSIVA	REVISIONE ESTERNA
	GE	B2	000	000	000	PL	013 A
CONCEDENTE 				CONCESSIONARIO 			
PROGETTISTA 				ELABORAZIONE PROGETTUALE PROGETTISTI: RESPONSABILE: INTEGRAZIONE: PRESTAZIONI SPECIALISTICHE: Ing. C. Listeri			
DATA 30/08/2023 SCALA 1:2000				DATA 30/08/2023 REVISIONE Emissione per commenti A01			

Il presente documento non potrà essere copiato, riprodotto o altrimenti pubblicato in tutto o in parte senza il consenso scritto di Autorisposta Pedemontana Lombarda S.p.A. Ogni utilizzo non autorizzato sarà perseguito a norma di legge. This document may not be copied, reproduced or published either in part or entirely without the written permission of Autorisposta Pedemontana Lombarda S.p.A. Unauthorized use will be persecuted by law.