
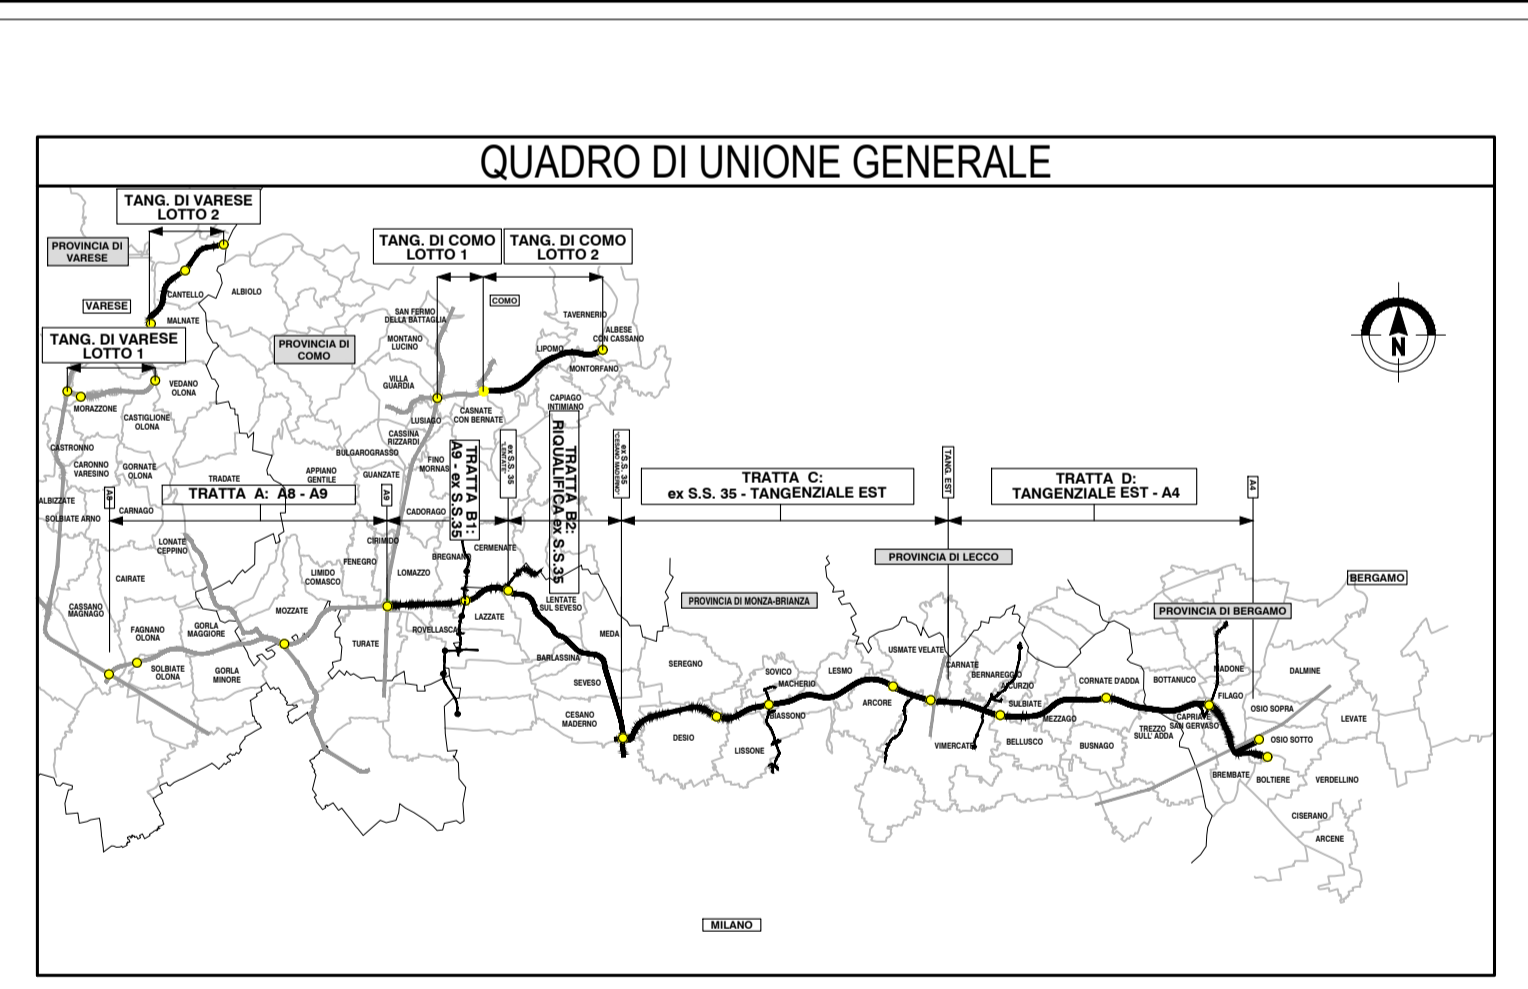


- ### LEGENDA
- PD 2009
  - PROGETTO ESECUTIVO
  - FASCE DI SALVAGUARDIA STRADALI (DA SIA 2006 A SIA 2009)
  - IDENTIFICAZIONE CORRIDOIO LOCALIZZATIVO (Art. 169 DLGS n° 163/2006)
  - MODIFICHE RICONDUCIBILI A PRESCRIZIONI CIPE
  - MODIFICHE/OTTIMIZZAZIONI RICHIESTE DAI COMUNI
  - OTTIMIZZAZIONI DA PD A PE
  - MODIFICHE OGGETTO DELL'APPALTO, GIA' REALIZZATE O SOGGETTE AD ALTRI APPALTI

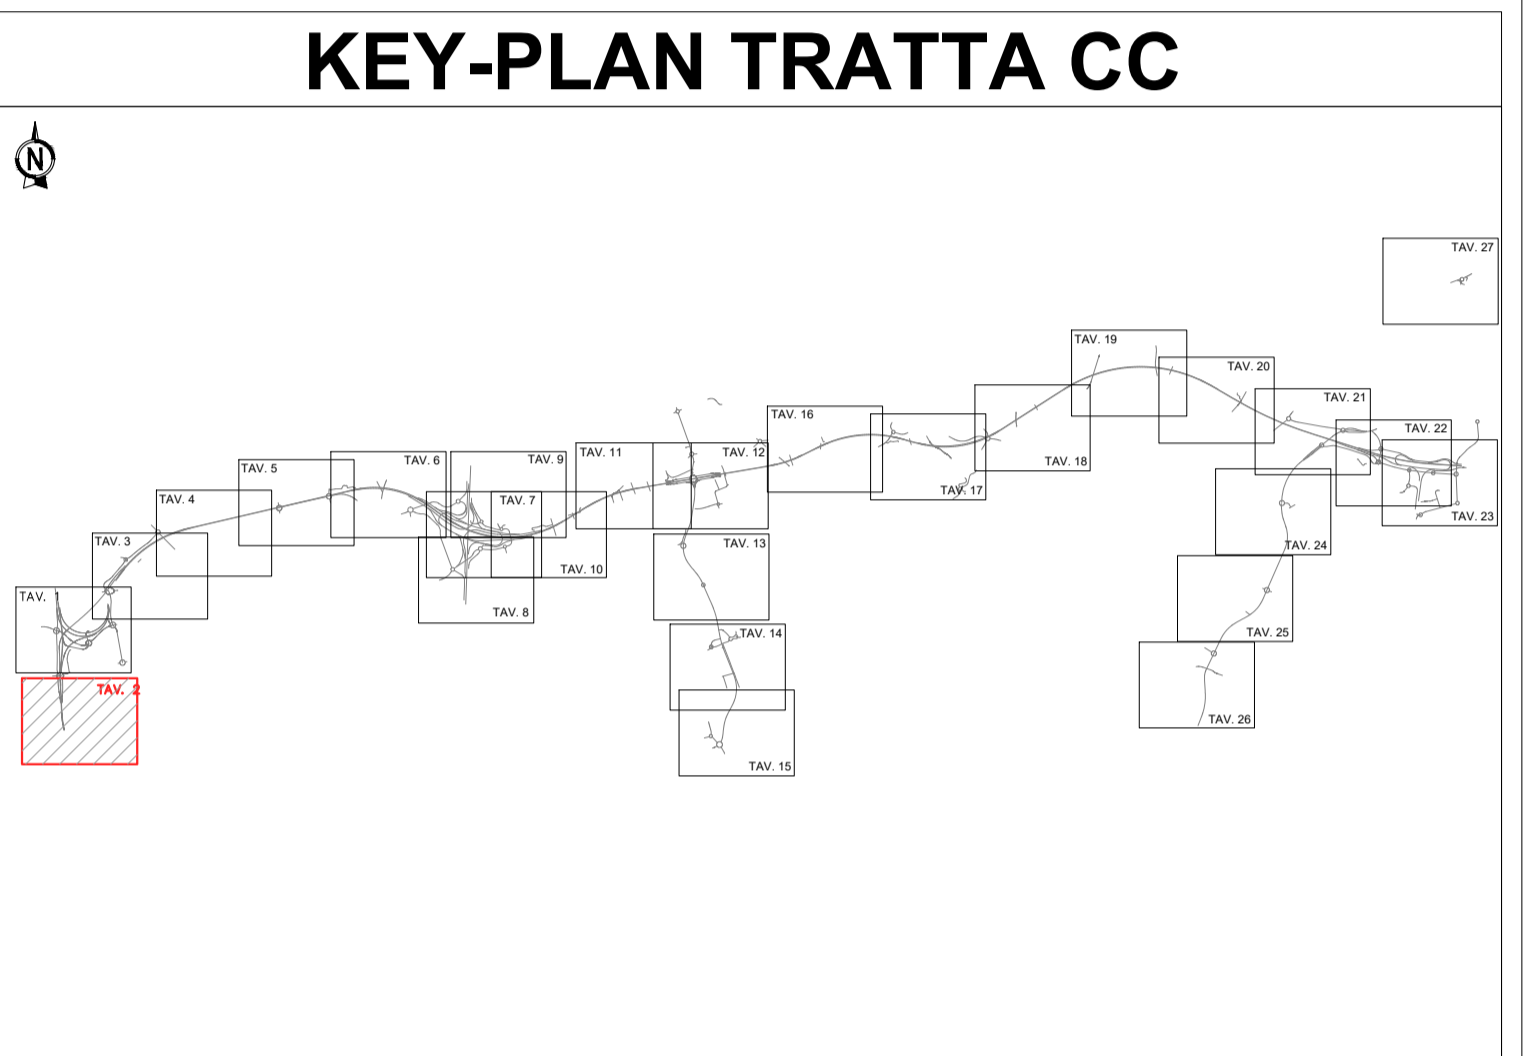

**COLLEGAMENTO AUTOSTRADALE  
DALMINE-COMO-VARESE-VALICO DEL GAGGIOLO E OPERE AD ESSO CONNESSE**

CODICE C.U.P. F119080027007

**PROGETTO ESECUTIVO  
TRATTA C**

**INQUADRAMENTO GENERALE**

CONFRONTO PD 2009 - PE 2023 TAVOLA 2/27

IDENTIFICAZIONE ELABORATO				CONTRAENTE GENERALE			
<b>PEDELOMBARDA NUOVA S.p.A.</b>							
FASE PROGETTUALE	AMBITO	CATEGORIA	OPERA	DATA	REVISIONE	ELABORAZIONE PROGETTUALE	
GE	CC	000	000	30/08/2023	Emissione per commenti	A01	PROGETTISTI
DATA 30/08/2023 SCALA 1:2000				DATA 30/08/2023 Emissione per commenti		RESPONSABILE INTEGRAZIONE PRESTAZIONI SPECIALISTICHE Ing. C. LAROTI	
<b>CONCEDENTE</b> CONCESSIONI AUTOSTRADALI LOMBARDE				<b>CONCESSIONARIO</b> Autorisposta Pedemontana Lombarda		<b>PROGETTISTA</b> PROGER	

Il presente documento non potrà essere copiato, riprodotto o altrimenti pubblicato in tutto o in parte senza il consenso scritto di Autorisposta Pedemontana Lombarda S.p.A. Ogni utilizzo non autorizzato sarà perseguito a norma di legge. This document may not be copied, reproduced or published either in part or entirely without the written permission of Autorisposta Pedemontana Lombarda S.p.A. Unauthorized use will be persecuted by law.