
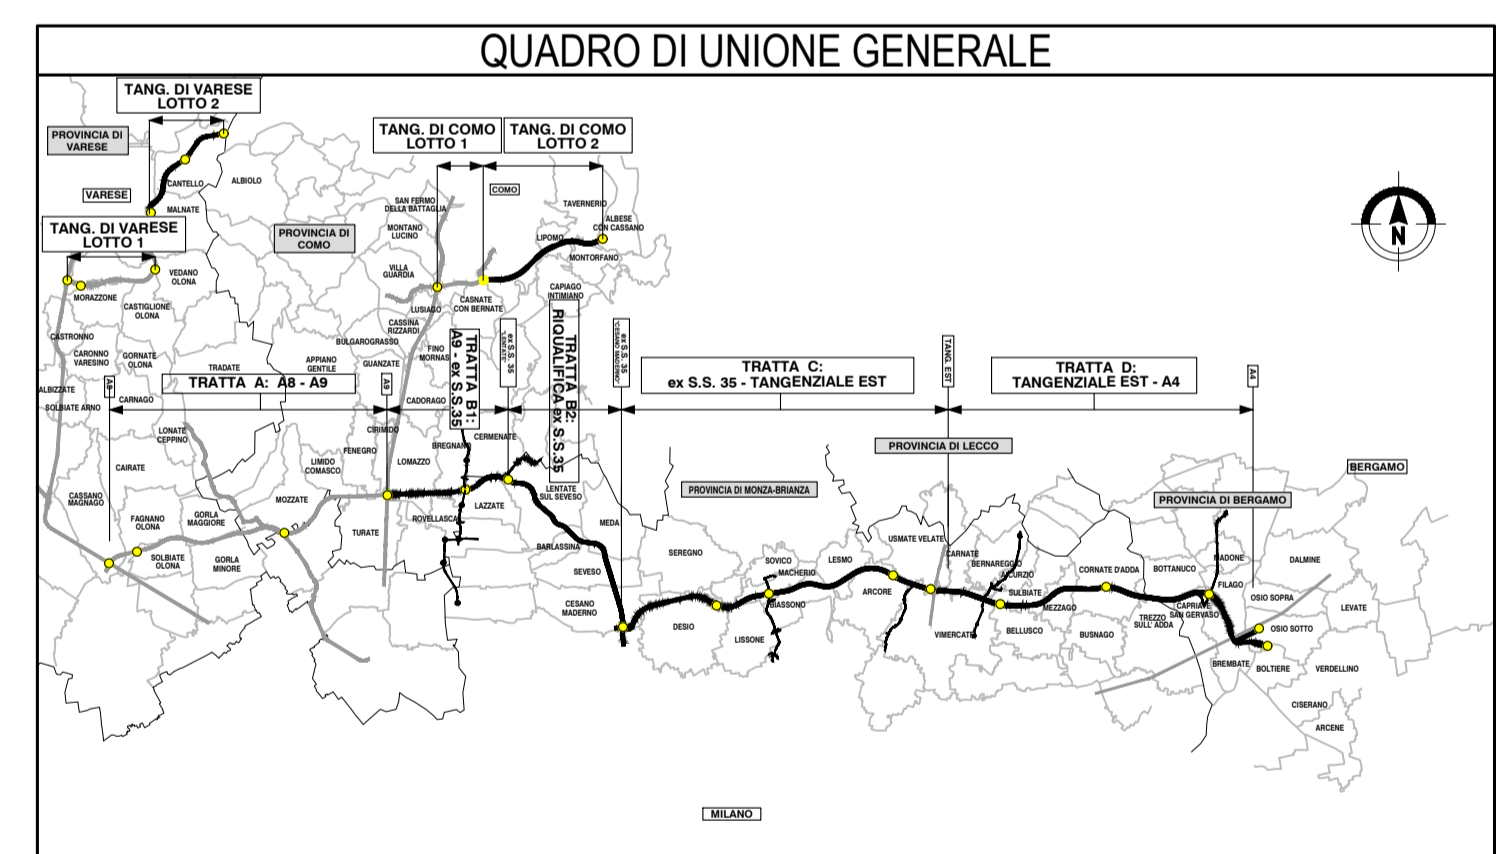


LEGENDA

- PD 2009
- PROGETTO ESECUTIVO
- FASCE DI SALVAGUARDIA STRADALI (DA SIA 2006 A SIA 2009)
- IDENTIFICAZIONE CORRIDOIO LOCALIZZATIVO (Art. 169 DLGS n° 163/2006)
- MODIFICHE RICONDUCIBILI A PRESCRIZIONI CIPE
- MODIFICHE/OTTIMIZZAZIONI RICHIESTE DAI COMUNI
- OTTIMIZZAZIONI DA PD A PE
- MODIFICHE OGGETTO DELL'APPALTO, GIÀ REALIZZATE O SOGGETTE AD ALTRI APPALTI

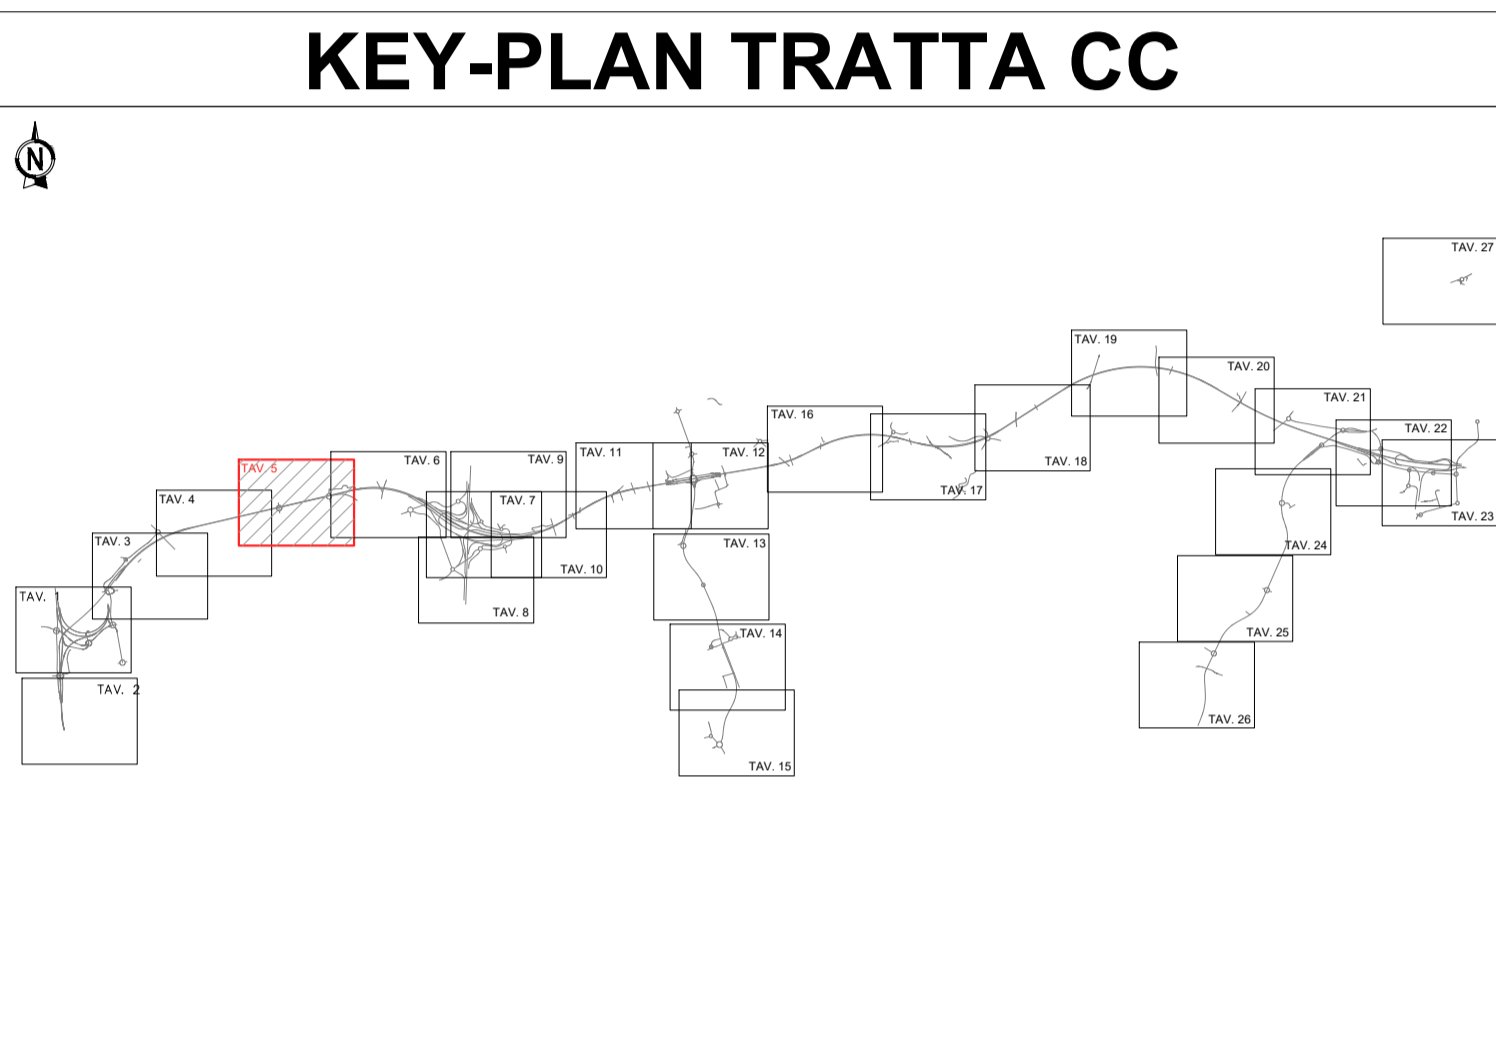

**COLLEGAMENTO AUTOSTRADALE
DALMINE-COMO-VARESE-VALICO DEL GAGGIOLO E OPERE AD ESSO CONNESSE**

CODICE C.U.P. F1190800270007

**PROGETTO ESECUTIVO
TRATTA C**

INQUADRAMENTO GENERALE

CONFRONTO PD 2009 - PE 2023 TAVOLA 5/27

IDENTIFICAZIONE ELABORATO				CONTRAENTE GENERALE			
FASE PROGETTUALE	AMBITO	CATEGORIA	OPERA	PARTE DI OPERA	TIPO ELABORATO	PROGRESSIVA	REVISIONE ESTERNA
	CC	000	GE00	000	PL	005	A
CONCEDENTE <small>CONCESSIONI AUTOSTRADALI LOMBARDE</small>				CONCESSIONARIO <small>PEDELOMBARDA NUOVA S.p.A.</small>			
DATA 30/08/2023 <small>SCALA 1:2000</small>		REVISIONE <small>Emissione per commenti</small>		ELABORAZIONE PROGETTUALE			
				PROGETTISTI <small>PROGER</small>		RESPONSABILE <small>Integrazione Prestazioni Specialistiche</small> <small>Ing. C. LIBRATI</small>	
<small>PROGER</small> <small>Geom. M. Manzoni</small>		<small>PROGER</small> <small>Arch. G. Ambrosini</small>		<small>PROGER</small> <small>Ing. C. Librati</small>			

Il presente documento non potrà essere copiato, riprodotto o altrimenti pubblicato in tutto o in parte senza il consenso scritto di Autorisorsa Pademontana Lombarda S.p.A. Ogni utilizzo non autorizzato sarà perseguito a norma di legge. This document may not be copied, reproduced or published in part or entirely without the written permission of Autorisorsa Pademontana Lombarda S.p.A. Unauthorized use will be prosecuted by law.