
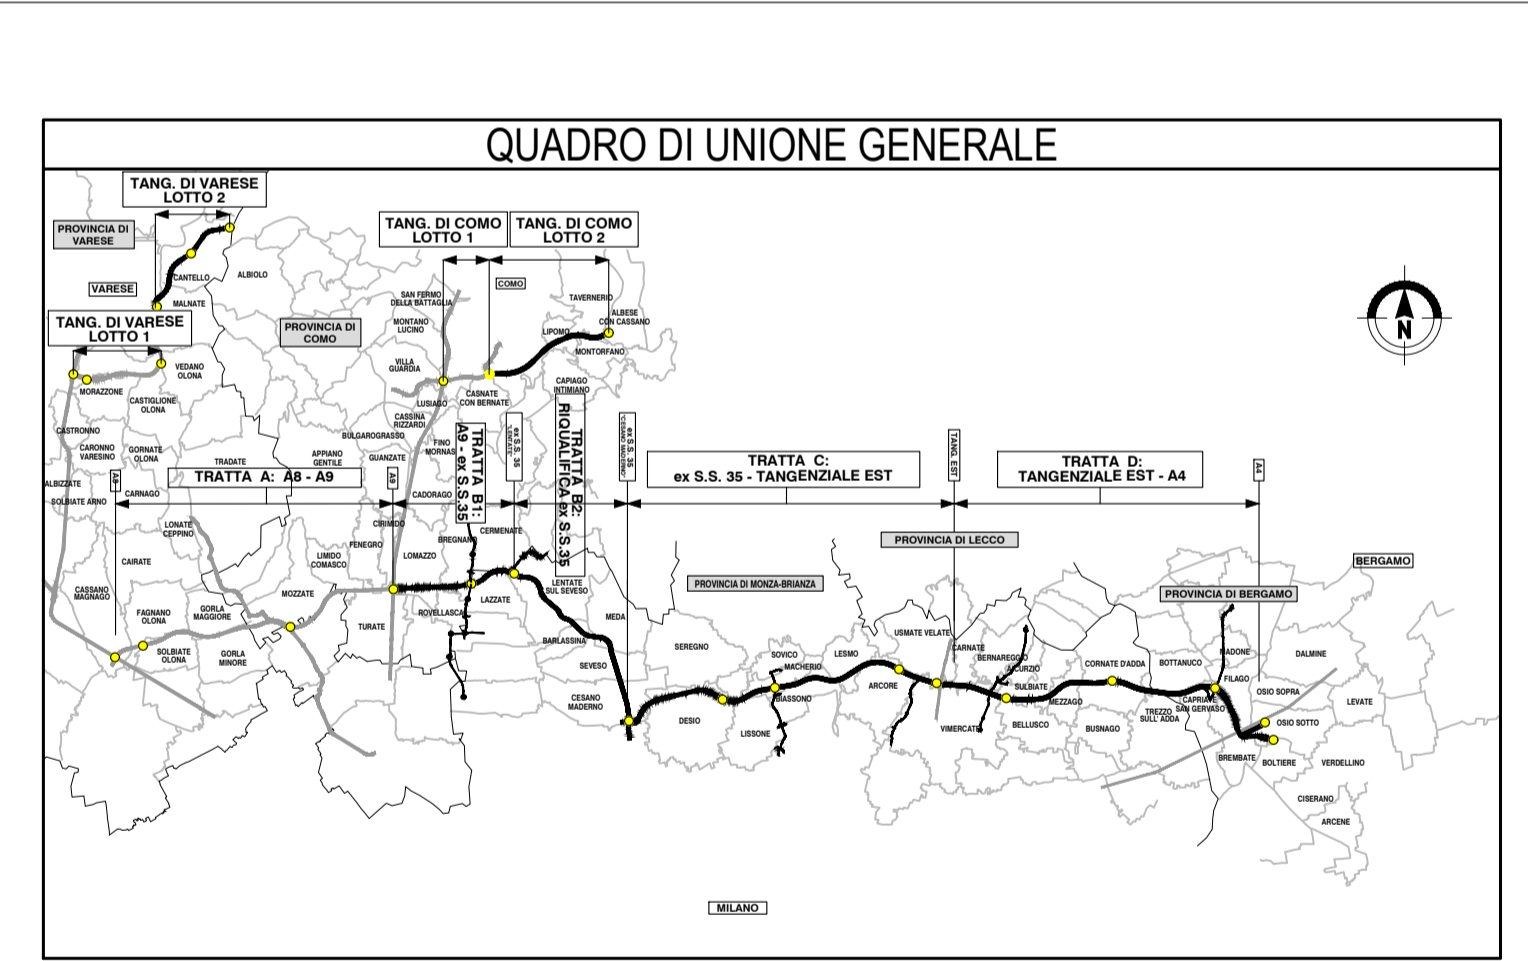


### LEGENDA

- PD 2009
- PROGETTO ESECUTIVO
- FASCE DI SALVAGUARDIA STRADALI (DA SIA 2006 A SIA 2009)
- IDENTIFICAZIONE CORRIDOIO LOCALIZZATIVO (Art. 169 DLGS n° 163/2006)
- MODIFICHE RICONDUCEBILI A PRESCRIZIONI CIPE
- MODIFICHE/OTTIMIZZAZIONI RICHIESTE DAI COMUNI
- OTTIMIZZAZIONI DA PD A PE
- MODIFICHE OGGETTO DELL'APPALTO, GIÀ REALIZZATE O SOGGETTE AD ALTRI APPALTI

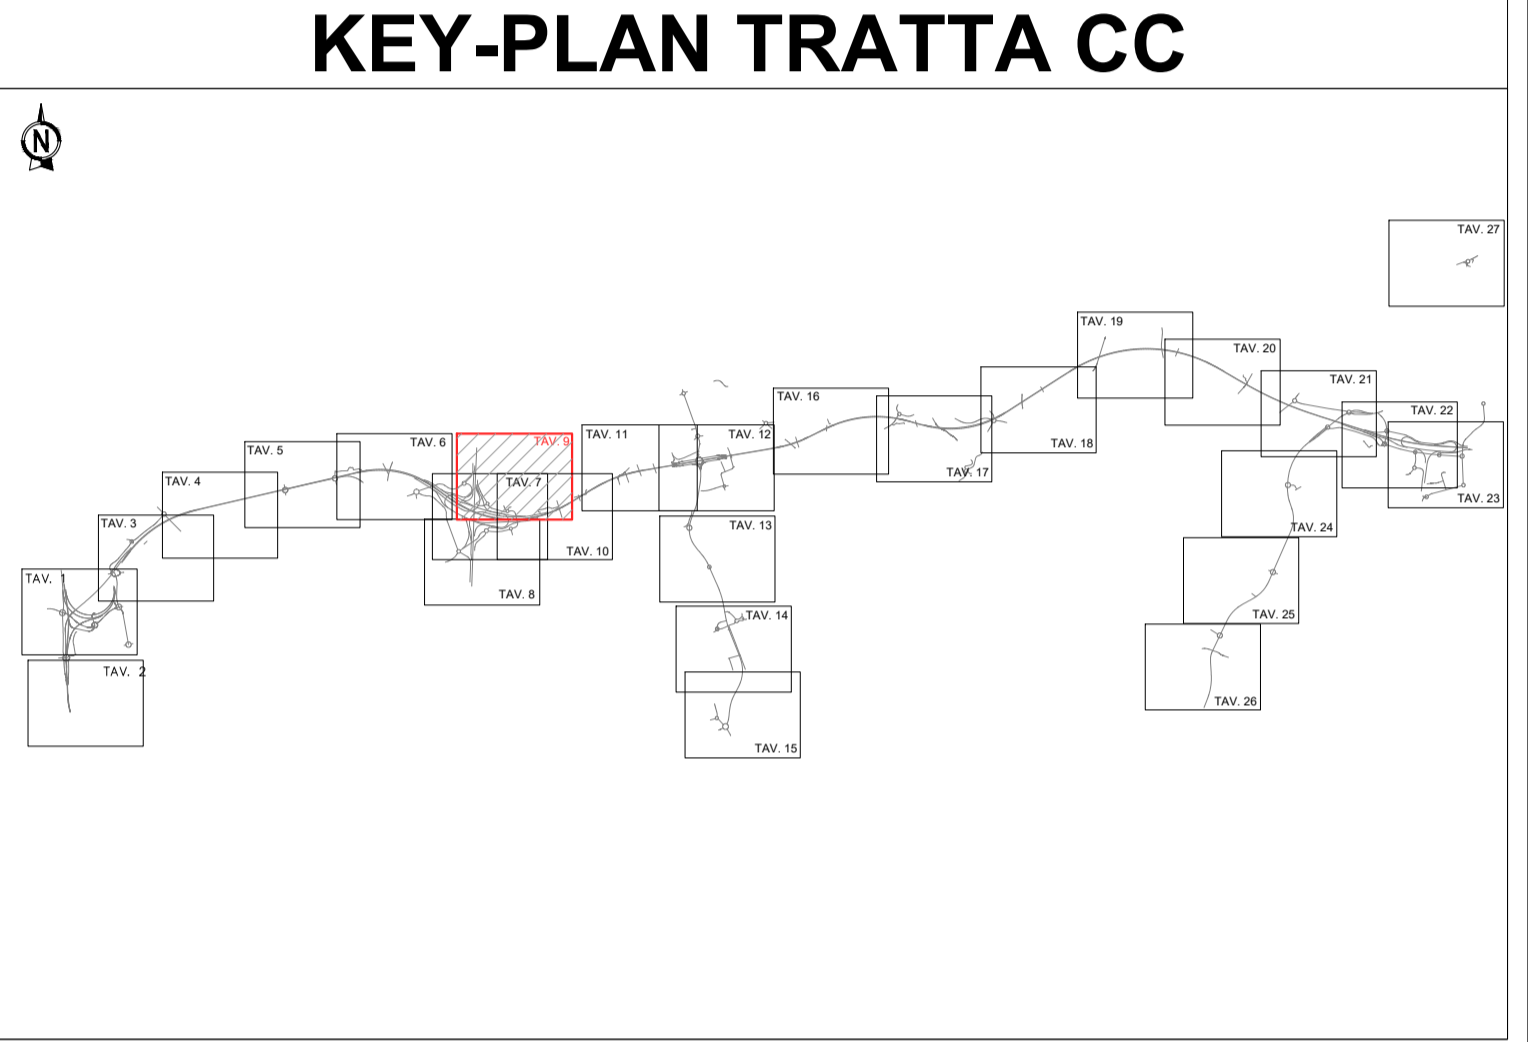

**COLLEGAMENTO AUTOSTRADALE DALMINE-COMO-VARESE-VALICO DEL GAGGIOLO E OPERE AD ESSO CONNESSE**

CODICE C.U.P. F119060027007

**PROGETTO ESECUTIVO TRATTA C**

**INQUADRAMENTO GENERALE**

**CONFRONTO PD 2009 - PE 2023 TAVOLA 9/27**

IDENTIFICAZIONE ELABORATO				CONTRAENTE GENERALE			
<b>PEDELOMBARDA NUOVA S.p.A.</b>							
FASE PROGETTUALE	AMBITO	TRATTA	CATEGORIA	PARTE DI OPERA	TIPO ELABORATO	PROGRESSIVA	REVISIONE ESTERNA
	CC	000	GE	000	PL	009	A
<b>DATA</b> 30/08/2023 <b>SCALA</b> 1:2000				<b>REVISIONE</b> 30/08/2023 Emissione per commenti A01			
<b>CONCEDENTE</b> CONCESSIONI AUTOSTRADALI LOMBARDE				<b>CONCESSIONARIO</b> Autorisorsa Pademontana Lombarda			
<b>PROGETTISTI</b> PROGER Geom. M. Meloni				<b>RESPONSABILE INTEGRAZIONE PRESTAZIONI SPECIALISTICHE</b> Ing. C. Liberti			

Il presente documento non potrà essere copiato, riprodotto o altrimenti pubblicato in tutto o in parte senza il consenso scritto di Autorisorsa Pademontana Lombarda S.p.A. Ogni utilizzo non autorizzato sarà perseguito a norma di legge. This document may not be copied, reproduced or published either in part or entirely without the written permission of Autorisorsa Pademontana Lombarda S.p.A. Unauthorized use will be persecuted by law.