
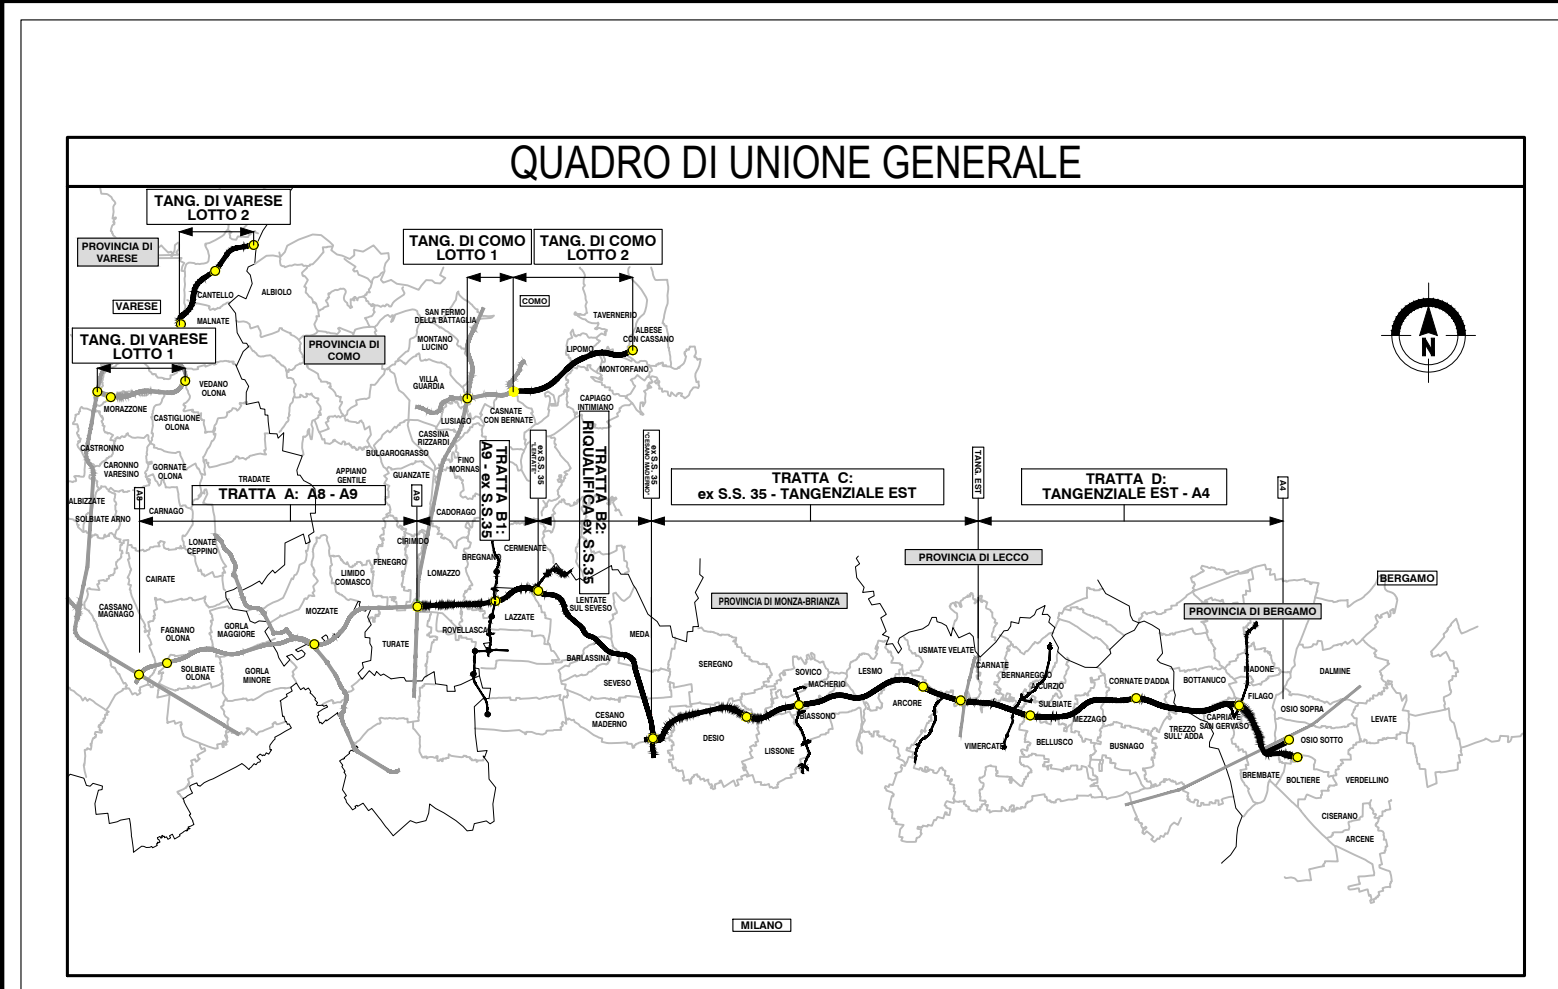


LEGENDA

- PD 2009
- PROGETTO ESECUTIVO
- FASCE DI SALVAGUARDIA STRADALI (DA SIA 2006 A SIA 2009)
- IDENTIFICAZIONE CORRIDOIO LOCALIZZATIVO (Art. 169 DLGS n° 163/2006)
- - - MODIFICHE RICONDUCCIBILI A PRESCRIZIONI CIPE
- MODIFICHE/OTTIMIZZAZIONI RICHIESTE DAI COMUNI
- OTTIMIZZAZIONI DA PD A PE
- MODIFICHE OGGETTO DELL'APPALTO, GIÀ REALIZZATE O SOGGETTE AD ALTRI APPALTI

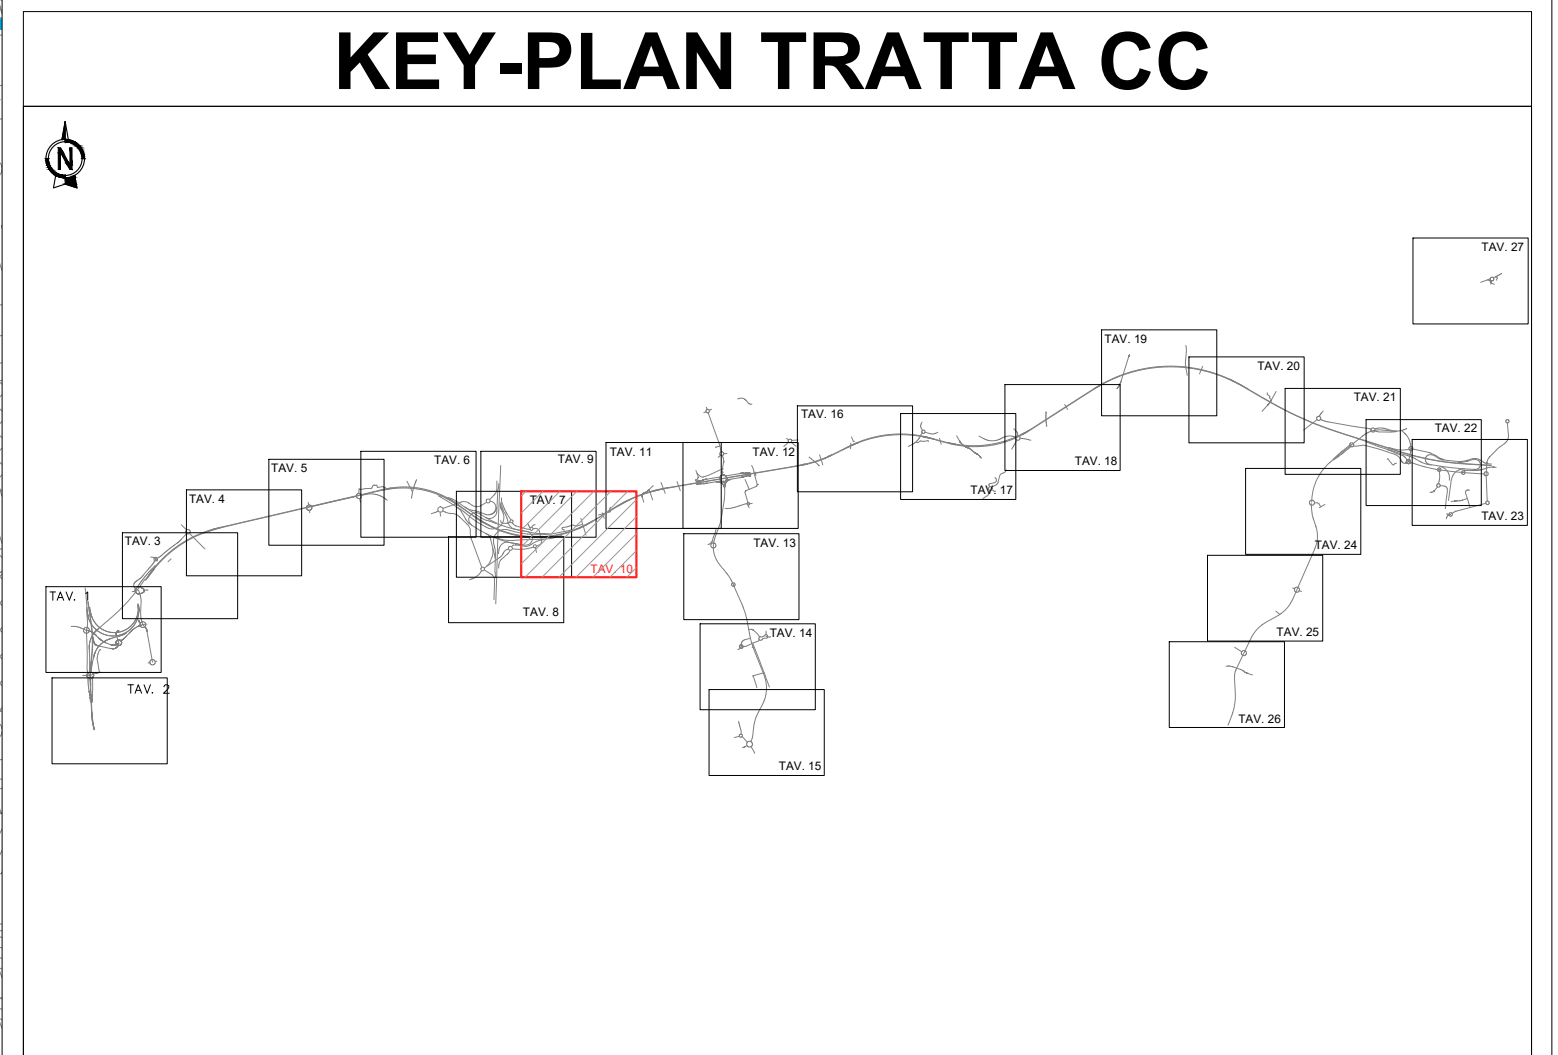

**COLLEGAMENTO AUTOSTRADALE
DALMINE-COMO-VARESE-VALICO DEL GAGGIOLO E OPERE AD ESSO CONNESSE**

CODICE C.U.P. F1190800270007

**PROGETTO ESECUTIVO
TRATTA C**

INQUADRAMENTO GENERALE

CONFRONTO PD 2009 - PE 2023 TAVOLA 10/27

IDENTIFICAZIONE ELABORATO				CONTRAENTE GENERALE			
FASE PROGETTUALE	AMBITO	CATEGORIA	OPERA	PEDELOMBARDA NUOVA S.p.A.			
GE	CC	000	000				
PARTE DI OPERA	TIPO ELABORATO	PROGRESSIVA	REVISIONE ESTERNA	DATA	REVISIONE	ELABORAZIONE PROGETTUALE	
PL	010	A	A	30/08/2023	Emissione per commenti	A01	PROGETTISTI
CONCEDENTE				CONTRATTORE			
CONCESSIONARI AUTOSTRADALI LOMBARDE				CONTRATTORE			
CONCESSIONARI				PROGETTISTI			

Il presente documento non potrà essere copiato, riprodotto o altrimenti pubblicato in tutto o in parte senza il consenso scritto di Autostrade Pedemontana Lombardia S.p.A. Ogni utilizzo non autorizzato sarà perseguito a norma di legge. This document may not be copied, reproduced or published either in part or entirely without the written permission of Autostrade Pedemontana Lombardia S.p.A. Unauthorized use will be persecuted by law.