
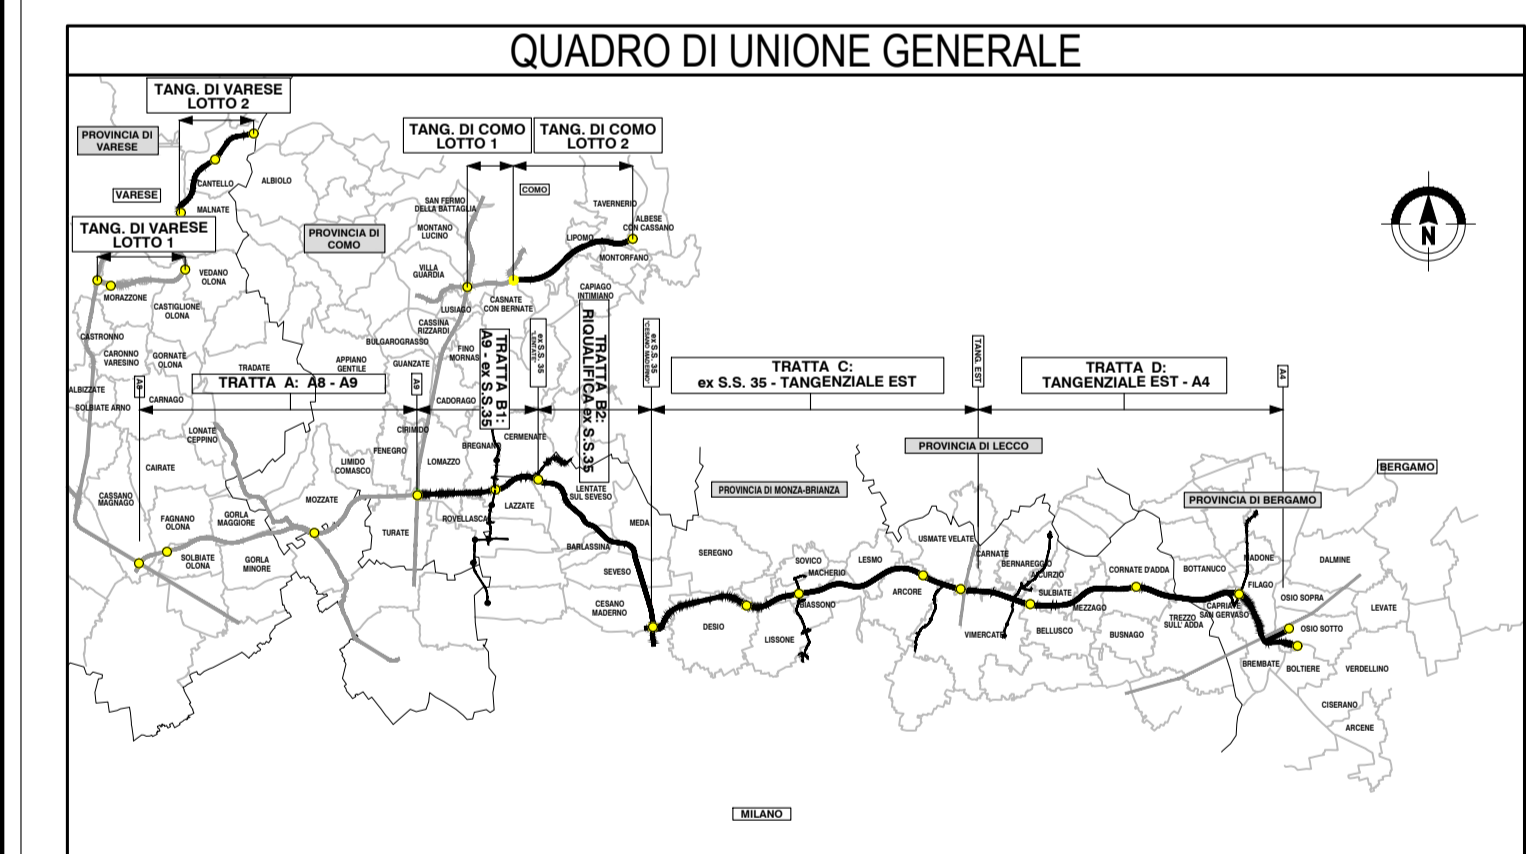


### LEGENDA

- PD 2009
- PROGETTO ESECUTIVO
- FASCE DI SALVAGUARDIA STRADALI (DA SIA 2006 A SIA 2009)
- IDENTIFICAZIONE CORRIDOIO LOCALIZZATIVO (Art. 169 DLGS n° 163/2006)
- MODIFICHE RICONDUCEBILI A PRESCRIZIONI CIPE
- MODIFICHE/OTTIMIZZAZIONI RICHIESTE DAI COMUNI
- OTTIMIZZAZIONI DA PD A PE
- MODIFICHE OGGETTO DELL'APPALTO, GIÀ REALIZZATE O SOGGETTE AD ALTRI APPALTI

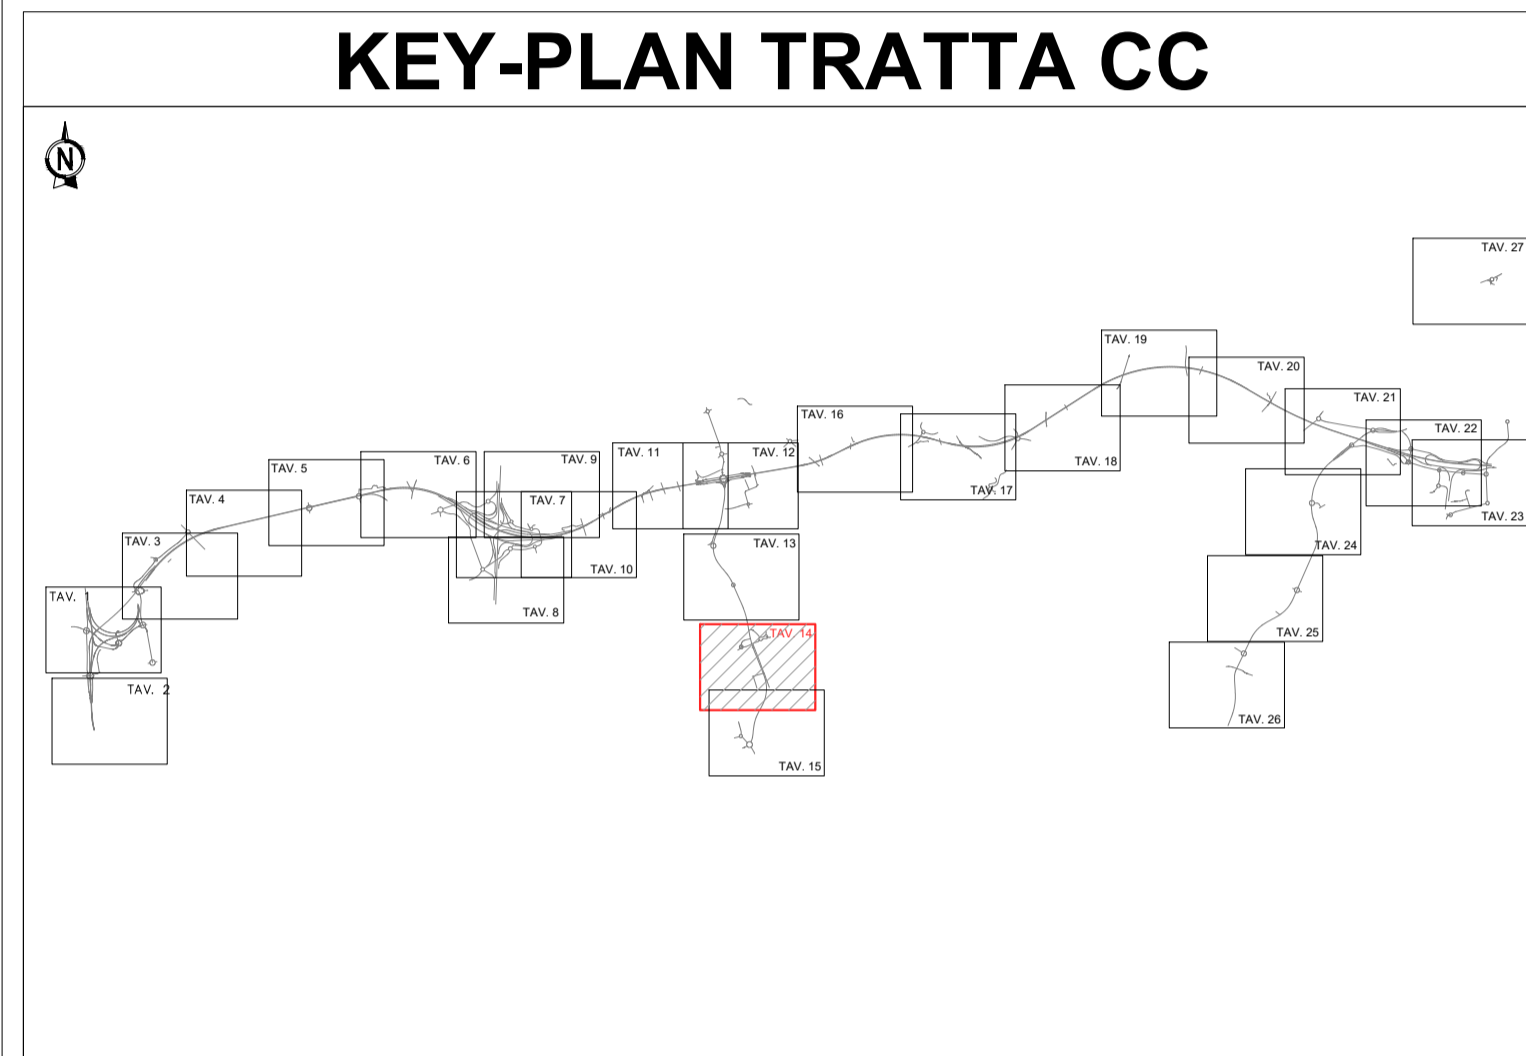

**COLLEGAMENTO AUTOSTRADALE  
DALMINE-COMO-VARESE-VALICO DEL GAGGIOLO E OPERE AD ESSO CONNESSE**

CODICE C.U.P. F1190800270007

**PROGETTO ESECUTIVO  
TRATTA C**

**INQUADRAMENTO GENERALE**

**CONFRONTO PD 2009 - PE 2023 TAVOLA 14/27**

IDENTIFICAZIONE ELABORATO				CONTRAENTE GENERALE			
FASE PROGETTUALE	AMBITO	CATEGORIA	OPERA	PARTI DI OPERA	TIPO ELABORATO	PROGRESSIVA	REVISIONE ESTERNA
	GE	CC	000	GE	000	000	PL 014 A
<b>DATA</b> 30/08/2023				<b>CONTRATTO</b> PEDELOMBARDA NUOVA S.p.A.			
<b>SCALA</b> 1:2000				<b>REVISIONE</b> Emissione per commenti A01			
<b>CONCEDENTE</b> CONCESSIONI AUTOSTRADALI LOMBARDE				<b>ELABORAZIONE PROGETTUALE</b>			
<b>CONCESSIONARIO</b> Autorisposta Pedemontana Lombarda				<b>PROGETTISTI</b> PROGER			
<b>PROGETTISTA</b> PROGER				<b>RESPONSABILE</b> ING. C. LIBRATI			
<b>PROGETTISTA</b> PROGER				<b>PRESTAZIONI SPECIALISTICHE</b> ING. CALABRINI			

Il presente documento non potrà essere copiato, riprodotto o altrimenti pubblicato in tutto o in parte senza il consenso scritto di Autorisposta Pedemontana Lombarda S.p.A. Ogni utilizzo non autorizzato sarà perseguito a norma di legge. This document may not be copied, reproduced or published either in part or entirely without the written permission of Autorisposta Pedemontana Lombarda S.p.A. Unauthorized use will be persecuted by law.