
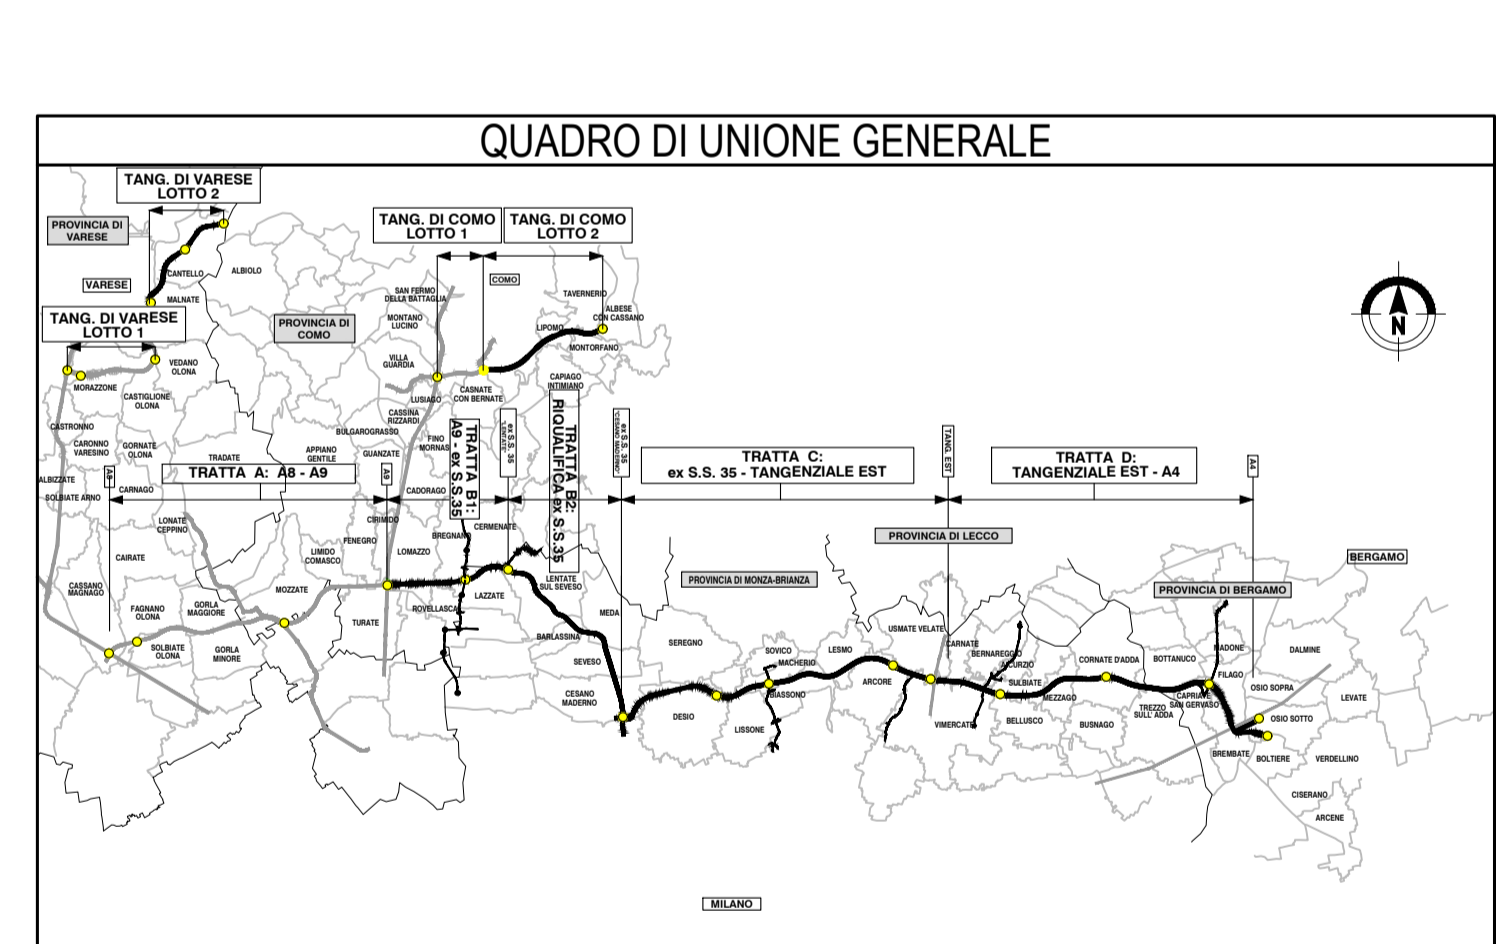


LEGENDA

- PD 2009
- PROGETTO ESECUTIVO
- FASCE DI SALVAGUARDIA STRADALI (DA SIA 2006 A SIA 2009)
- IDENTIFICAZIONE CORRIDOIO LOCALIZZATIVO (Art. 169 DLGS n° 163/2006)
- MODIFICHE RICONDUCIBILI A PRESCRIZIONI CIPE
- MODIFICHE/OTTIMIZZAZIONI RICHIESTE DAI COMUNI
- OTTIMIZZAZIONI DA PD A PE
- MODIFICHE OGGETTO DELL'APPALTO, GIÀ REALIZZATE O SOGGETTE AD ALTRI APPALTI

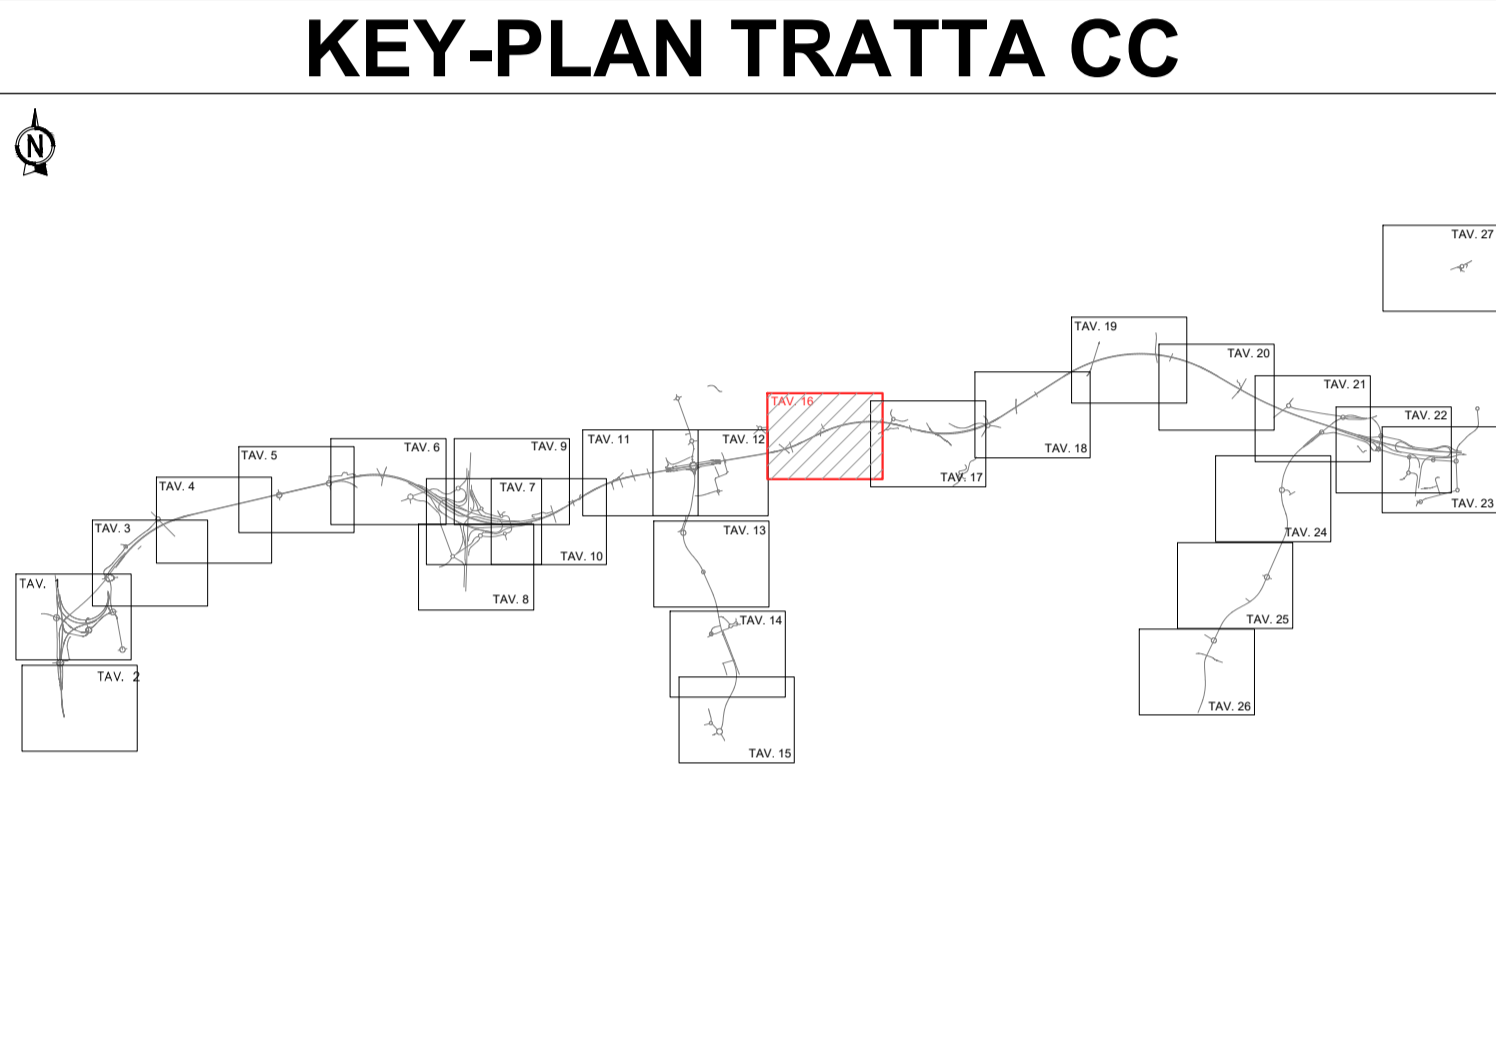

**COLLEGAMENTO AUTOSTRADALE
DALMINE-COMO-VARESE-VALICO DEL GAGGIOLO E OPERE AD ESSO CONNESSE**

CODICE C.U.P. F1190600270007

**PROGETTO ESECUTIVO
TRATTA C**

INQUADRAMENTO GENERALE

CONFRONTO PD 2009 - PE 2023 TAVOLA 16/27

IDENTIFICAZIONE ELABORATO				CONTRAENTE GENERALE			
FASE PROGETTUALE	AMBITO	TRATTA	CATEGORIA	OPERA	PARTE DI OPERA	TIPO ELABORATO	REVISIONE
PE	CC	000	GE	000	000	PL	016
PEDELOMBARDA NUOVA S.p.A.				CONTRAENTE GENERALE			
CONCEDENTE <small>CONCESSIONI AUTOSTRADALI LOMBARDE</small>				CONTRAENTE GENERALE <small>Autorisposta Pedemontana Lombarda</small>			
PROGETTISTA <small>PROGER</small>				ELABORAZIONE PROGETTUALE			
<small>DATA 30/08/2023</small>				<small>REVISIONE Emissione per commenti A01</small>			
<small>SCALA 1:2000</small>				<small>PROGETTISTI RESPONSABILE</small>			
<small>CONCESSIONARIO</small>				<small>PROGER</small>			

Il presente documento non potrà essere copiato, riprodotto o altrimenti pubblicato in tutto o in parte senza il consenso scritto di Autorisposta Pedemontana Lombarda S.p.A. Ogni utilizzo non autorizzato sarà perseguito a norma di legge. This document may not be copied, reproduced or published either in part or entirely without the written permission of Autorisposta Pedemontana Lombarda S.p.A. Unauthorized use will be persecuted by law.