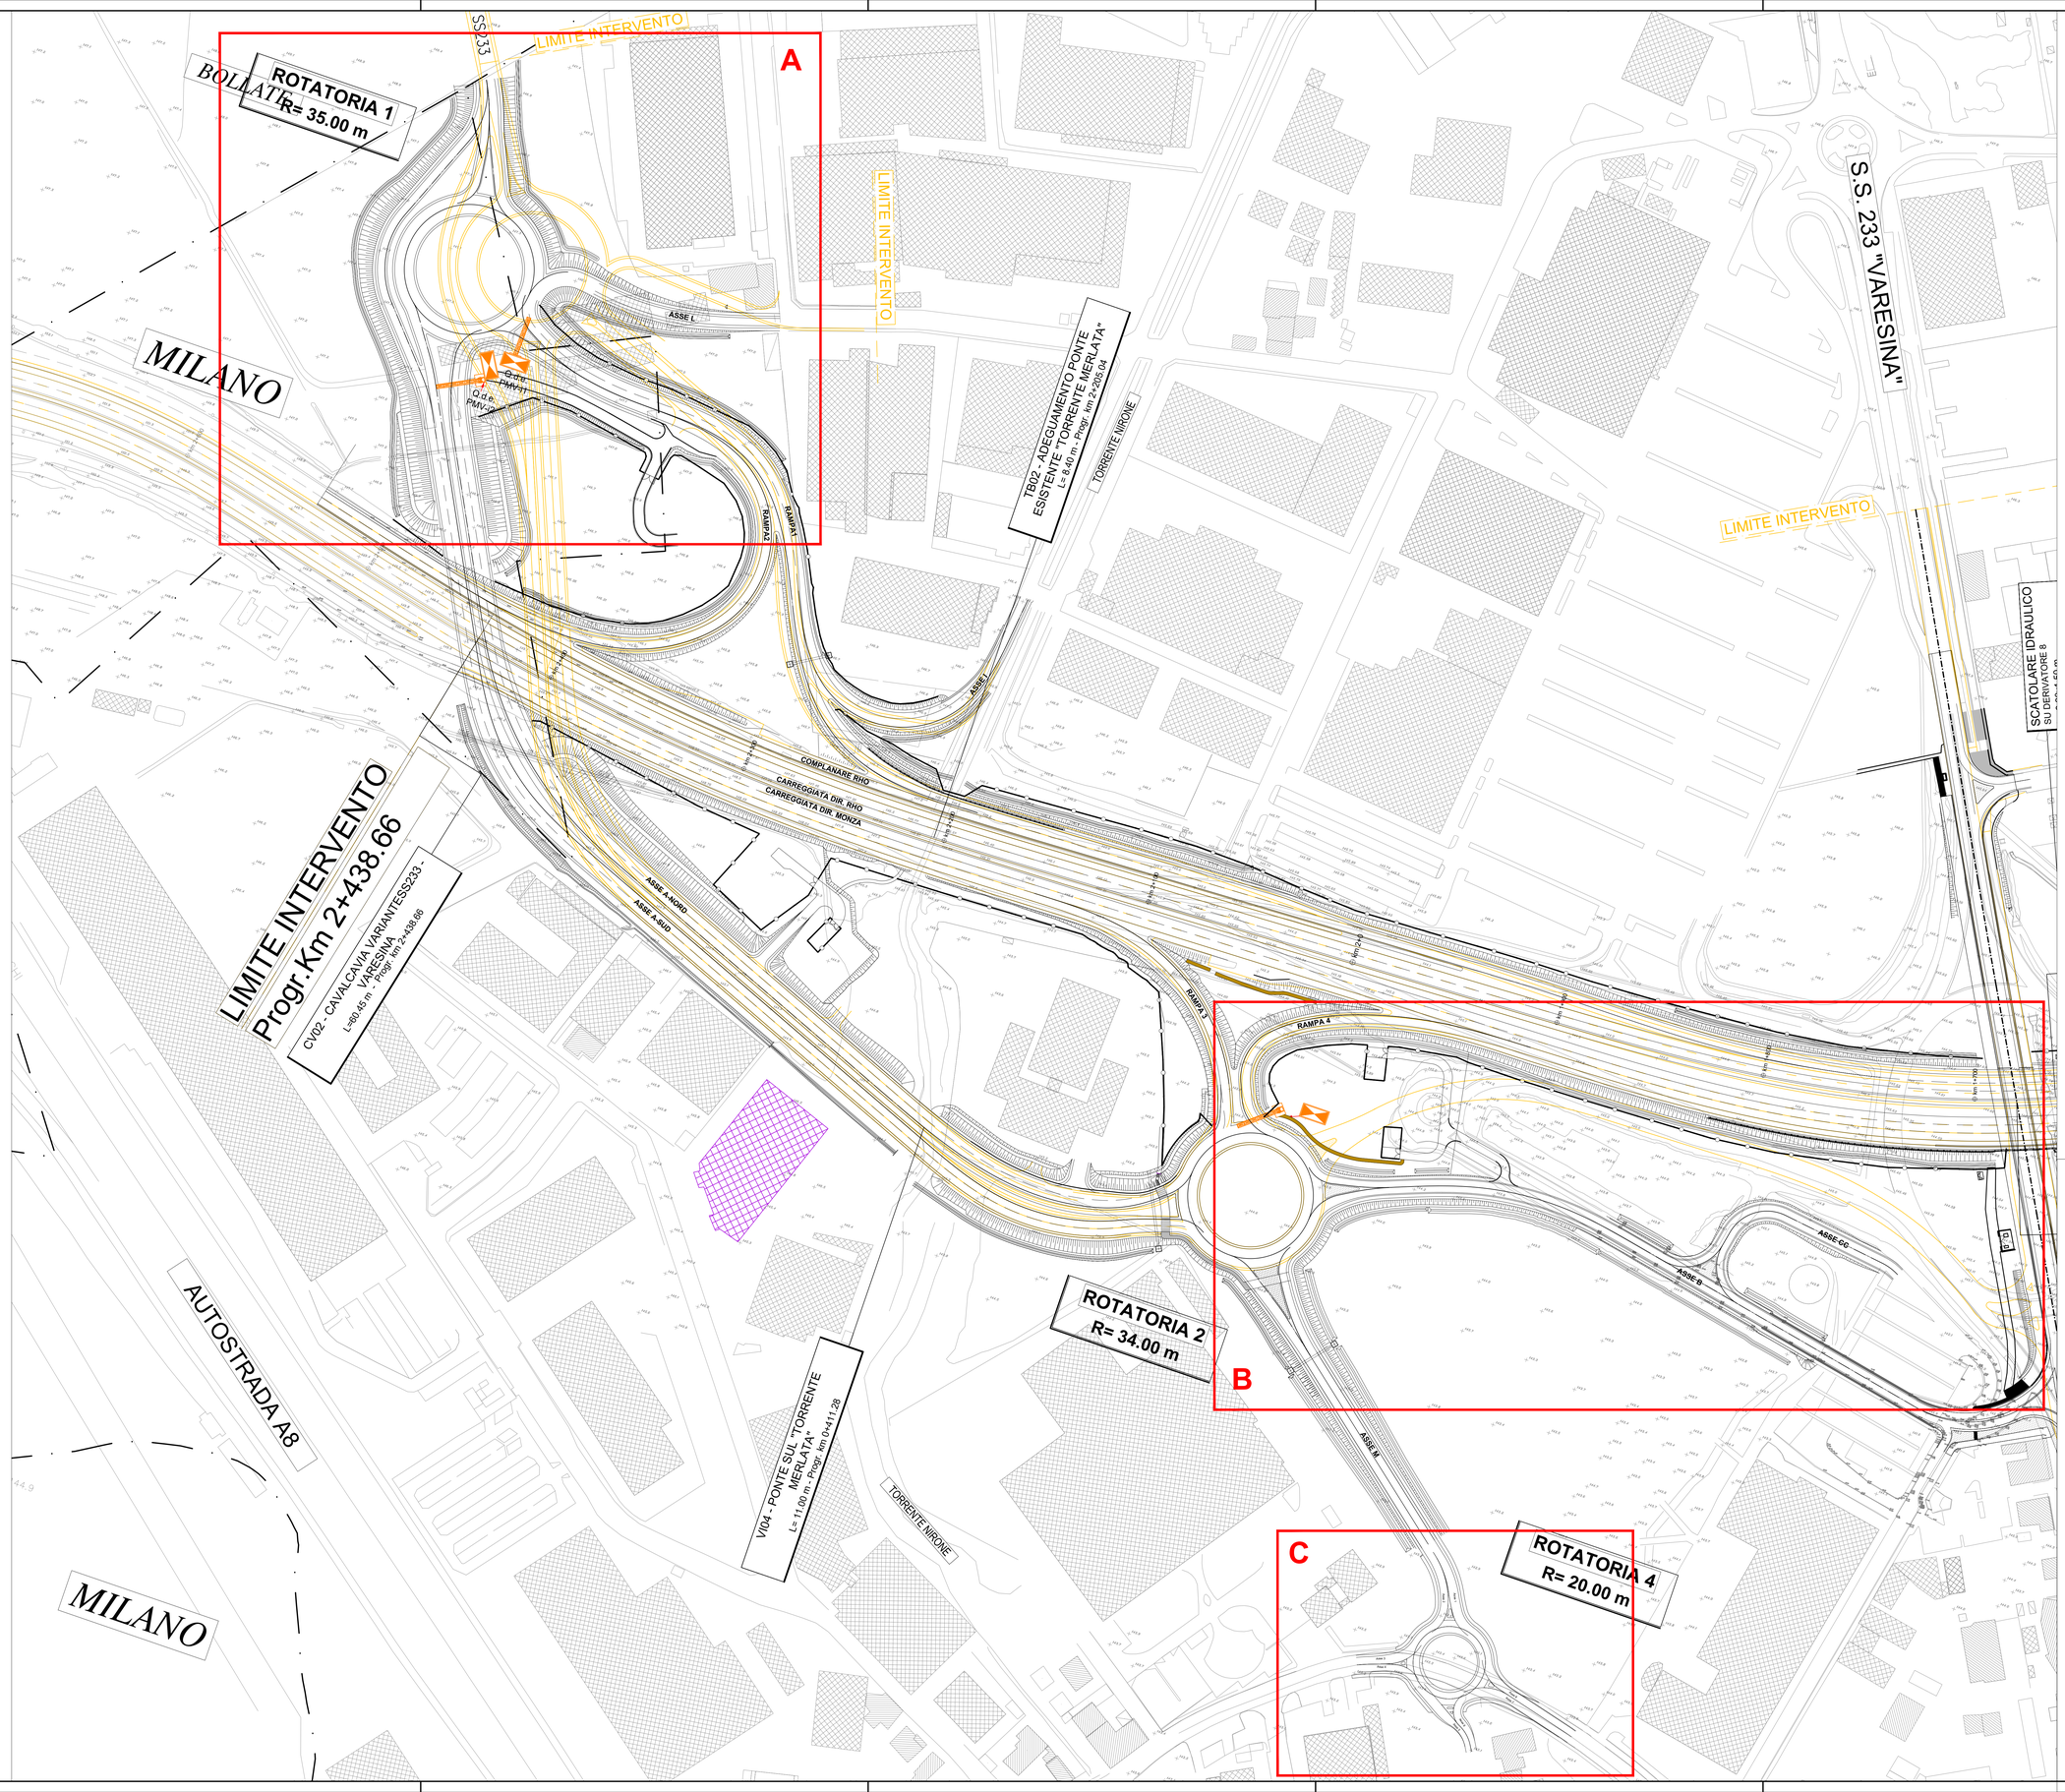

QUADRO DI UNIONE

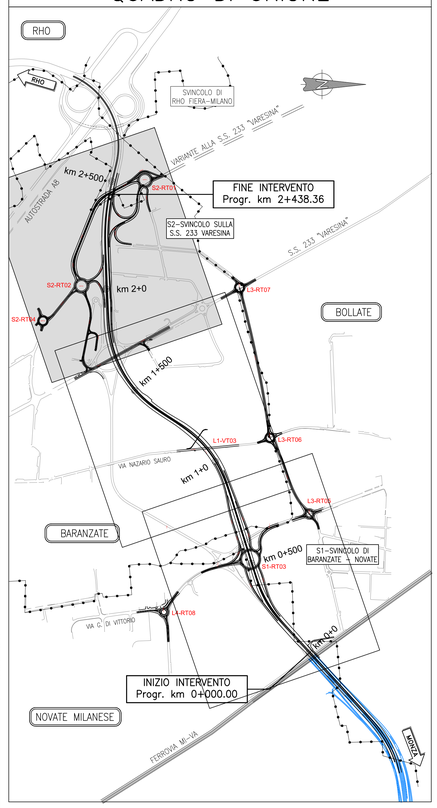

LEGENDA

- PROGETTO DEFINITIVO (SPA 2013)
- PROGETTO REALIZZATO (2023)
- PISTA CICLOPEDONALE REALIZZATA
- ATTRAVERSAMENTI CICLOPEDONALI DI SCAVALCO
- MODIFICHE PROGETTUALI A CONFRONTO
- EDIFICI NUOVI

autostrade per l'italia

RHO–MONZA

VIABILITA' DI ADDUZIONE AL SISTEMA AUTOSTRADALE ESISTENTE A8 – A52

LOTTO 3 : VARIANTE DI BARANZATE

PROGETTO ESECUTIVO

PLANIMETRIA DI RAFFRONTO TRA LO STATO ATTUALE E LO STATO INIZIALE

TAVOLA 3

Scala 1:1000

TECNE Engineering | autostrade per l'italia | Ministero delle infrastrutture e dei trasporti