
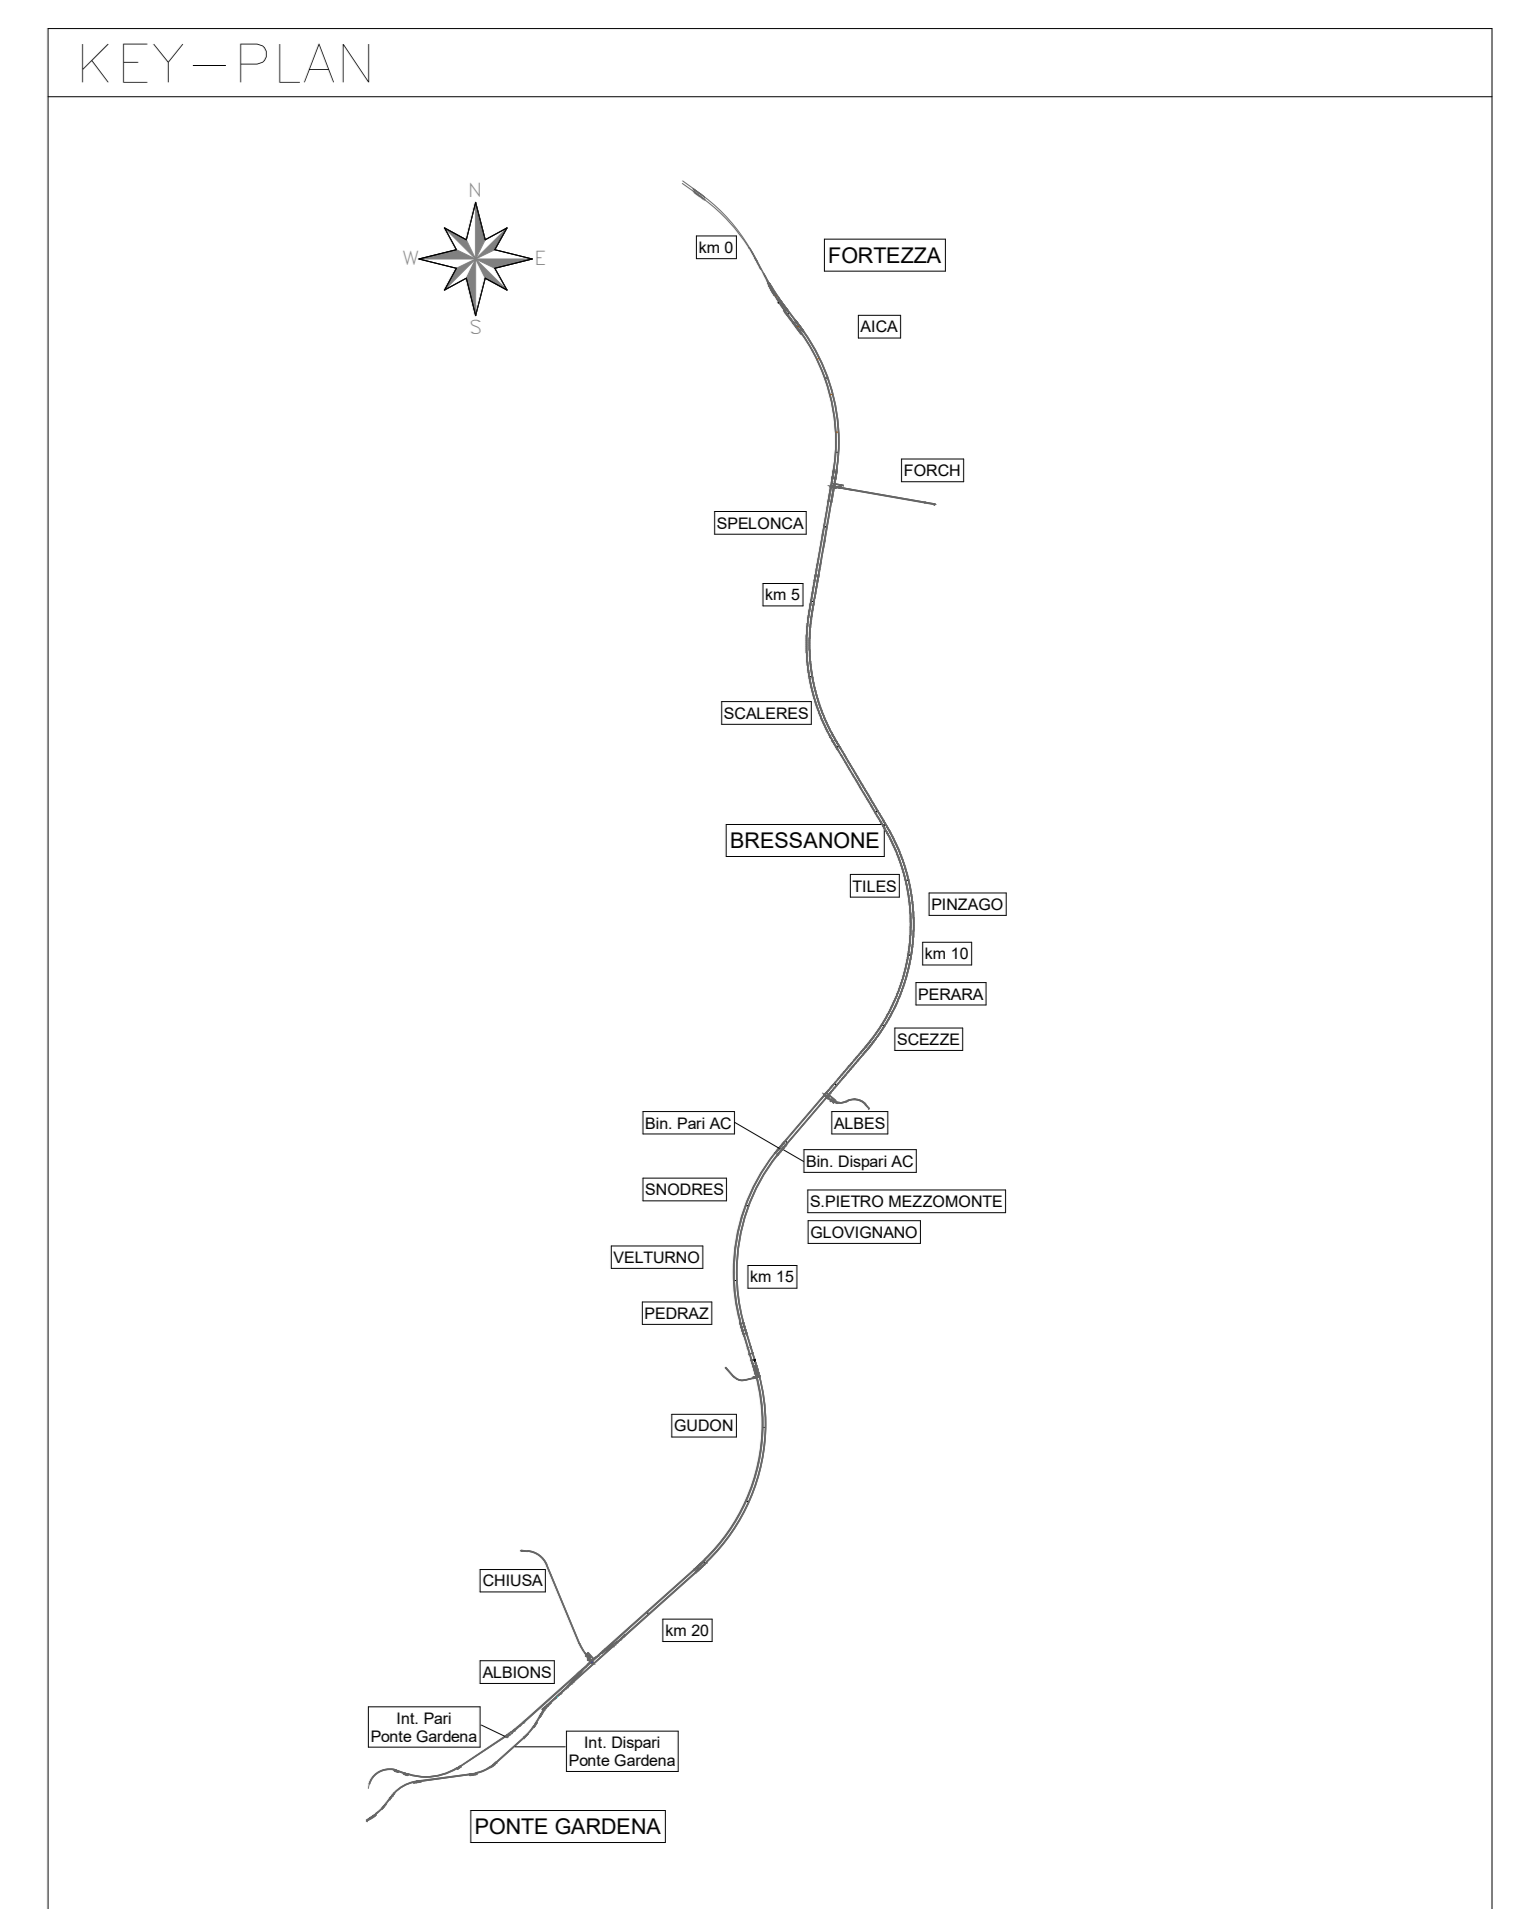
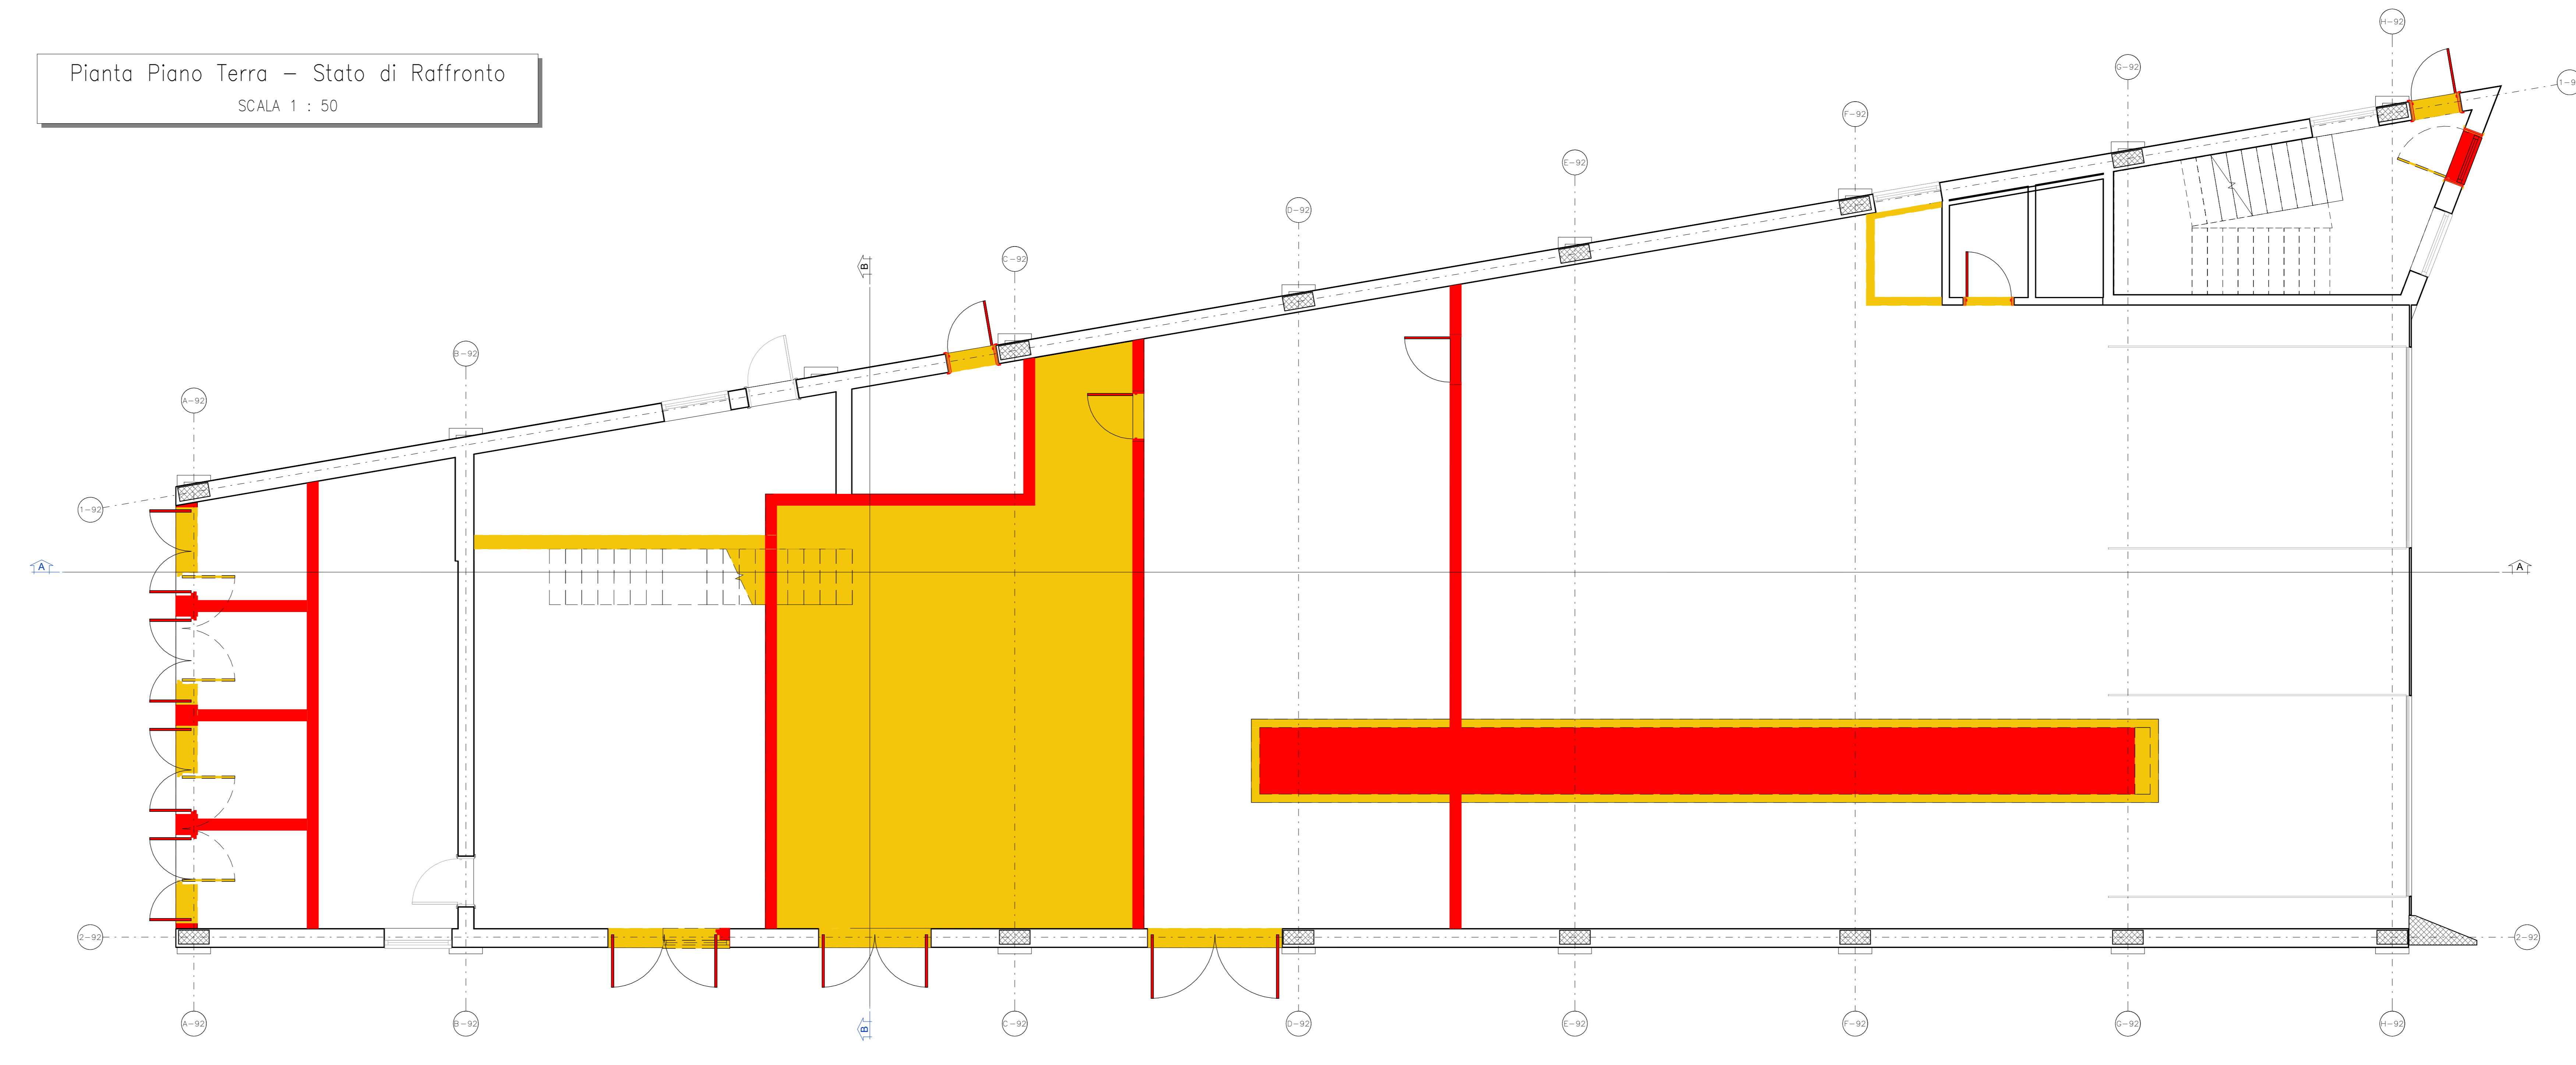
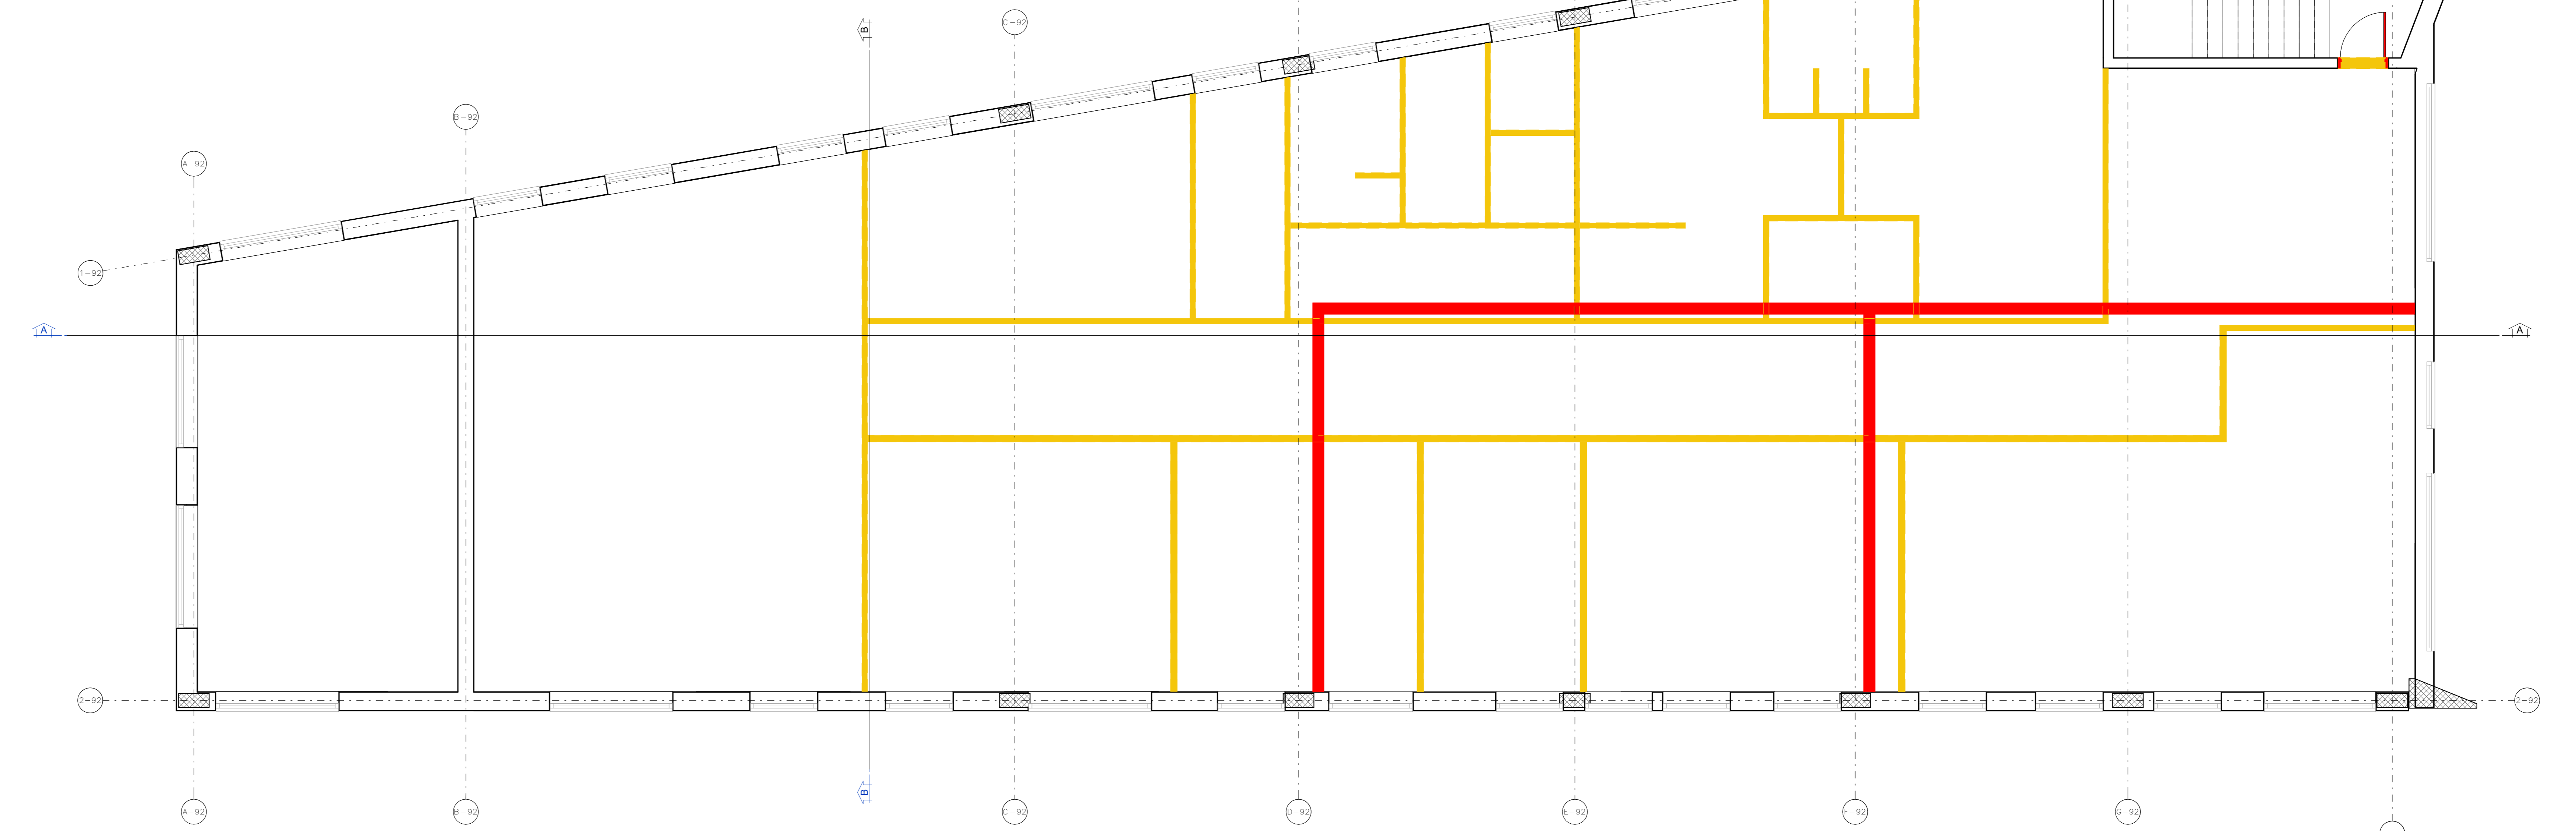


Pianta Piano Intermedio - Stato di Raffronto
SCALA 1 : 50

Pianta Piano Primo - Stato di Raffronto
SCALA 1 : 50

Pianta Piano Terra - Stato di Raffronto
SCALA 1 : 50

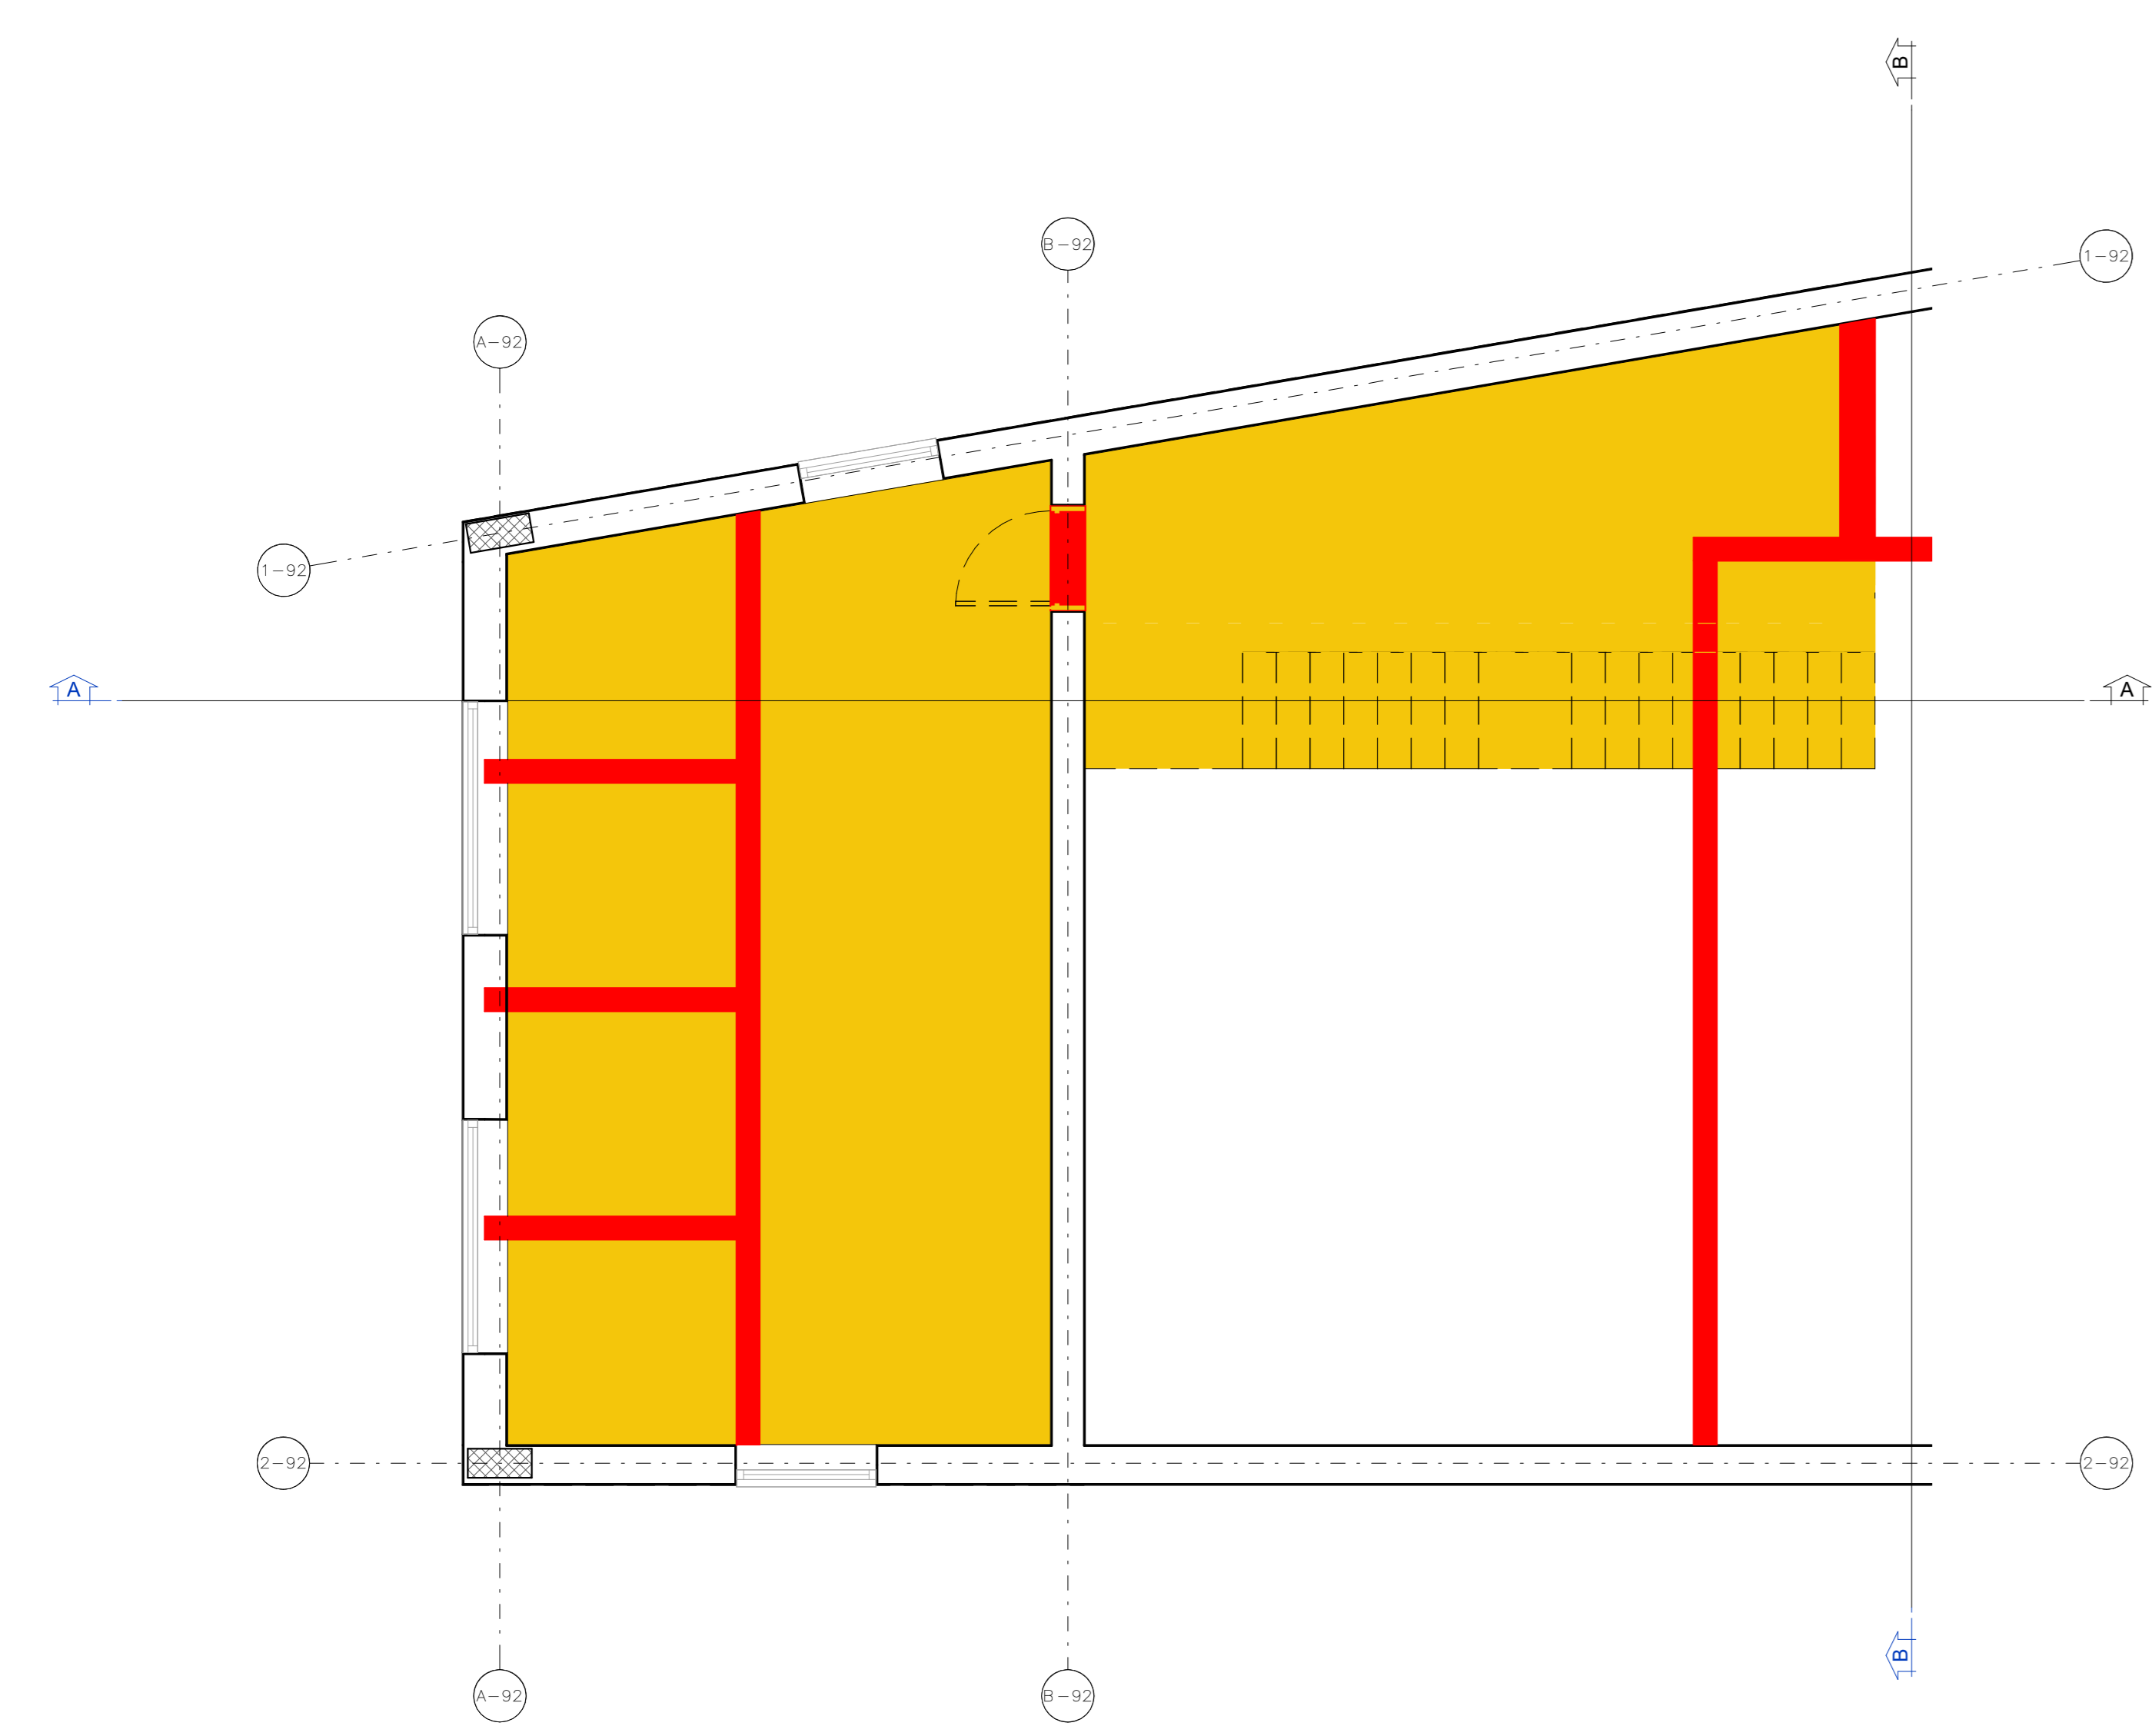

VOLUMI DI DEMOLIZIONI	
Demolizioni parziali di fabbricato	150,78 mc

VOLUMI DI SCAVO	
Scavo a sezione obliqua	44,014 mc

QUANTITÀ CLS		QUANTITÀ CASSERI	
C12/15	10,759 mc	In fondazione	26,409 mc
C28/35	26,25 mc	In elevazione h<4m	338 mc
C32/40	99,22 mc		

QUANTITÀ SERRAMENTI			
Porte	12,13 mq	Finestratura	11,56 mq
Porte interne	7,2 mq	Porte REI singole	3,6 mq
Finestratura	6,84 mq	Porte REI doppie	32,16 mq

COMMITTENTE: **RFI RETE FERROVIARIA ITALIANA GRUPPO FERROVIE DELLO STATO ITALIANE**

DIREZIONE LAVORI: **ITALFERR**

APPALTATORE: **CONSORZIO DOLOMITI**

PROGETTAZIONE: **SWS**

MANDANTI: **PINI, GOP GEONIN, SIS**

IL DIRETTORE DELLA PROIEZIONE: **PIRELLA GÖTTSCHE LOWE**

PROGETTO ESECUTIVO

PROGETTAZIONE ESECUTIVA ED ESECUZIONE DEI LAVORI DI REALIZZAZIONE DEL LOTTO 1 DEL QUADRUPPLICAMENTO DELLA LINEA FERROVIARIA FORTEZZA - VERONA TRATTA "FORTEZZA - PONTE GARDENA"

DISEGNO
11 - OPERE CIVILI
B2-PIAZZALI AGLI IMBocchi DELLE GALLERIE E VIABILITA' DI ACCESSO
Fabbricati tecnologici - Ponte Gardena - Fabbricato cab. MT/BT e TLC (ex rimessa carrelli)
Stato di Raffronto - Pianta

APPALTATORE: **CONSORZIO DOLOMITI**

SCALA: 1 : 50

Rev.	Descrizione	Redatto	Data	Verificato	Data	Approvato	Data	Autore/Rev. Data
A	Emissione	A. Sava	17/01/2022	L. Fara	18/01/2022	P. Diava	19/01/2022	

File: IB01BEZZPFA020003A.dwg

NOTA:
Le quote 0 indicate in tavola 8 relative alla quota del piazzale a +472,35 m.