




Prospetto EST - Stato di Raffronto  
SCALA 1 : 50

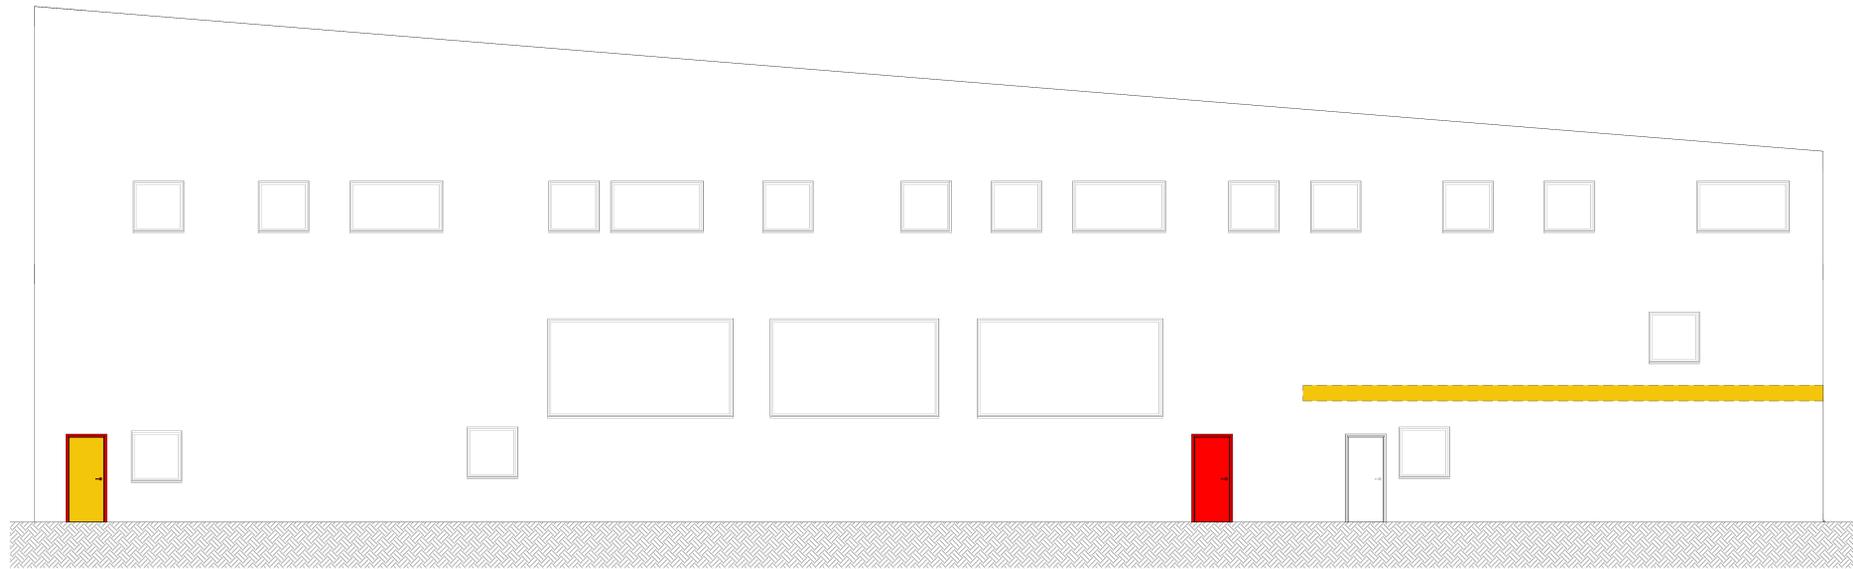


Prospetto NORD - Stato di Raffronto  
SCALA 1 : 50

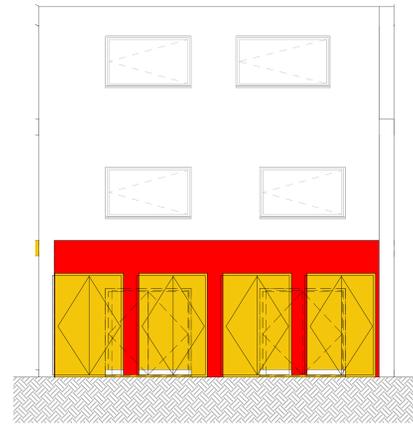

Prospetto OVEST - Stato di Raffronto  
SCALA 1 : 50

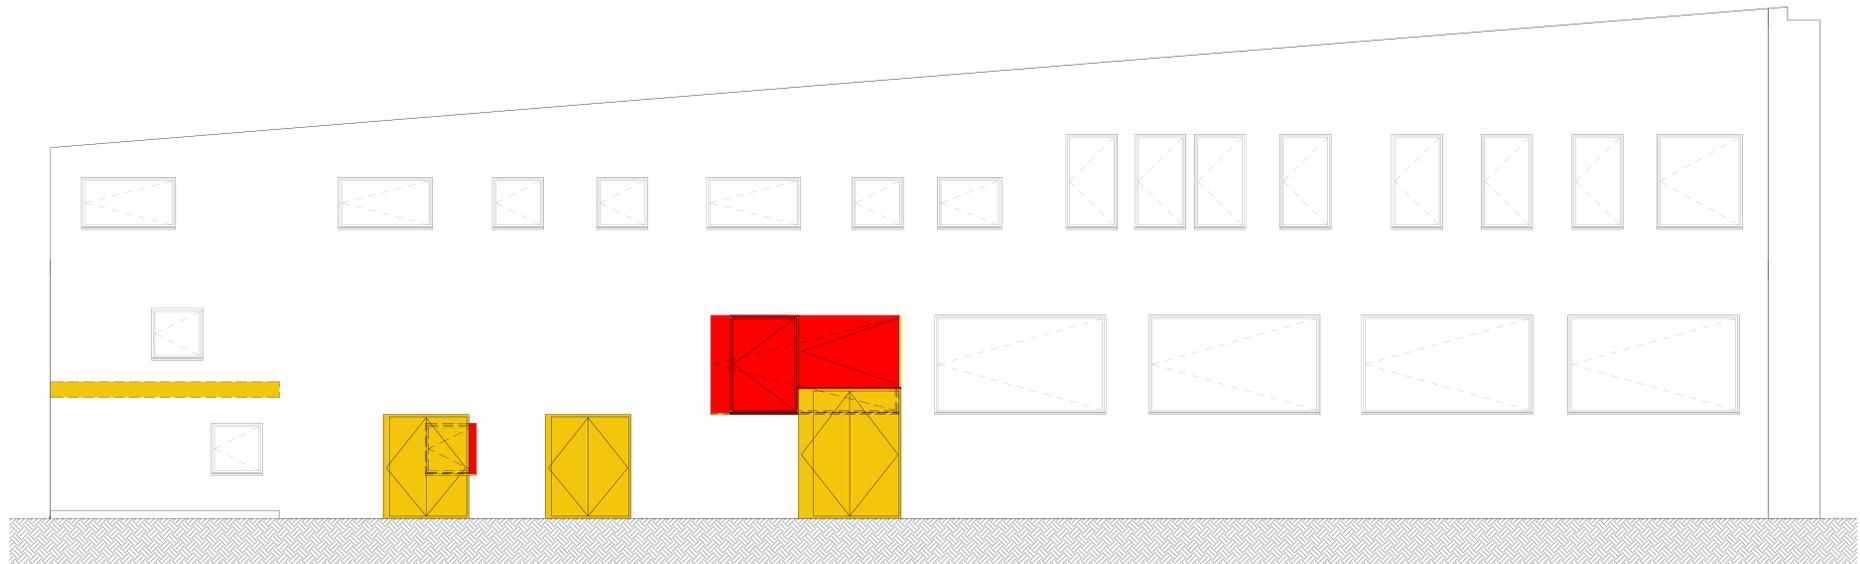

Prospetto SUD - Stato di Raffronto  
SCALA 1 : 50

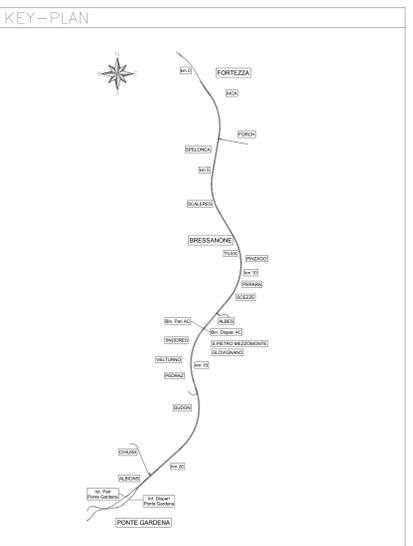

VOLUMI DI DEMOLIZIONI			
Demolizioni parti di fabbricato		150,78 mc	
VOLUMI DI SCAVO			
Scavo a sezione obliqua		44,014 mc	
QUANTITÀ CLS		QUANTITÀ CASSERI	
C12/15	10,759 mc	In fondazione	26,409 mc
C28/35	26,93 mc	In elevazione h<4m	338 mc
C32/40	99,22 mc		
QUANTITÀ SERRAMENTI			
DEMOLIZIONI	Porte 12,13 mq	Finestratura 11,56 mq	
NUOVA INSTALLAZIONE	Porte interne 7,2 mq	Porte REI singole 3,6 mq	Porte REI doppie 32,16 mq
	Finestratura 6,84 mq		



COMMITTENTE: **RFI RETE FERROVIARIA ITALIANA GRUPPO FERROVIE DELLO STATO ITALIANO**

DIREZIONE LAVORI: **ITALFERR GRUPPO FERROVIE DELLO STATO ITALIANO**

APPALTORE: **CONSORZIO DOLOMITI**

PROGETTAZIONE: **SWS**

MANDANTI: **PINI, GOP GEOMINI, SIS, SISA**

IL DIRETTORE DELLA PROGETTAZIONE: **DR. GIULIO TRENTINO**

**PROGETTO ESECUTIVO**

PROGETTAZIONE ESECUTIVA ED ESECUZIONE DEI LAVORI DI REALIZZAZIONE DEL LOTTO 1 DEL QUADRUPPLICAMENTO DELLA LINEA FERROVIARIA FORTEZZA - VERONA TRATTA "FORTEZZA - PONTE GARDENA"

DISEGNO: **11 - OPERE CIVILI**

B2-PIAZZALI AGLI IMBocchi DELLE GALLERIE E VIABILITA' DI ACCESSO  
 Fabbricati tecnologici - Ponte Gardena - Fabbricato cab. MT/BT e TLC (ex rimessa carrelli)  
 Stato di Raffronto - Prospetti

APPALTORE: **CONSORZIO DOLOMITI**

SCALA: 1 : 50

COMMESSA	LOTTO	FASE	ENTE	TIPO DOC.	OPERADISCIPLINA	PROGR.	REV.
IBOU	1	B	E	Z	P	B	F
							A

Rev.	Descrizione	Redatto	Data	Verificato	Data	Approvato	Data	Autore/Rev. Data
A	Emissione	A. Sava	17/01/2022	L. Fara	18/01/2022	(Sava)	18/01/2022	A. Sava 18/01/2022

NOTA:  
Le quote 0 indicate in tavola 8 relative alla quota del piazzale a +472,35 m.

File: IBOU1BEZZPFA020004A.dwg in: Elab. x