



PLANIMETRIA GENERALE ANTE OPERAM
scala 1:500

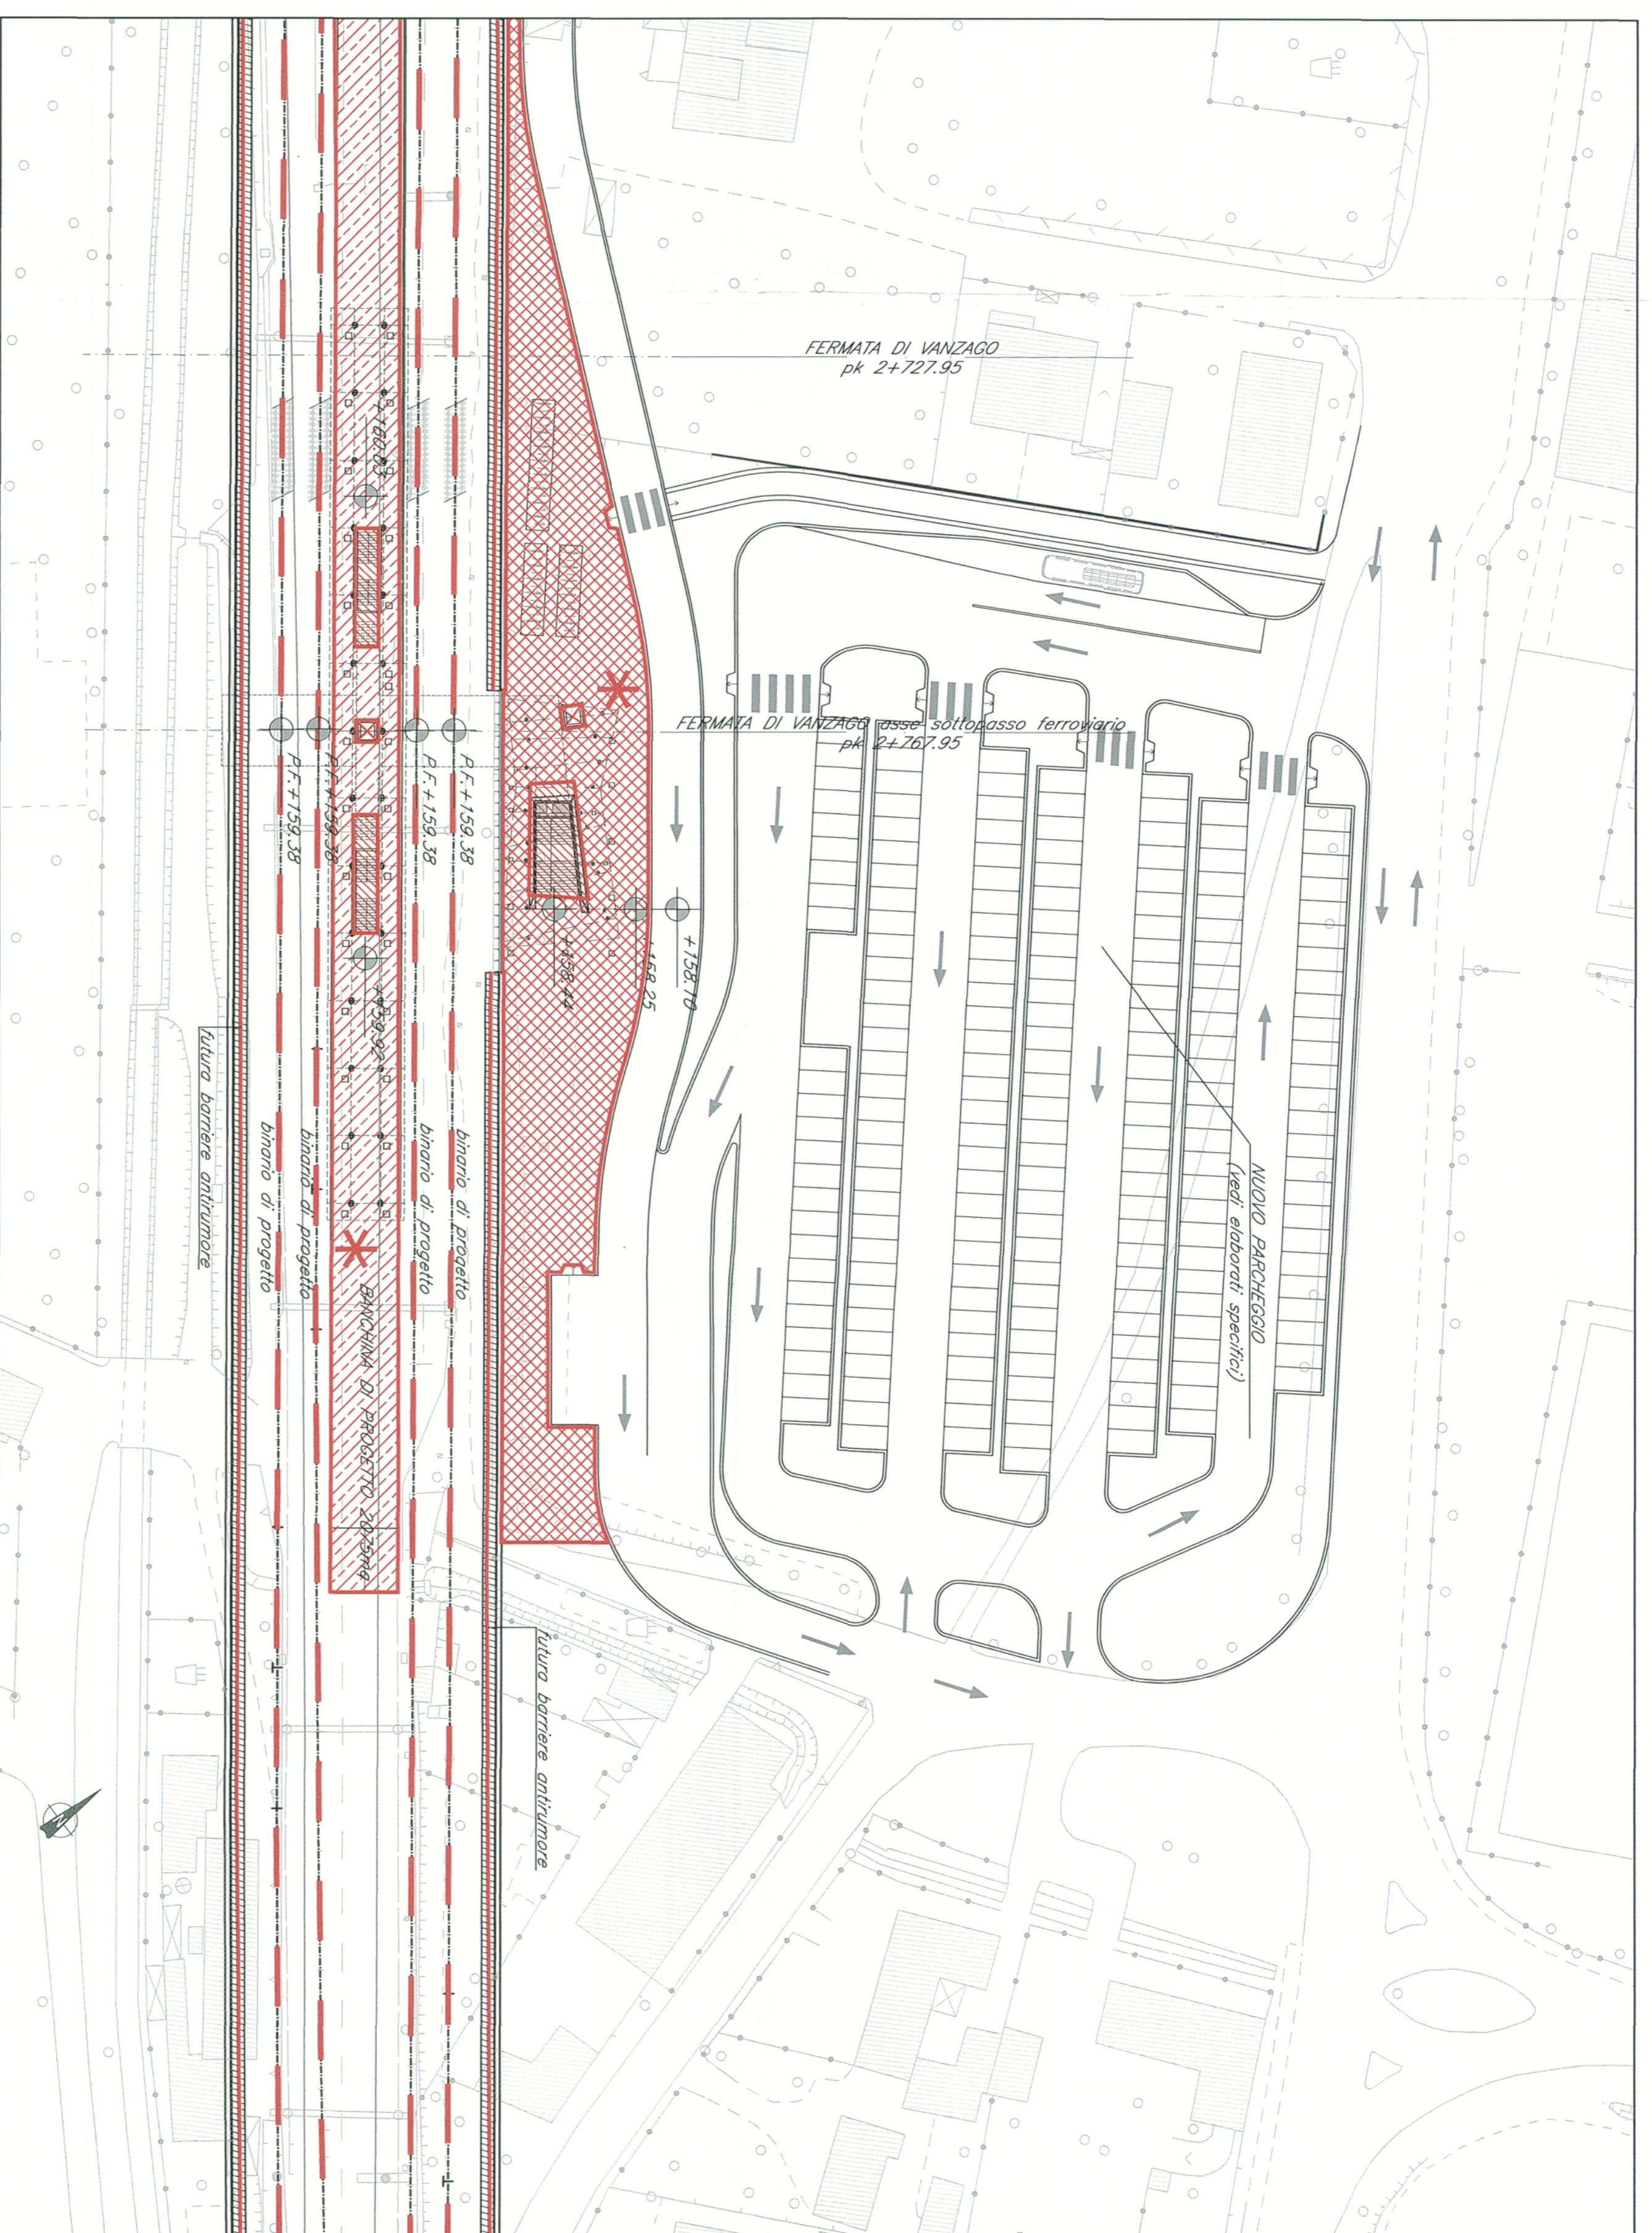

PLANIMETRIA GENERALE POST OPERAM
scala 1:500

TRATTO OPERAM	OPERA PRINCIPALE FV02-FERMATA DI VANZAGO	PARTEI OPERAM	DESCRIZIONE INTERVENTO
OPERA PRINCIPALE FV02-FERMATA DI VANZAGO	OPERA PRINCIPALE FV02-FERMATA DI VANZAGO	DESCRIZIONE INTERVENTO	DESCRIZIONE INTERVENTO
FV02 A ACCESSO LATO OVEST (sottopasso promontorio)	FV02 A ACCESSO LATO OVEST (sottopasso promontorio)	2 scale 3 fondazioni 4 sguardi 5 scale e coperture 6 sguardi 7 finiture 8 sguardi	nuova scala e ascensore nuova scala e ascensore nuovo soppalco al sottopasso nuova copertura in acciaio nuovo parapetto h/d 8 sistemazioni esterne
FV02 B MARCIAPEDE AD ISOLA	FV02 B MARCIAPEDE AD ISOLA	2 scale 3 fondazioni 4 sguardi 5 scale e coperture 6 sguardi 7 finiture 8 sguardi	nuova scala lato Rho e lato ascensore sottopasso nuova scala lato Rho e lato ascensore sottopasso nuovo parapetto h/d nuovo marciapiede nuova marciapiede nuovo marciapiede nuova marciapiede
FV02 C ACCESSO LATO SUD (sottopasso promontorio)	FV02 C ACCESSO LATO SUD (sottopasso promontorio)	2 scale 3 fondazioni 4 sguardi 5 scale e coperture 6 sguardi 7 finiture 8 sguardi	ridimensiono scala esistente nuova scala e ascensore nuovo soppalco

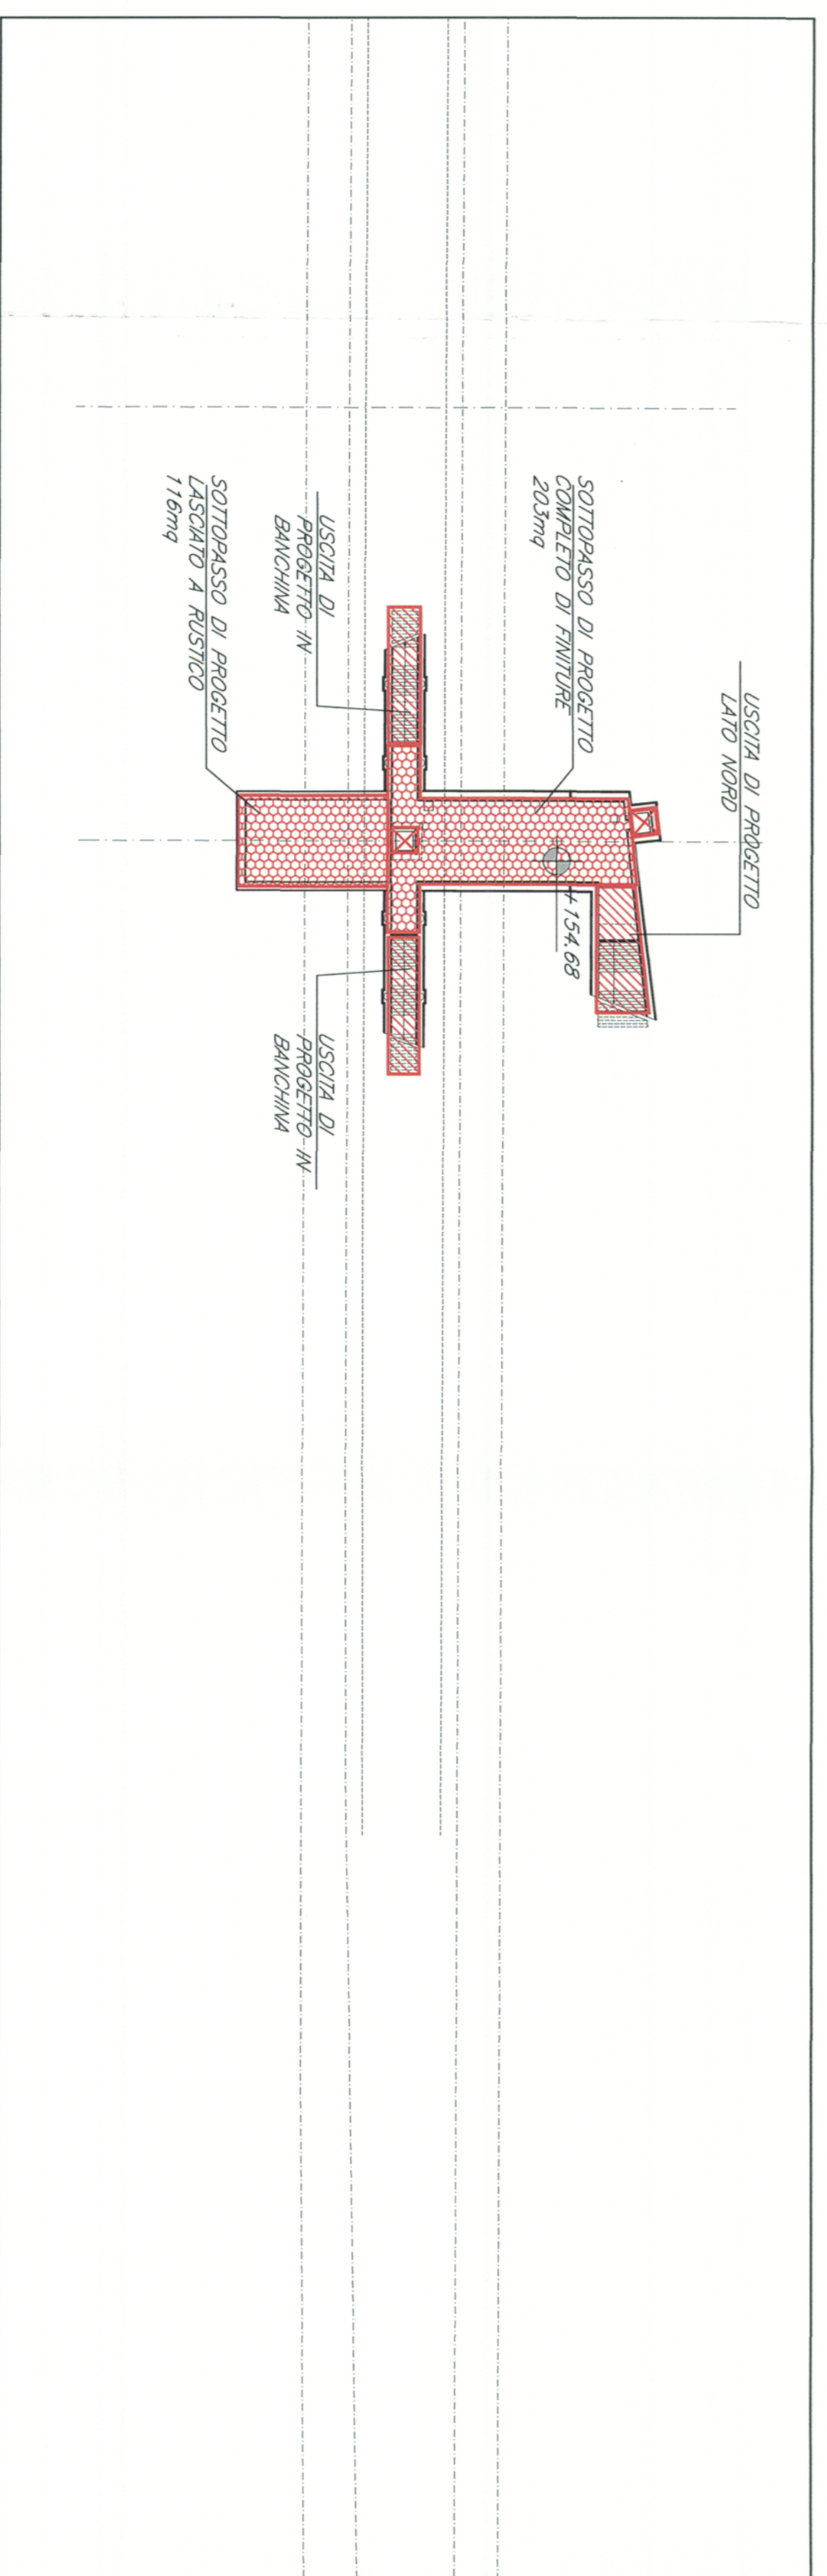

PIANTA SOTTOPASSO POST OPERAM
scala 1:500

INTERVENTI DI DEMOLIZIONE/RIMOZIONE	INTERVENTI DI RICOSTRUZIONE/PROGETTO
D1	R1
D2	R2
D3	R3
D4	R4
D5	R5
D6	R6
D7	R7
D8	R8
D9	R9
D10	R10
D11	R11
D12	R12
D13	R13
D14	R14
D15	R15
D16	R16
D17	R17

- NOTE
- (1) - Nelle successive fasi progettuali, a conferma dei dimensionamenti previsti da progetto, dovranno essere eseguiti saggi conoscitivi sulle strutture esistenti (geozzi, polifene, ecc) negli elaborati specifici.
 - (2) - Per i lavori di demolizione, smantellamento e per tutti gli opere civili per impianti (geozzi, polifene, ecc) dovranno essere eseguiti saggi conoscitivi sulle strutture esistenti (geozzi, polifene, ecc) negli elaborati specifici.
 - (3) - Le lavorazioni interveranti con l'esercizio ferroviario dovranno essere eseguite in interruzione notturna o in soggezione di esercizio ferroviario.
 - (4) - Per l'installazione nella rete fogliario delle acque di demagogio, vedi elaborati specifici.
 - (5) - Per i dettagli del parcheggio e della nuova viabilità vedi elaborati specifici.

COMITTEE

PROGETTAZIONE

INFRASTRUTTURE FERROVIARIE STRATEGICHE DEFINITE DALLA LEGGE OBIETTIVO N. 443/01

DIREZIONE TECNICA - U.O. URBANISTICA, ARCHITETTURA E DESIGN

PROGETTO DEFINITIVO PER APPALTO INTEGRATO

POTENZIAMENTO DELLA LINEA RHO-ARONA, TRATTA RHO-GALLARATE QUADRIPLICAMENTO RHO-ARABANO E RACCONDO I

FV02 - FERMATA DI VANZAGO - ADEGUAMENTO FERMATA ESISTENTE

ELABORATI DI PROGETTO ARCHITETTONICO

Planimetria generale e stivico sottopassi ante e post operam

SCALA 1:500

COMMESSA LOTTO FASE ENTE TIPO DOC. OPERAZIONE/PROGRAMMA PROG. REV.

MD1 12 D 44 P8 FV0200 002 B

Rank Decisione Redatto Data Verificato Data Approvato Data Autografo Data

A Elaborazione Esecutiva A. Viani 04/2010 M. Viani 04/2011 S. Biondi 04/2011

B Verifica/validazione M. Viani 04/2011 S. Biondi 04/2011
















FIR: MD11254448702000028

n. C.M.A.: