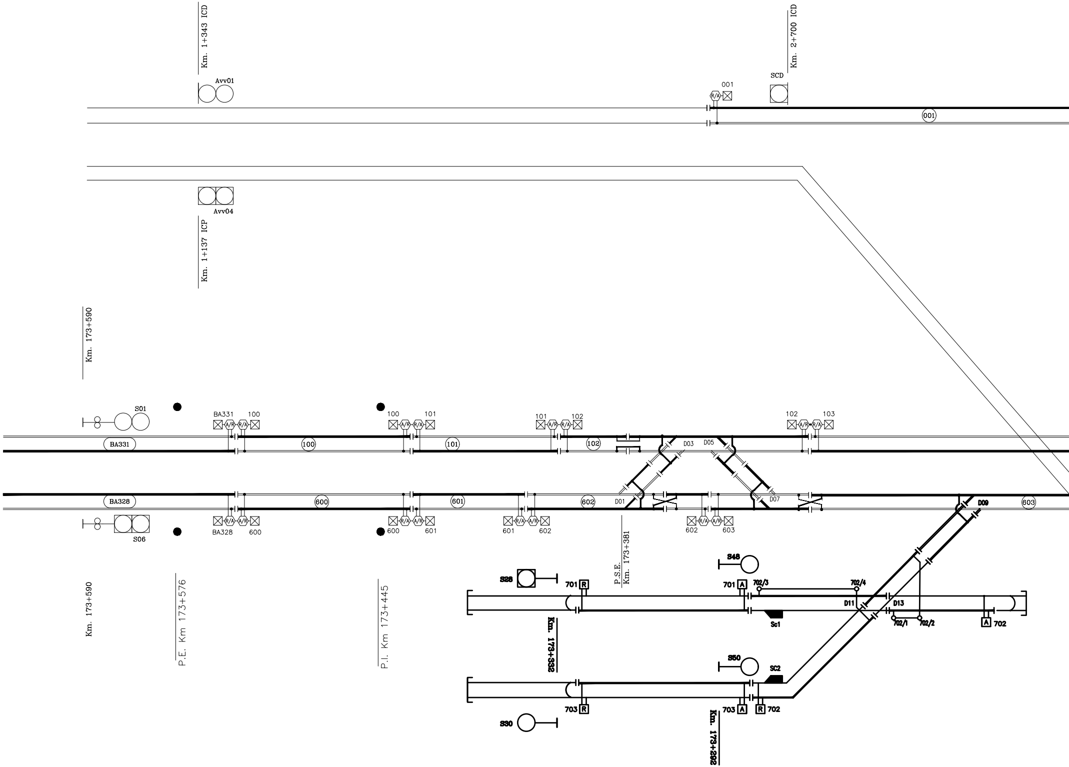
Km. 1+343 ICD
Avv01
001
R/A
SCD
Km. 2+700 ICD
001
Avv04
Km. 1+137 ICP
Km. 173+590
S01
BA331
100
100
101
101
102
102
103
R/A
A/R
BA331
100
101
102
D03
D05
BA328
600
601
602
D01
D07
D09
603
BA328
600
600
601
601
602
602
603
S06
P.S.E. Km. 173+381
S48
S28
701
R
701
A
702/3
702/4
D11
D13
Sc1
702/1
702/2
A
702
Km. 173+332
Km. 173+590
P.E. Km 173+576
P.I. Km 173+445
S50
SC2
703
R
703
A
R
702
S30
Km. 173+292

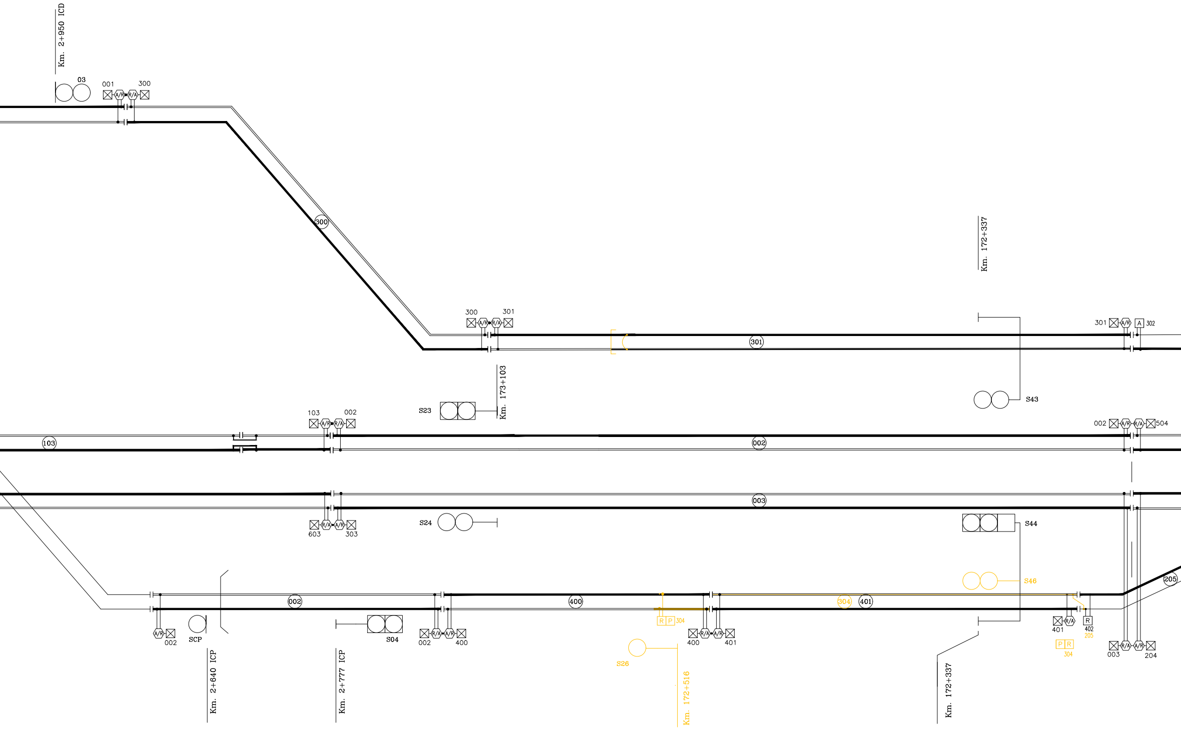
Km. 2+950 ICD
03
001
300
300
300
301
301
Km. 172+337
301
302
S43
S23
Km. 173+103
103
002
103
002
002
504
003
S24
603
303
S44
S46
205
002
400
304
401
A/R
002
SCP
S04
002
400
R
P
304
400
401
S26
Km. 172+516
Km. 2+640 ICP
Km. 2+777 ICP
Km. 172+337
401
R
402
205
P
R
304
003
204

SIGNIFICATO DEI SIMBOLI

⬡☒	CONNESSIONE INDUTTIVA
━	ROTAIA DI "fase" per CDB Codificato
═	ROTAIA DI "neutro" per CDB Codificato
━	ROTAIA DI "neutro" (terra) per CDB Tradizionale
─	ROTAIA DI "fase" (isolata) per CDB Tradizionale

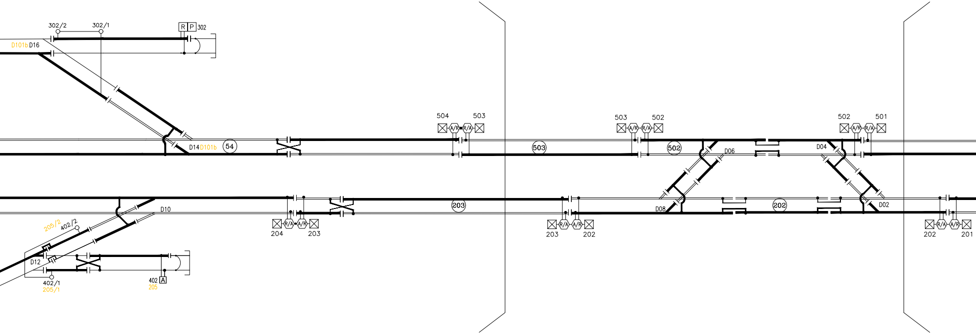
302/2
302/1
R
P
302
D101b
D16
D14
D101b
54
504
503
503
502
502
501
503
502
D06
D04
D10
205/2
402/2
D12
402/1
205/1
402
A
205
204
203
203
D08
202
203
202
D02
202
201

LEGENDA:

COLLEGAMENTI DI BY–PASS

COLLEGAMENTI DI BY–PASS
CON INVERSIONE DI FASE

LEGENDA SEGNALAMENTO

●	ESISTENTE
🟥	INSERISCE
🟧	ELIMINA
🟦	INSERISCE IN VARIANTE
🟩	ELIMINA IN VARIANTE

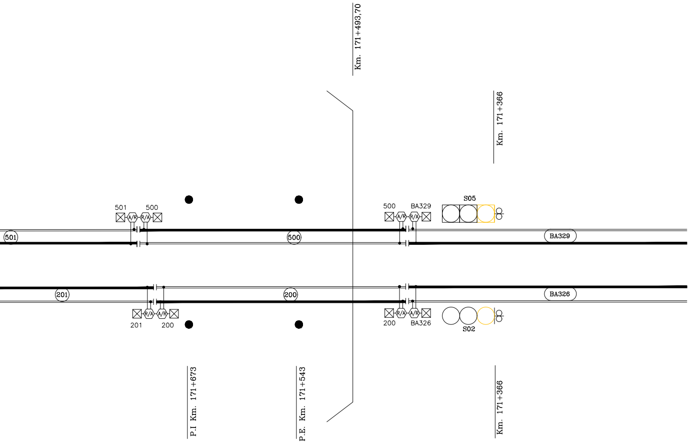
Km. 171+493,70
Km. 171+366
501
500
500
BA329
S05
501
500
BA329
201
200
BA326
201
200
200
BA326
S02
A/R
R/A
P.I Km. 171+673
P.E. Km. 171+543
Km. 171+366

COMMITTENTE:

DIREZIONE LAVORI:

APPALTATORE:

PROGETTAZIONE:

MANDATARIA:

MANDANTI:

IL DIRETTORE DELLA PROGETTAZIONE:

ORDINE DEGLI INGEGNERI DELLA PROV. DI TRENTO
Dott.Ing. PAOLO CUCINO
ISCRIZIONE ALBO N° 2216

PROGETTO ESECUTIVO

PROGETTAZIONE ESECUTIVA ED ESECUZIONE DEI LAVORI DI REALIZZAZIONE DEL LOTTO 1 DEL QUADRUPLICAMENTO DELLA LINEA FERROVIARIA FORTEZZA - VERONA TRATTA "FORTEZZA – PONTE GARDENA"

IMPIANTI DI SEGNALAMENTO

PJ2 - ACC PONTE GARDENA
PIANO ISOLAMENTO - FASE 6

APPALTATORE
IL DIRETTORE TECNICO

SCALA: 1:500

COMMESSA	LOTTO	FASE	ENTE	TIPO DOC.	OPERA/DISCIPLINA	PROGR.	REV.
IB0U	1B	E	ZZ	PX	IS1003	009	A

Rev.	Descrizione	Redatto	Data	Verificato	Data	Approvato	Data	Autorizzato Data
A	Emissione esecutiva	V. Arenella	14/01/2022	P. Righetto	14/01/2022	D. Buttafuoco (Dolomiti)	19/01/2022	IL PROGETTISTA P. Cucino ORDINE DEGLI INGEGNERI DELLA PROV. DI TRENTO Dott.Ing. PAOLO CUCINO ISCRIZIONE ALBO N° 2216 29/01/2022

File:

n. Elab.: