Sezione A – Stato di Raffronto

SCALA 1 : 50

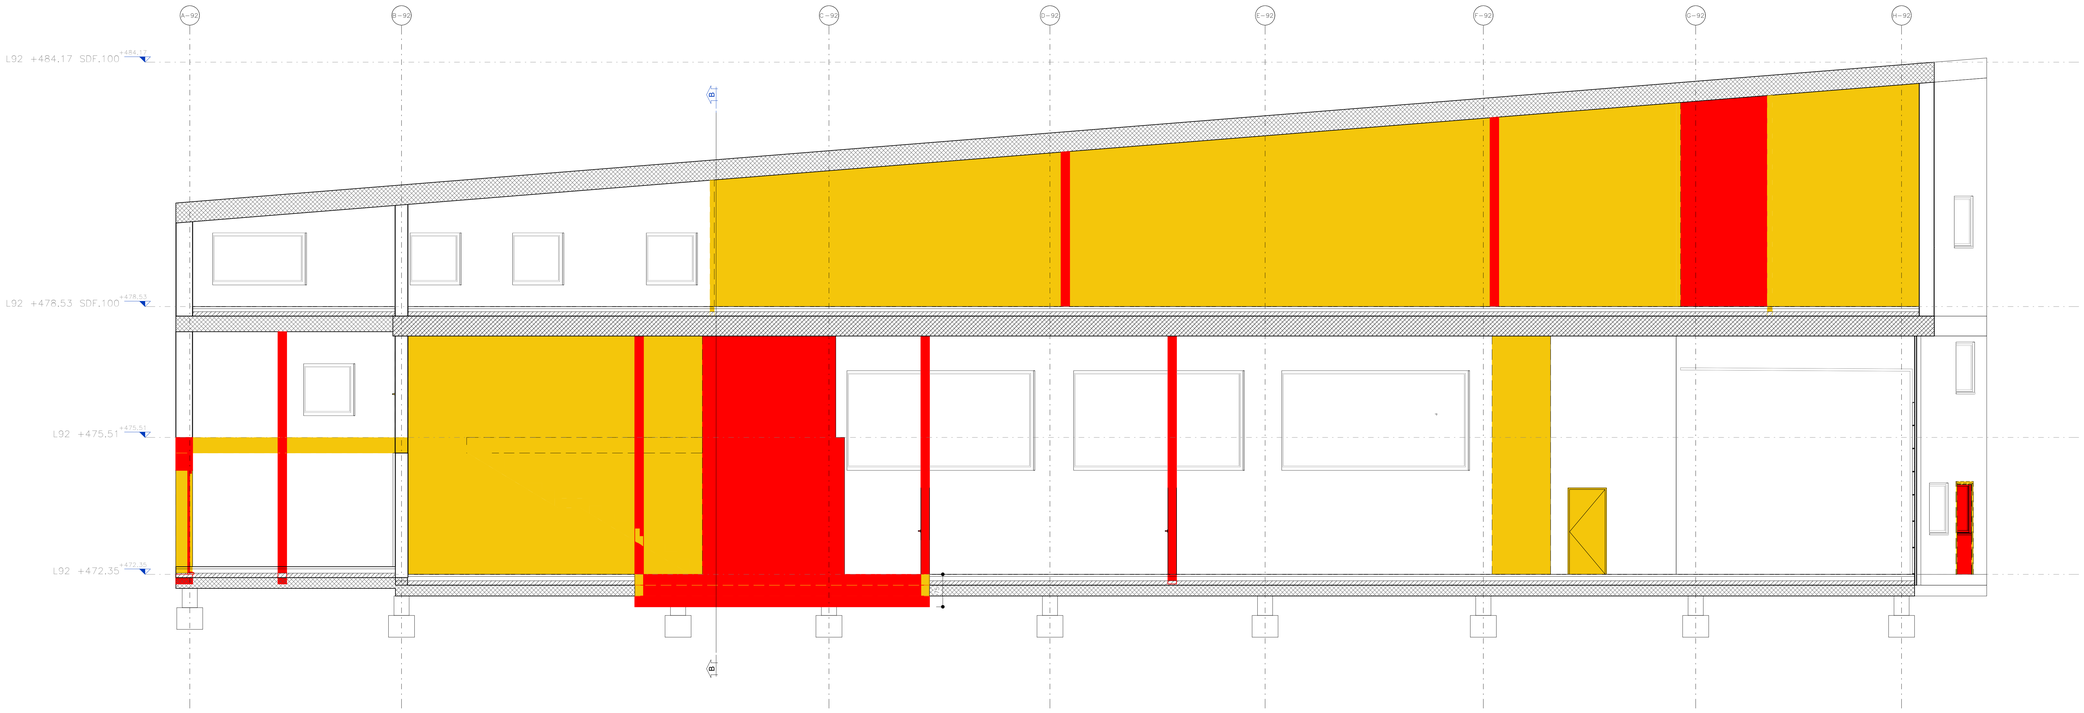

Sezione B – Stato di Raffronto

SCALA 1 : 50

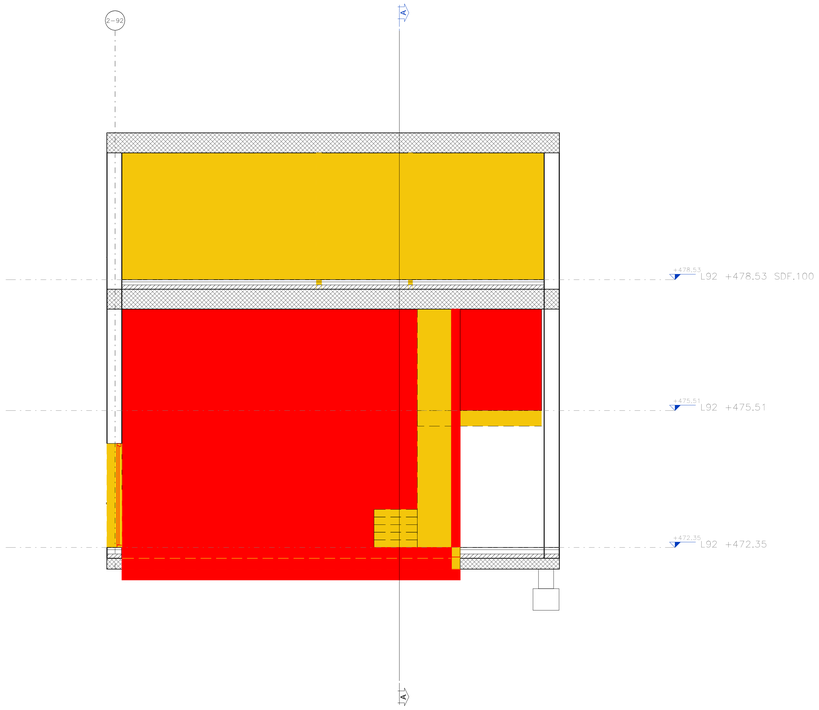

NOTA:
La quota 0 indicata in tavola è relativa alla quota del piazzale a +472.35 m.

KEY-PLAN

VOLUMI DI DEMOLIZIONI

Demolizioni porzioni di fabbricato	150.78 mc

VOLUMI DI SCAVO

Scavo a sezione obbligata	44.014 mc

QUANTITÀ CLS

C12/15	10.759 mc
C28/35	26.89 mc
C32/40	99.22 mc

QUANTITÀ CASSERI

In fondazione	26.409 mq
In elevazione h<4m	938 mq

QUANTITÀ SERRAMENTI

DEMOLIZIONI

Porte	12.13 mq	Finestratura	11.56 mq

NUOVA INSTALLAZIONE

Porte interne	7.2 mq	Porte REI singole	3.6 mq	Porte REI doppie	32.16 mq
Finestratura	8.84 mq				

M / Scale 1:50

1m 0 1m 2m 3m

COMMITTENTE:

RFI RETE FERROVIARIA ITALIANA
GRUPPO FERROVIE DELLO STATO ITALIANE

DIREZIONE LAVORI:

ITALFERR
GRUPPO FERROVIE DELLO STATO ITALIANE

APPALTATORE:

webuild · Implenia
CONSORZIODOLOMITI

PROGETTAZIONE:

MANDATARIA: SWS

MANDANTI: PINI ITALIA · GDP GEOMIN · ILNEA · SISTI Studio di Ingegneria Strutturale Higiene e Sicurezza

IL DIRETTORE DELLA PROGETTAZIONE
Ing Paolo Cucino
Responsabile integrazione fra le varie prestazioni specialistiche
ORDINE DEGLI INGEGNERI DELLA PROV. DI TRENTO
Dott. Ing. PAOLO CUCINO

PROGETTO ESECUTIVO

PROGETTAZIONE ESECUTIVA ED ESECUZIONE DEI LAVORI DI REALIZZAZIONE DEL LOTTO 1 DEL QUADRUPLICAMENTO DELLA LINEA FERROVIARIA FORTEZZA - VERONA TRATTA "FORTEZZA – PONTE GARDENA"

DISEGNO

11 - OPERE CIVILI

B2-PIAZZALI AGLI IMBOCCHI DELLE GALLERIE E VIABILITA' DI ACCESSO
Fabbricati tecnologici - Ponte Gardena - Fabbricato cab. MT/BT e TLC (ex rimessa carrelli)
Stato di Raffronto - Sezioni

APPALTATORE
IL DIRETTORE TECNICO
Ing Pietro Ganeschi

SCALA: 1 : 50

COMMESSA	LOTTO	FASE	ENTE	TIPO DOC.	OPERA/DISCIPLINA	PROGR.	REV.
IB0U	1B	E	ZZ	WB	FA0920	002	A

Rev.	Descrizione	Redatto	Data	Verificato	Data	Approvato	Data	Autorizzato Data
A	Emissione	A. Suria	17/01/2022	L. Paone	18/01/2022	D. Buffafoco (Dolomiti)	19/01/2022	IL PROGETTISTA P. Cucino

ORDINE DEGLI INGEGNERI DELLA PROV. DI TRENTO
Dott. Ing. PAOLO CUCINO
ORDINE AUGO N° 2218
29/01/2022

File: IB0U1BEZZWBFA0920002A.dwg | n. Elab.: x