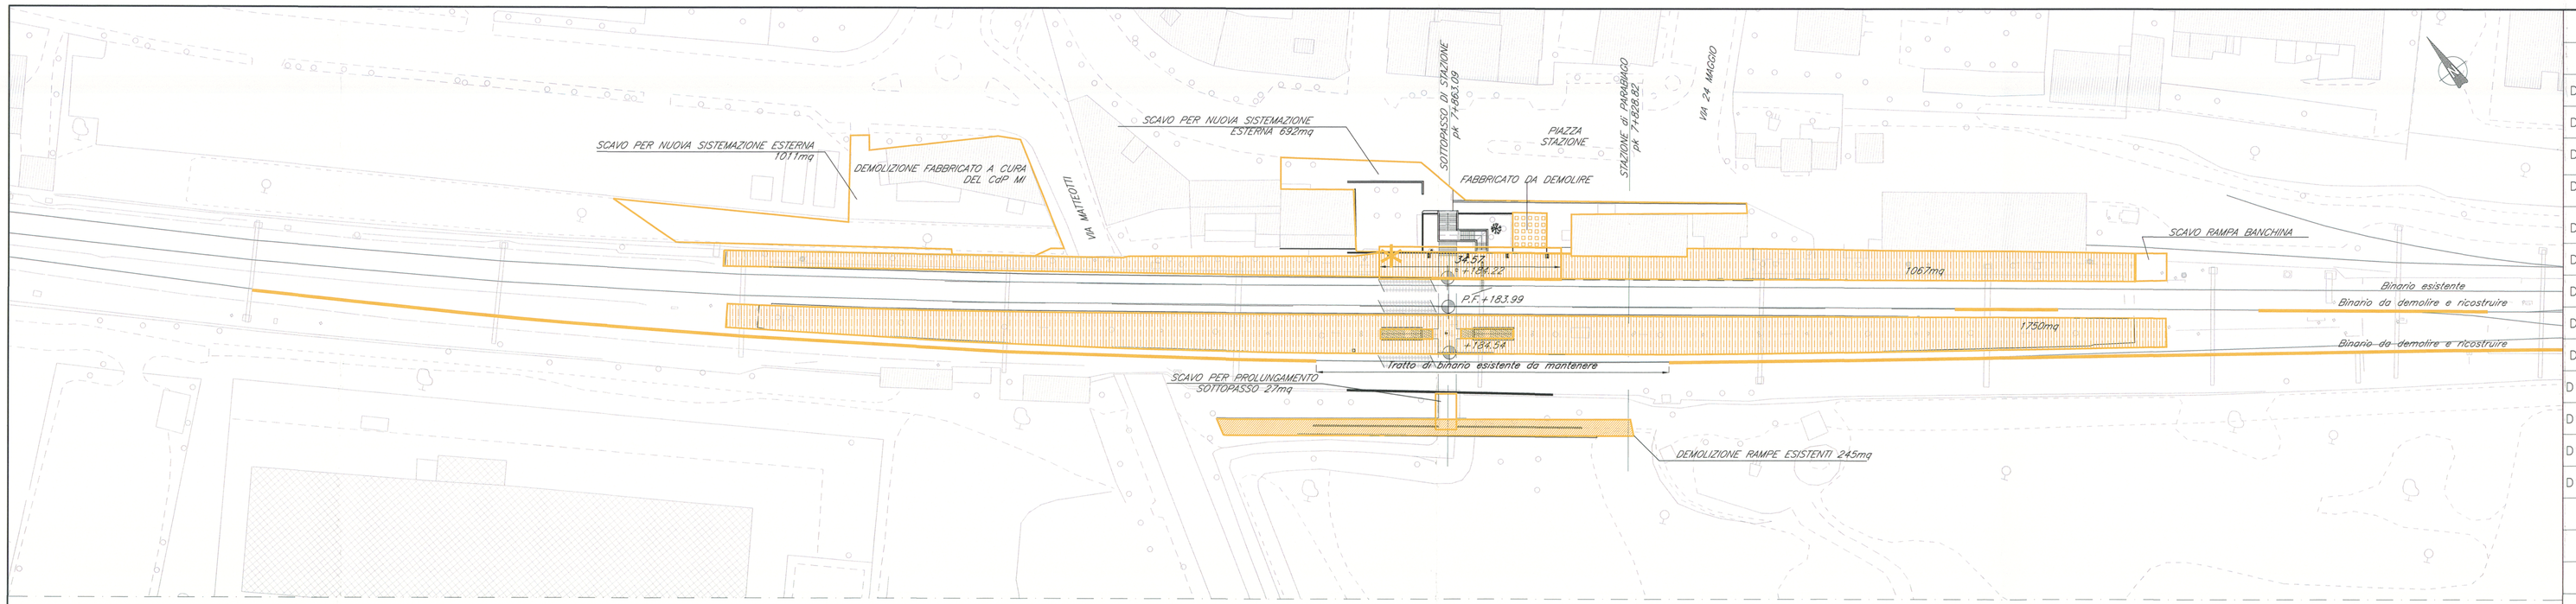

PLANIMETRIA GENERALE ANTE OPERAM
scala 1:500

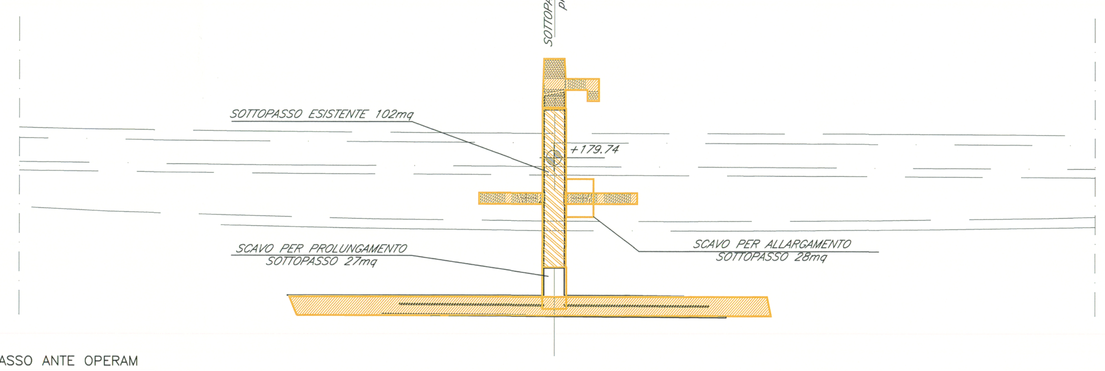

PIANTA SOTTOPASSO ANTE OPERAM
scala 1:500

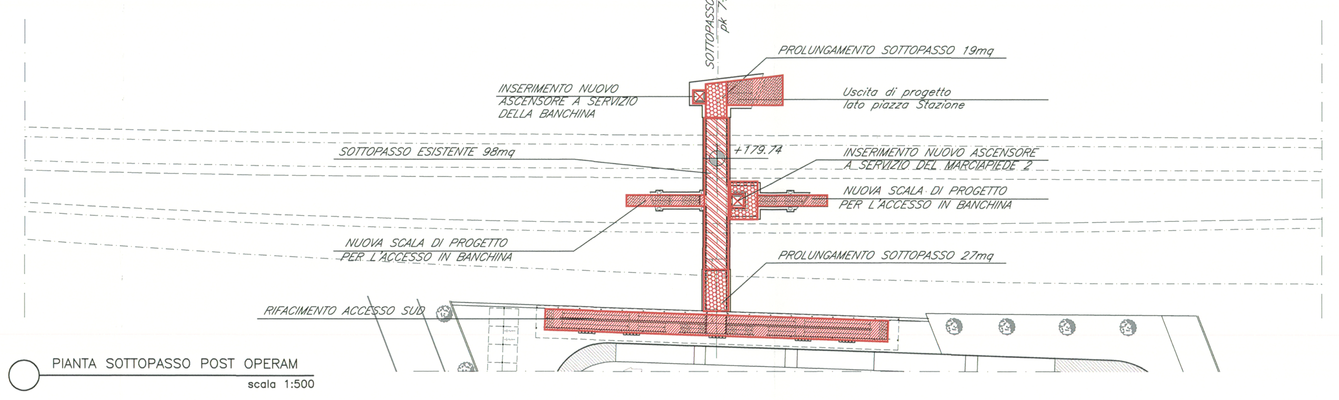

PIANTA SOTTOPASSO POST OPERAM
scala 1:500

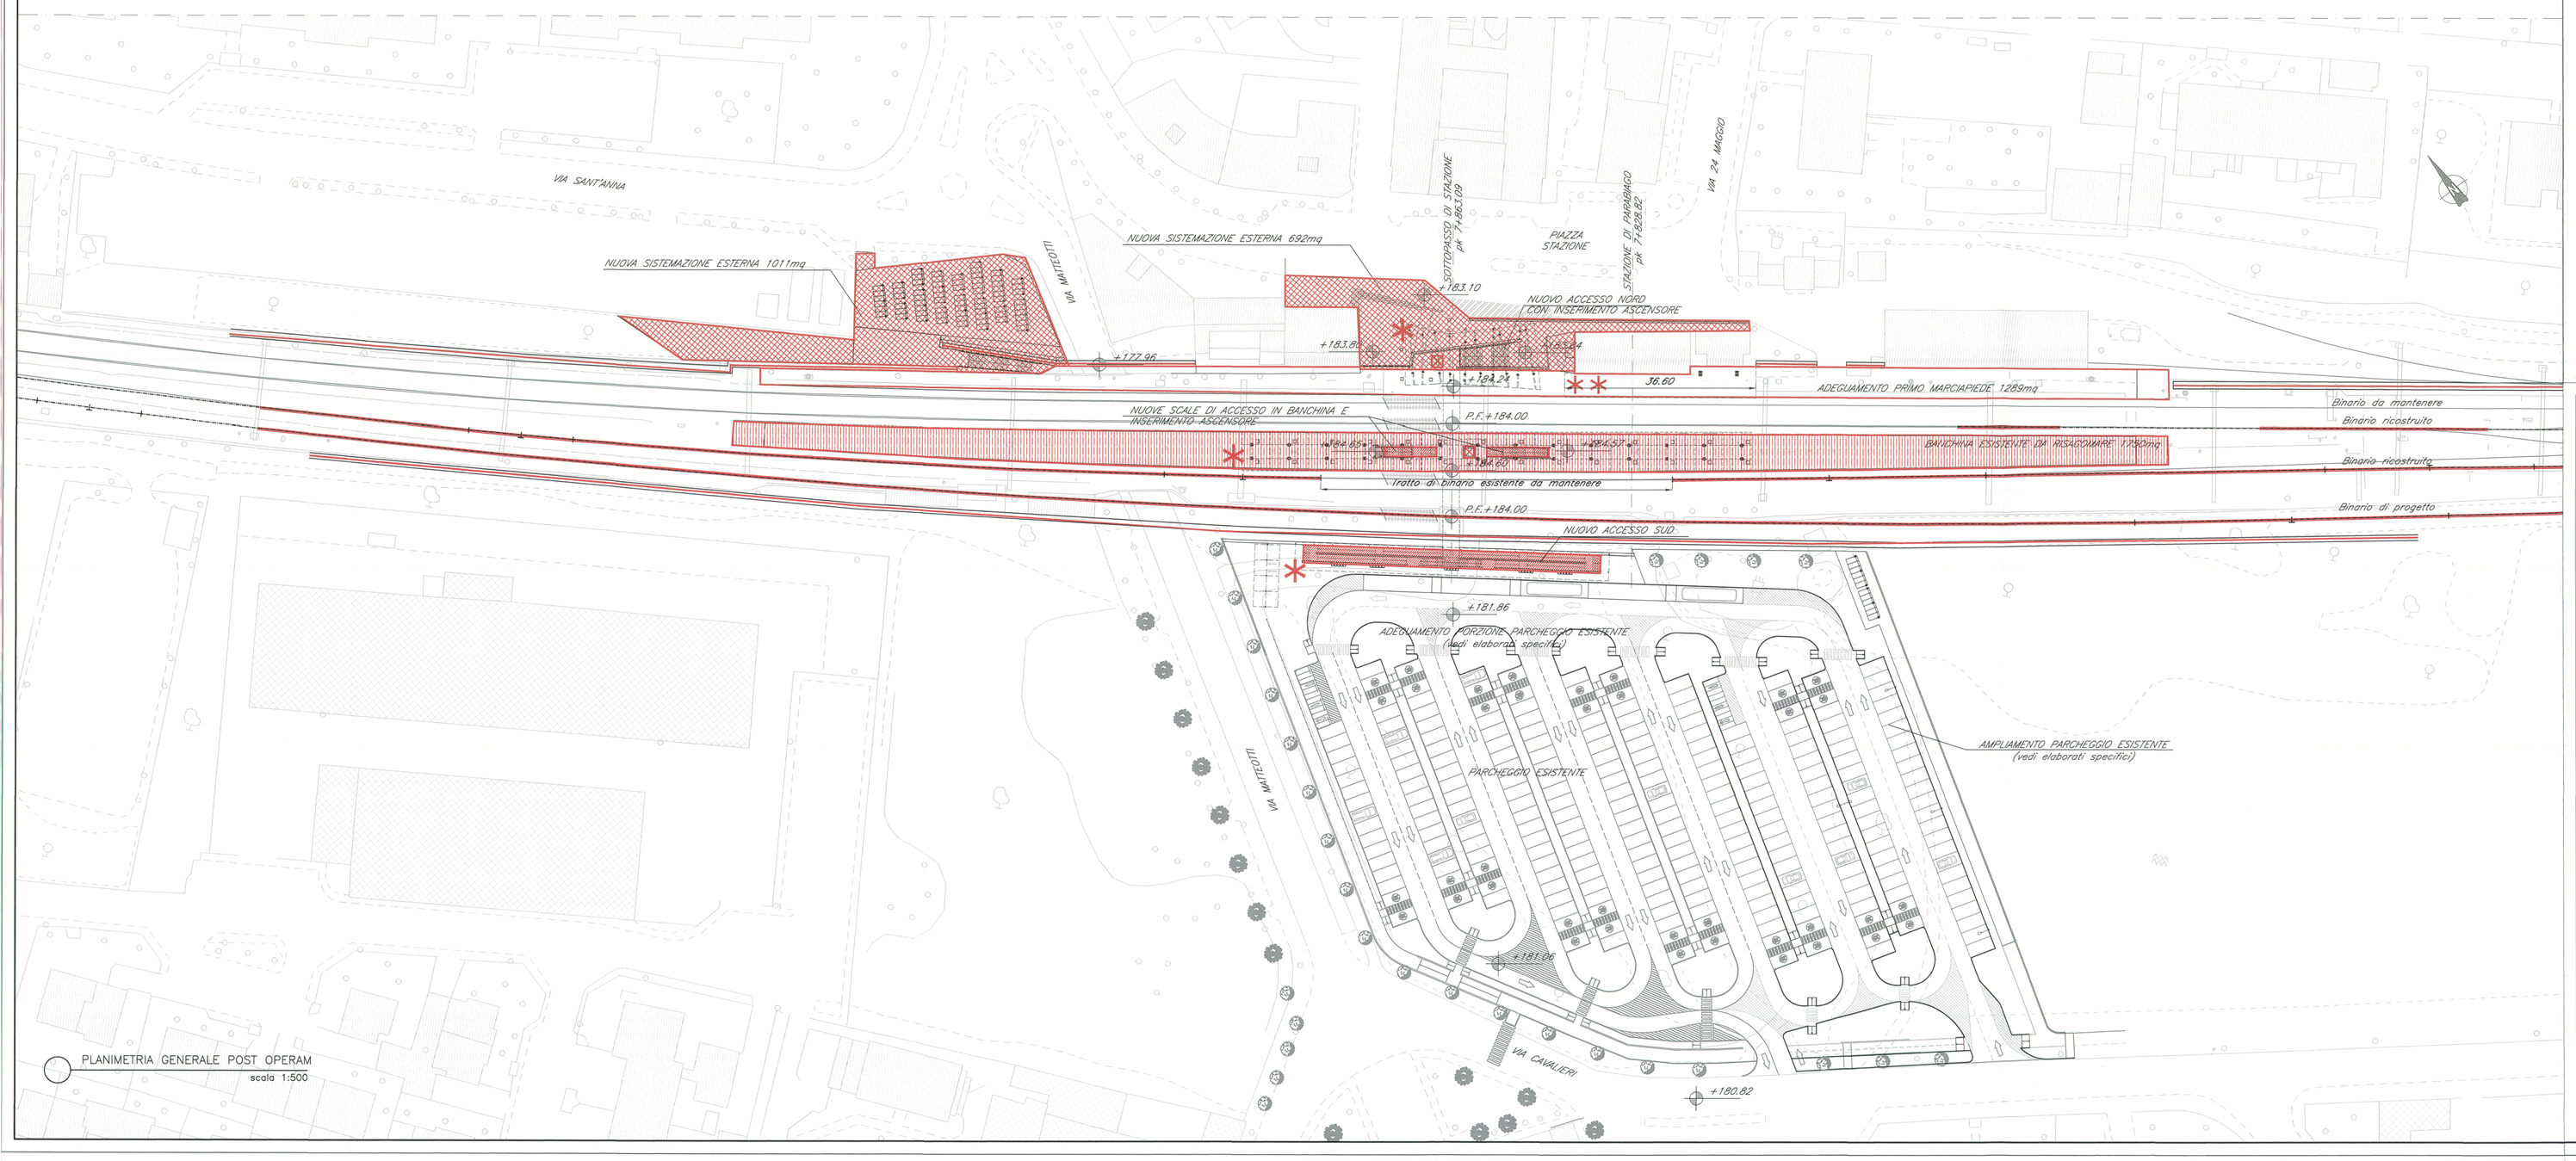

PLANIMETRIA GENERALE POST OPERAM
scala 1:500

LEGENDA

INTERVENTI DI DEMOLIZIONE/RIMOZIONE			INTERVENTI DI RICOSTRUZIONE/PROGETTO		
D1		DEMOLIZIONE PARZIALE O TOTALE DI BANCHINA ESISTENTE E EVENTUALE RIMOZIONE DEL TERRENO ESISTENTE	R1		RICOSTRUZIONE/NUOVA BANCHINA DI PROGETTO CON CORDOLI IN C.A. REALIZZAZIONE PAVIMENTAZIONE E MASSETTO, INSERIMENTO TATTILI E STRISCIA GIALLA
D2		RIMOZIONE PAVIMENTAZIONE BANCHINA COMPRESO SOTTOFONDO E MASSETTO	R2		RIALZAMENTO MARCIAPIEDE BANCHINA, INSERIMENTO CORDOLI IN C.A., REALIZZAZIONE PAVIMENTAZIONE E MASSETTO, INSERIMENTO TATTILI E STRISCIA GIALLA
D3		RIMOZIONE EVENTUALE ASCENSORE/ELEVATORE ESISTENTE	R3		INSERIMENTO NUOVO ASCENSORE/ELEVATORE
D4		DEMOLIZIONE CORRIMANO E PARAPETTO SU SCALA ESISTENTE	R4		AGGIUNTA DUE ALZATE SU SCALA ESISTENTE, INSERIMENTO NUOVI CORRIMANO E PARAPETTI
D5		DEMOLIZIONE SCALE/RAMPE E EVENTUALI COPERTURE	R5		COSTRUZIONE SCALE/RAMPE DI ACCESSO ALLA BANCHINA
D6		DEMOLIZIONE BINARIO	R6		BINARIO RICOSTRUITO/DI PROGETTO
D7		SCAVO	R7		COSTRUZIONE NUOVI INGRESSI, SCALE/RAMPE DI ACCESSO AL SOTTOPASSO, REALIZZAZIONE NUOVI MARCIAPIEDI E SISTEMAZIONI ESTERNE
D8		DEMOLIZIONE PARCHEGGI ESISTENTI	R8		NUOVA VIABILITA' DI ACCESSO, REALIZZAZIONE DI NUOVI PARCHEGGI
D9		DEMOLIZIONE EDIFICI/FABBRICATI ESISTENTI	R9		NUOVO FABBRICATO VIAGGIATORI
D10		DEMOLIZIONE PARZIALE MURATURE SOTTOPASSO	R10		RICOSTRUZIONE/ALLUNGAMENTO SOTTOPASSO, SOTTOPASSO DI PROGETTO
D11		RIMOZIONE PAVIMENTAZIONE E FINITURE A PARETE DEL SOTTOPASSO	R11		RICOSTRUZIONE NUOVA PAVIMENTAZIONE E FINITURE A PARETE DEL SOTTOPASSO INSERIMENTO TATTILI
D12		RIMOZIONE TRATTO PENSILINA ESISTENTE	R12		NUOVA PENSILINA IN C.A. O IN ACCIAIO
D13		MOVIMENTI DI TERRA	R13		RESTYLING TRATTO PENSILINA ESISTENTE
			R14		RIFACIMENTO PAVIMENTAZIONE, INSERIMENTO TATTILI E STRISCIA GIALLA
			R15		NUOVO PARCHEGGIO DI PROGETTO
			R16		NUOVO FABBRICATO TECNOLOGICO
			R17		INSERIMENTO BARRIERE ANTIRUMORE

OPERA PRINCIPALE FV04 - STAZIONE DI PARABIAGO

TRATTO D'OPERA	OPERA MINORE	PARTI D'OPERA	descrizione
FV04-A ACCESSO NORD	FV50 036 COLLEGAMENTI VERTICALI	2 pali 4 elevazioni 7 finiture 8 sistemazioni	nuove scale e nuovo ascensore
	FV30 027 COPERTURA	3 fondazioni A pensilina	nuova copertura
FV04-B DEMOLIZIONI	FV50 020 DEMOLIZIONE SCALA NORD	C demolizioni	demolizione scala esistente uscita nord
	FV50 019 DEMOLIZIONE SCALA MARCIAPIEDE	C demolizioni	demolizione 1 marc
	FV51 003 DEMOLIZIONE RAMPE E SCALE SUD	C demolizioni	demolizione rampe e scale di uscita sud
FV04-C MARCIAPIEDE AD ISOLA	FV20 005 BANCHINA	B marciapiedi C demolizioni 9 arredi	risagomatura banchina
	FV30 011 PENSILINA IN C.A.	3 fondazioni A pensilina	nuova pensilina
	FV50 023 COLLEGAMENTI VERTICALI	2 pali 3 fondazioni 4 elevazioni 7 finiture C demolizioni	scala lato gallarate
FV04-D 1° MARCIAPIEDE	FV30 012 PENS. ESISTENTE FV20 004 PRIMO MARCIAPIEDE FV30 013 RESTYLING PENSILINA ESISTENTE	C demolizioni B marciapiedi 9 arredi 7 finiture	rifacimento primo marciapiede
FV04-E SOTTOPASSO	FV40 010 PROLUNGAMENTO SOTTOPASSO	2 pali 3 fondazioni 4 elevazioni 5 solai e coperture 7 finiture	prolungamento sottopasso nord e sud, finitura sottopasso
FV04-F ADEGUAMENTO ACCESSO SUD AL SOTTOPASSO	FV51 001 RAMPE E SCALE LATO GALLARATE	3 fondazioni 4 elevazioni 7 finiture 9 arredi	rampe e scale lato Gallarate
	FV51 002 RAMPE E SCALE LATO RHO	3 fondazioni 4 elevazioni 7 finiture 9 arredi	rampe e scale lato Rho
	FV30-017 COPERTURA	A pensilina	rifacimento copertura rampe e scale
FV04-G	FV 53 001 SISTEMAZIONI	8 sistemazione	adattamento

NOTE
(1) - Nelle successive fasi progettuali, a conferma dei dimensionamenti previsti da progetto, dovranno essere eseguiti saggi conoscitivi sulle strutture esistenti
(2) - Per il censimento dei sottoservizi e per tutte le opere civili per impianti (pozzetti, polifore,ecc) vedi elaborati specifici.
(3) - Le lavorazioni interferenti con l'esercizio ferroviario dovranno essere eseguite in interruzione notturna o in soggezione all'esercizio ferroviario.
(4) - Per l'immissione nella rete fognaria delle acque di drenaggio, vedi elaborati specifici.
(5) - Per i dettagli del parcheggio e della nuova viabilità vedi elaborati specifici

COMMITTENTE: RFI RETE FERROVIARIA ITALIANA – GRUPPO FERROVIE DELLO STATO

PROGETTAZIONE: ITALFERR – GRUPPO FERROVIE DELLO STATO

INFRASTRUTTURE FERROVIARIE STRATEGICHE DEFINITE DALLA LEGGE OBIETTIVO N. 443/01

DIREZIONE TECNICA - U.O. URBANISTICA, ARCHITETTURA E DESIGN

PROGETTO DEFINITIVO PER APPALTO INTEGRATO

POTENZIAMENTO DELLA LINEA RHO-ARONA. TRATTA RHO-GALLARATE QUADRUPLICAMENTO RHO-PARABIAGO E RACCORDO Y

FV04 - STAZIONE DI PARABIAGO - ADEGUAMENTO FERMATA ESISTENTE

ELABORATI DI PROGETTO ARCHITETTONICO

Planimetria generale e stralcio sottopasso ante e post operam

SCALA : 1:500

COMMESSA	LOTTO	FASE	ENTE	TIPO DOC.	OPERA/DISCIPLINA	PROGR.	REV.
MDL1	12	D	44	P8	FV0400	001	B

Revis.	Descrizione	Redatto	Data	Verificato	Data	Approvato	Data	Autorizzato / Data
A	Emissione Esecutiva	A. Inglesi	Ott 2010	M. Marzano	Ott 2010	S. Borelli	Ott 2010	
B	Recepimento osservazioni validazione	M.Marzano		M.Marzano	Apr 2011	S.Borelli	Apr 2011	

Italferr S.p.A. U.O. Urbanistica Dott. Ing. Luigi Evangelista

File: MDLT00D44P8FV0400001B — n. Elab.: -