


Planimetria del nuovo svincolo A12 - Progetto originario - Scala 1:2000

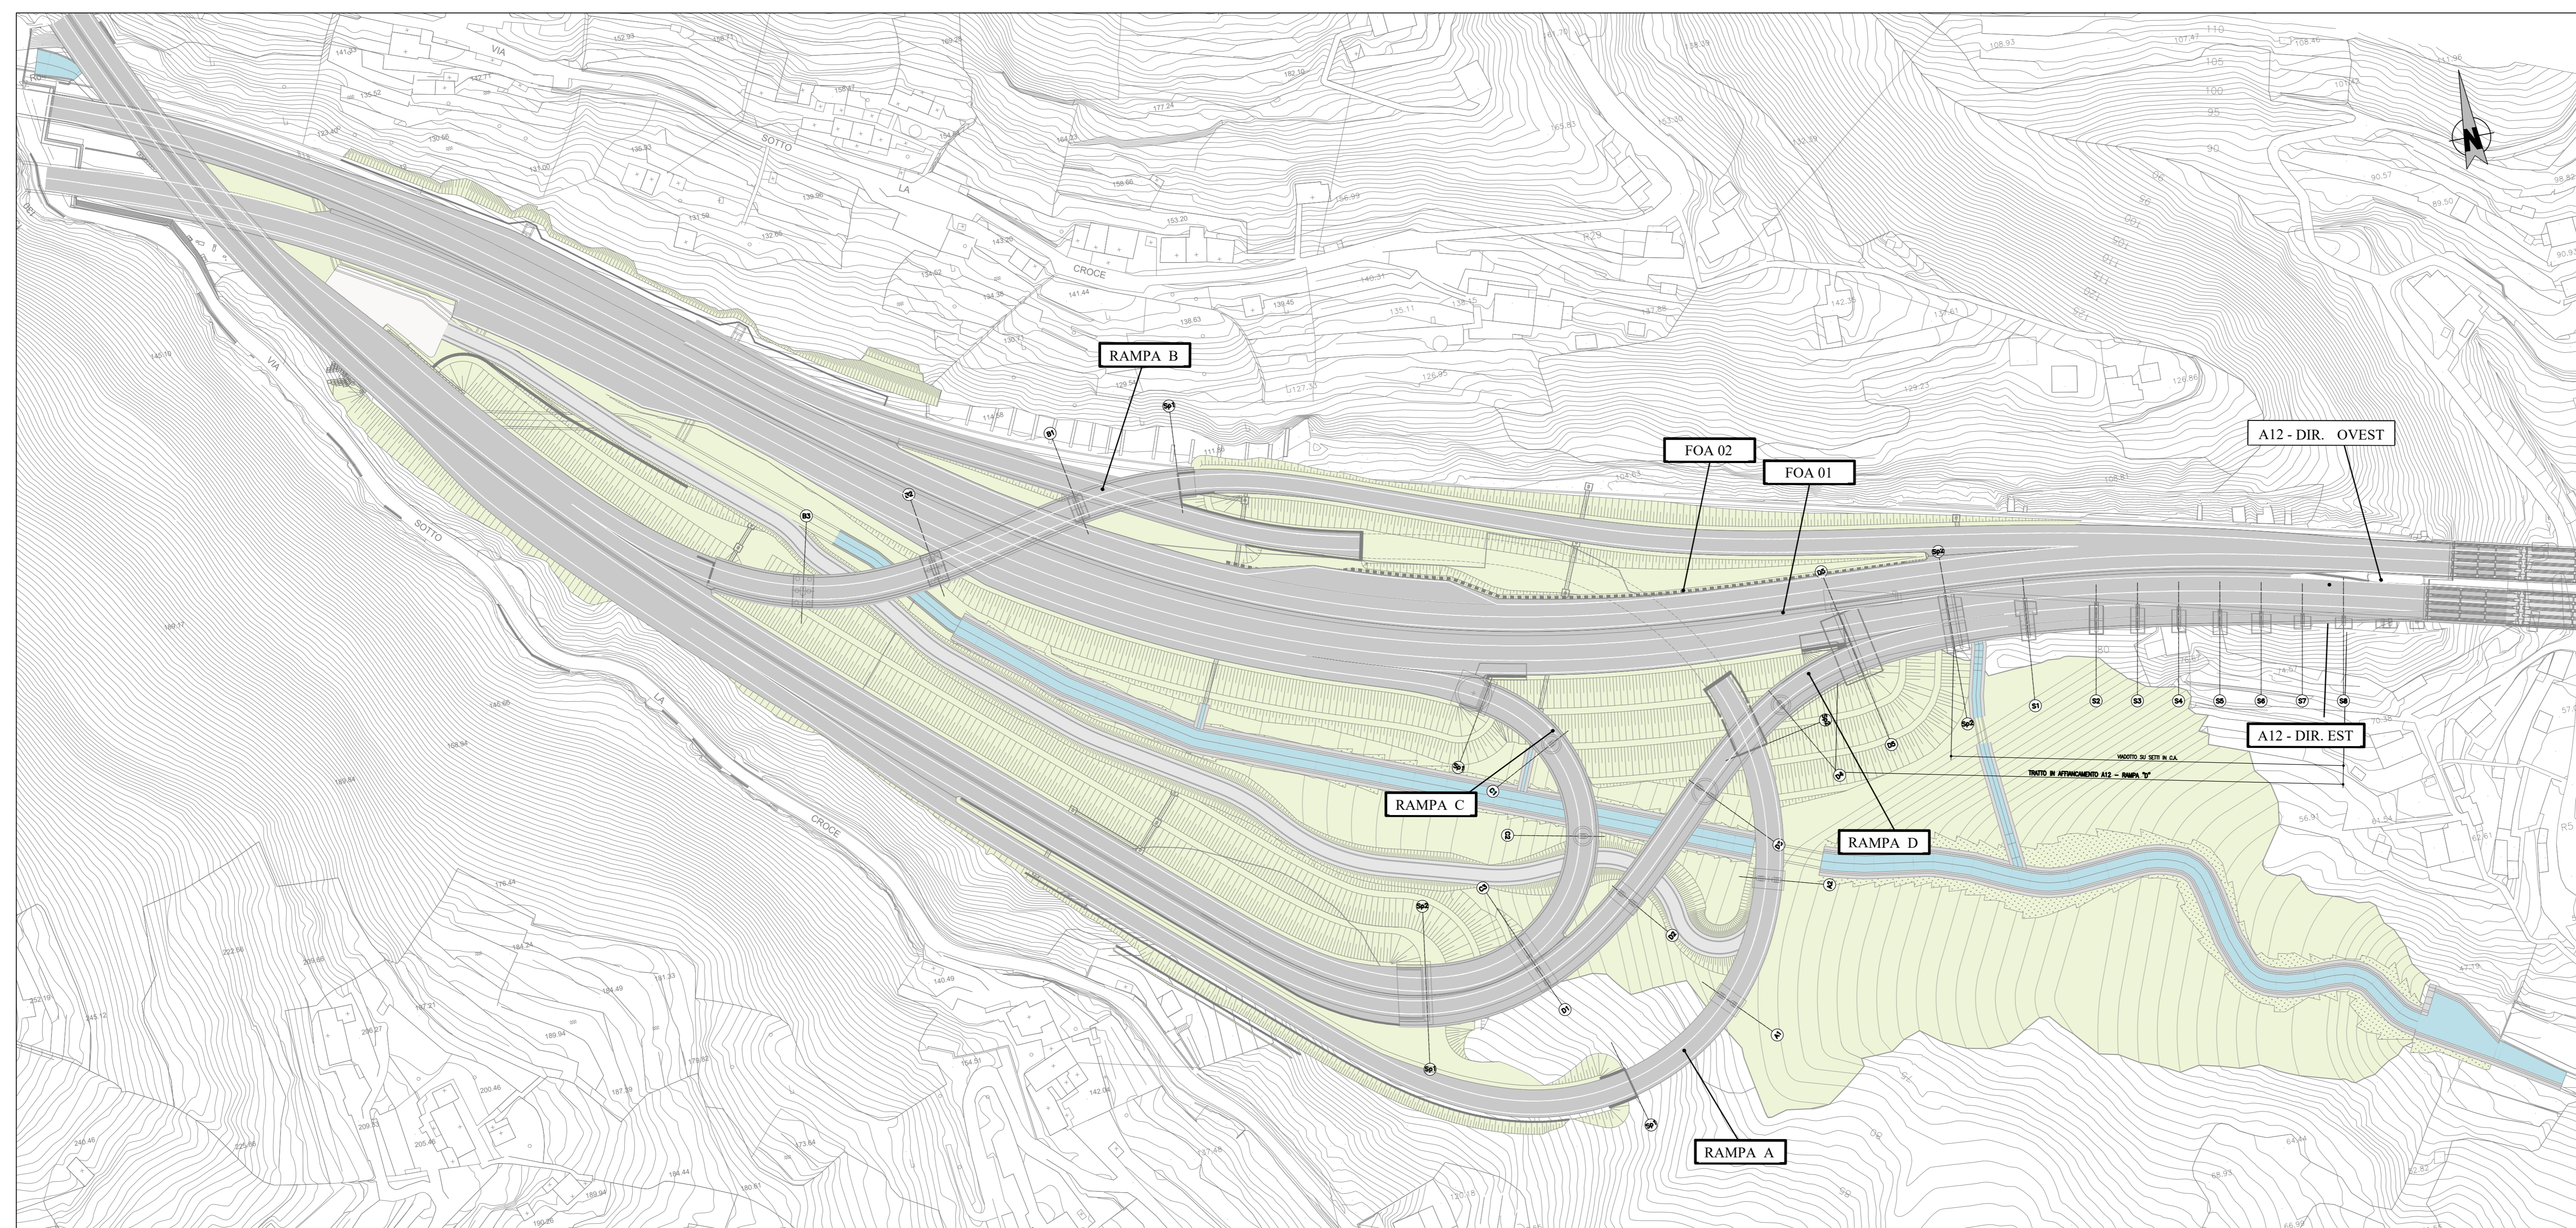

Planimetria del nuovo svincolo A12 - Progetto ottimizzato - Scala 1:2000

autostrade per l'italia

Accordo con Regione Liguria, Autorità di Sistema Portuale del Mar Ligure Occidentale e Comune di Genova del 14/10/2021

COLLEGAMENTO TRA LA VALFONTANABUONA E L'AUTOSTRADA A12 GENOVA-ROMA

PROGETTO DEFINITIVO

DOCUMENTAZIONE INTEGRATIVA

IMPLEMENTAZIONE INSERIMENTO PAESAGGISTICO NUOVO SVINCOLO A12
CONFRONTO PLANIMETRICO

IL PROGETTISTA SPECIALISTICO Arch. Enrico Frosinoni Ord. Arch. Milano N. 10885 Responsabile Autorizzazione e Passaggio		IL RESPONSABILE INTEGRAZIONE PRESTAZIONI SPECIALISTICHE Ing. Andrea Federico Ceppi Ord. Ingg. Milano N. A20595		IL DIRETTORE TECNICO Ing. Sara Frazzini Ord. Ingg. Genova N. 9810A T.A. Ambiente	
CODICE IDENTIFICATIVO IMPIANTO/OPERA/OPERE					
IMPIANTO/OPERA/OPERE 1100A3		FASE LL00		IMPIANTO/OPERA/OPERE PD/DG/GEN	
CODICE IDENTIFICATIVO 00000		CODICE IDENTIFICATIVO 00000		CODICE IDENTIFICATIVO D AUA 7050 00	
INGENGER COORDINATORE Ing. Andrea Federico Ceppi Ord. Ingg. Milano N. A20595		SUPPORTO SPECIALISTICO VERIFICATO		REVISIONE N. data 01 DICEMBRE 2021	

VISTO DEL COMMITTENTE
 IL RESPONSABILE ELENCO DEL PROCEDIMENTO
 Ing. Laura Tognoli
 Ministero delle Infrastrutture e dei Trasporti